



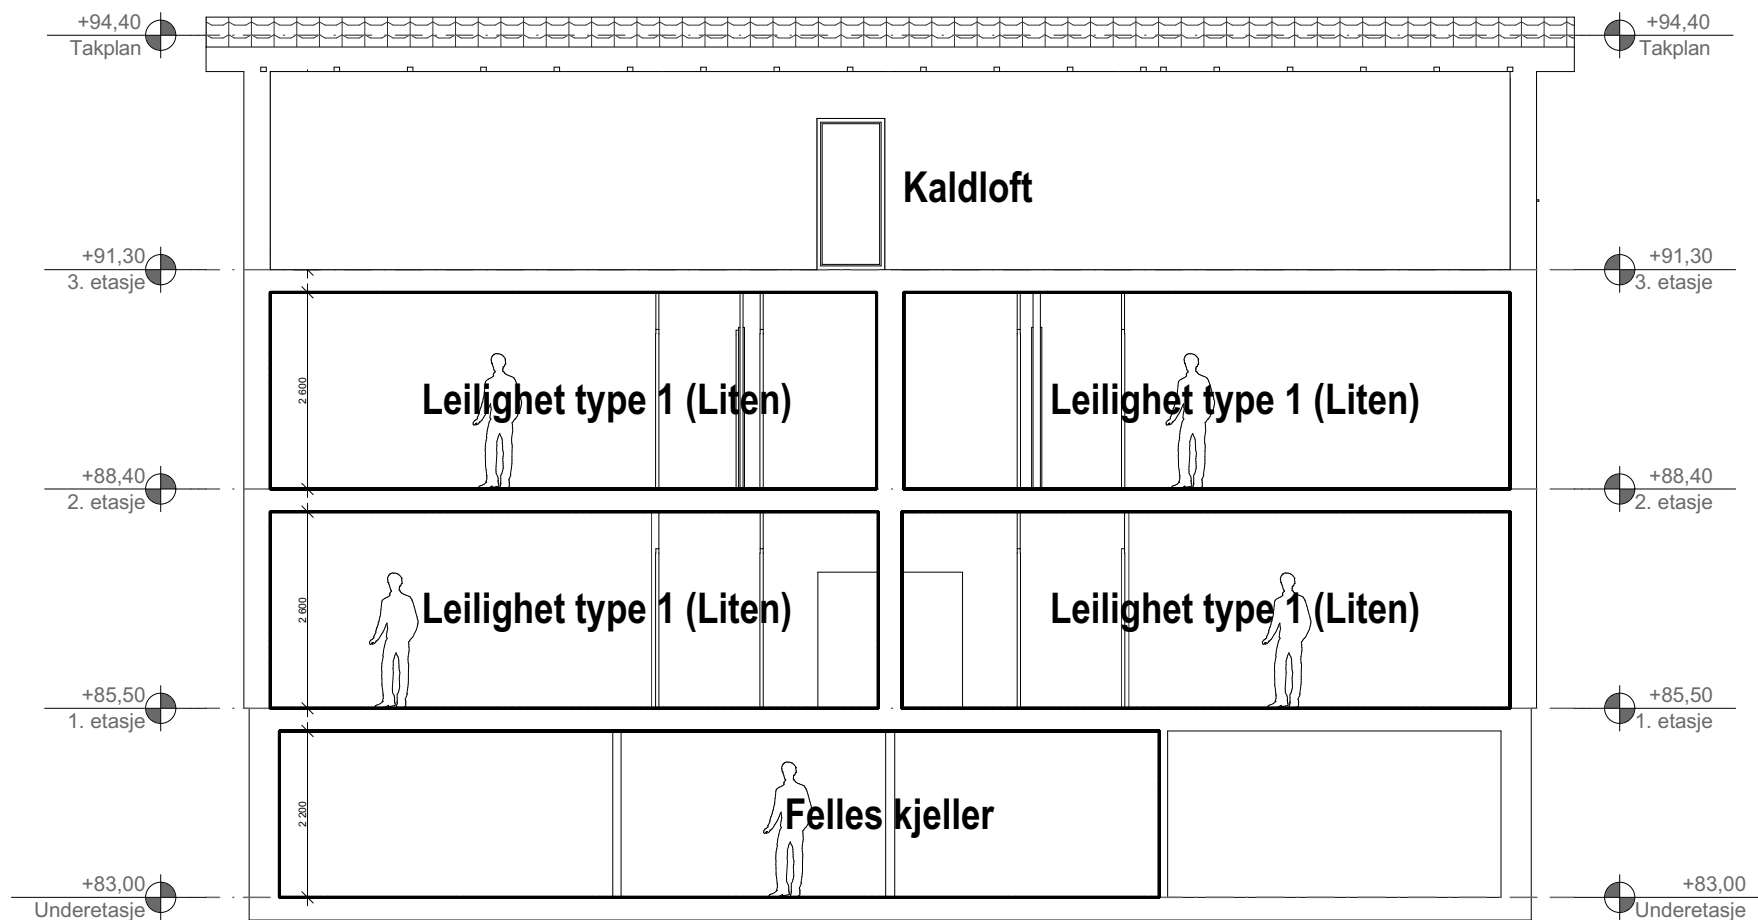

Løvstakklien 11, 15, 17, 19 og 23
Boliger bygget om

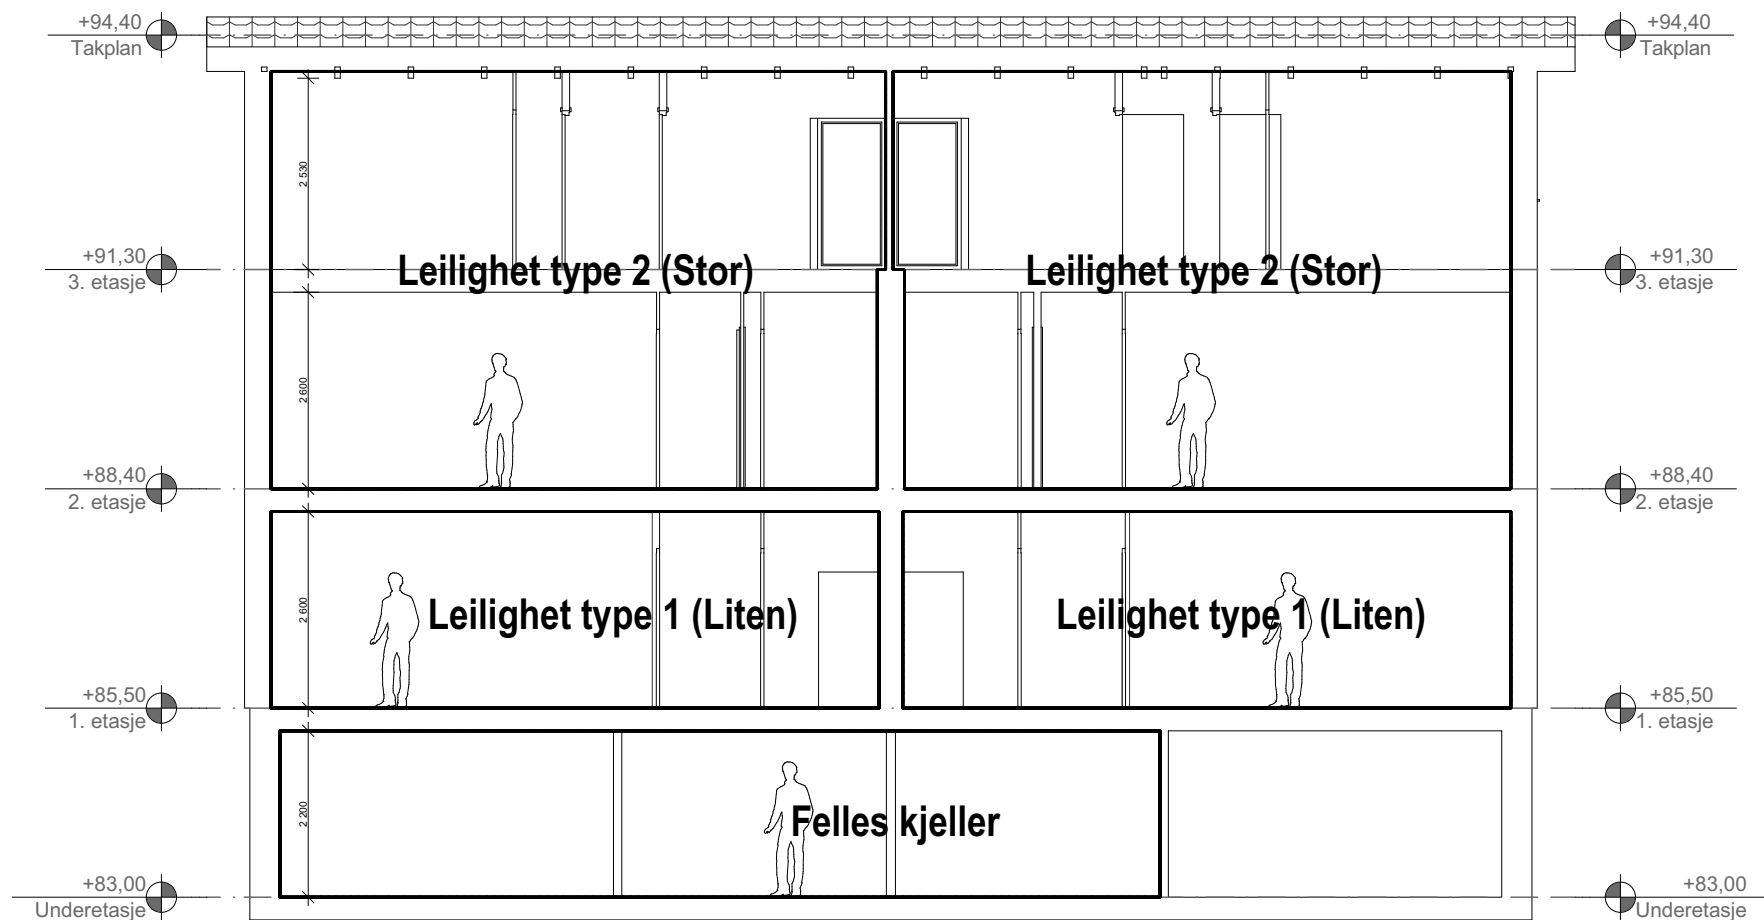

Løvstakklien 5, 7 og 9
To leiligheter utvidet til loft