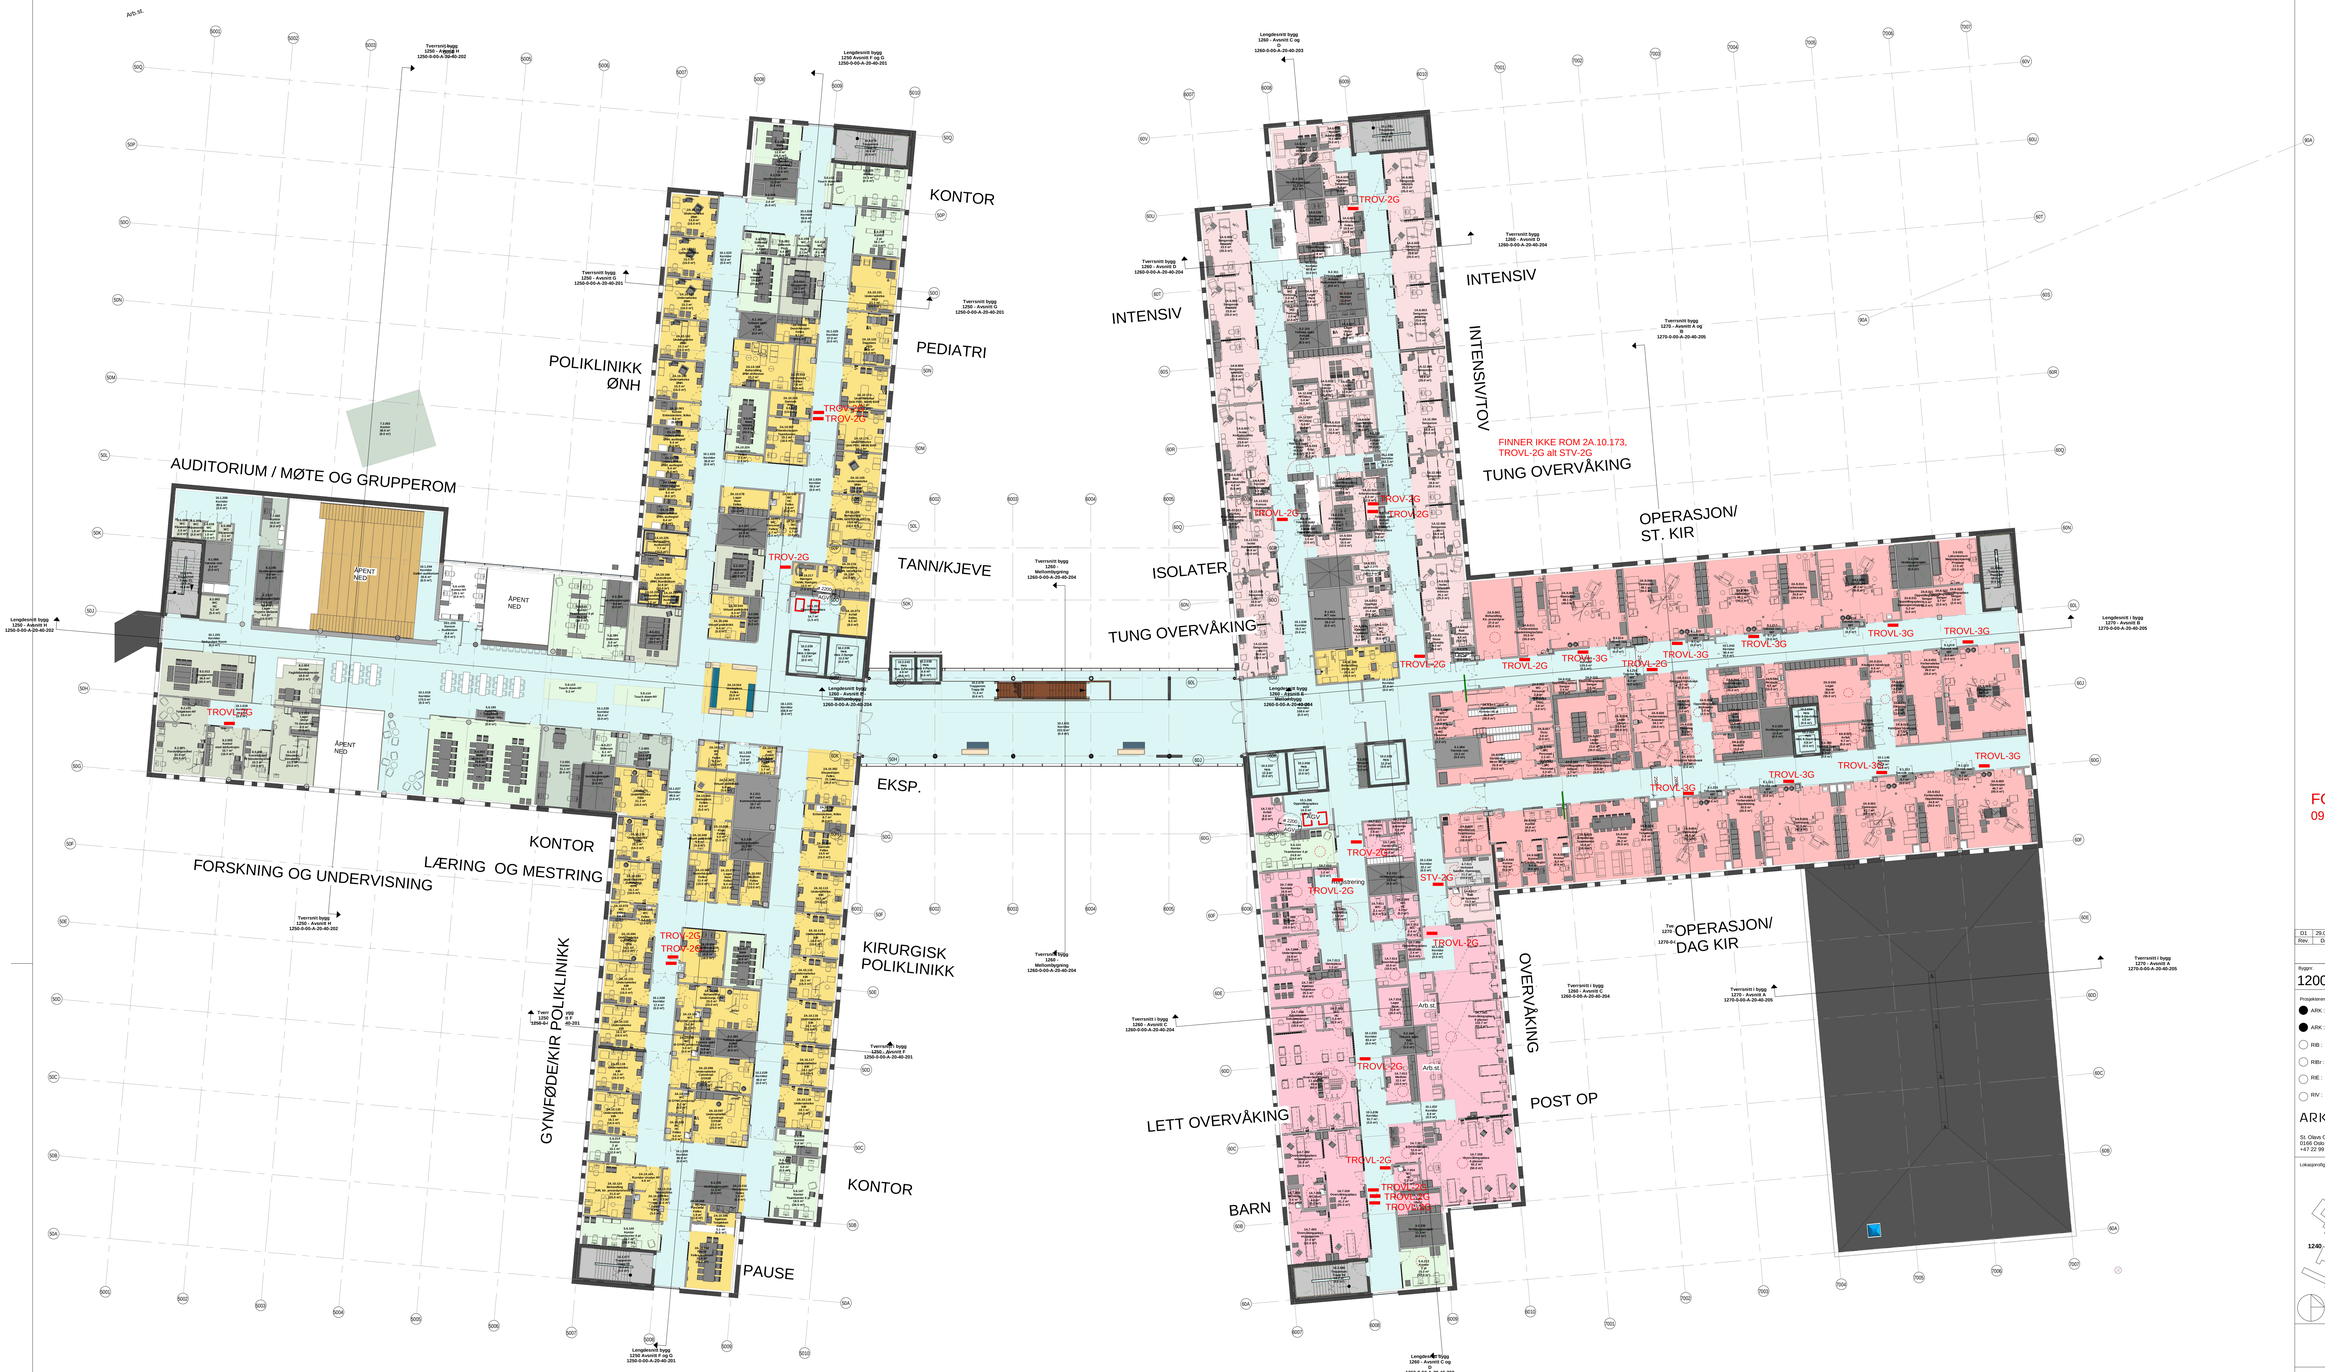

FORELØPIG TEGNING
09-10-2020 22:14:55

Rev.	Dato	Beskrivelse	Tegn	Kontr
D1	29.05.20	Forenklet forprosjekt	ALG	

Byggnr | Etasje | Fag | Fagkode | Type | Løpenr | Rev.
1200-0-03-A-20-22-208 | D1

Prosjekterende:

- ARK: Arkitema Architects, St. Olavs Gate 27. 0166 Oslo +47 22 99 44 50
- ARK: RATIO, Drammensveien 130. 0277 Oslo +47 41 52 1111
- RIB: COWI A/S. Otto Nielsens veg 12. 7052 Trondheim +47 02694
- RIBs: COWI A/S. Otto Nielsens veg 12. 7052 Trondheim +47 02694
- RIE: COWI A/S. Otto Nielsens veg 12. 7052 Trondheim +47 02694
- RIV: COWI A/S. Otto Nielsens veg 12. 7052 Trondheim +47 02694
- LARK: Arkitema Architects. St. Olavs Gate 27. 0166 Oslo +47 22 99 44 50
- RIVA: COWI A/S. Otto Nielsens veg 12. 7052 Trondheim +47 02694
- RIBra: COWI A/S. Otto Nielsens veg 12. 7052 Trondheim +47 02694
- RIVAu: COWI A/S. Otto Nielsens veg 12. 7052 Trondheim +47 02694
- RIG: COWI A/S. Otto Nielsens veg 12. 7052 Trondheim +47 02694

ARKITEMA ARCHITECTS — St. Olavs Gate 27. 0166 Oslo +47 22 99 44 50
RATIO ARKITEKTER — Drammensveien 130. 0277 Oslo +47 41 52 1111
COWI — Otto Nielsens veg 12. 0277 Trondheim +47 02694

Lokasjonsfigur:

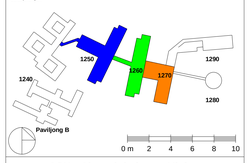

ASH - Akuttsjukehuset Hjelset

G.nr: 60 / B.nr.: 45

Tiltakshaver:
SYKEHUSBYGG
HELSE MØRE OG ROMSDAL

Entreprenør:
SKANSKA
Adresse: Brattørkaia 17A, 7010 Trondheim
Tlf. +47 400 13 660

Fase: FUNKSJONSPROJEKT
Tegnet: SG, BH, JM, BS, MN
Kontrollert: AG
Godkjent: ANGG

Prosjekt nr:	Prosjektnr. for proj.	Dato opprettet:	Målestokk:	Format:
640389		29.05.2020	1:.200	A0

Plan 03 - Bygg. 50,60,70

Byggnr. | Etasje | Fag | Fagkode | Type | Løpenr. | Rev.
1200-0-03-A-20-22-208 | D1