



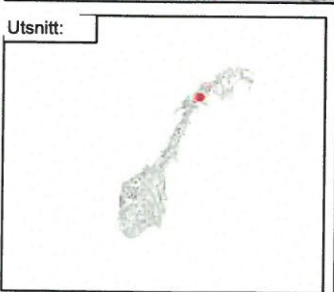

Kartinnsyn Forsvarsbygg

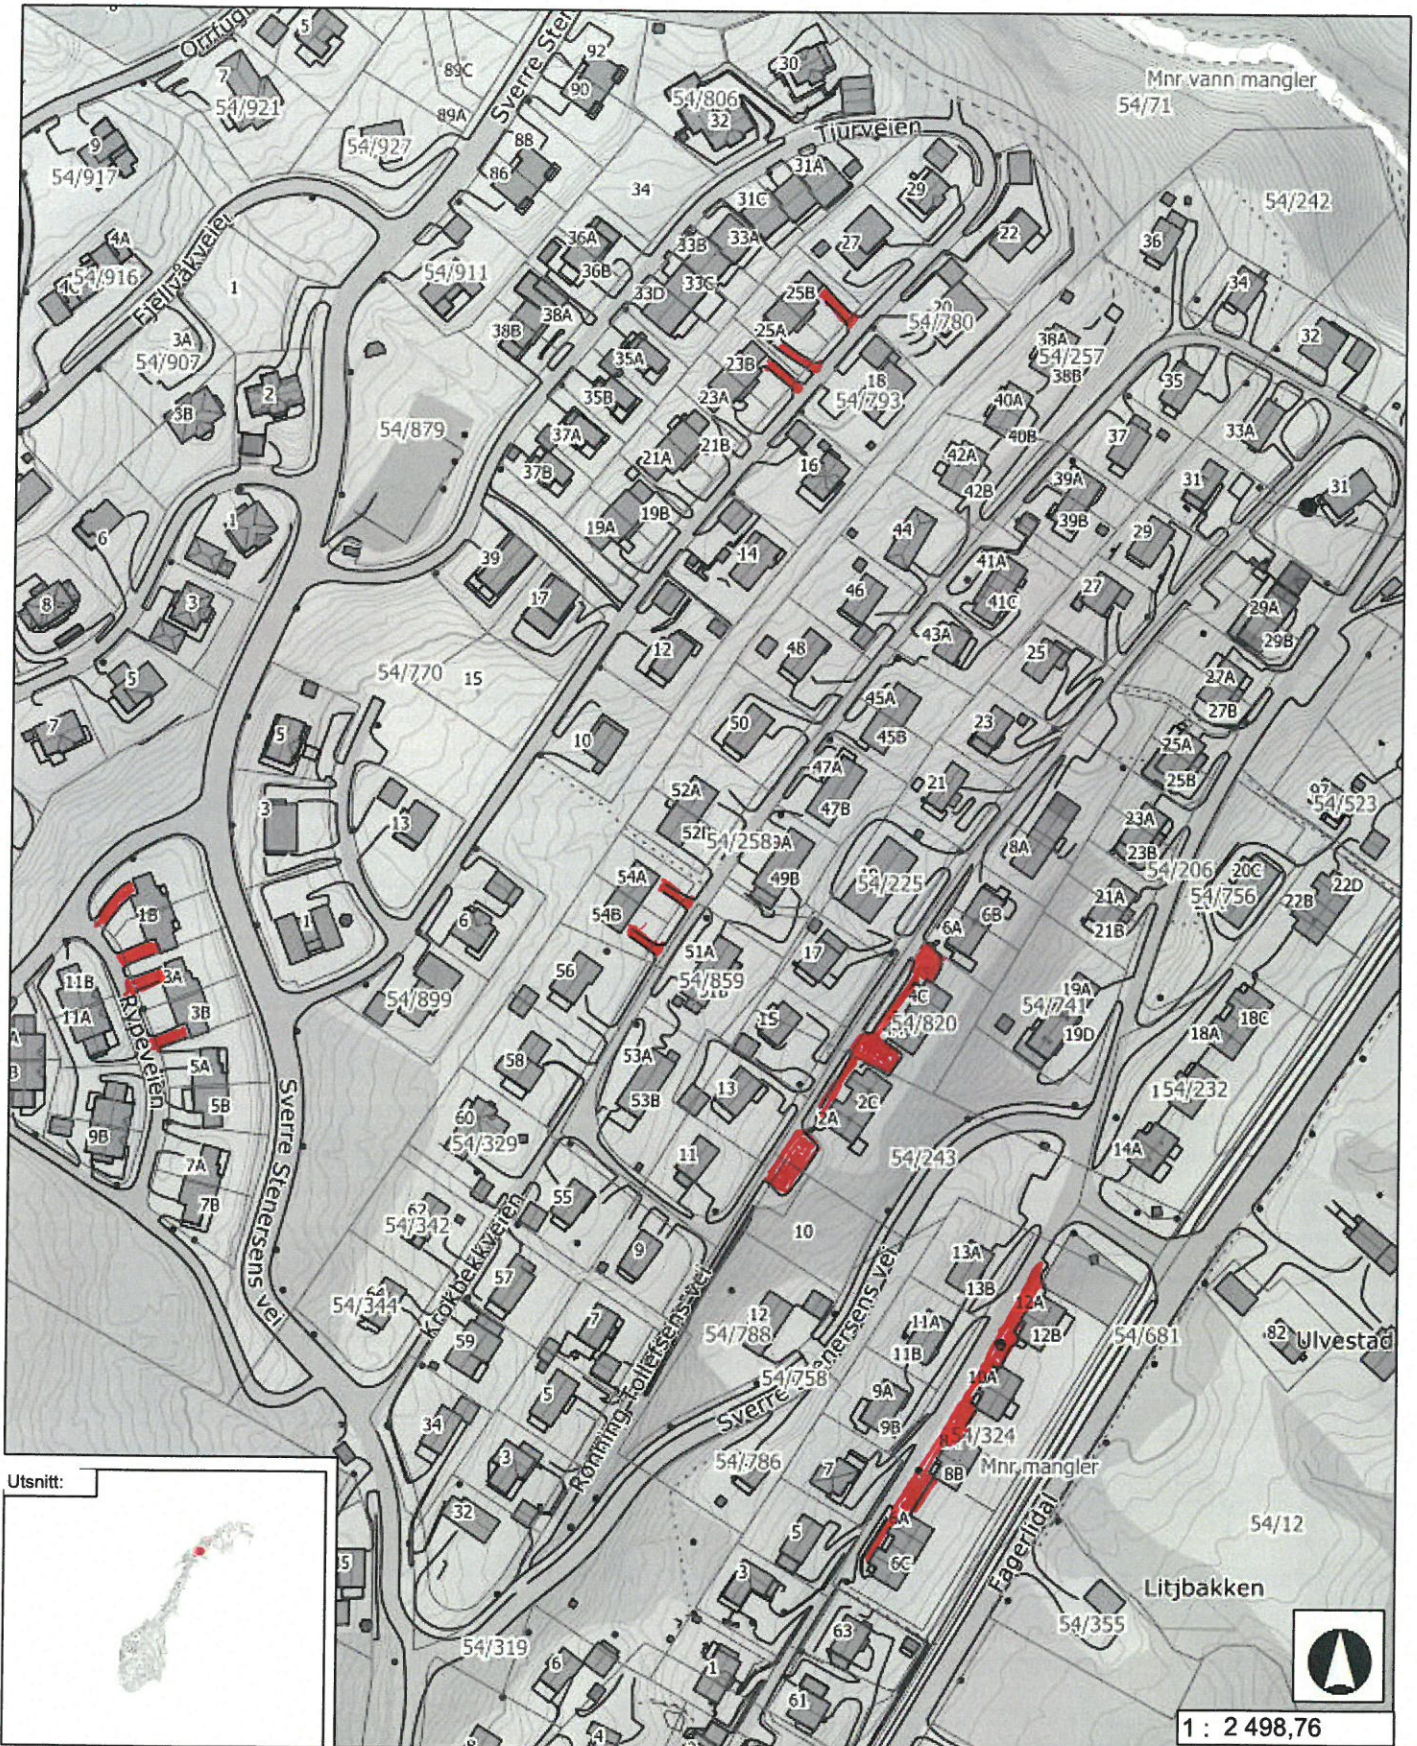

Merknad:

Projeksjon: ETRS_1989_UTM_Zone_33N

Utskriftsdato: 02.06.2021