


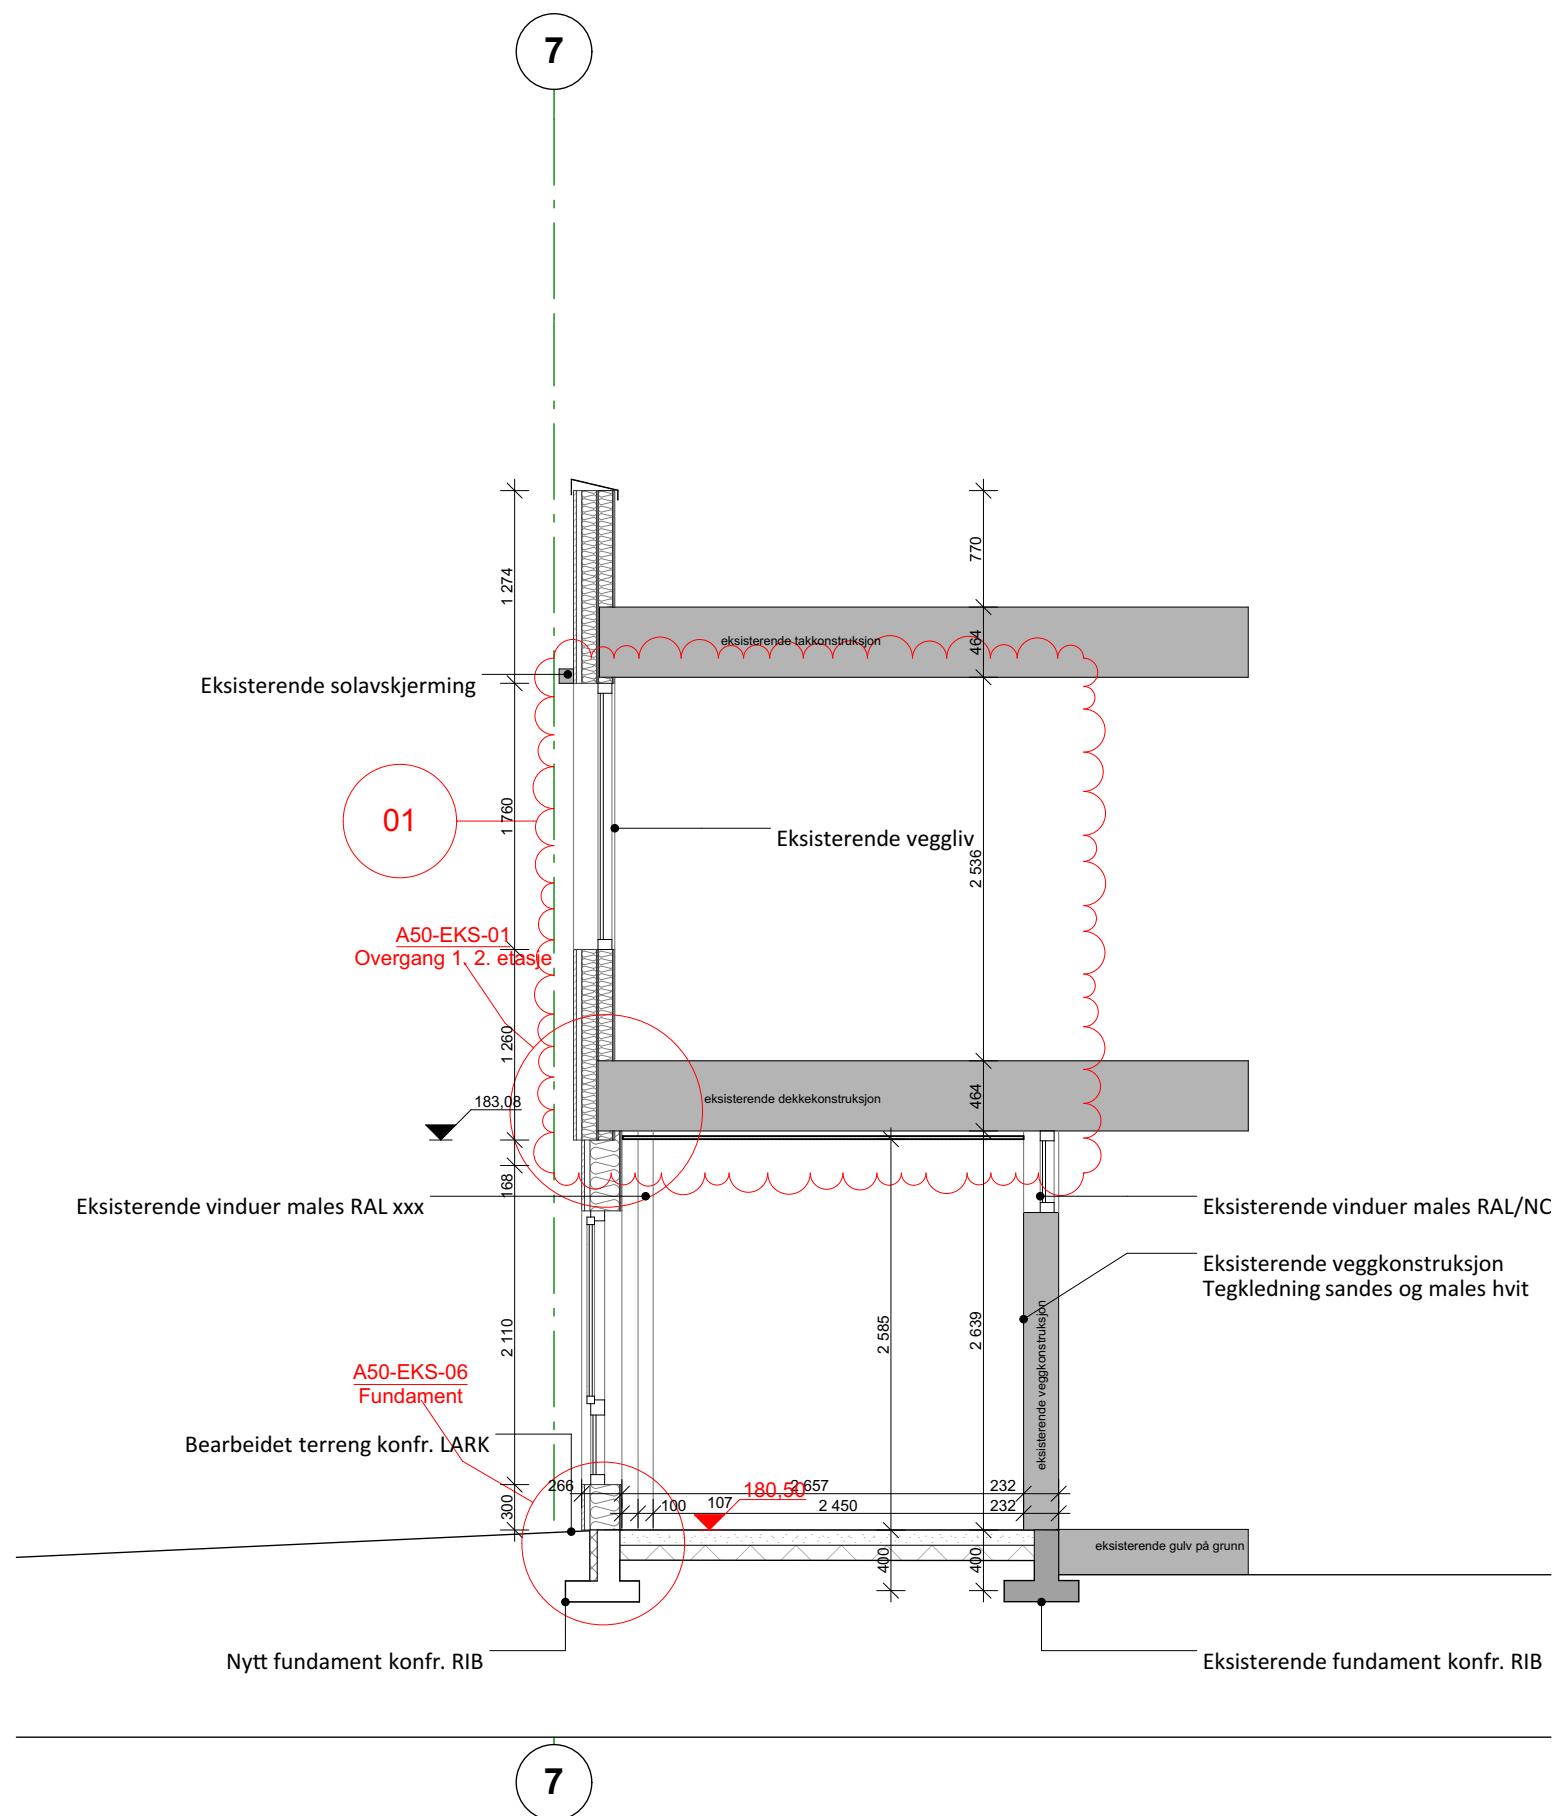

© Alle rettigheter tilhører utførende for prosjektering, kopiering eller bruk av disse tegningene er forbudt uten skriftlig samtykke

NB!

Alle mål skal sjekkes på stedet.

Ikke mål fra tegningen.

Opphavsrett til denne tegningen er beholdt arkitekten.

Arkitekten skal umiddelbart informeres om eventuelle

uoverensstemmelser mellom tegning og eksisterende situasjon.

Tegninger leses i forbindelse med tegninger fra rådgivende

ingeniører.

Tegning skrives ut i farge.

Det spesielle produkter er beskrevet skal de eller

tilsvarende produkter leveres.

01	Himling - eksisteredne vindu	30.04.21	DS	GJA
Rev	Beskrivelse	Dato	Sign	Kontr

Prosjekteringsgruppen	
-----------------------	--

Arkitekt:



Besøk: 5. etg i Samfunnshuset, Arbeidersamfunnets plass 1, 0181 Oslo

Post: PB. 8928 Youngstorget, 0028 Oslo

Telefon: +47 90 79 46 14
E-post: eholt@arkitekt.no

E-post: aholt@architectopia.com
www.architectopia.com


Fase		Prosjekt nr. for prosjekterende/lev. P584	
Tiltakshaver		Godkjent AH	
Kongsvinger kommune kommune eiendom Rådhusplassen 3 Kongsvinger 2212 Norge Prosjekt Langeland skole tilbygg P584 Øvre Langelandsveg 65 2214		Kontroll prosjekt.	
		Sign. DS	Kontroll GJA
		Filnavn P584_Langeland skole_DETALJPROSJEKT	
		Dato 12.04.2021	
		Målestokk 1:50	
Gnr./Bnr./Festenr.:		Kontroll utførende	
51/103			
Prosjektnr.:	Tegningsnr.:	Ark.	
P584	A40-EKS-01	A3	
Type tegning:		Revisjon nr.	
Snitt A		01	