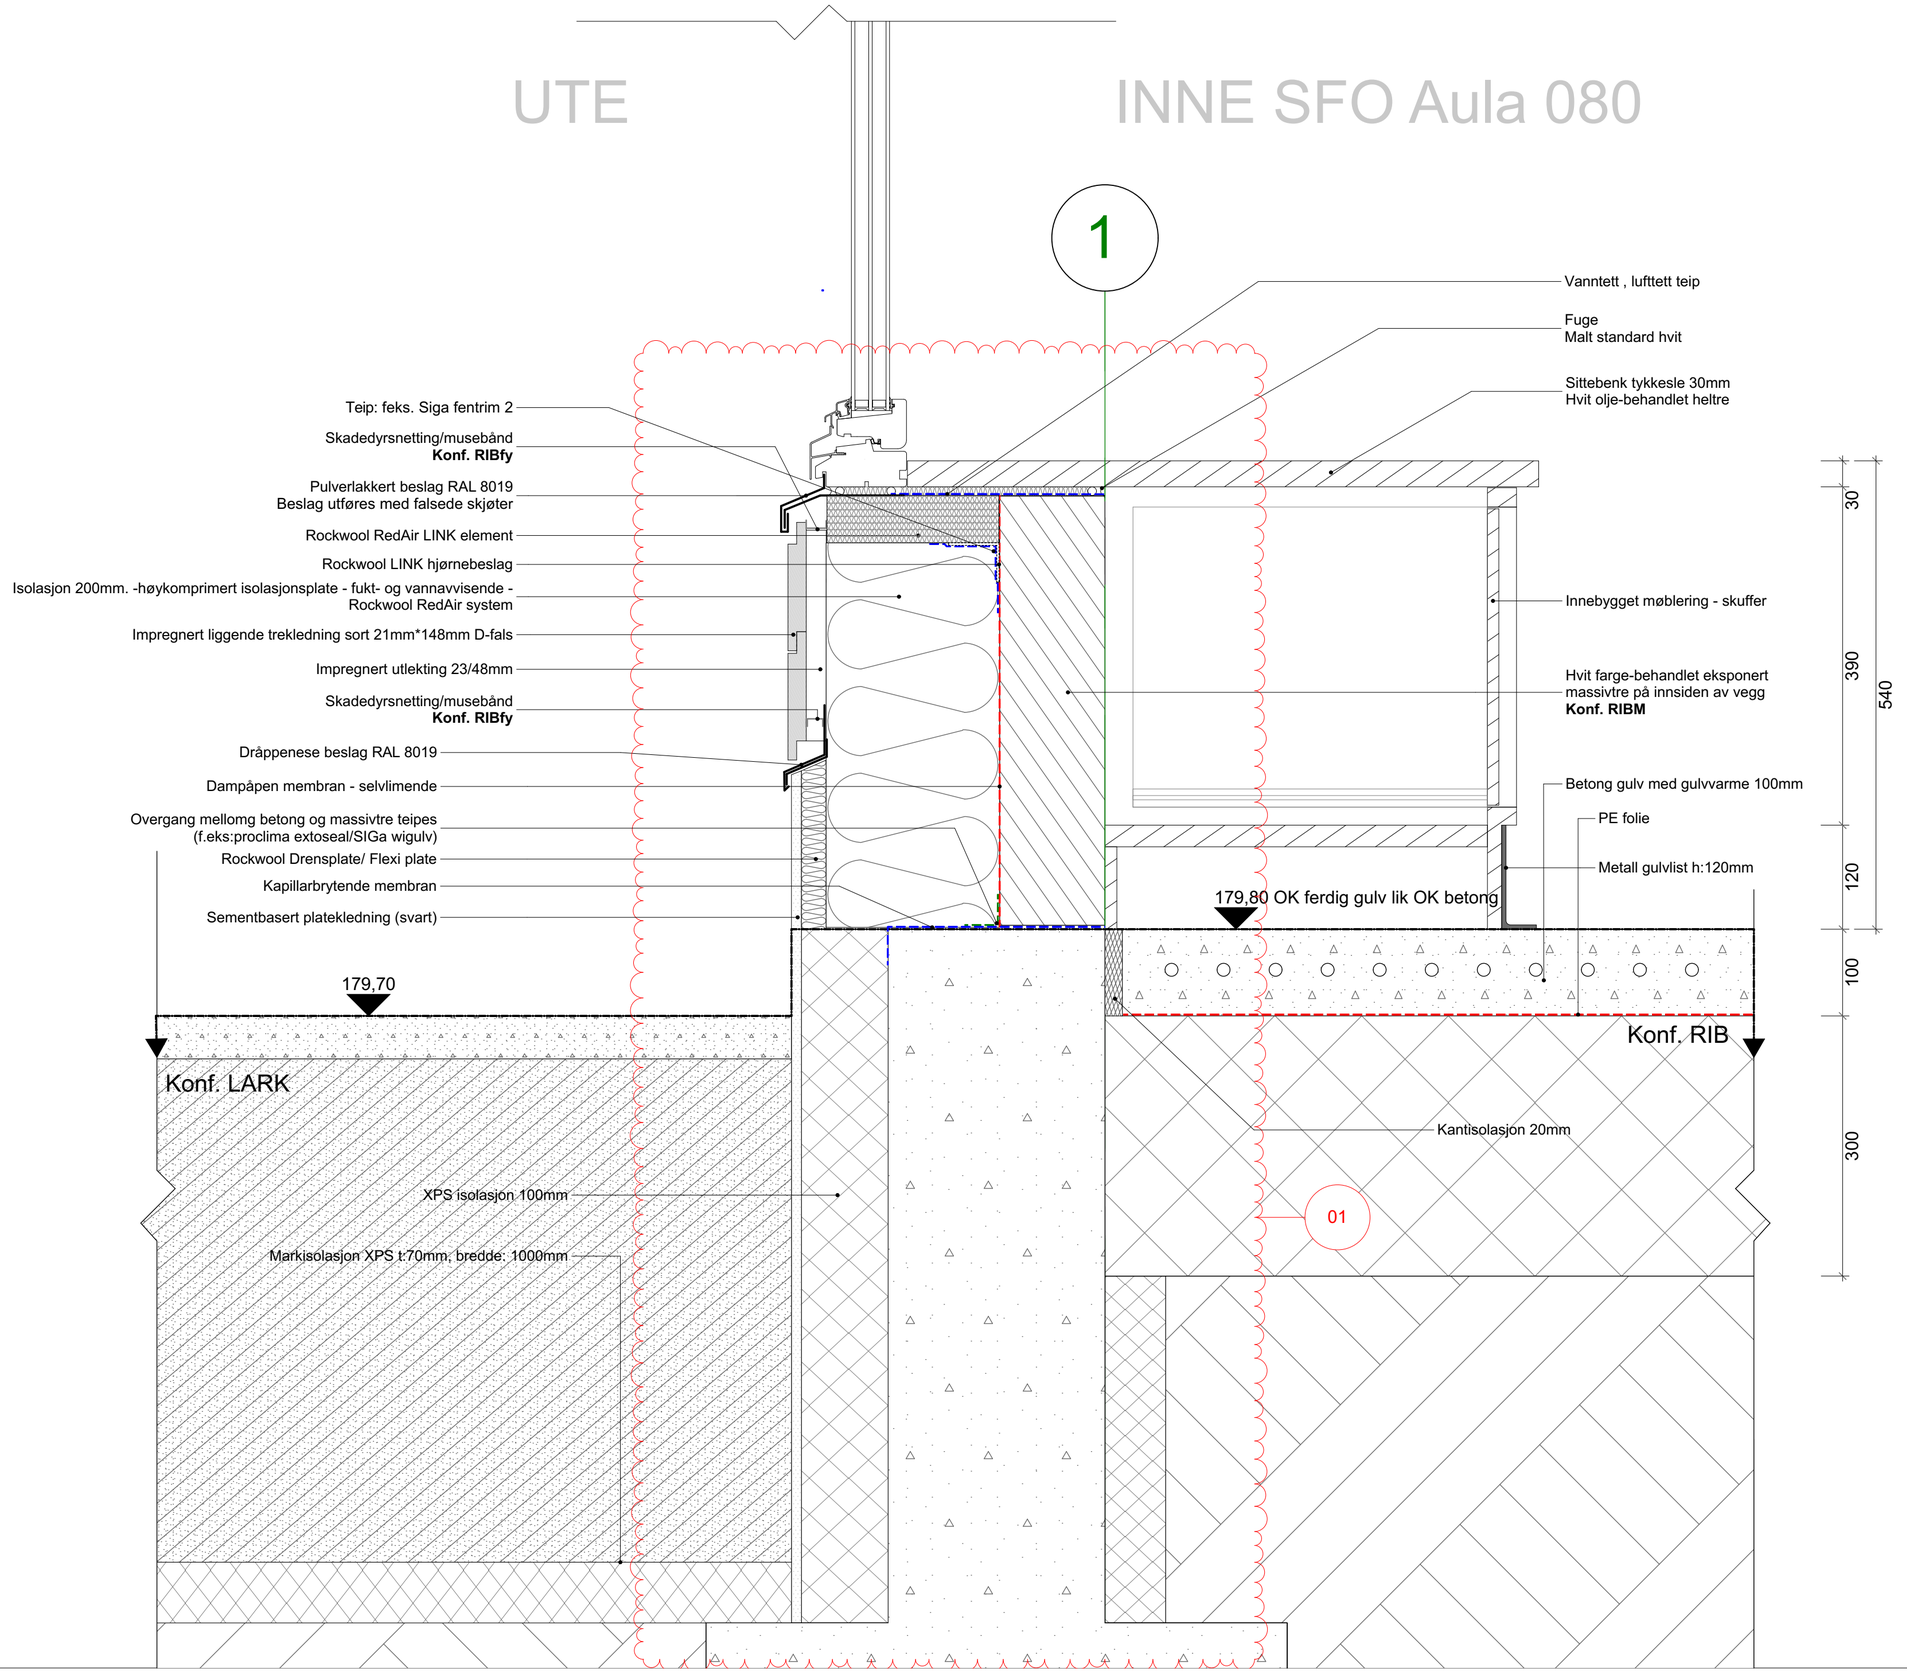

© Alle rettigheter tilhører utførende for prosjektering, kopiering eller bruk av disse tegningene er forbudt uten skriftlig samtykke

NB!
Alle mål skal sjekkes på stedet.
Ikke mål fra tegningen.
Opphavsrett til denne tegningen er beholdt arkitekten.

Arkitekten skal umiddelbart informeres om eventuelle uoverensstemmelser mellom tegning og eksisterende situasjon.

Tegninger leses i forbindelse med tegninger fra rådgivende ingeniører.

Tegning skrives ut i farge.

Det spesielle produkter er beskrevet skal de eller tilsvarende produkter leveres.

Rev	Beskrivelse	Dato	Sign	Kontr
01	Isolasjon - klendingstype	30.04.21	DS	GJA

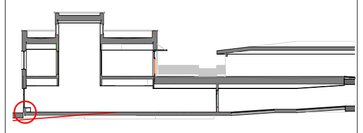

Prosjekteringsgruppen
Arkitekt:
ARCHITECTOPIA

Besøk: 5. etg i Samfunnshuset, Arbeidersamfunnets plass 1, 0181 Oslo
Post: PB. 8928 Youngstorget, 0028 Oslo
Telefon: +47 90 79 46 14
E-post: ahol@architectopia.com
www.architectopia.com

Fase
Detaljprosjekt

Prosjektnr. for prosjekterende/lev.
P584

Tiltakshaver
Kongsvinger kommune
kommune eiendom
Rådhusplassen 3
Kongsvinger 2212 Norge

Godkjent
AH

Kontroll prosjekt.
Sign. **DS**
Kontroll **GJA**

Filnavn
P584_Langeland skole_DETALJPROSJEKT

Prosjekt
Langeland skole tilbygg
P584
Øvre Langelandsveg 65 2214

Dato
12.04.2021

Målestokk
1:5

Kontroll utførende

Gnr./Bnr./Festenr.:
51/103

Prosjektnr.:
P584

Tegningsnr.:
A50-01

Ark.
A2

Type tegning:
Vertikal detalj - Fundamentering ved vindu i SFO

Revisjon nr.
01