

NB!
Alle mål skal sjekkes på stedet.
Ikke mål fra tegningen.
Opphavsrett til denne tegningen er beholdt arkitekten.

Tegninger læses i forbindelse med tegninger fra rådgivende ingeniører.

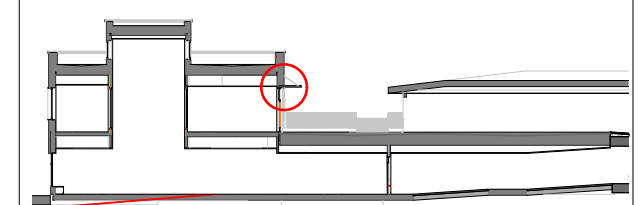
Det spesielle produkter er beskrevet skal de eller tilsvarende produkter leveres.

INNE
GANG 162

Himling konf. _____
Himlingsplan A30-T02

186,92 UK himling

1 500

[illegible]

ARCHITECTOPIA

Fase		Prosjektør: prosjektleiende/	
Detaljprosjekt		P584	
Tiltakshaver		Godkjent	
Kongsvinger kommune		AH	
kommune eiendom		Kontroll prosjekt.	
Rådhusplassen 3		Sign.	Kontroll
Kongsvinger 2212 Norge		DS	GJA
Prosjekt		Filnavn	
Langeland skole tilbygg		P584_Langeland	
P584		skole_DETALJPROSJEKT	
Øvre Langelandsveg 65 2214		Dato	
		12.04.2021	
		Målestøkk	
		1:5	
		Kontroll utførende	
Gnr./Bnr./Festn.:			
51/103			
Prosjektnr.:	Tegningsnr.:	Ark.	
P584	A50-13	A2	
Type tegning:		Revisjon nr.	
Vertikal detalj - Tak over inngangsparti			