

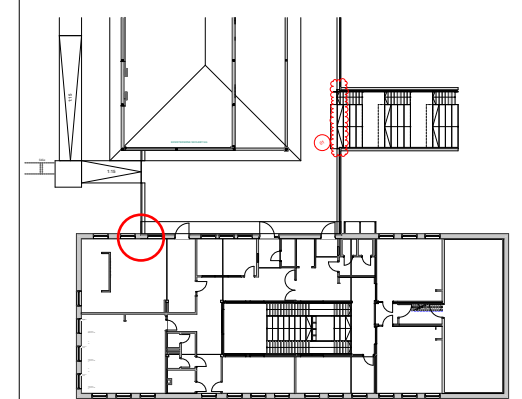
NB!
Alle mål skal sjekkes på stedet.
Ikke mål fra tegningen.
Opphavsrett til denne tegningen er beholdt arkitekten.

Tegninger leses i forbindelse med tegninger fra rådgivende ingeniører.

Det spesielle produkter er beskrevet skal de eller tilsvarende produkter leveres.



INNE Naturfag 178

[illegible]

Arkitekt:

ARCHITECTOPIA

Besøk: 5. etg i Samfunnshuset, Arbeidersamfunnets plass 1, 0181 Oslo
Post: PB. 8928 Youngstorget, 0028 Oslo
Telefon: +47 90 79 46 14
E-post: aholt@architectopia.com
www.architectopia.com

Fase		Prosjekt for: prosjektfarendelev	
Detaljprosjekt		P584	
Tilskshaver		Godkjent	
Kongsvinger kommune		AH	
kommune eiendom		Kontroll prosjekt.	
Rådhusplassen 3		Sign.	Kontroll
Kongsvinger 2212 Norge		DS	GJA
Prosjekt		Filnavn	
P584		P584_Langeland	
skole tilbygg		skole_DETALJPROSJEKT	
Øvre Langelandsveg 65 2214		Dato	
		12.04.2021	
		Målestokk	
		1:5	
		Kontroll utførende	
Gnr./Bnr./Festnr.:			
51/103			
Prosjektnr.:	Tegningsnr.:	Ark.	
P584	A55-04	A2	
Type tegning:		Revisjon nr.	
Horizontal detalj - Overgang			
kledning - 2. etasje			