


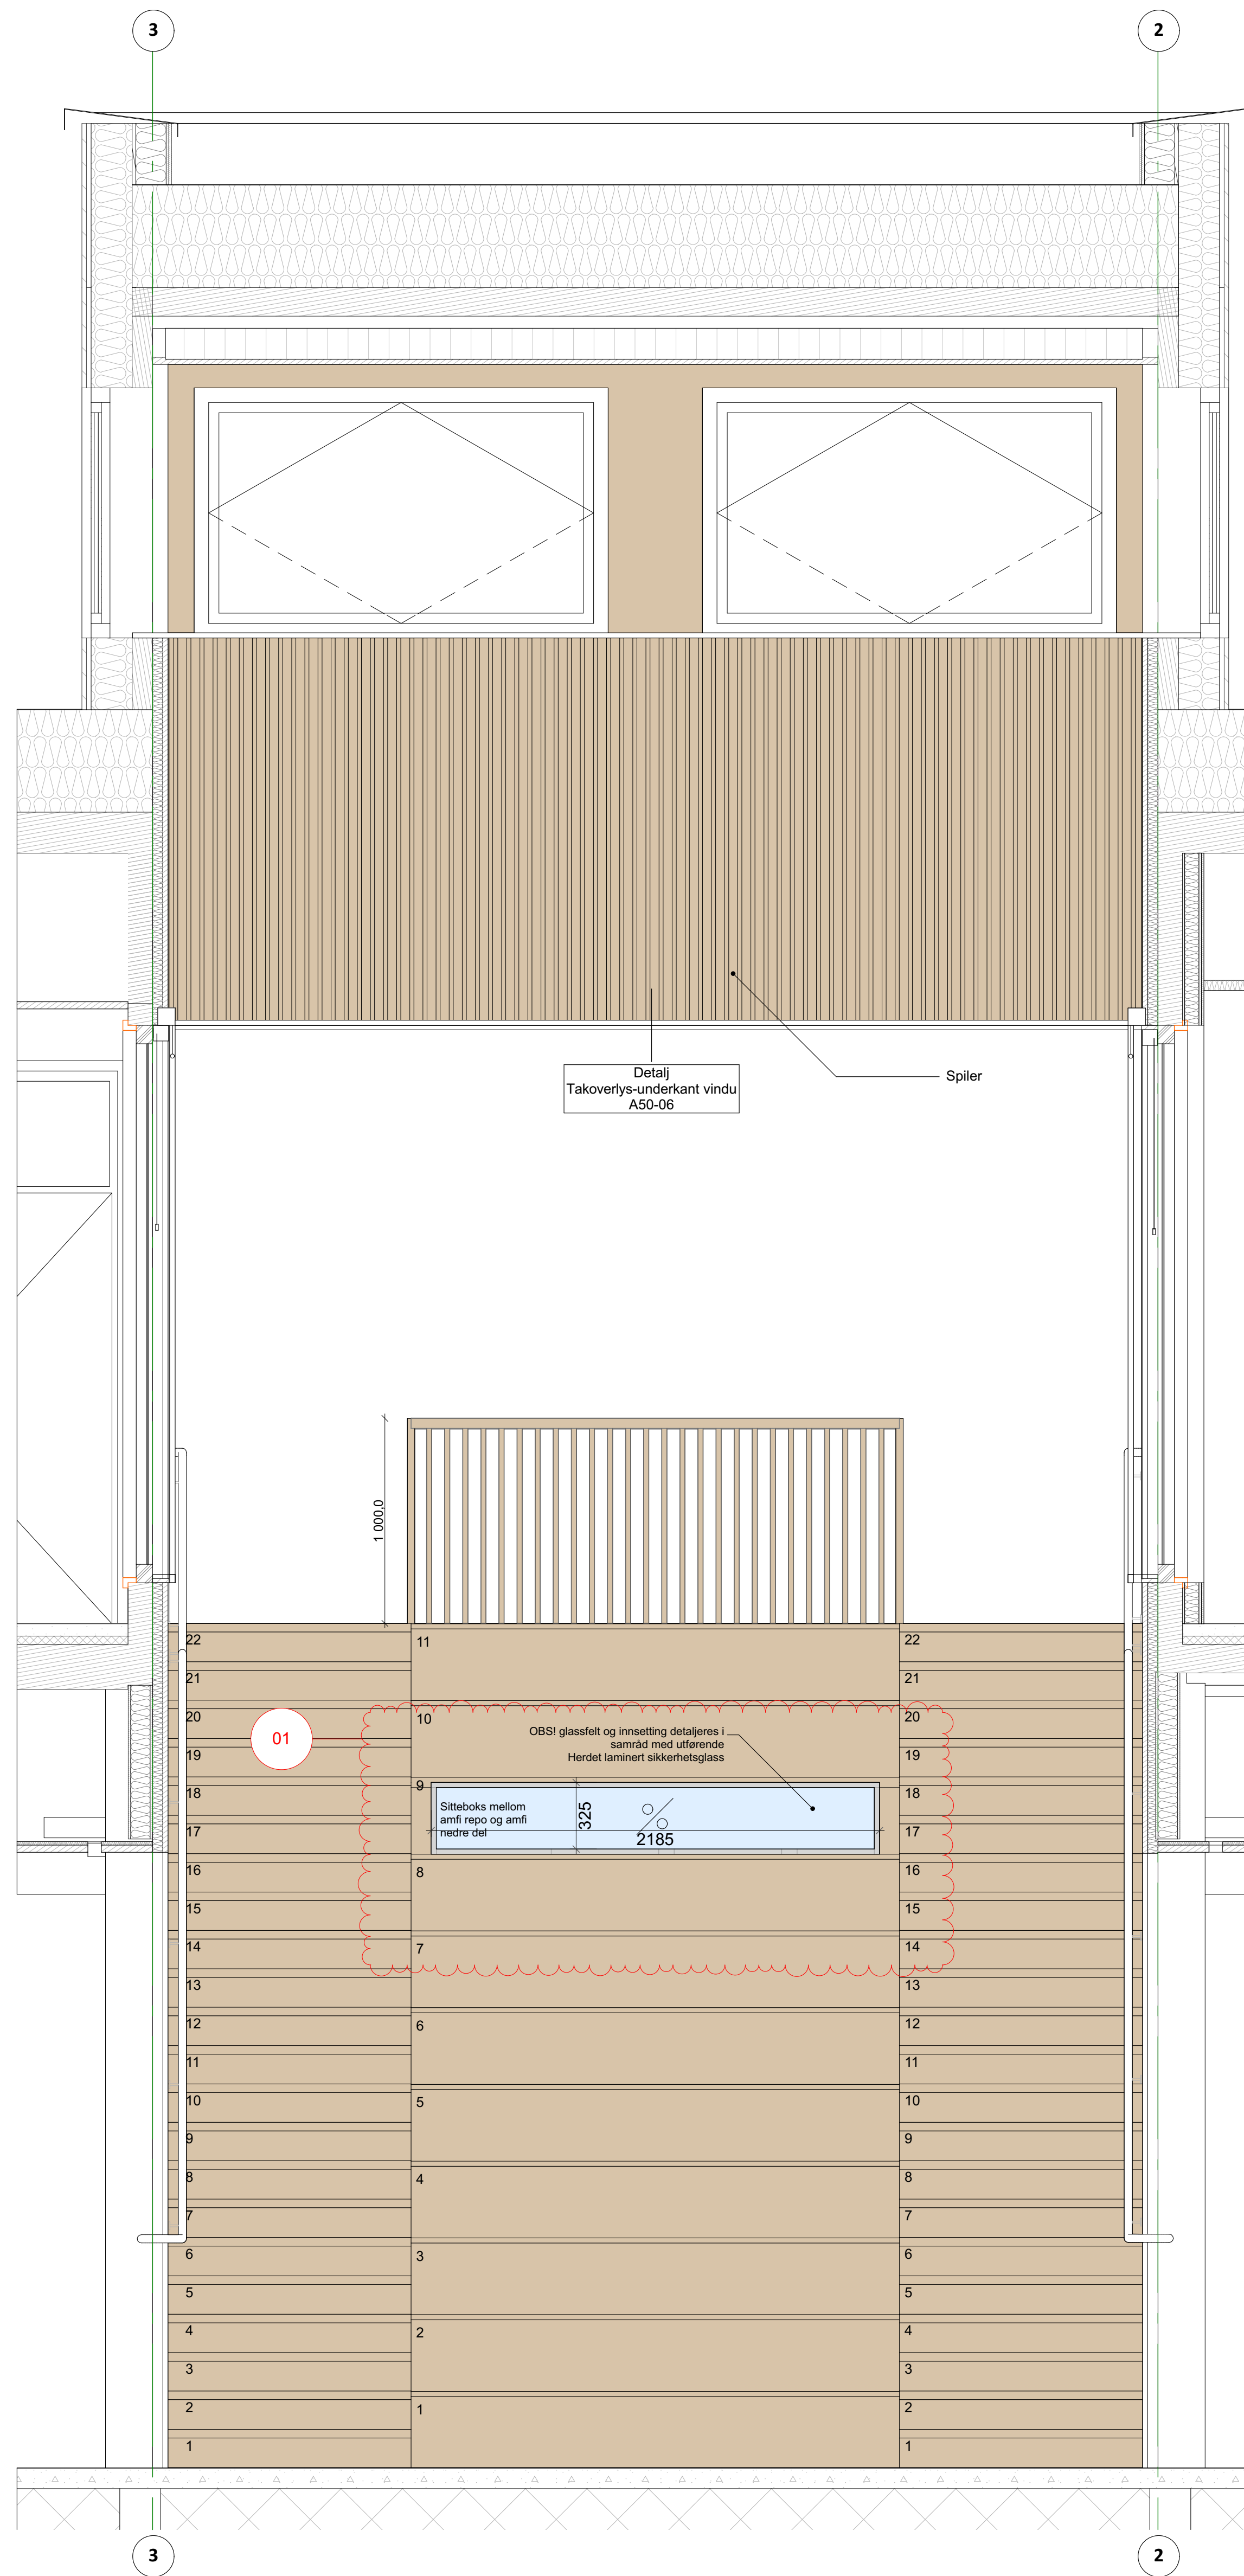

1:20 Oppriss A