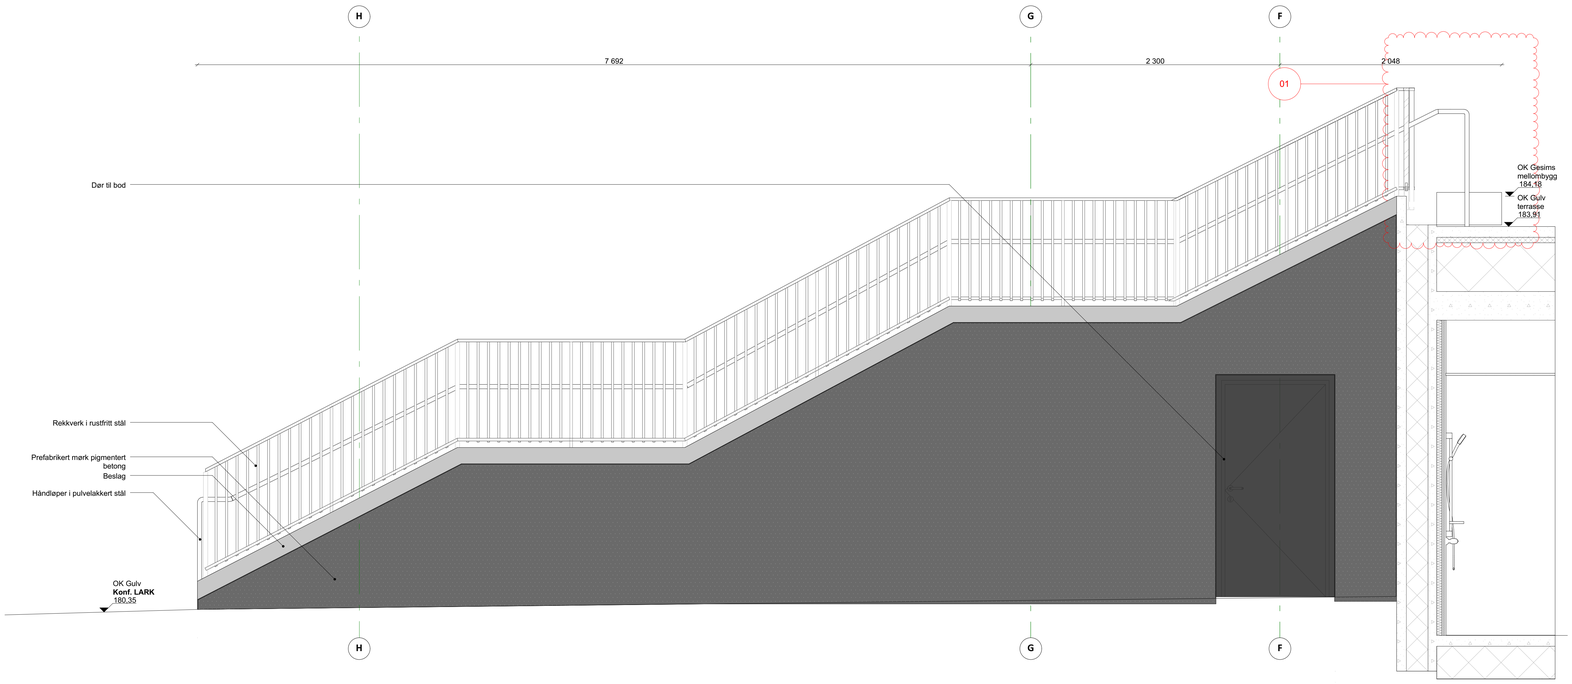

1:20 Oppriss C

© Alle rettigheter tilhører utfærende for prosjektering, kopiering eller bruk av disse tegningene er forbudt uten skriftlig samtykke fra:
Alle mål skal sjekkes på stedet.
Ikke mål fra tegningen.
Opphavsrett til denne tegningen er beholdt arkitekten.

Arkitekten skal umiddelbart informeres om eventuelle uoverensstemmelser mellom tegning og eksisterende situasjon.

Tegninger leses i forbindelse med tegninger fra rådgivende ingeniører.

Tegning skrives ut i farge.

Det spesielle produkter er beskrevet skal de eller tilsvarende produkter leveres.

Rev	Beskrivelse	Dato	Sign	Kontr
01	Rekkverk	30.04.21	DS	GJA

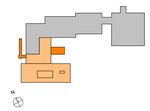

Prosjekteringsgruppen
Arkitekt:
ARCHITECTOPIA
Besøk: 5. etg i Samfunnshuset, Arbeidersamfunnets plass 1, 0181 Oslo
Post: PB. 8928 Youngstorget, 0028 Oslo
Telefon: +47 90 79 46 14
E-post: ahs@architectopia.com
www.architectopia.com

Fase
Detaljprosjekt

Prosjekterings-nr.
P584

Tiltakshaver
Kongsvinger kommune
kommune eiendom
Rådhusplassen 3
Kongsvinger 2212 Norge

Godkjent
GJA

Kontrollansvarlig
Sign.: **DS** Kontroll: **GJA**

Prosjekt
Langeland skole tilbygg
P584
Øvre Langelandsveg 65 2214

Filnavn
P584_Langeland skole DETALJPROSJEKT

Dato
12.04.2021

Målestokk
1:20

Kontroll utførende

Ser Bru Fester:
51/103

Prosjekt-nr.
P584

Tegningsnr.
A63-07

Ark.
A0

Tyse tegning
Utvendig amfi oppriss C

Revisjon nr.
01