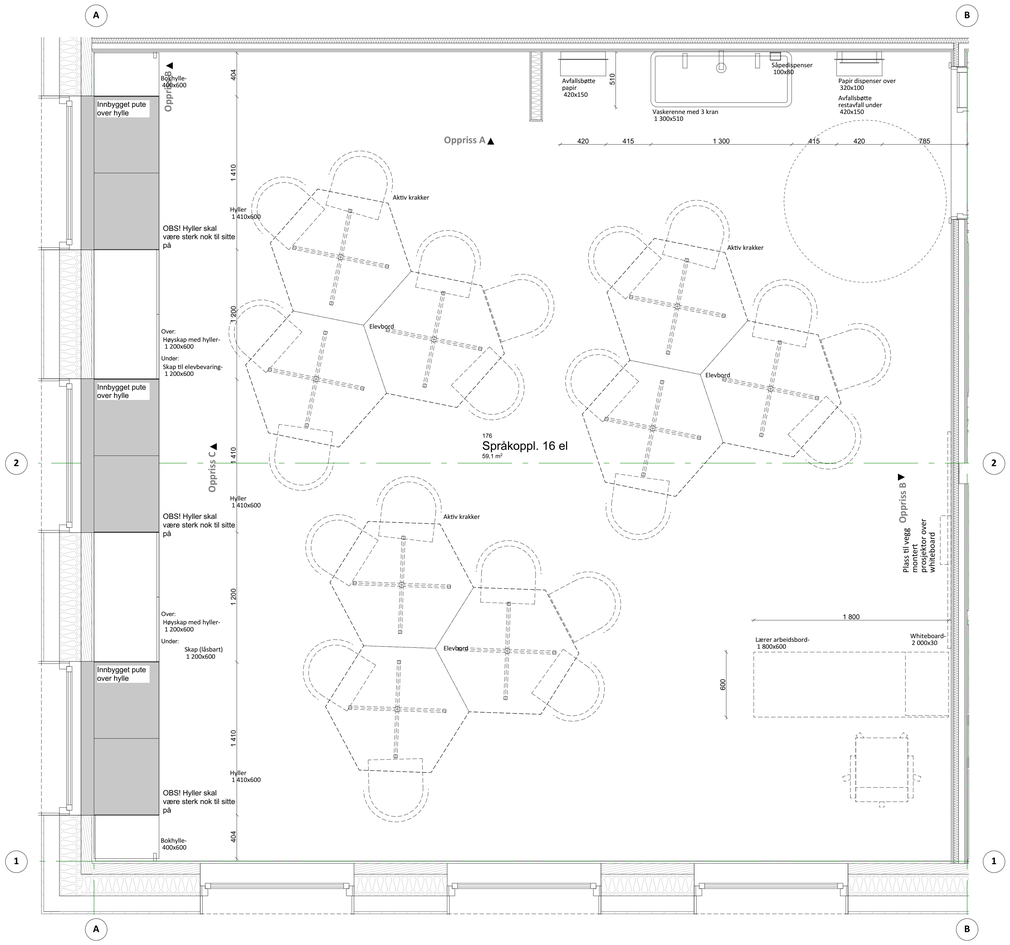

1:20 Plan

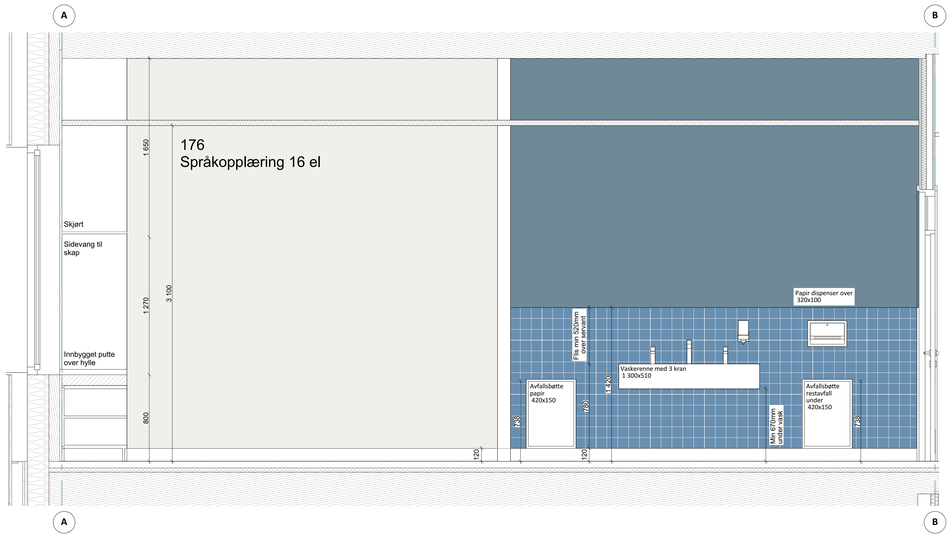

1:20 Oppriss A

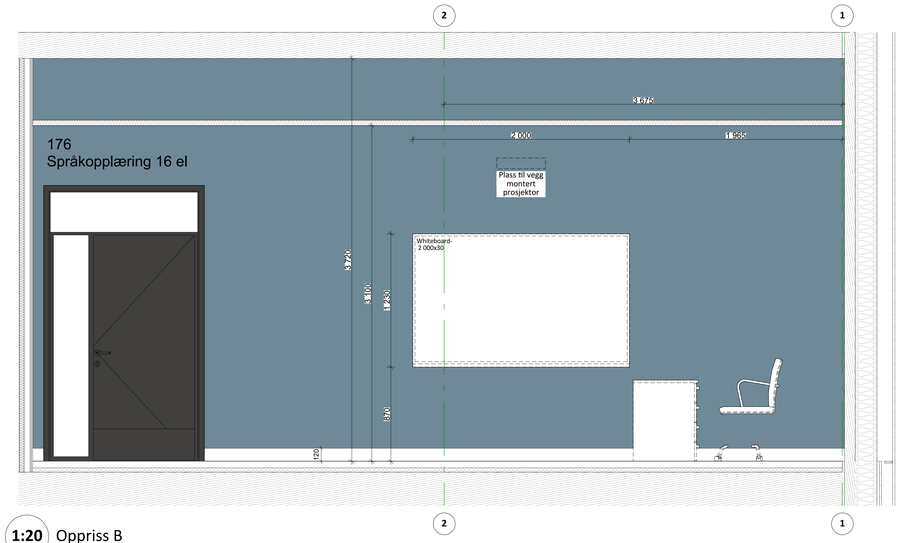

1:20 Oppriss B

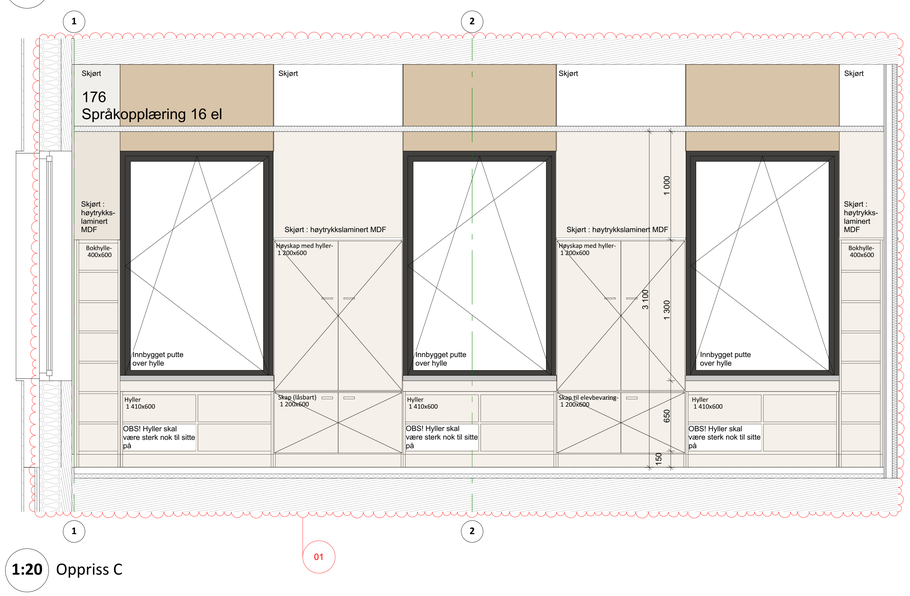

1:20 Oppriss C

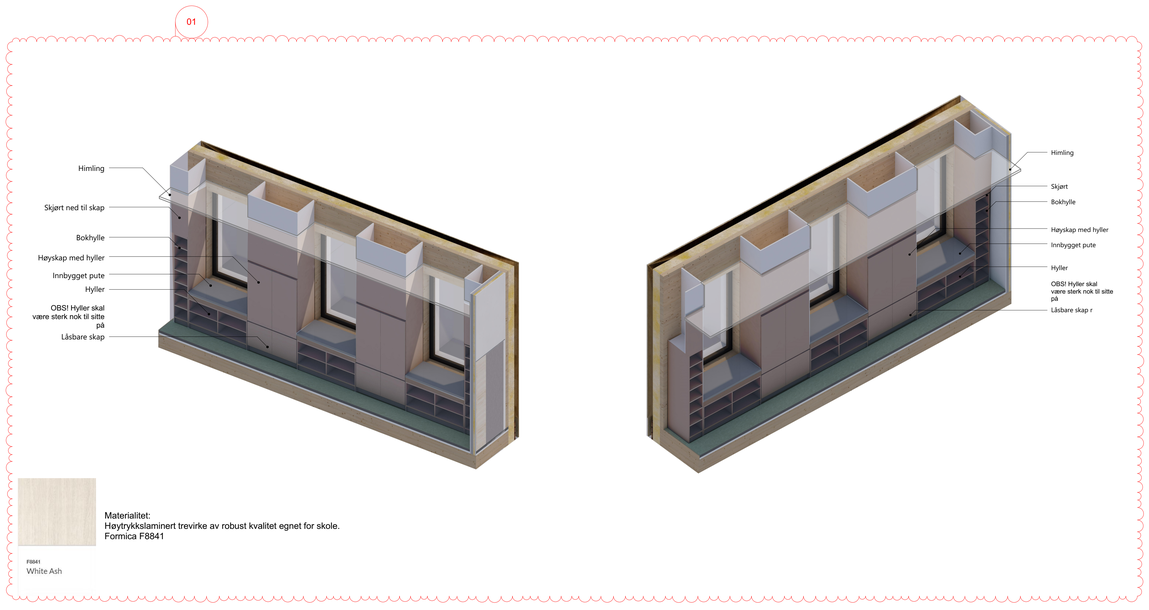

Aksonometrisk illustrasjon 01

Aksonometrisk illustrasjon 02

© Alle rettigheter tilhører utførende for prosjektering, kopiering eller bruk av disse tegningene er forbudt uten skriftlig samtykke

NB!
Alle mål skal sjekkes på stedet.
Ikke mål fra tegningen.
Opphavsrett til denne tegningen er beholdt arkitekten.

Arkitekten skal umiddelbart informeres om eventuelle uoverensstemmelser mellom tegning og eksisterende situasjon.

Tegninger leses i forbindelse med tegninger fra rådgivende ingeniører.

Tegning skrives ut i farge.

Det spesielle produkter er beskrevet skal de eller tilsvarende produkter leveres.

- Fast inventar
- Løst inventar
- Veggmaling Jotun 5159 NCS S4020-B
- Veggmaling NCS - S 0500-N
- Massivtre
- Flis Størrelse 100x100mm RAL 2606025 NCS - S 3030-R90B
- Dør NCS - S 8000-N

Rev	Beskrivelse	Dato	Sign	Kontr
01	Materialer av fastmatbolering - høytrykkslaminert MDF	30.04.21	DS	GJA

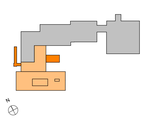

Prosjekterende/ansvarsrett
Arkitekt:
ARCHITECTOPIA
Besøk: 5. etg i Samfunnshuset, Arbeidersamfunnets plass 1, 0181 Oslo
Post: PB. 8926 Youngstorget, 0028 Oslo
Tlf: 23 21 45 00 / 91 32 32 32
E-post: ahk@architectopia.com
www.architectopia.com

Fase
Detaljprosjekt

Prosjekt nr.
P584

Godkjent
AH

Tiltakshaver
Kongsvinger kommune kommune eiendom Rådhusplassen 3 Kongsvinger 2212 Norge

Kontroll prosjekt
Sign. **DS** Kontroll. **GJA**

Prosjekt
Langeland skole tilbygg
P584
Øvre Langelandsveg 65 2214

Filnavn
P584 Langeland skole DETALJPROSJEKT

Dato
12.04.2021

Målestokk
1:20

Kontroll utførende

Grn./Bnr./Festenr.
51/103

Prosjektnr.
P584

Tegningsnr.
A68-03

Ark.
A0

Tittel tegning
Språkopplæring inventar skjema

Revisjon nr.
01