
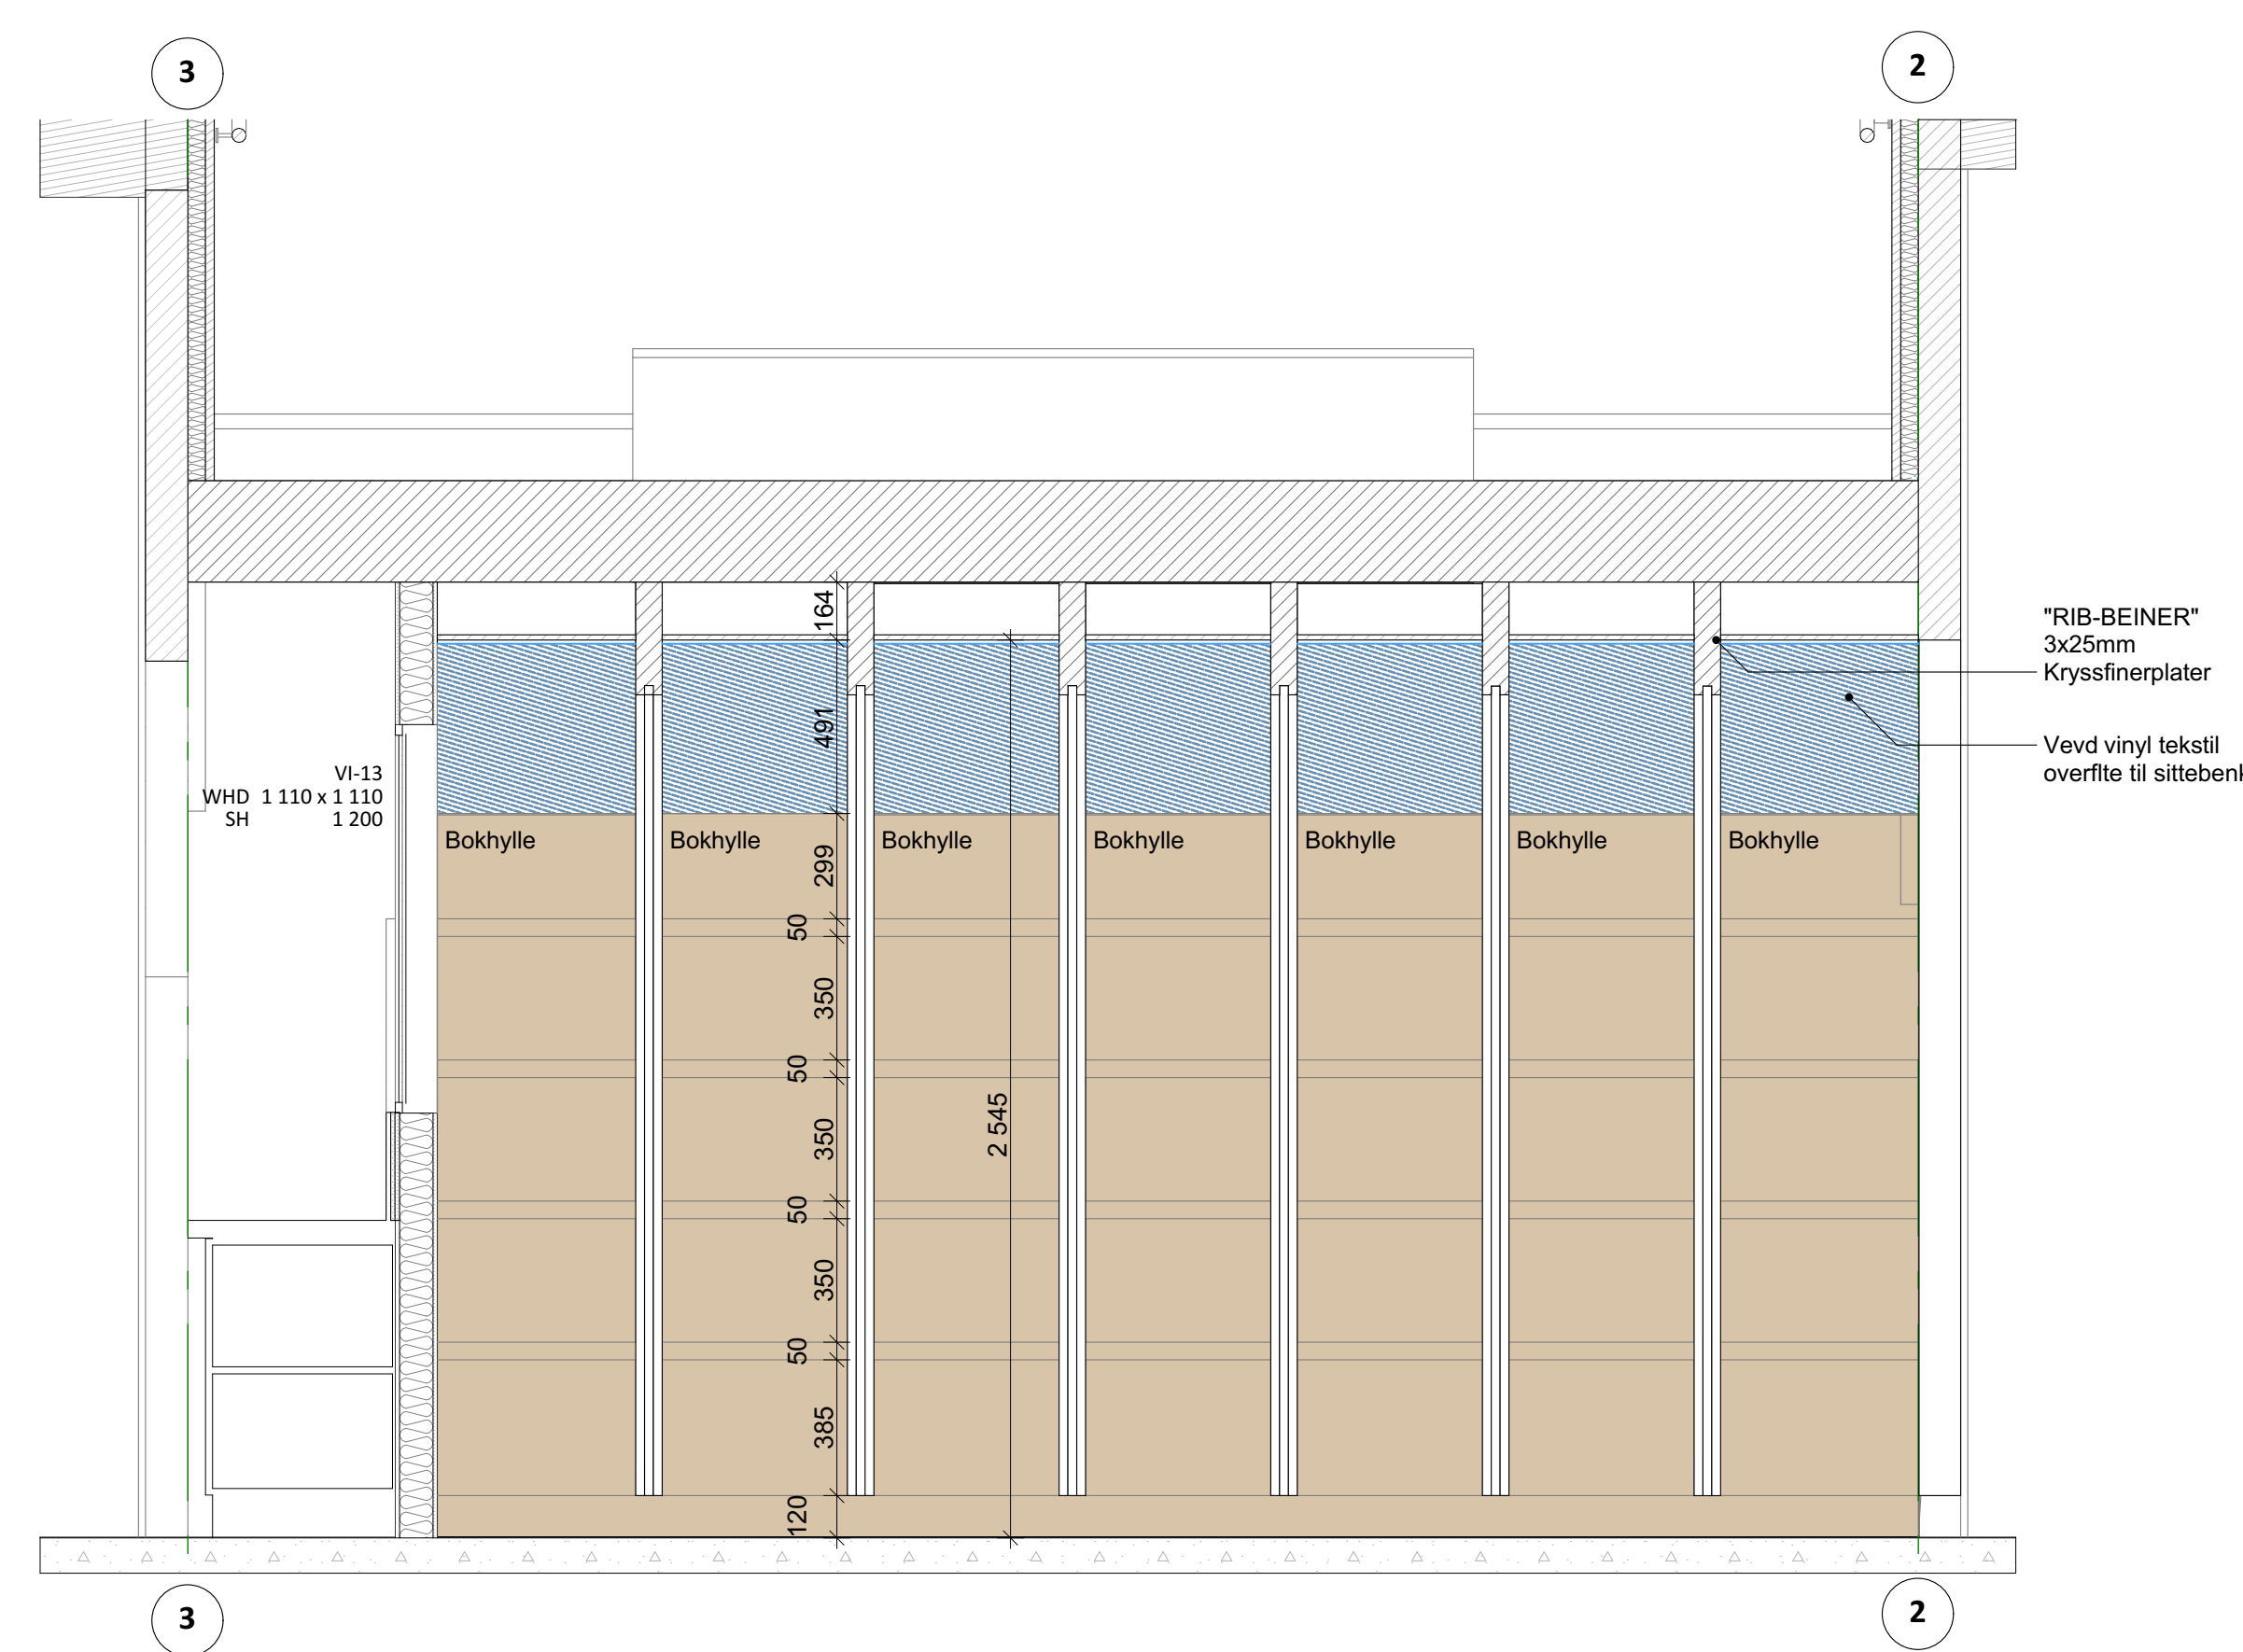
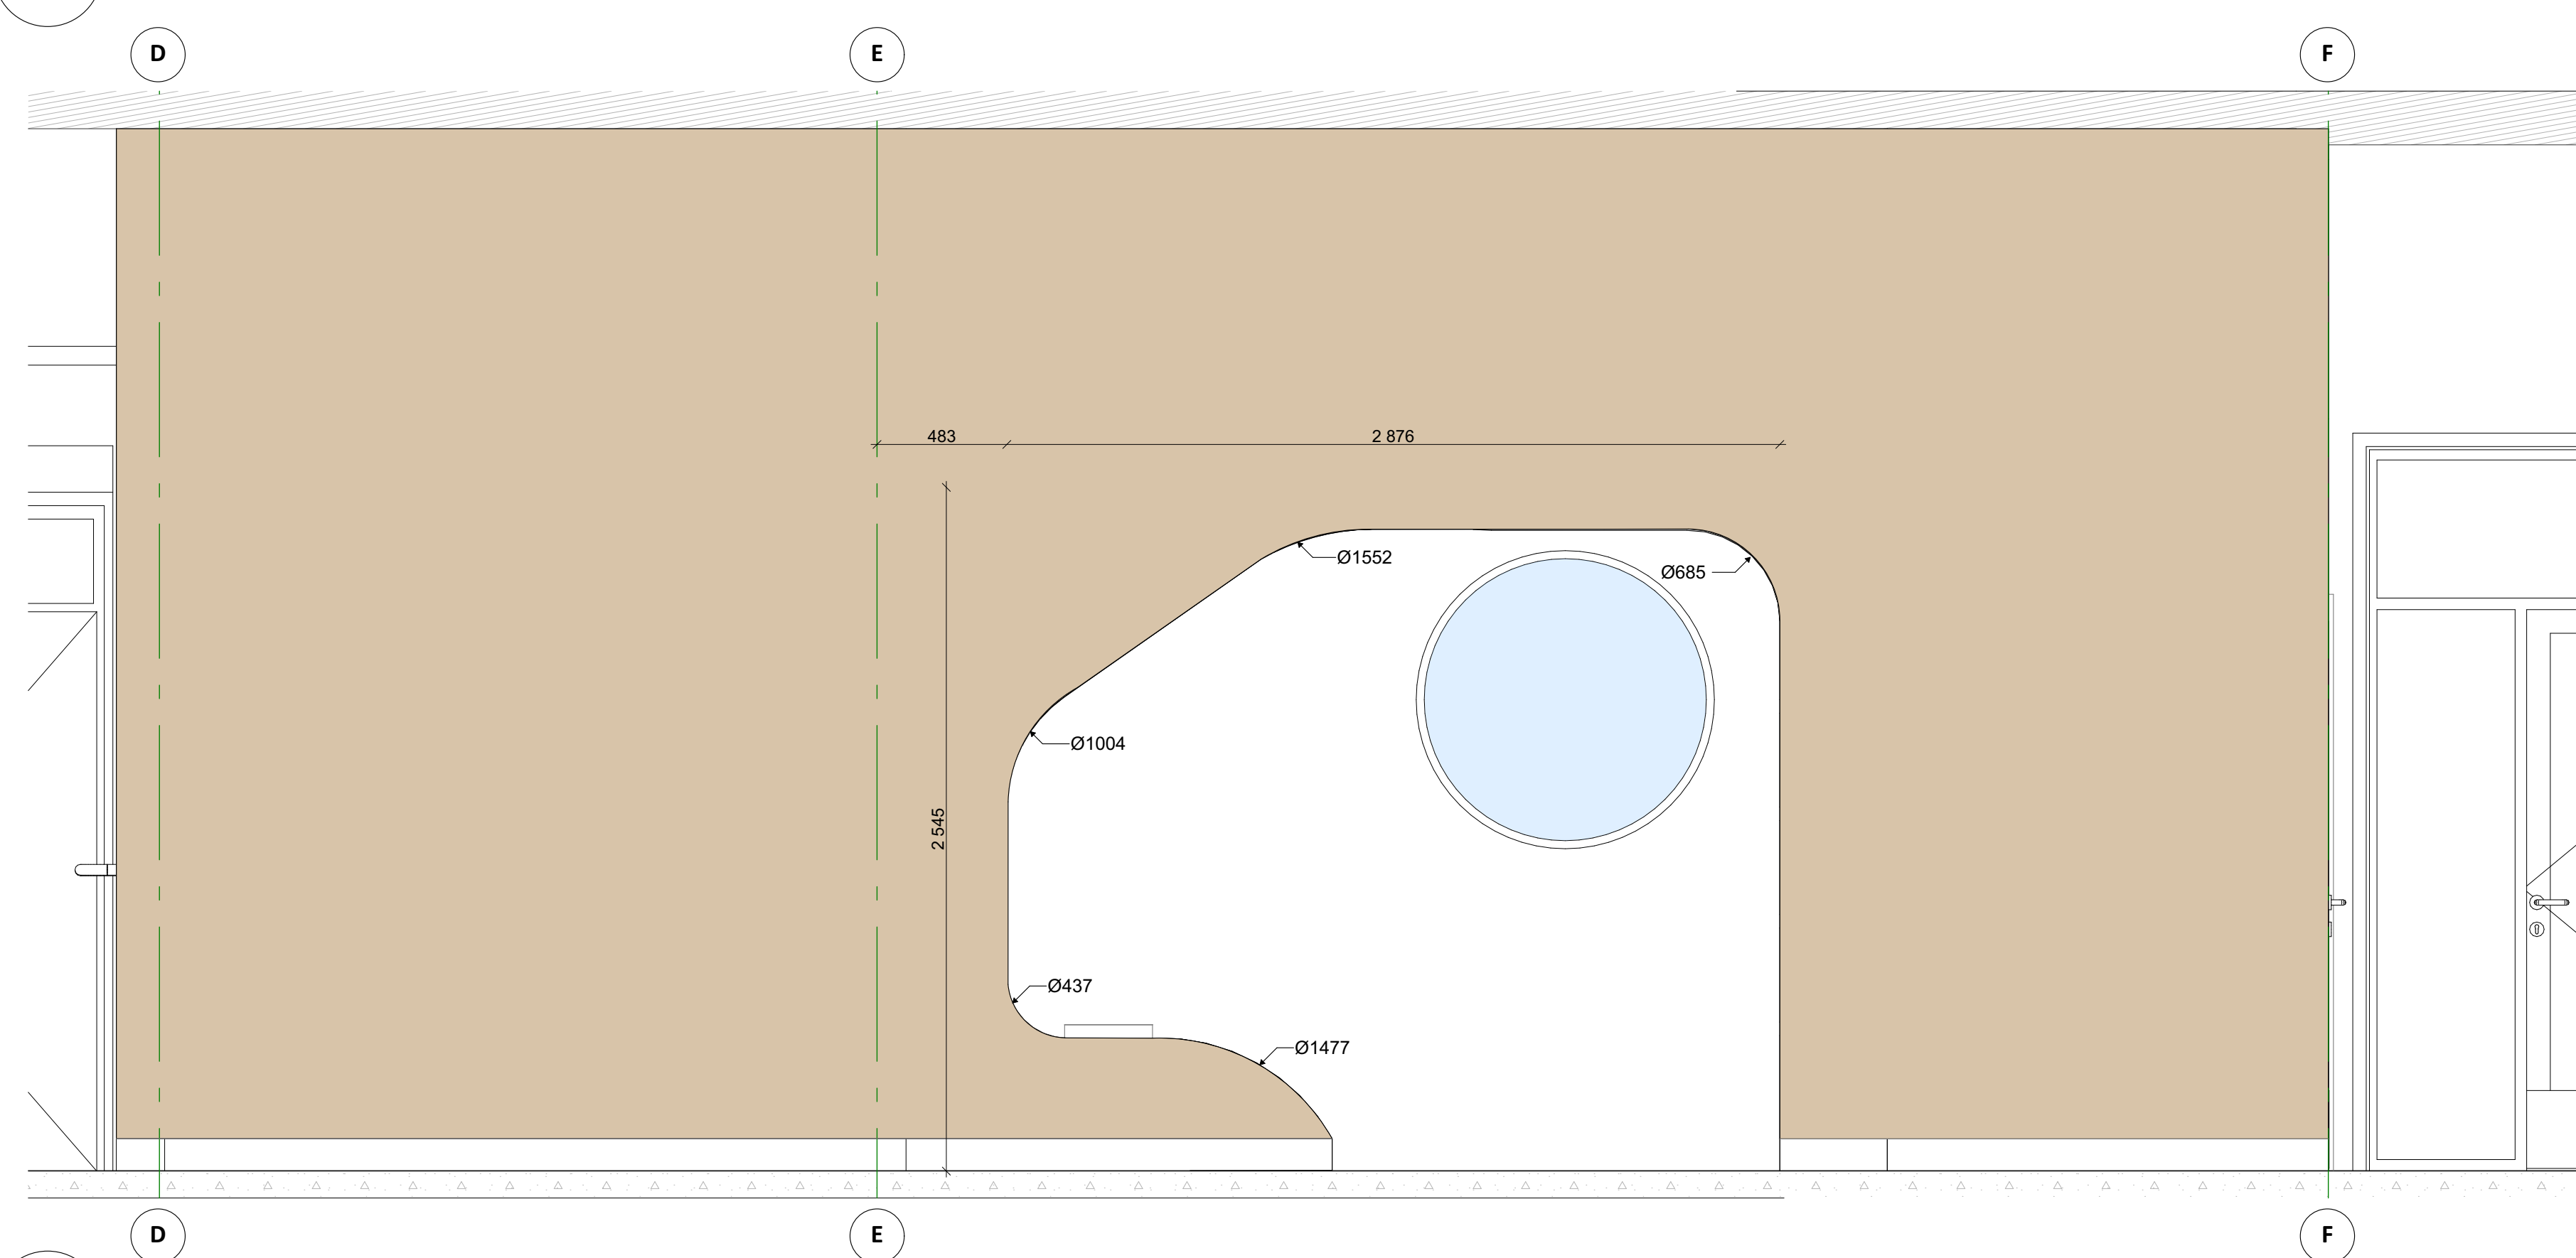
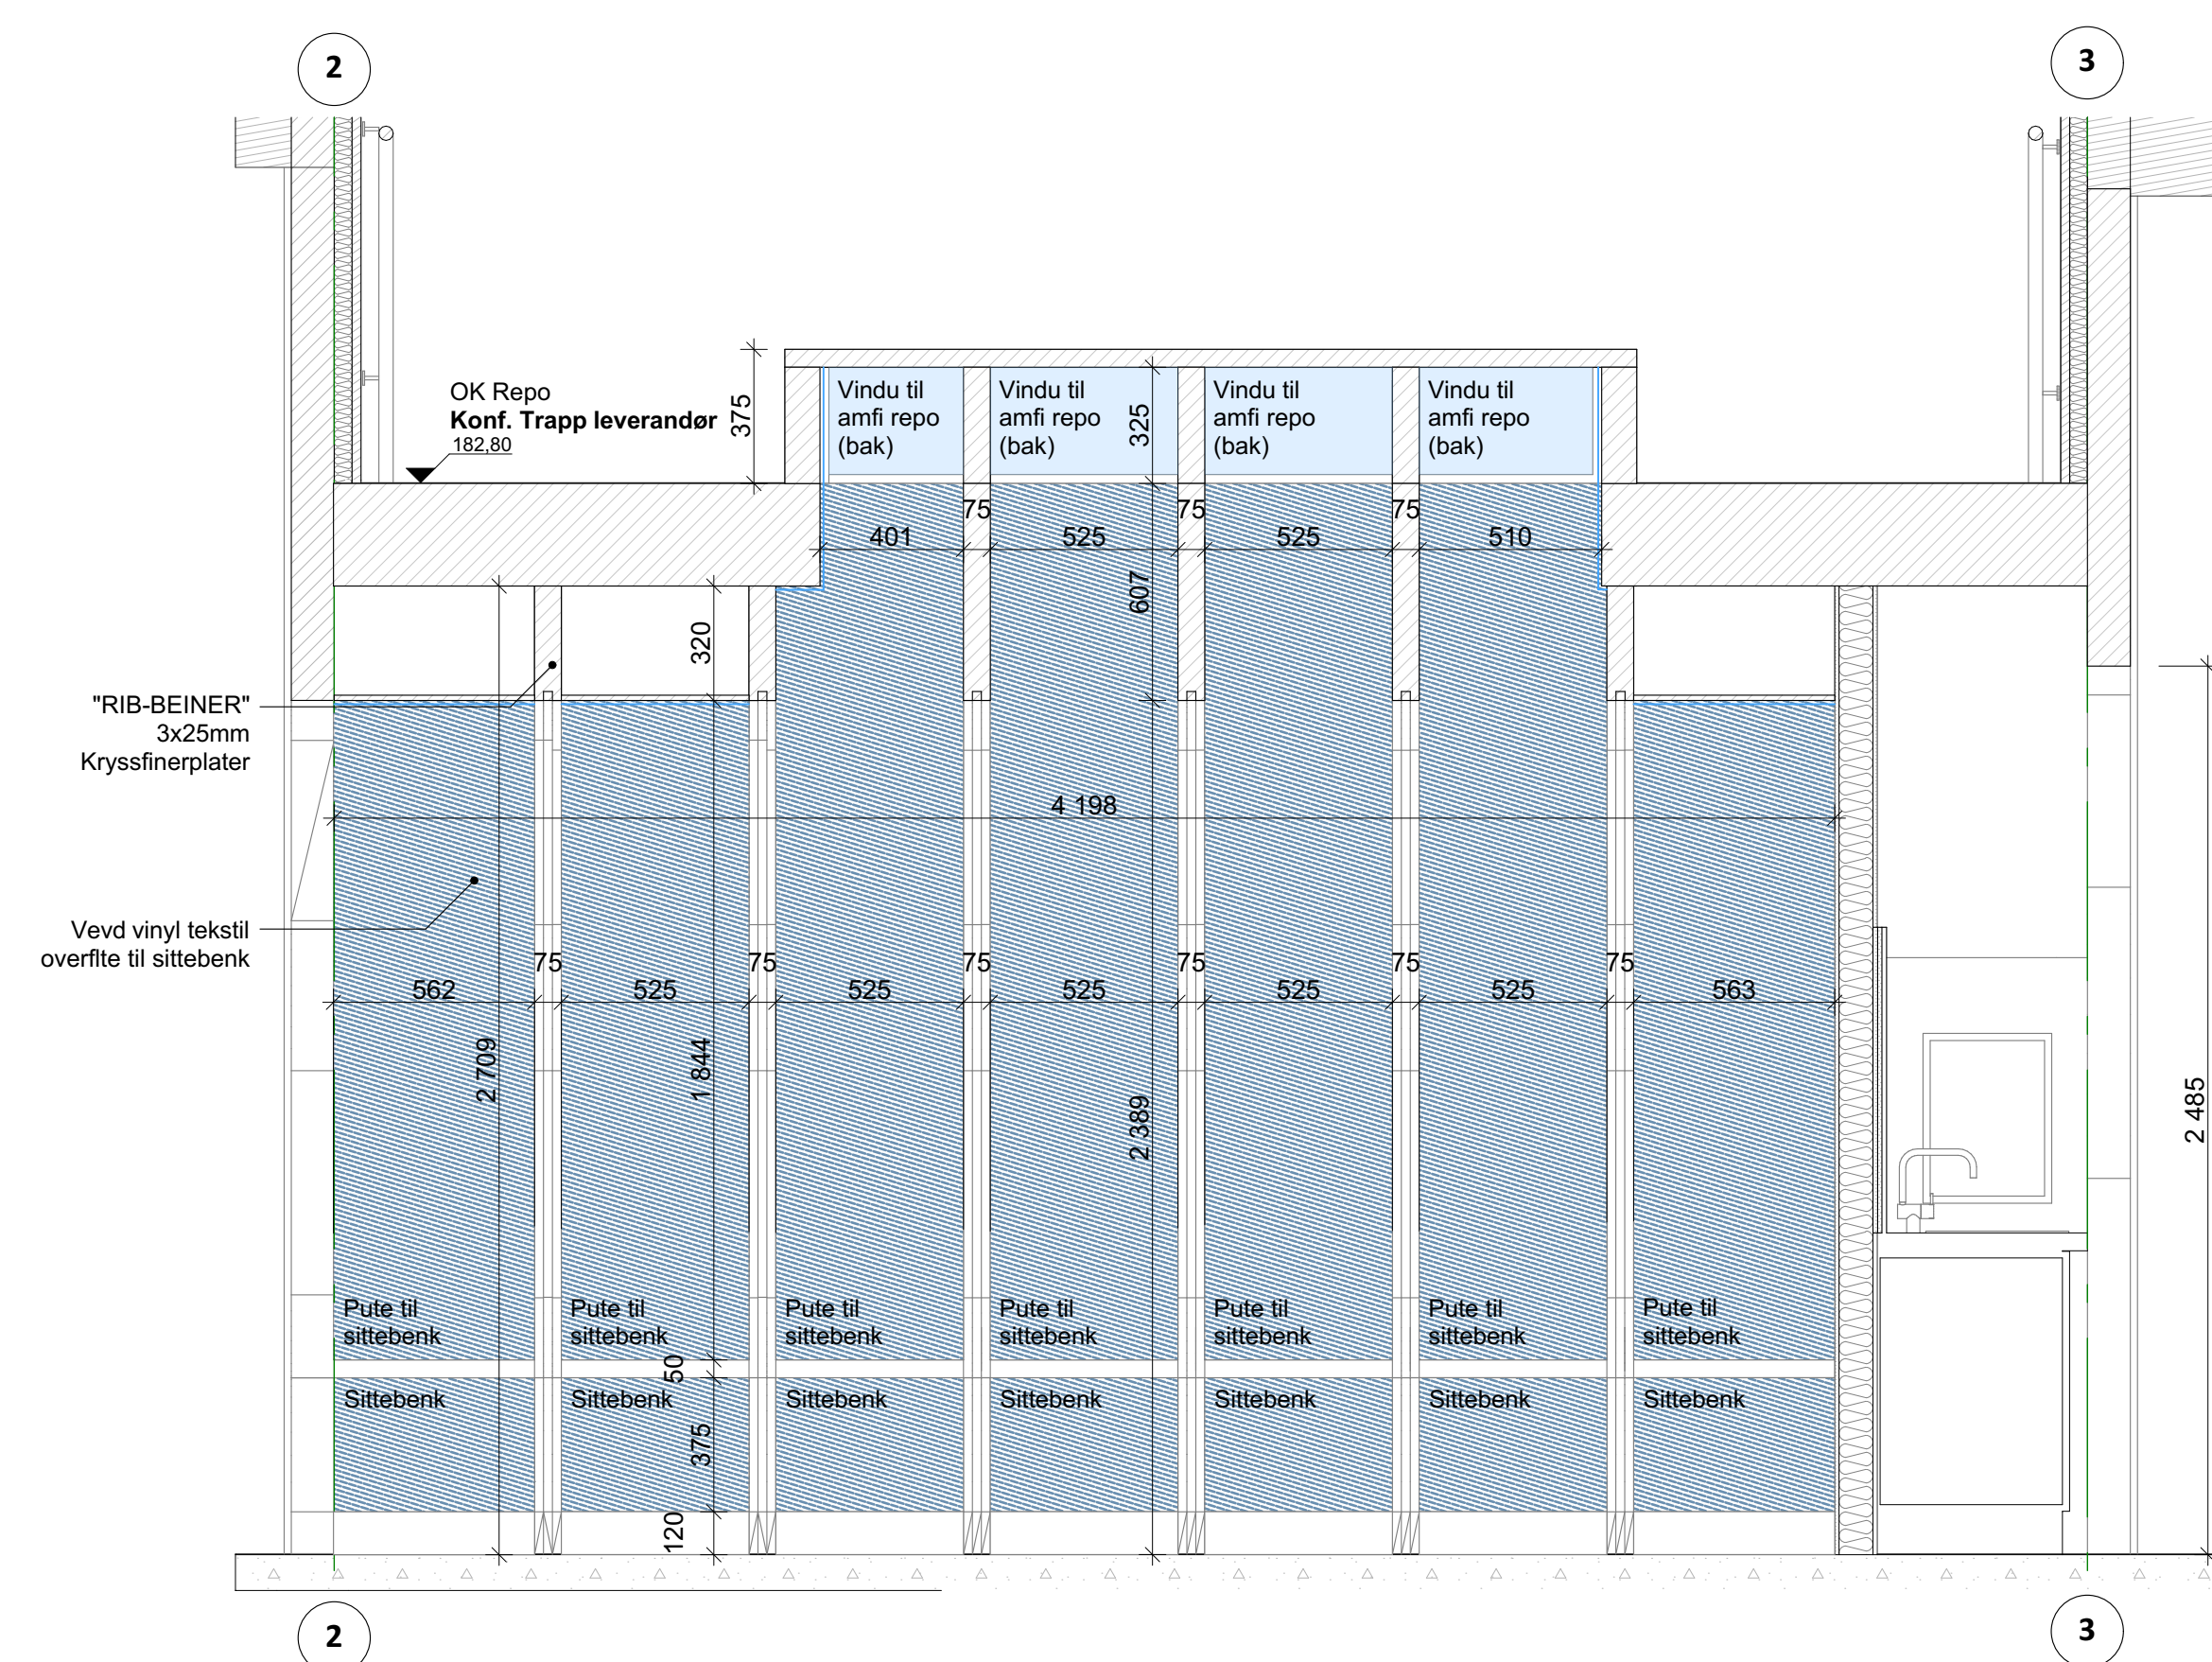
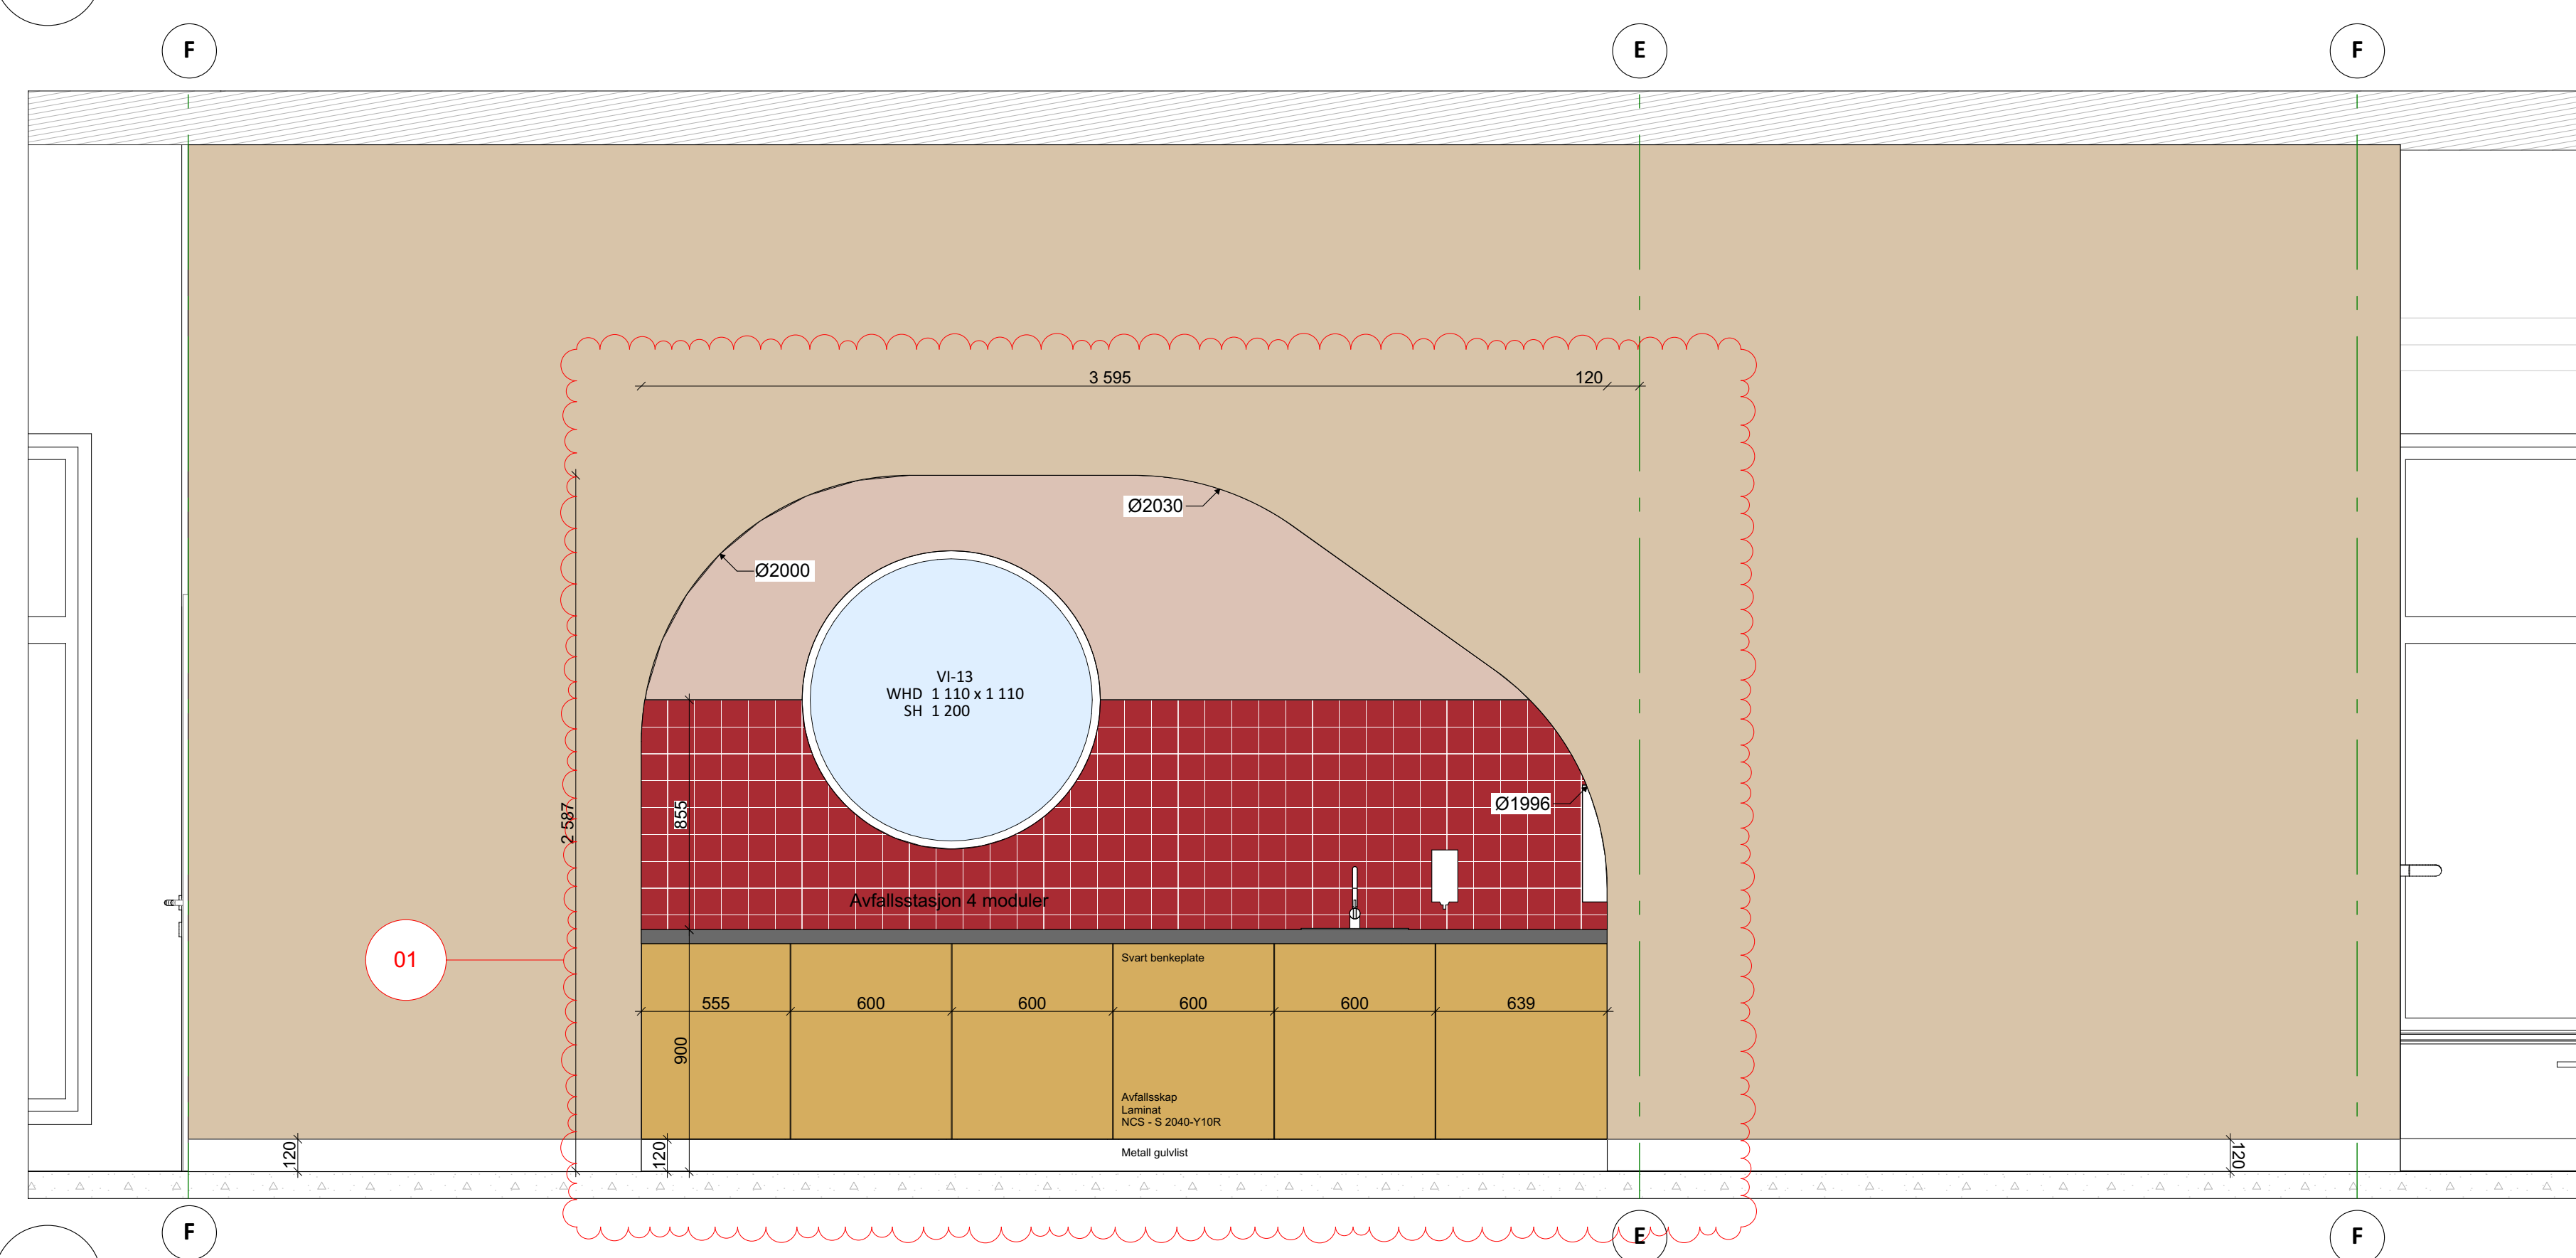
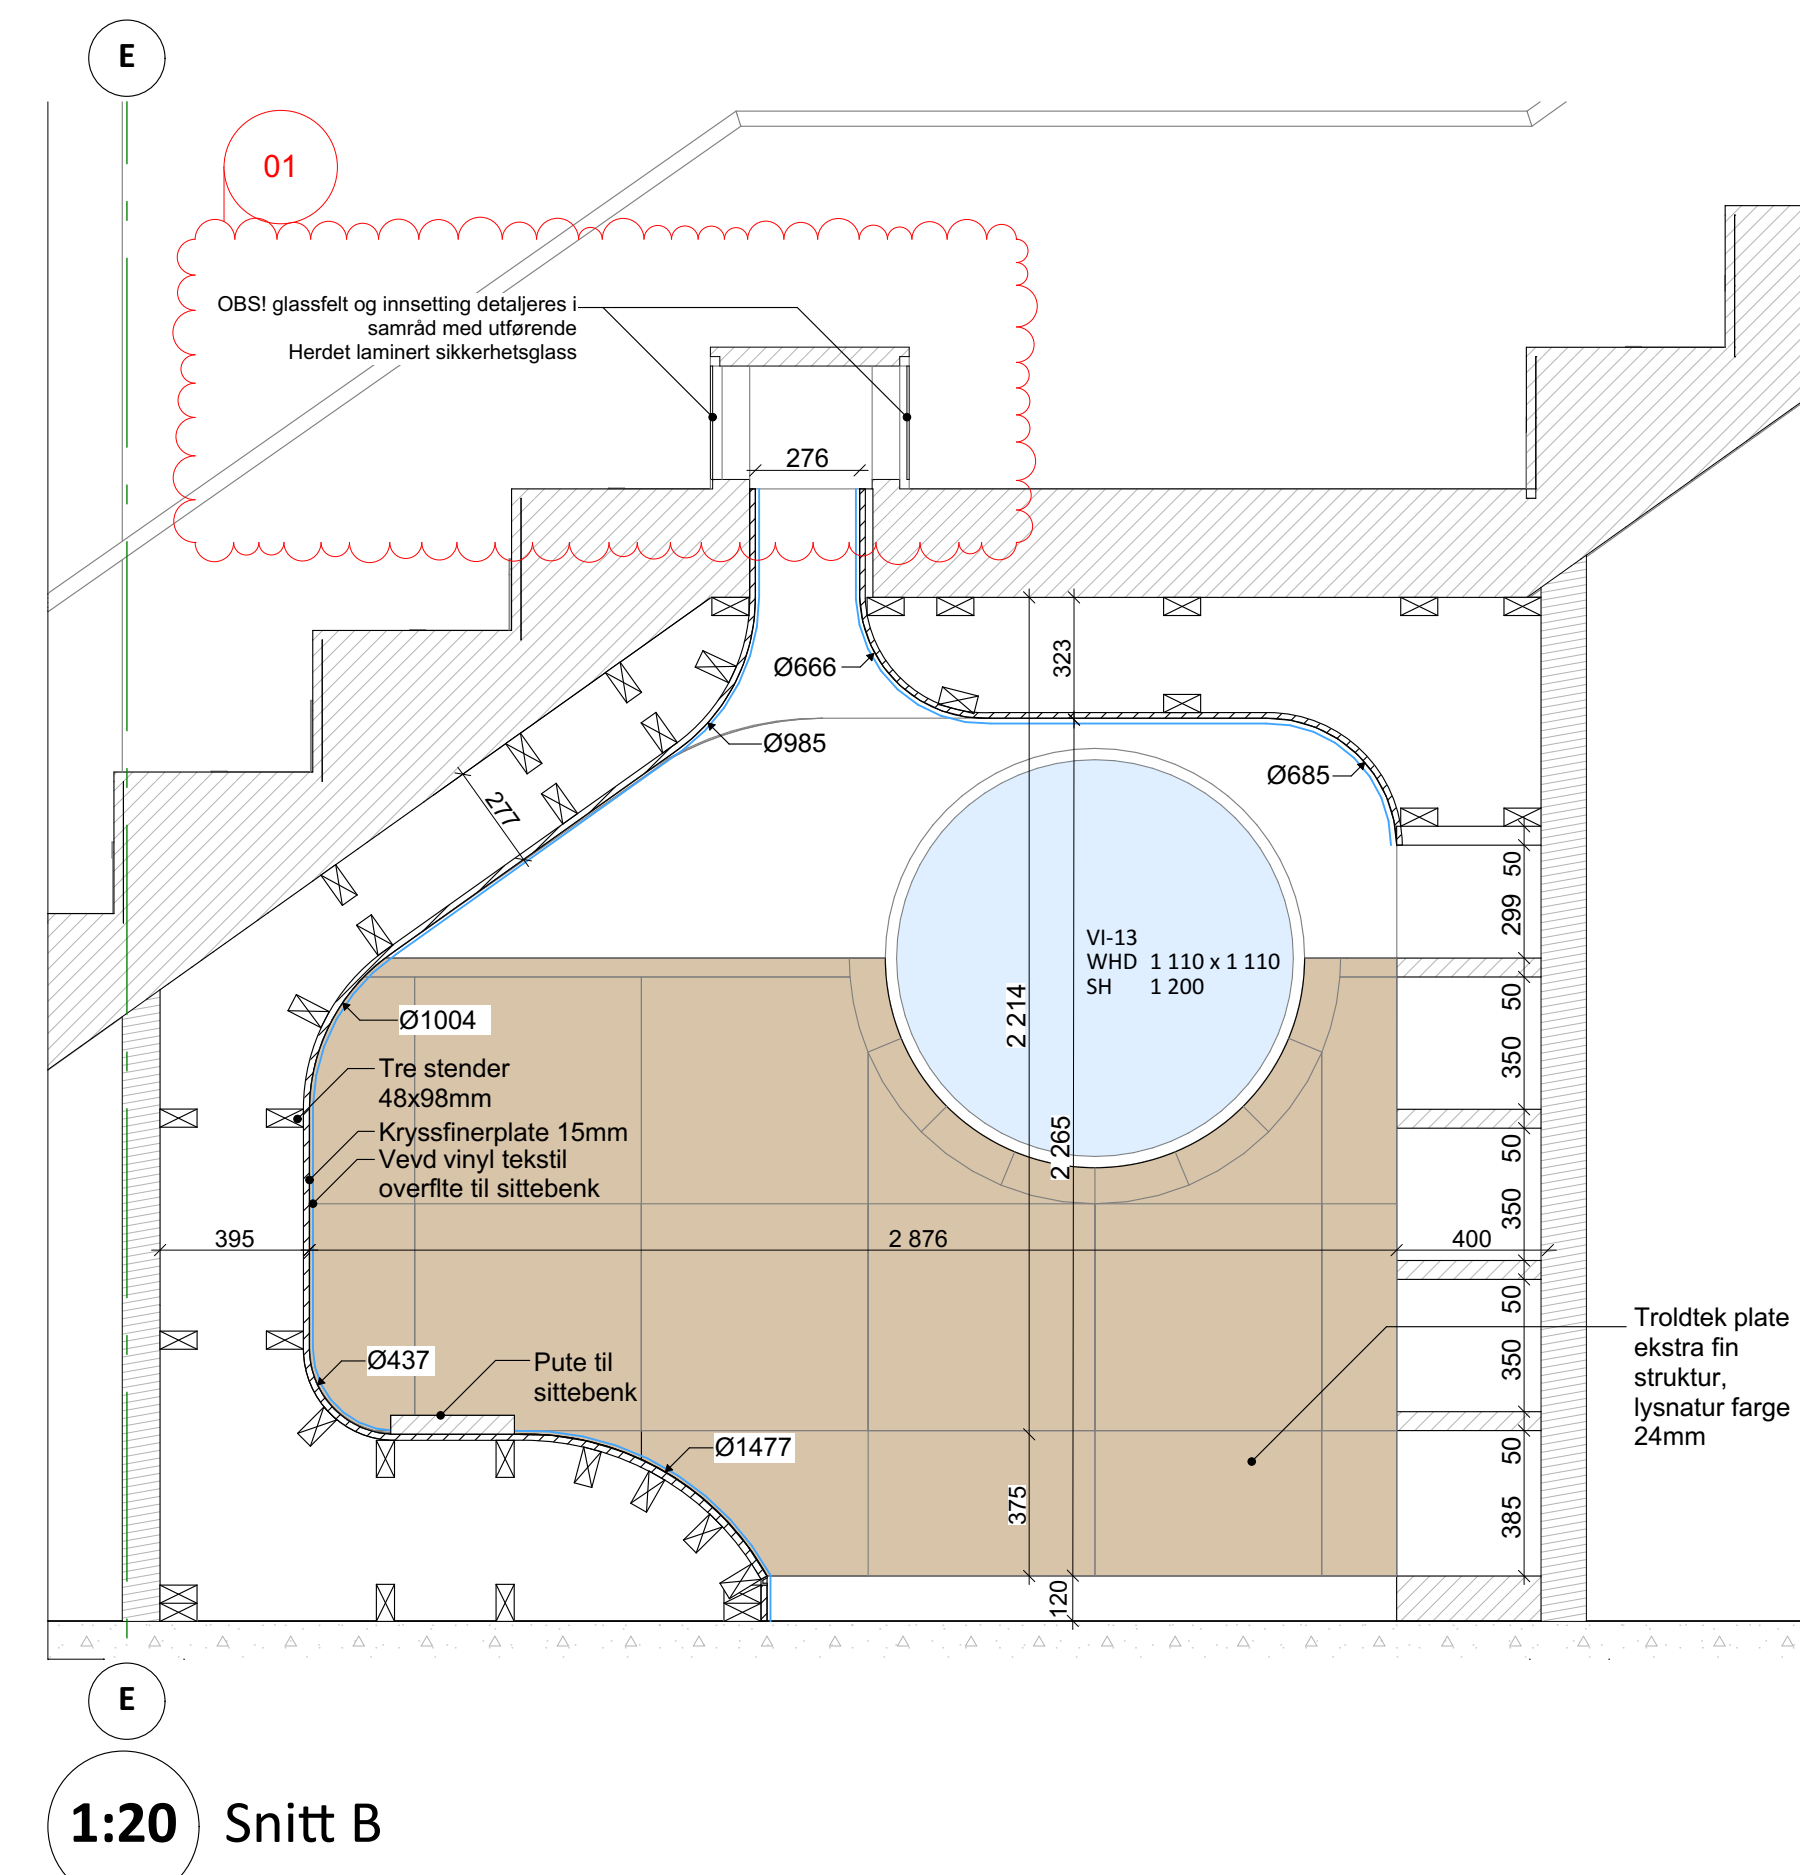
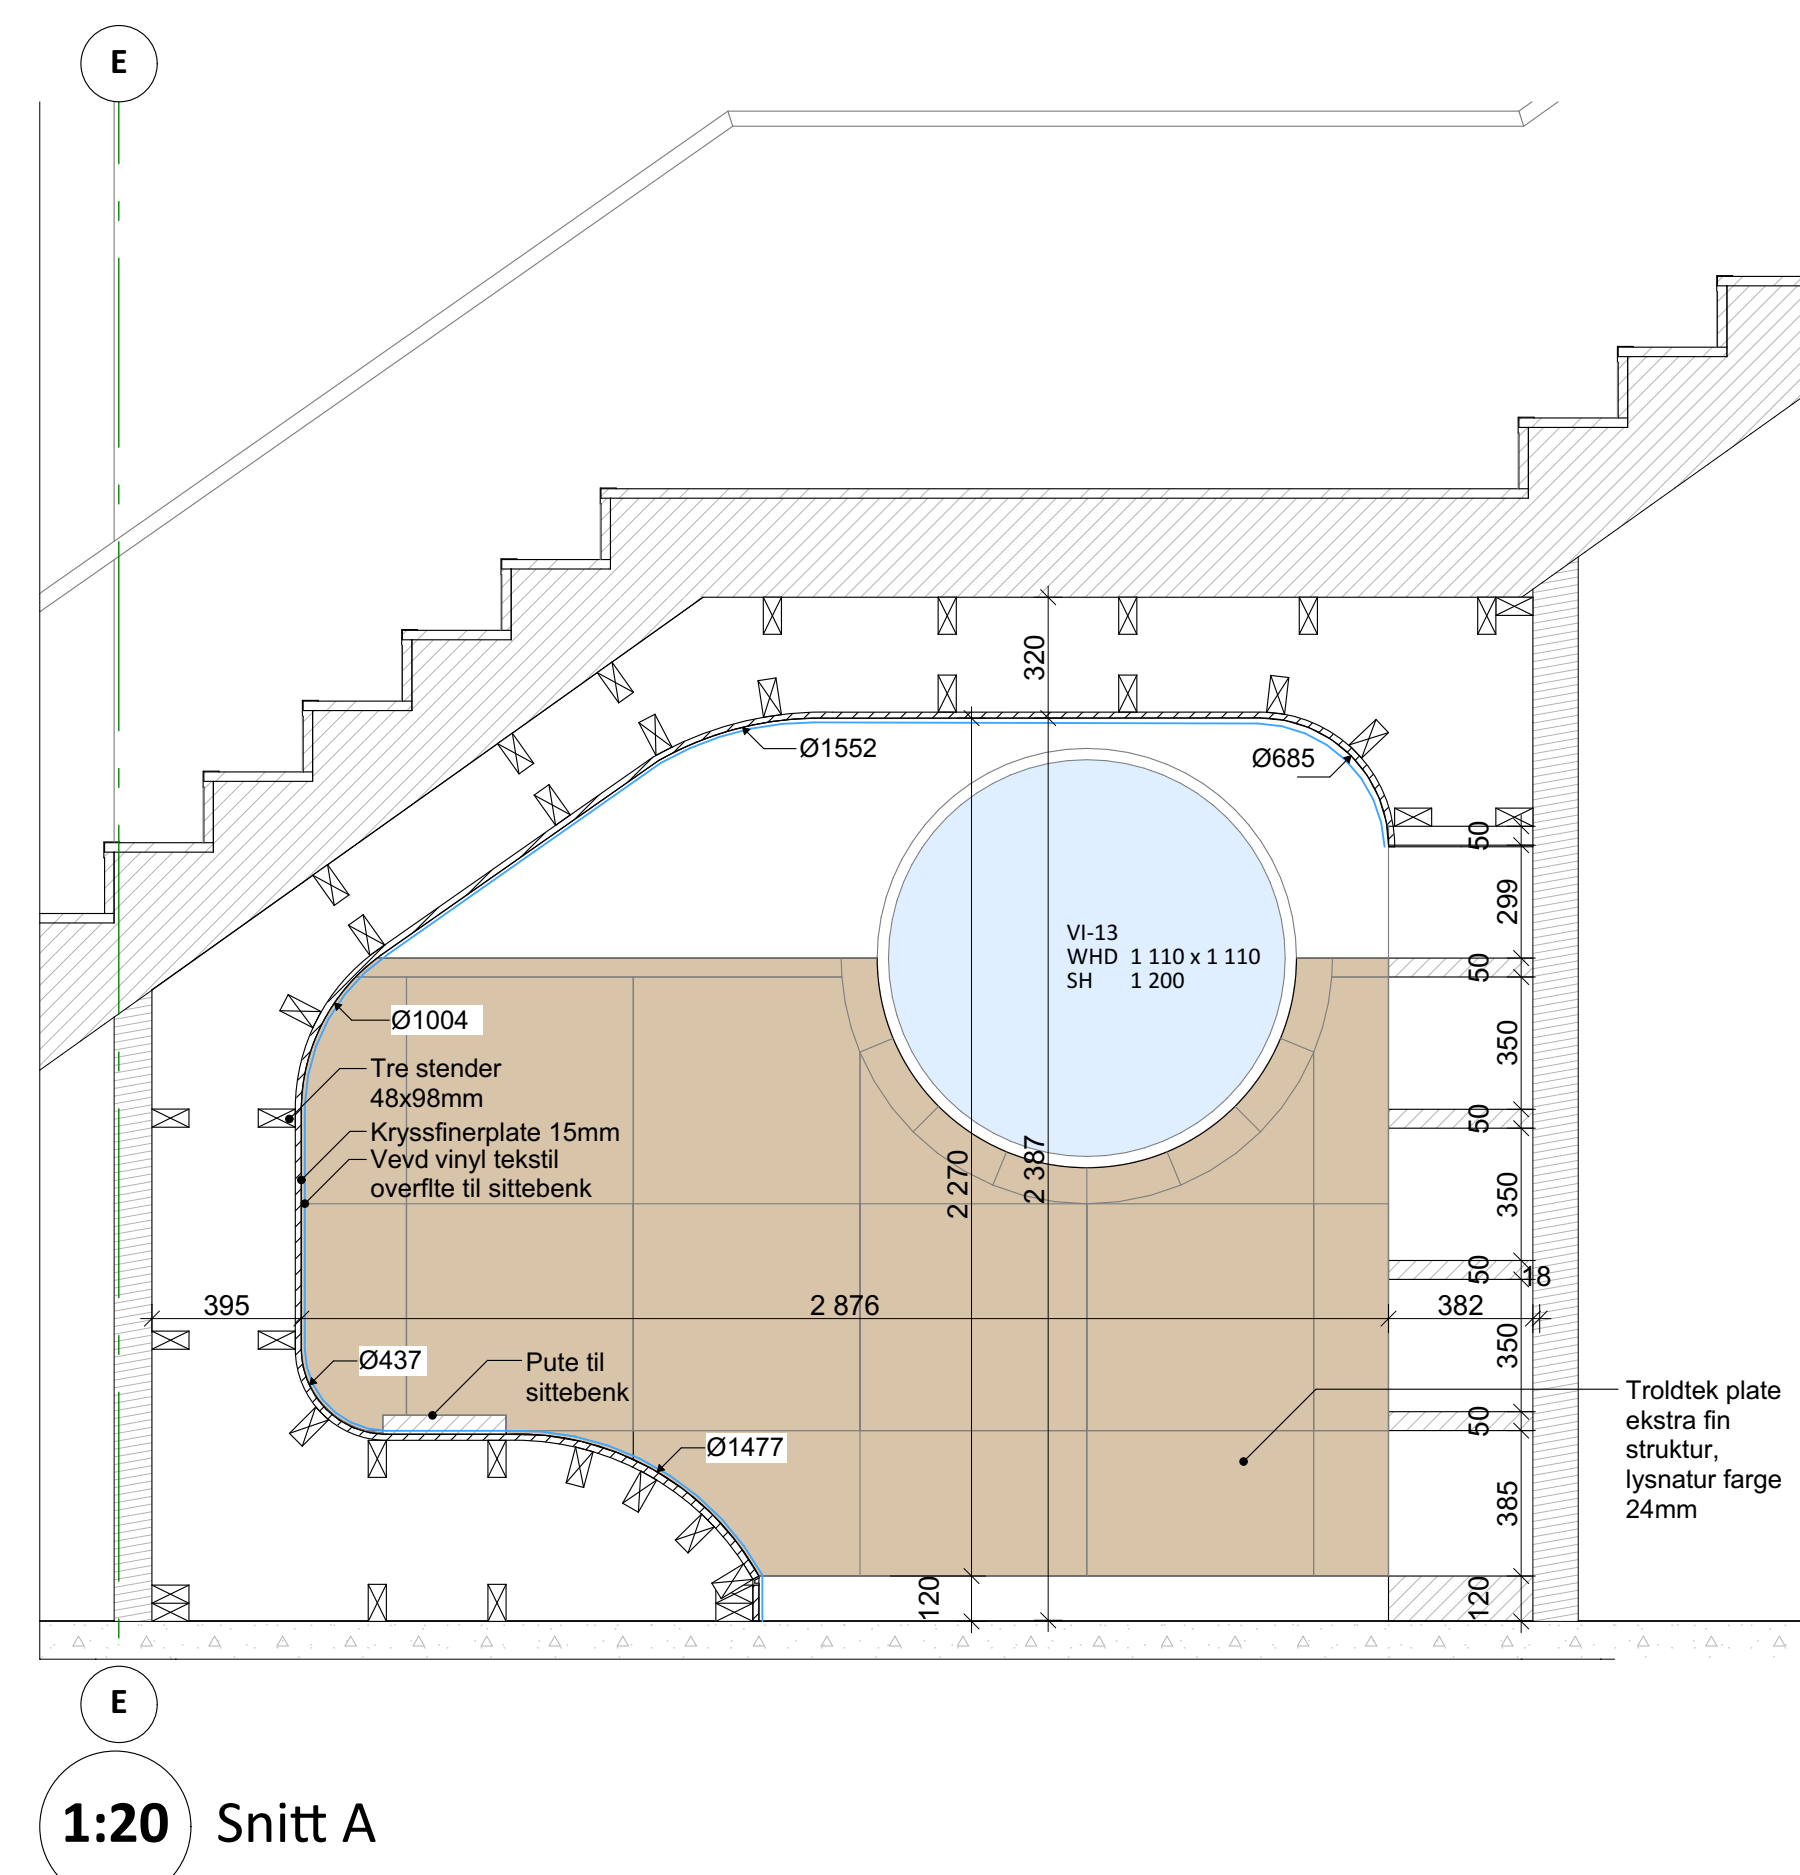


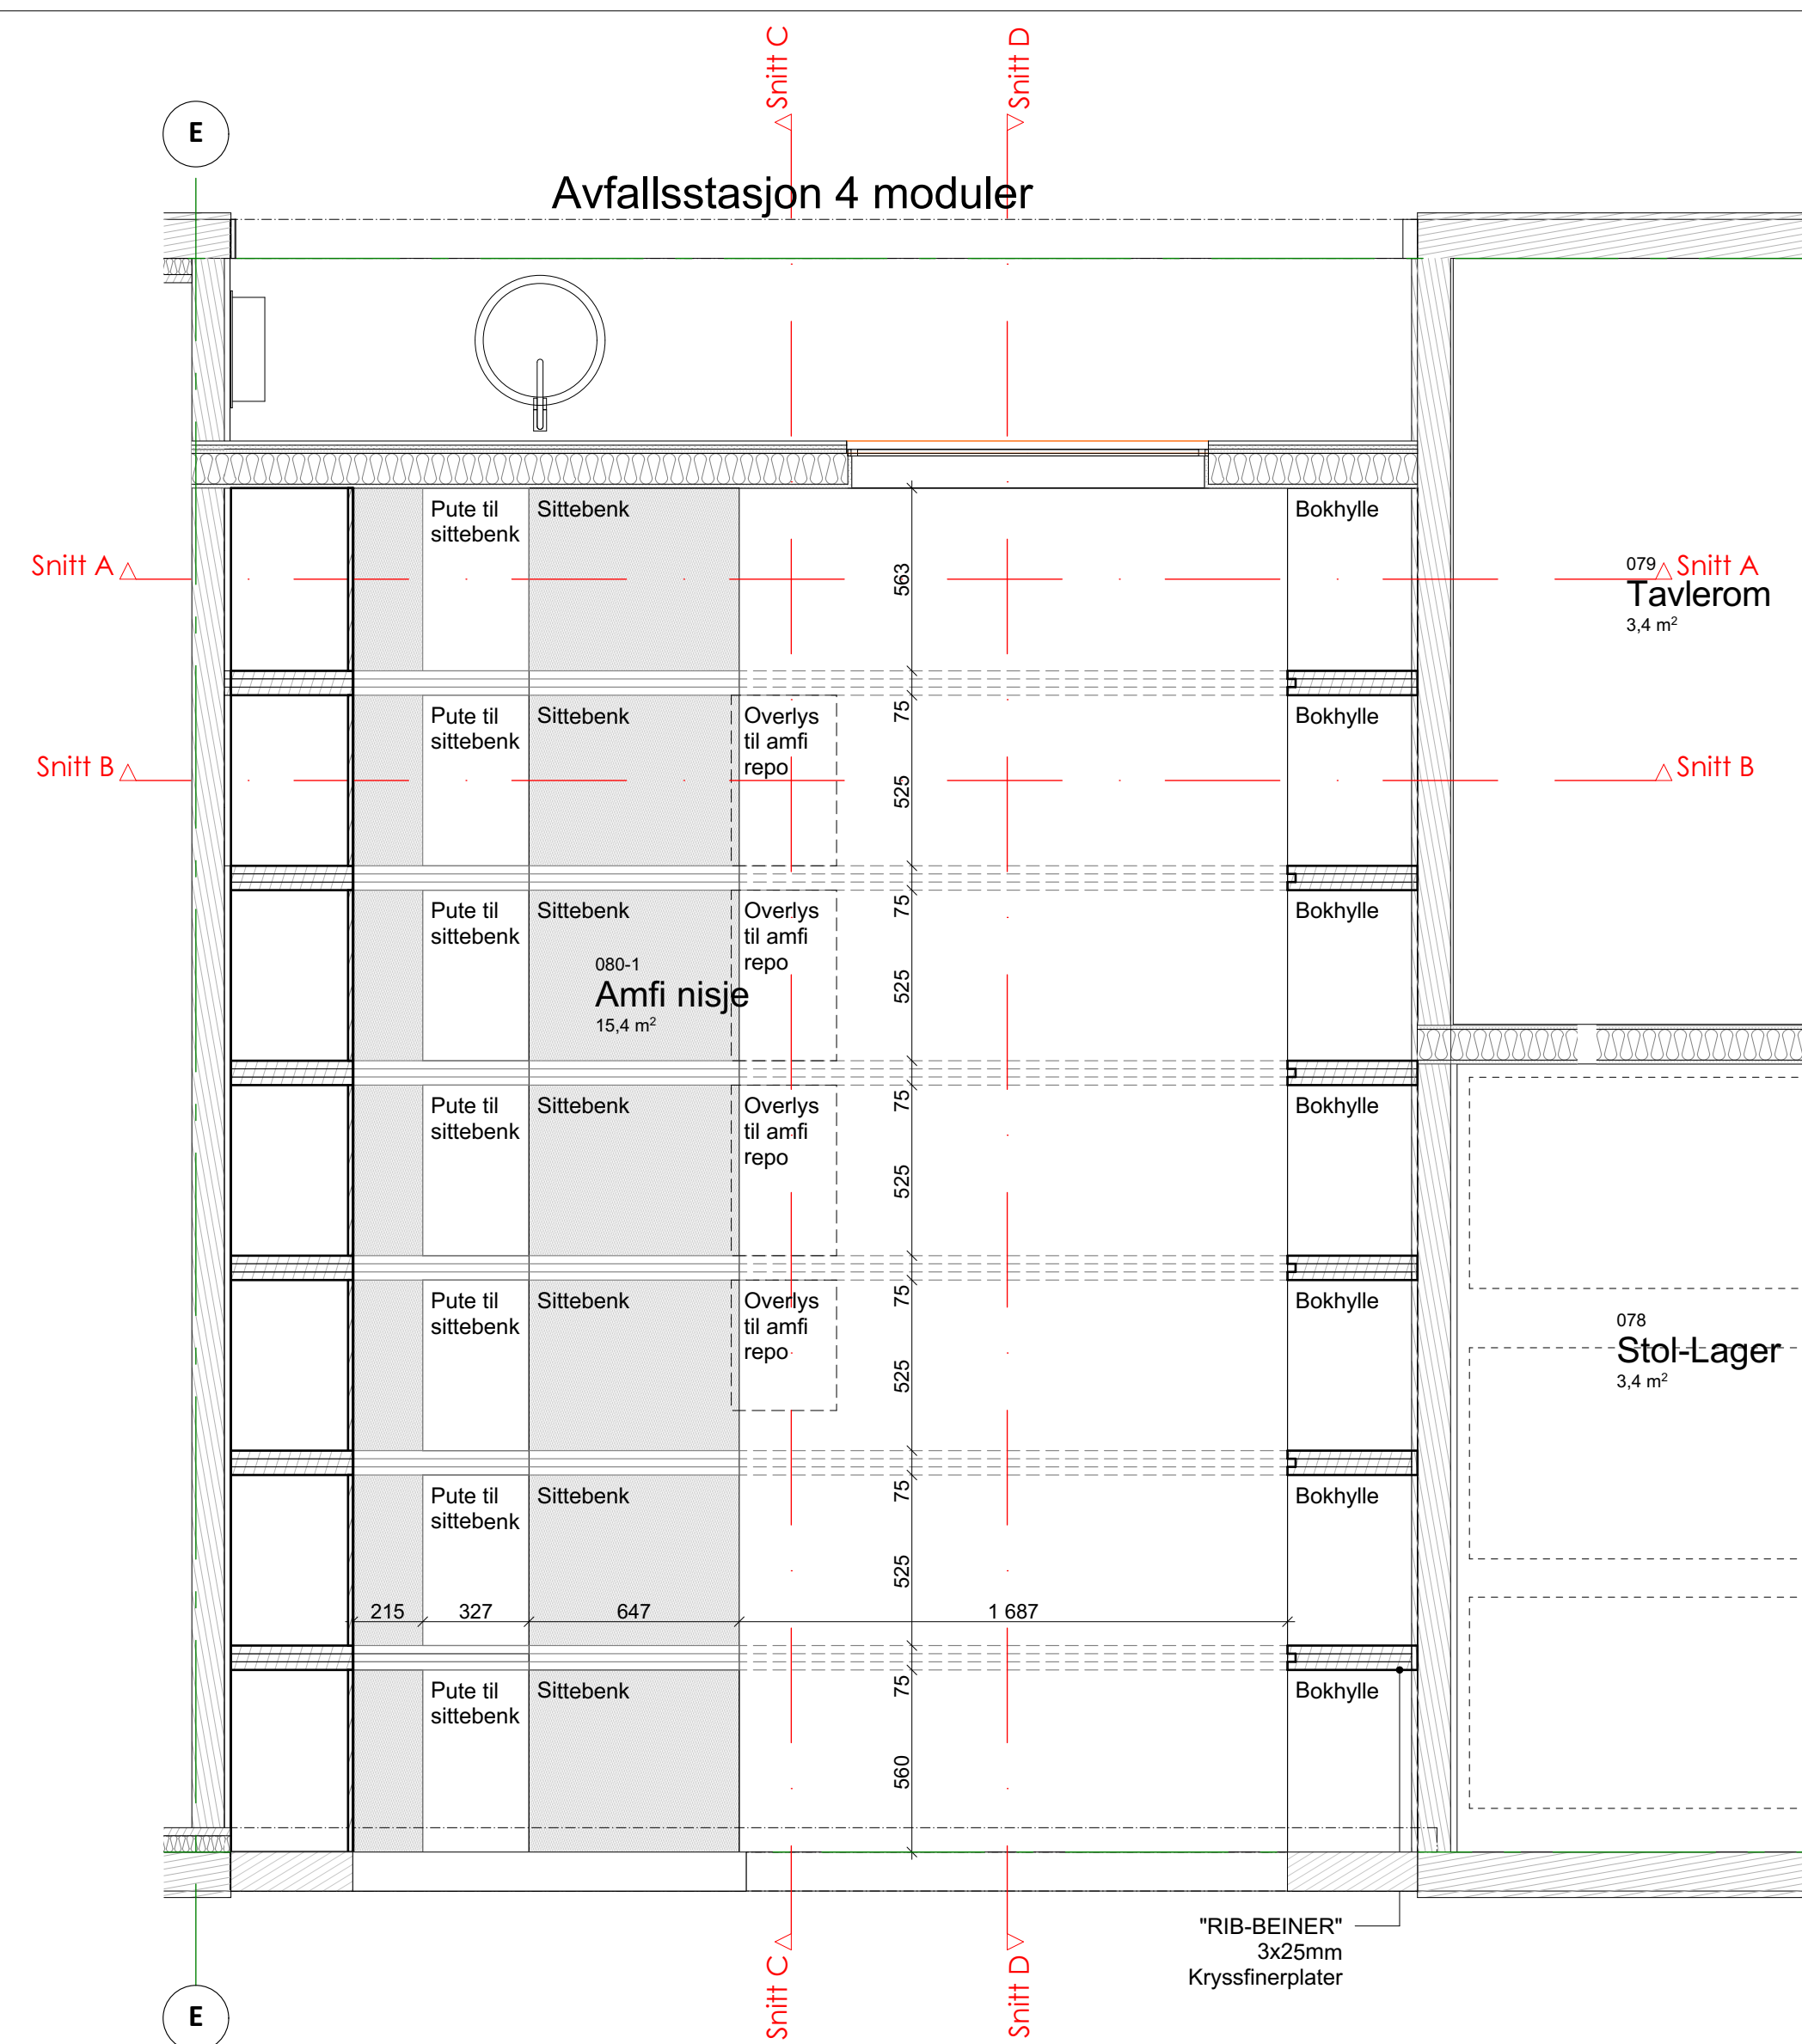

© Alle rettigheter forbeholdt. Offentliggjøring og kopiering uten tillatelse fra disse ingeniørene er forbudt uten skriftlig samtykke fra IBE.

Alle mål skal angis på stedet.
Ikke mål fra tegningen.

Opplysnings- og beredningsarbeid er behøvet avkledt.

Avkledt skal forstås som tekniske informasjoner om eventuelle uoverensstemmelser mellom tegning og eksisterende situasjon.

Tegningen ligger i forbindelse med tegninger fra rådgivende ingeniøren.

Tegning sirkles ut i farge.

Det spesielle produktet er beskrevet skal de eller tilsvarende produkter leveres.

Fast inventar	
Løst inventar	
	Veggmaling Jotun 5159 NCS S4002-B
	Veggmaling Jotun 2782 NCS S 1510-Y70R
	Tekstil til nisje sitteplass MÅ AVKLARES
	Massivt
Flis: Størrelse: 100x100mm RAL 0304060	
	Avfallsskuff Laminatek NCS - S 2040-Y10R