

Vedlegg 4

Tegningsoversikt omgjøring Salsnes Skole til leirskole

Reviderte branntegninger utarbeidet av Norconsult AS

B-20-U, sist rev. 20.10.2021 - Plan U1 sokkel


B-20-01, sist rev. 25.10.2021 – Plan 1. etg.

B-20-02, sist rev. 20.10.2021 – Plan 2. etg.

B-20-03, sist rev. 20.10.2021 – Plan 3. etg. loft

Tilleggsopplysninger fra Namsos Kommune

Rom nr. 2. etg. - skisse datert 20.10.2021

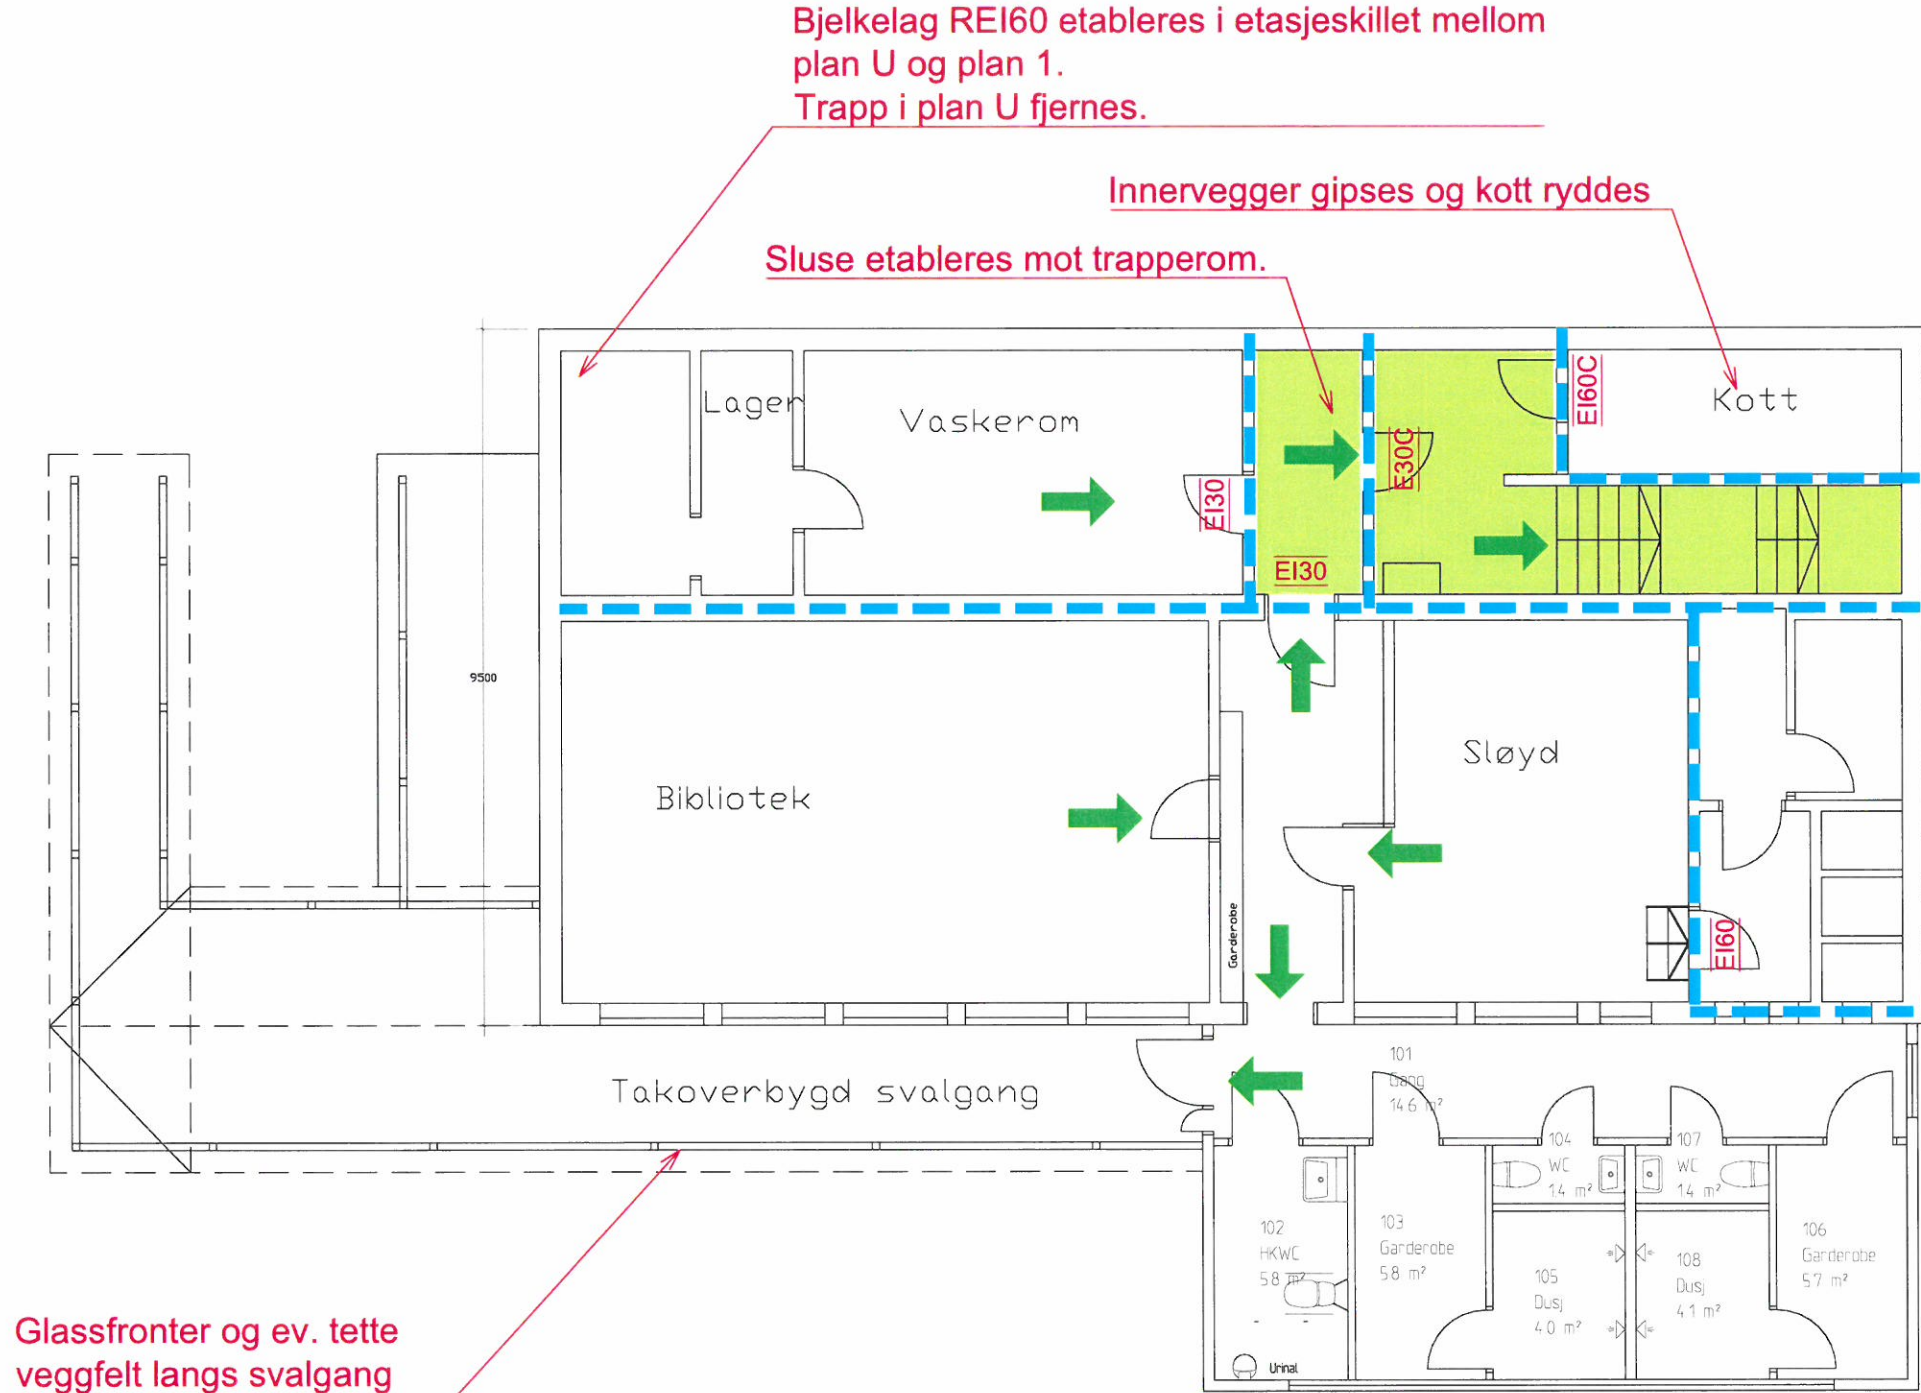

Glassfronter og ev. tette veggfelt langs svalgang rives/fjernes.

Symboler:



Dørkrav:

EI30	EI ₂ 30-Sa [B30]
E30C	E 30-CSa [F30S]
EI60C	EI ₂ 60-CSa [B60S]
EI60	EI ₂ 60-Sa [B60]

- Alle dører kontrolleres iht. angitte krav eller byttes.

Konstruksjoner:



Skravurer:




Forutsetning:

Risikoklasse: 6
Brannklasse: 2
Sprinkling
Brannalarm anlegg kategori 2
Ledesystem

Merknader til tegningene:

- Rømningsvei og trapperom oppgraderes med minimum 1 lag branngips på vegger og i tak.
- Øvrige vegger oppgraderes til EI60 etter nærmere vurdering.

J04	2021-10-20	Justeringer planløsning. Nytt oppdragsnummer.	HaNor	OUBr	OUBr
J03	2021-02-16	For bruk	RaLun	OUBrRunGje	RunGje
B02	2021-02-10	For gjennomgang	RaLun	OUBrRunGje	RunGje
B01	2020-11-24	For info	RaLun	OUBrRunGje	RunGje
Rev.	Dato	Beskrivelse	Utbekjent	Fagkontroll	Godkjent
Namsos kommune					1:100
Salsnes leirskole Underlag beskrivelse Plan U1 sokkel					
Norconsult		Oppdragsnummer 52107987	Tegningnummer B-20-U1	Revisjon J04	

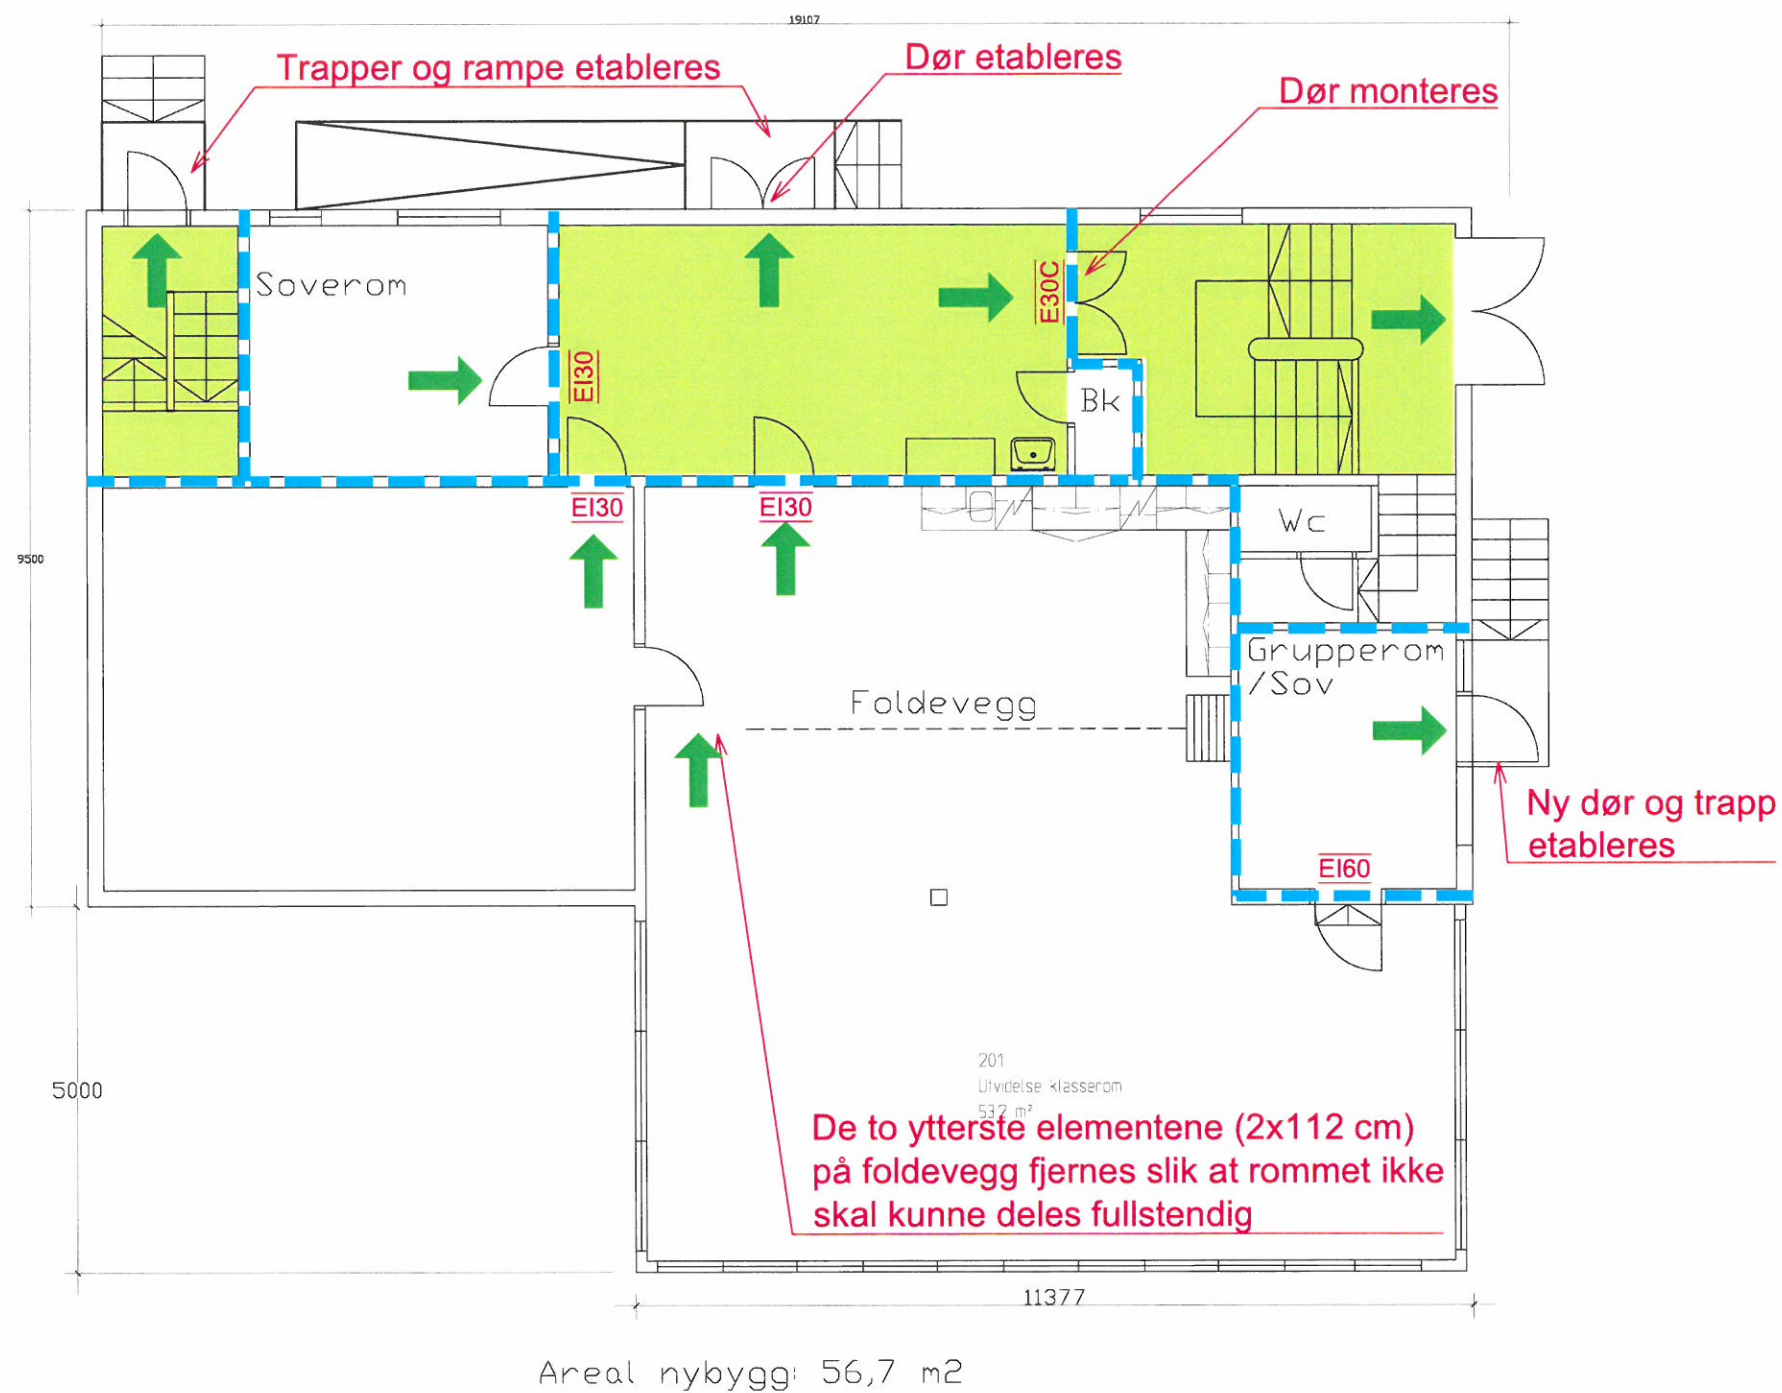

Symboler:



Dørkrav:


<u>EI30</u>	EI ₂ 30-Sa [B30]
<u>E30C</u>	E 30-CSa [F30S]
<u>EI60C</u>	EI ₂ 60-CSa [B60S]
<u>EI60</u>	EI ₂ 60-Sa [B60]

- Alle dører kontrolleres iht. angitte krav eller byttes.

Konstruksjoner:



Skurvurer:

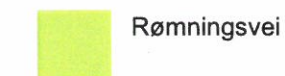

Forutsetning:

Risikoklasse: 6
 Brannklasse: 2
 Sprinkling
 Brannalarm anlegg kategori 2
 Ledesystem

Merknader til tegningene:

- Rømningsvei og trapperom oppgraderes med minimum 1 lag branngips på vegger og i tak.
- Øvrige vegger oppgraderes til EI60 etter nærmere vurdering.


J05	2021-10-25	Endret underlag plan 1	HaNor	OUBr	OUBr
J04	2021-10-20	Justeringer planløsning. Nytt oppdragsnummer.	HaNor	OUBr	OUBr
J03	2021-02-16	For bruk	RaLun	OUBrRunGje	RunGje
B02	2021-02-10	For gjennomgang	RaLun	OUBrRunGje	RunGje
B01	2020-11-24	For info	RaLun	OUBrRunGje	RunGje
Rev.	Dato	Beskrivelse	Utskrevet	Fagkontroll	Godkjent

Dette dokumentet er utarbeidet av Norconsult AS som del av det oppdraget som fremgår nedenfor. Opphevet eller slettet av Norconsult AS. Dokumentet må bare benyttes til det formål som oppdragsavtalen beskriver, og må ikke kopieres eller gjøres tilgjengelig på annen måte eller i større utstrekning enn formålet tilsier.

Namsos kommune 1:100

Salsnes leirskole
 Underlag beskrivelse
 Plan 1. etasje

Norconsult	Oppdragsnummer	Tegningsnummer	Revisjon
	52107987	B-20-01	J05

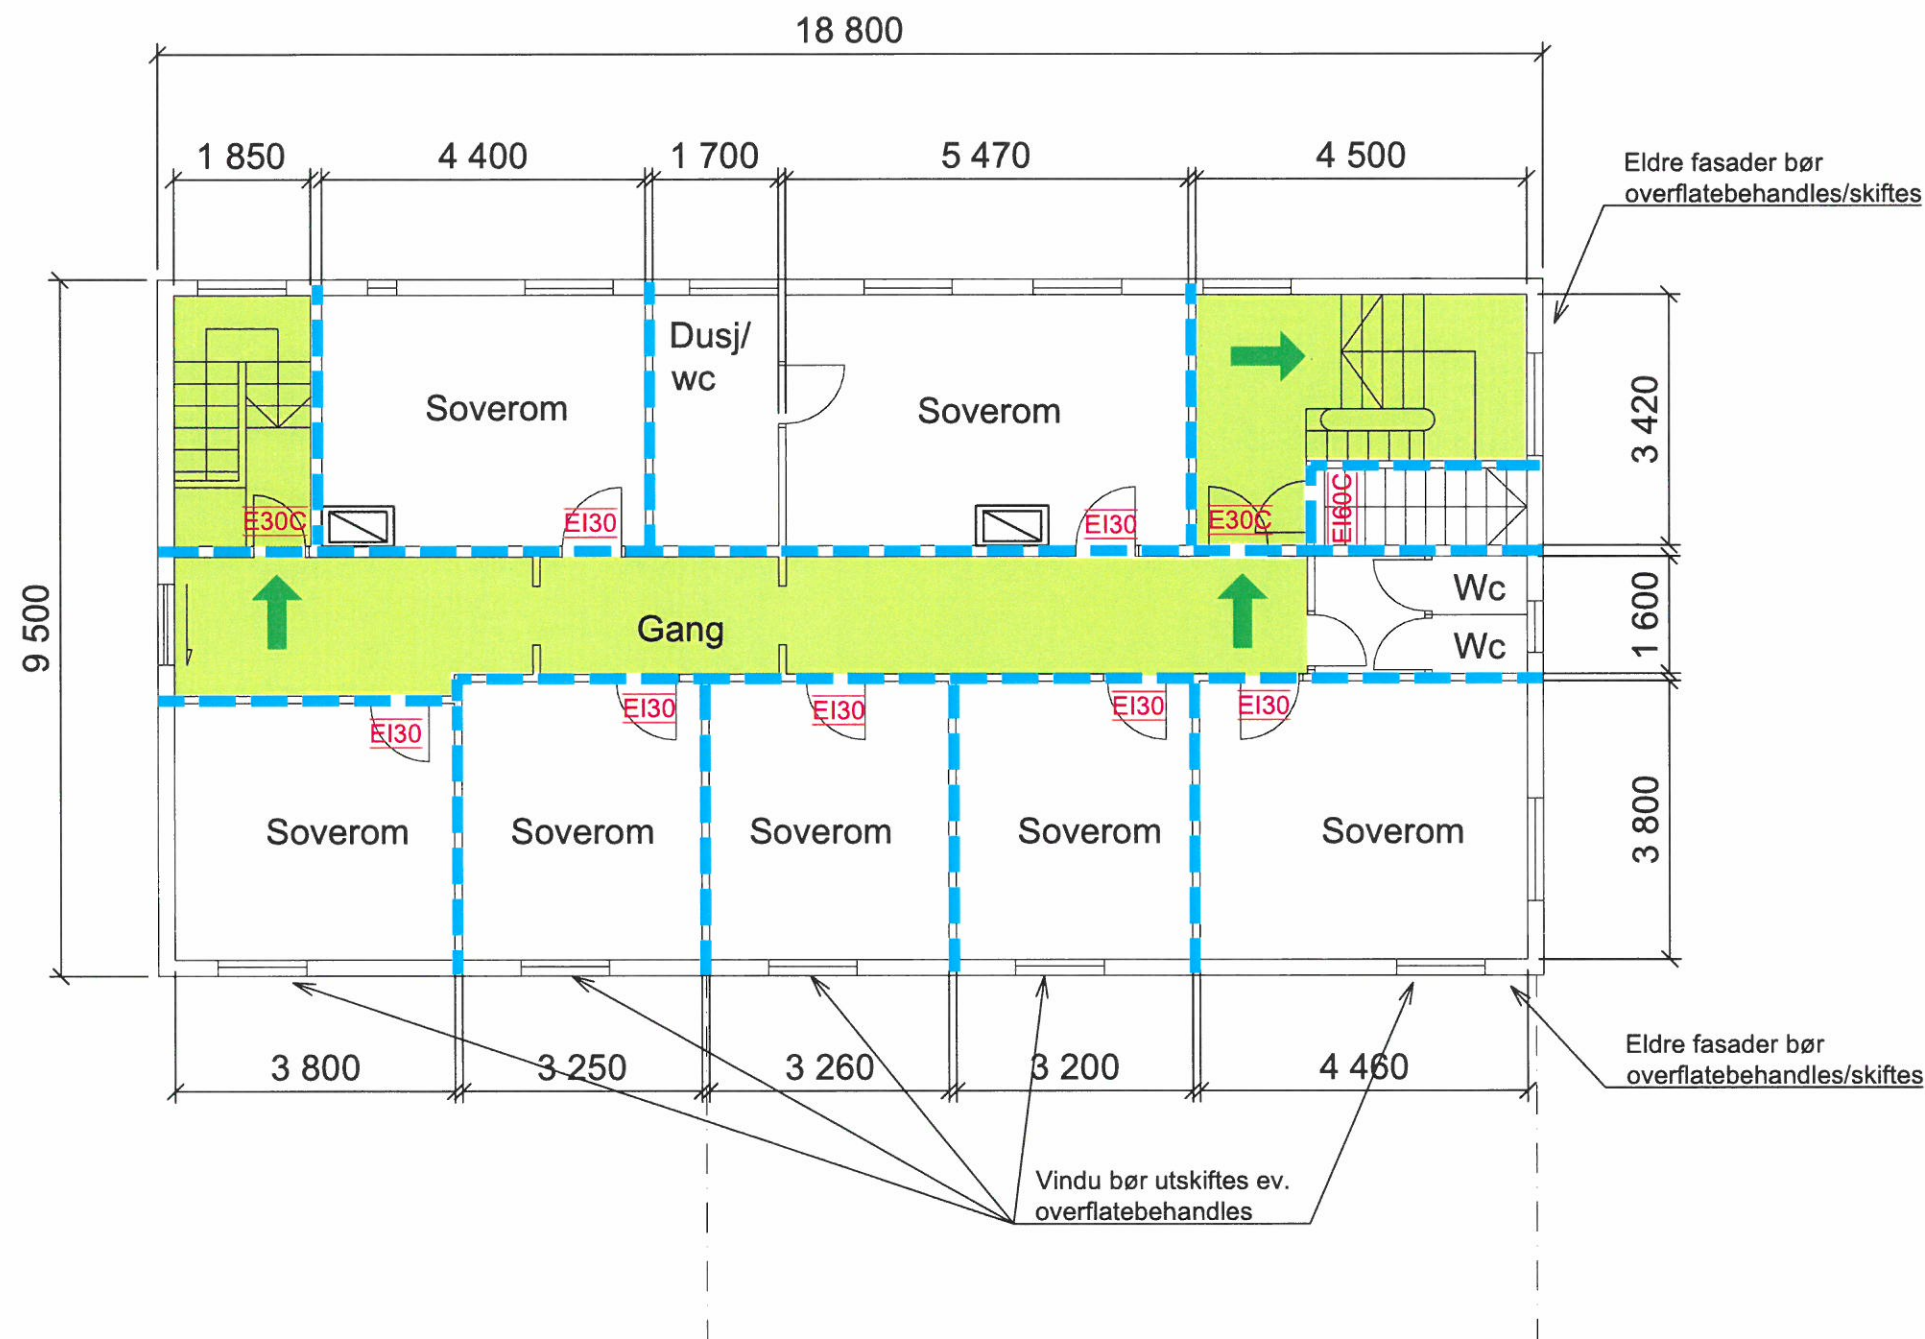

Symboler:



Dørkrav:

EI60C	El ₂ 60-CSa [B60S]
EI30C	El ₂ 30-CSa [B30S]
E30C	E 30-CSa [F30S]
EI30	El ₂ 30-Sa [B30]
EI60	El ₂ 60-Sa [B60]

- Alle dører kontrolleres iht. angitte krav eller byttes.

Konstruksjoner:

— EI 60 [B60]

Skravurer:



Forutsetning:

Risikoklasse: 6
Brannklasse: 2
Sprinkling
Brannalarm anlegg kategori 2
Ledesystem

Merknader til tegningene:

- Rømningsvei og trapperom oppgraderes med minimum 1 lag branngips på vegger og i tak.
- I soverom oppgraderes vegg mot rømningsvei med minimum 1 lag branngips. Behov for tiltak på øvrige vegger soverom vurderes i forbindelse med utførelse
- Nye branncellebegrensende vegger utføres med klasse EI60


J04	2021-10-20	Justeringer planløsning. Nytt oppdragsnummer.	HaNor	OUBr	OUBr
J03	2021-02-16	For bruk	RaLun	OUBrRunGje	RunGje
B02	2021-02-10	For gjennomgang	RaLun	OUBrRunGje	RunGje
B01	2020-11-24	For info	RaLun	OUBrRunGje	RunGje

Rev. Dato Beskrivelse Utarbeidet Fagkontroll Godkjent
Detta dokumentet er utarbeidet av Norconsult AS som del av det oppdraget som fremgår nedenfor. Opphavsretten tilhører Norconsult AS. Dokumentet må bare benyttes til det formål som oppdragsvilkårene beskriver, og må ikke kopieres eller gjøres tilgjengelig på annen måte eller i større utstrækning enn formålet tillater.

Namsos kommune 1:100

Salsnes leirskole
Underlag beskrivelse
Plan 2. etasje

Norconsult	Oppdragsnummer 52107987	Tegningsnummer B-20-02	Revisjon J04
------------	----------------------------	---------------------------	-----------------

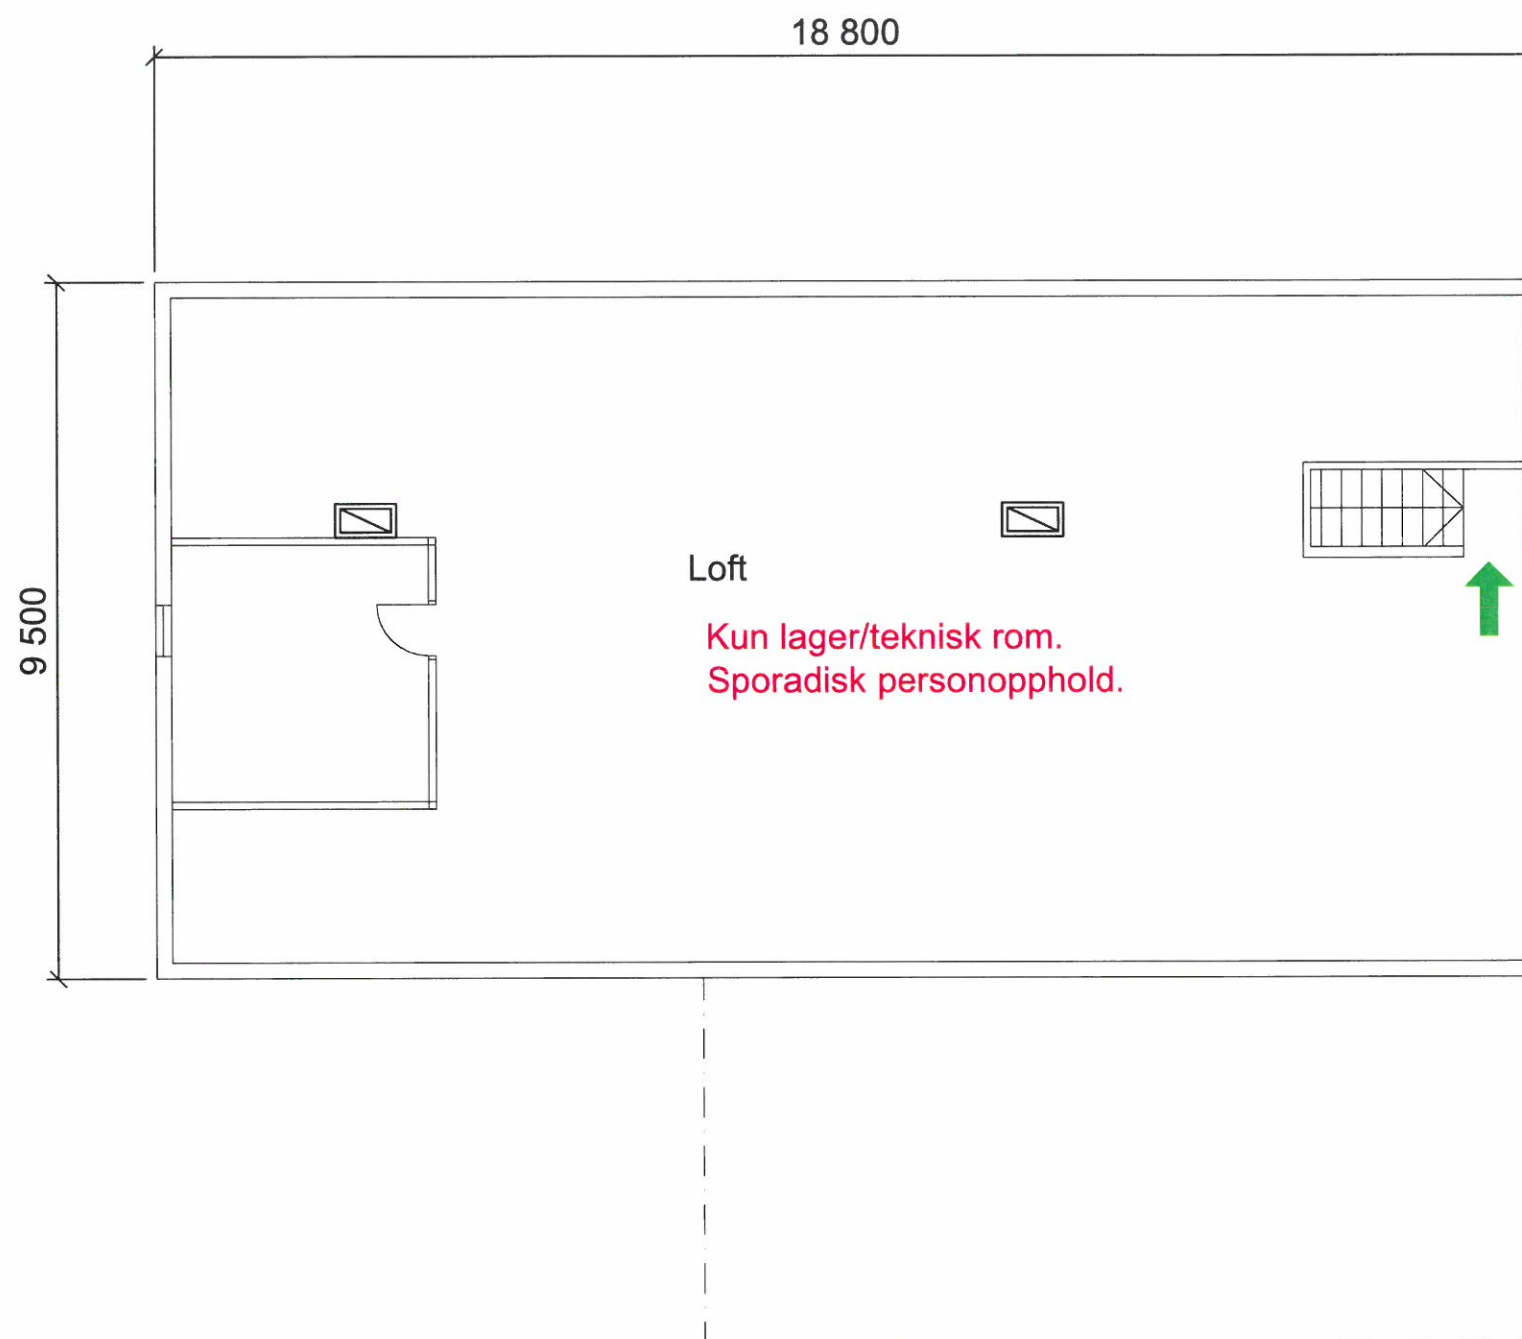

Symboler:




J04	2021-10-20	Justeringer planlesning. Nytt oppdragsnummer.	HaNor	OUBr	OUBr
J03	2021-02-16	For bruk	RaLun	OUBrRunGje	RunGje
B02	2021-02-10	For gjennomgang	RaLun	OUBrRunGje	RunGje
B01	2020-11-24	For info/kommentar hos eksterne parter	RaLun	OUBrRunGje	RunGje
Rev.	Dato	Beskrivelse	Utskrevet	Fagkontroll	Godkjent

Detta dokumentet er utarbeidet av Norconsult AS som del av det oppdraget som fremgår nedenfor. Opphavsretten tilhører Norconsult AS. Dokumentet må bare benyttes til det formål som oppdragsavtalen beskriver, og må ikke kopieres eller gjøres tilgjengelig på annen måte eller i større utstrekning enn formålet tiler.

Namsos kommune	Målestokk: (gjelder A3)
	1:100

Salsnes leirskole
Underlag branntegning
Plan 3. etasje loft

Norconsult	Oppdragsnummer	Tegningsnummer	Revisjon
	52107987	B-20-03	J04

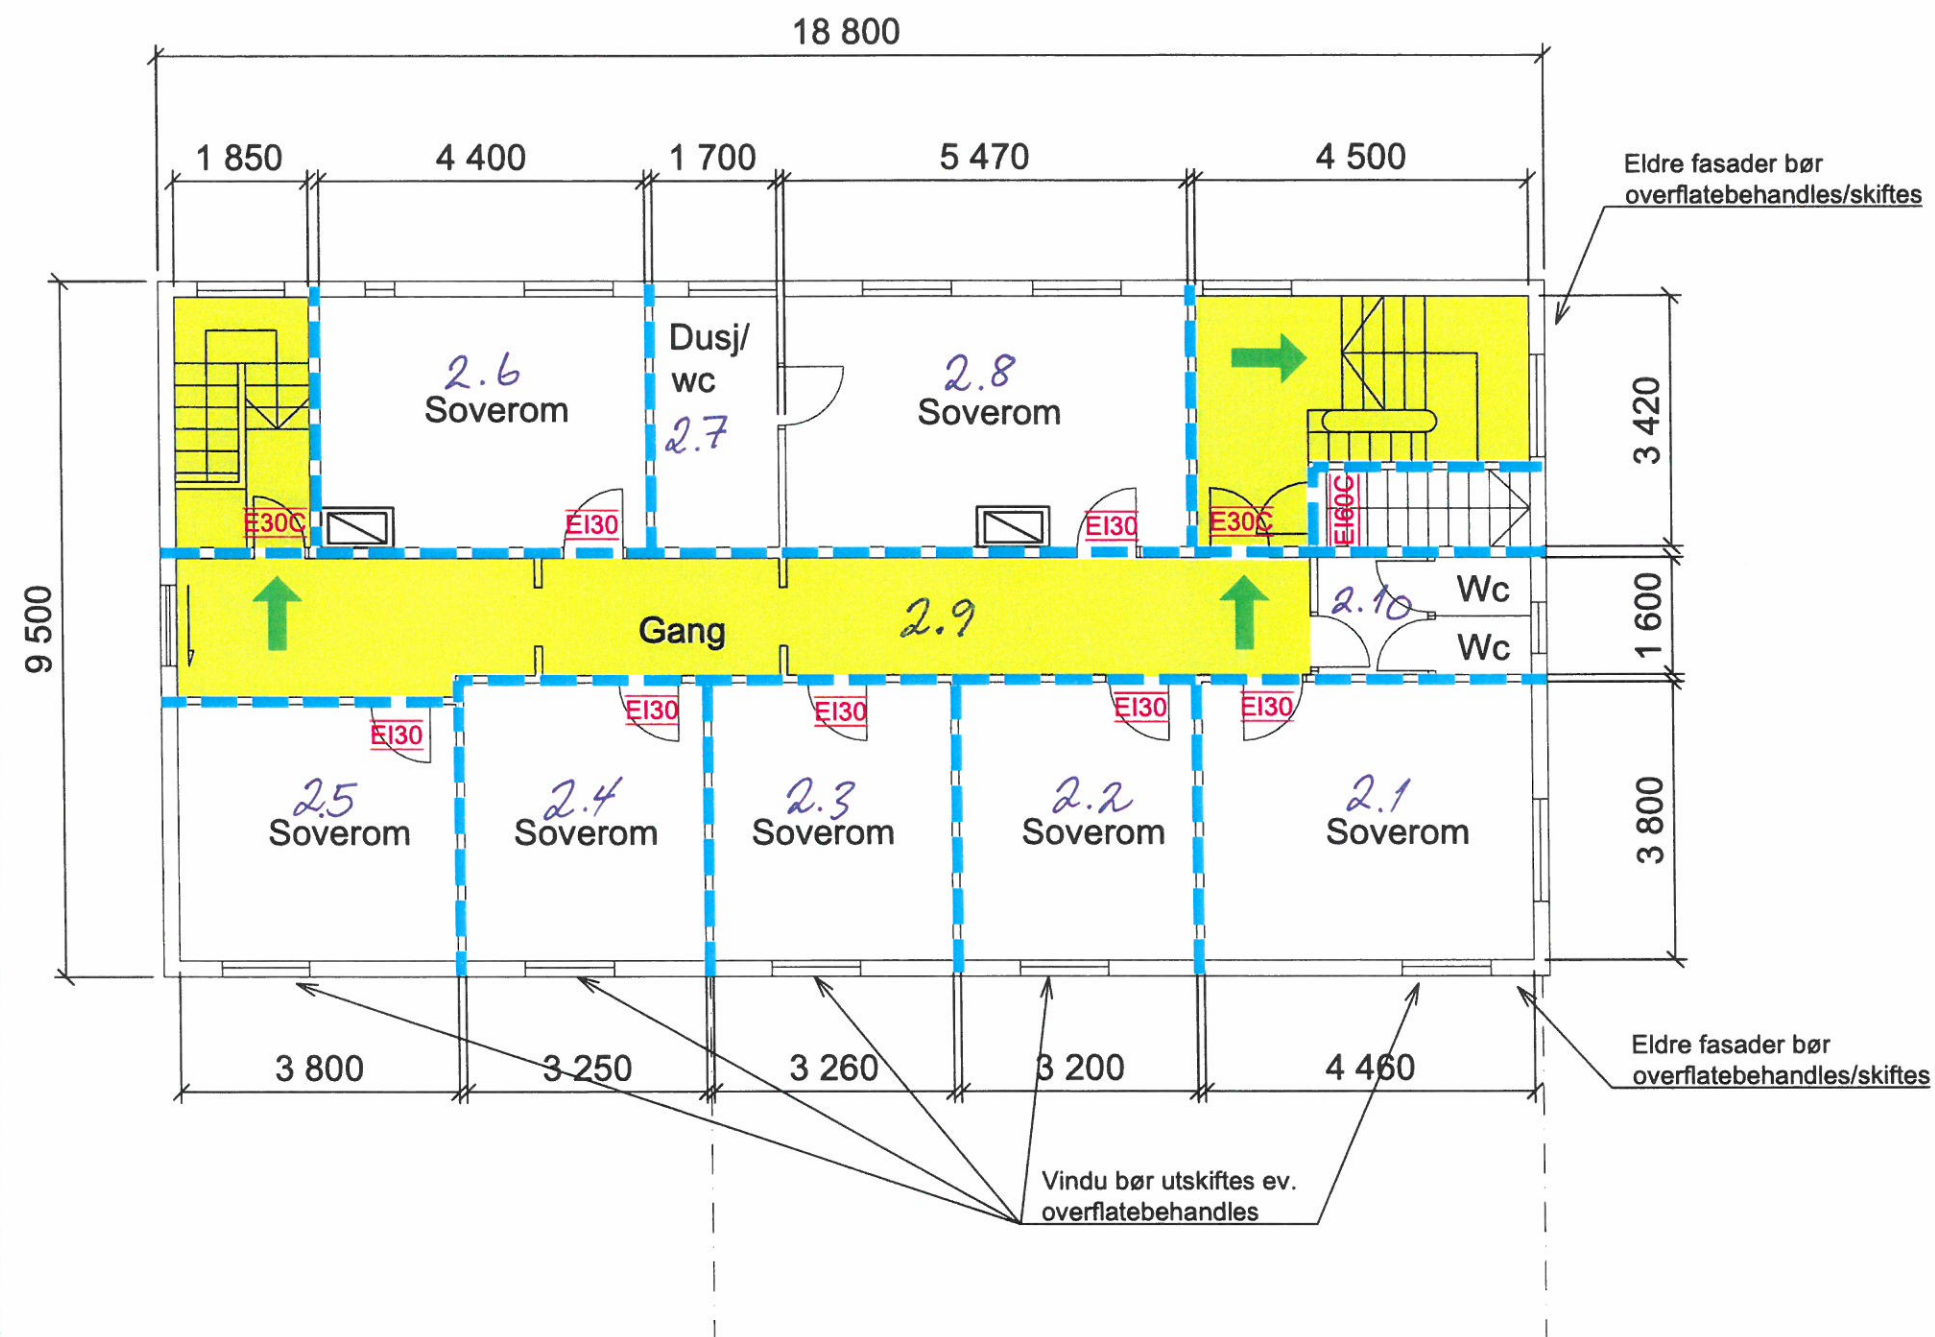

Symboler:



Dørkrav:

EI60C	EI ₂ 60-CSa [B60S]
EI30C	EI ₂ 30-CSa [B30S]
E30C	E 30-CSa [F30S]
EI30	EI ₂ 30-Sa [B30]
EI60	EI ₂ 60-Sa [B60]

- Alle dører kontrolleres iht. angitte krav eller byttes.

Konstruksjoner:

EI 60 [B60]

Skravurer:

Rømningsvei

Forutsetning:

Risikoklasse: 6
Brannklasse: 2
Sprinkling
Brannalarm anlegg kategori 2
Ledesystem

Merknader til tegningene:

- Rømningsvei og trapperom oppgraderes med minimum 1 lag branngips på vegger og i tak.
- I soverom oppgraderes vegg mot rømningsvei med minimum 1 lag branngips. Behov for tiltak på øvrige vegger soverom vurderes i forbindelse med utførelse
- Nye branncellebegrensende vegger utføres med klasse EI60

J04	2021-10-20	Justeringer planløsning. Nytt oppdragsnummer.	HaNor	OUBr	OUBr
J03	2021-02-16	For bruk	RaLun	OUBrRunGje	RunGje
B02	2021-02-10	For gjennomgang	RaLun	OUBrRunGje	RunGje
B01	2020-11-24	For info	RaLun	OUBrRunGje	RunGje

Rev. Dato Beskrivelse Utarbeidet Fagkontroll Godkjent

Dette dokumentet er utarbeidet av Norconsult AS som del av det oppdraget som fremgår nedenfor. Opphavsretten tilhører Norconsult AS. Dokumentet må bare benyttes til det formål som oppdragsvilkårene beskriver, og må ikke kopieres eller gjøres tilgjengelig på annen måte eller i større utstrekning enn formålet tiler.

Namsos kommune 1:100

Salsnes leirskole

Skisse Namsos Kommune
Avgivelse romnr. 2. etg.
27.10.2021