


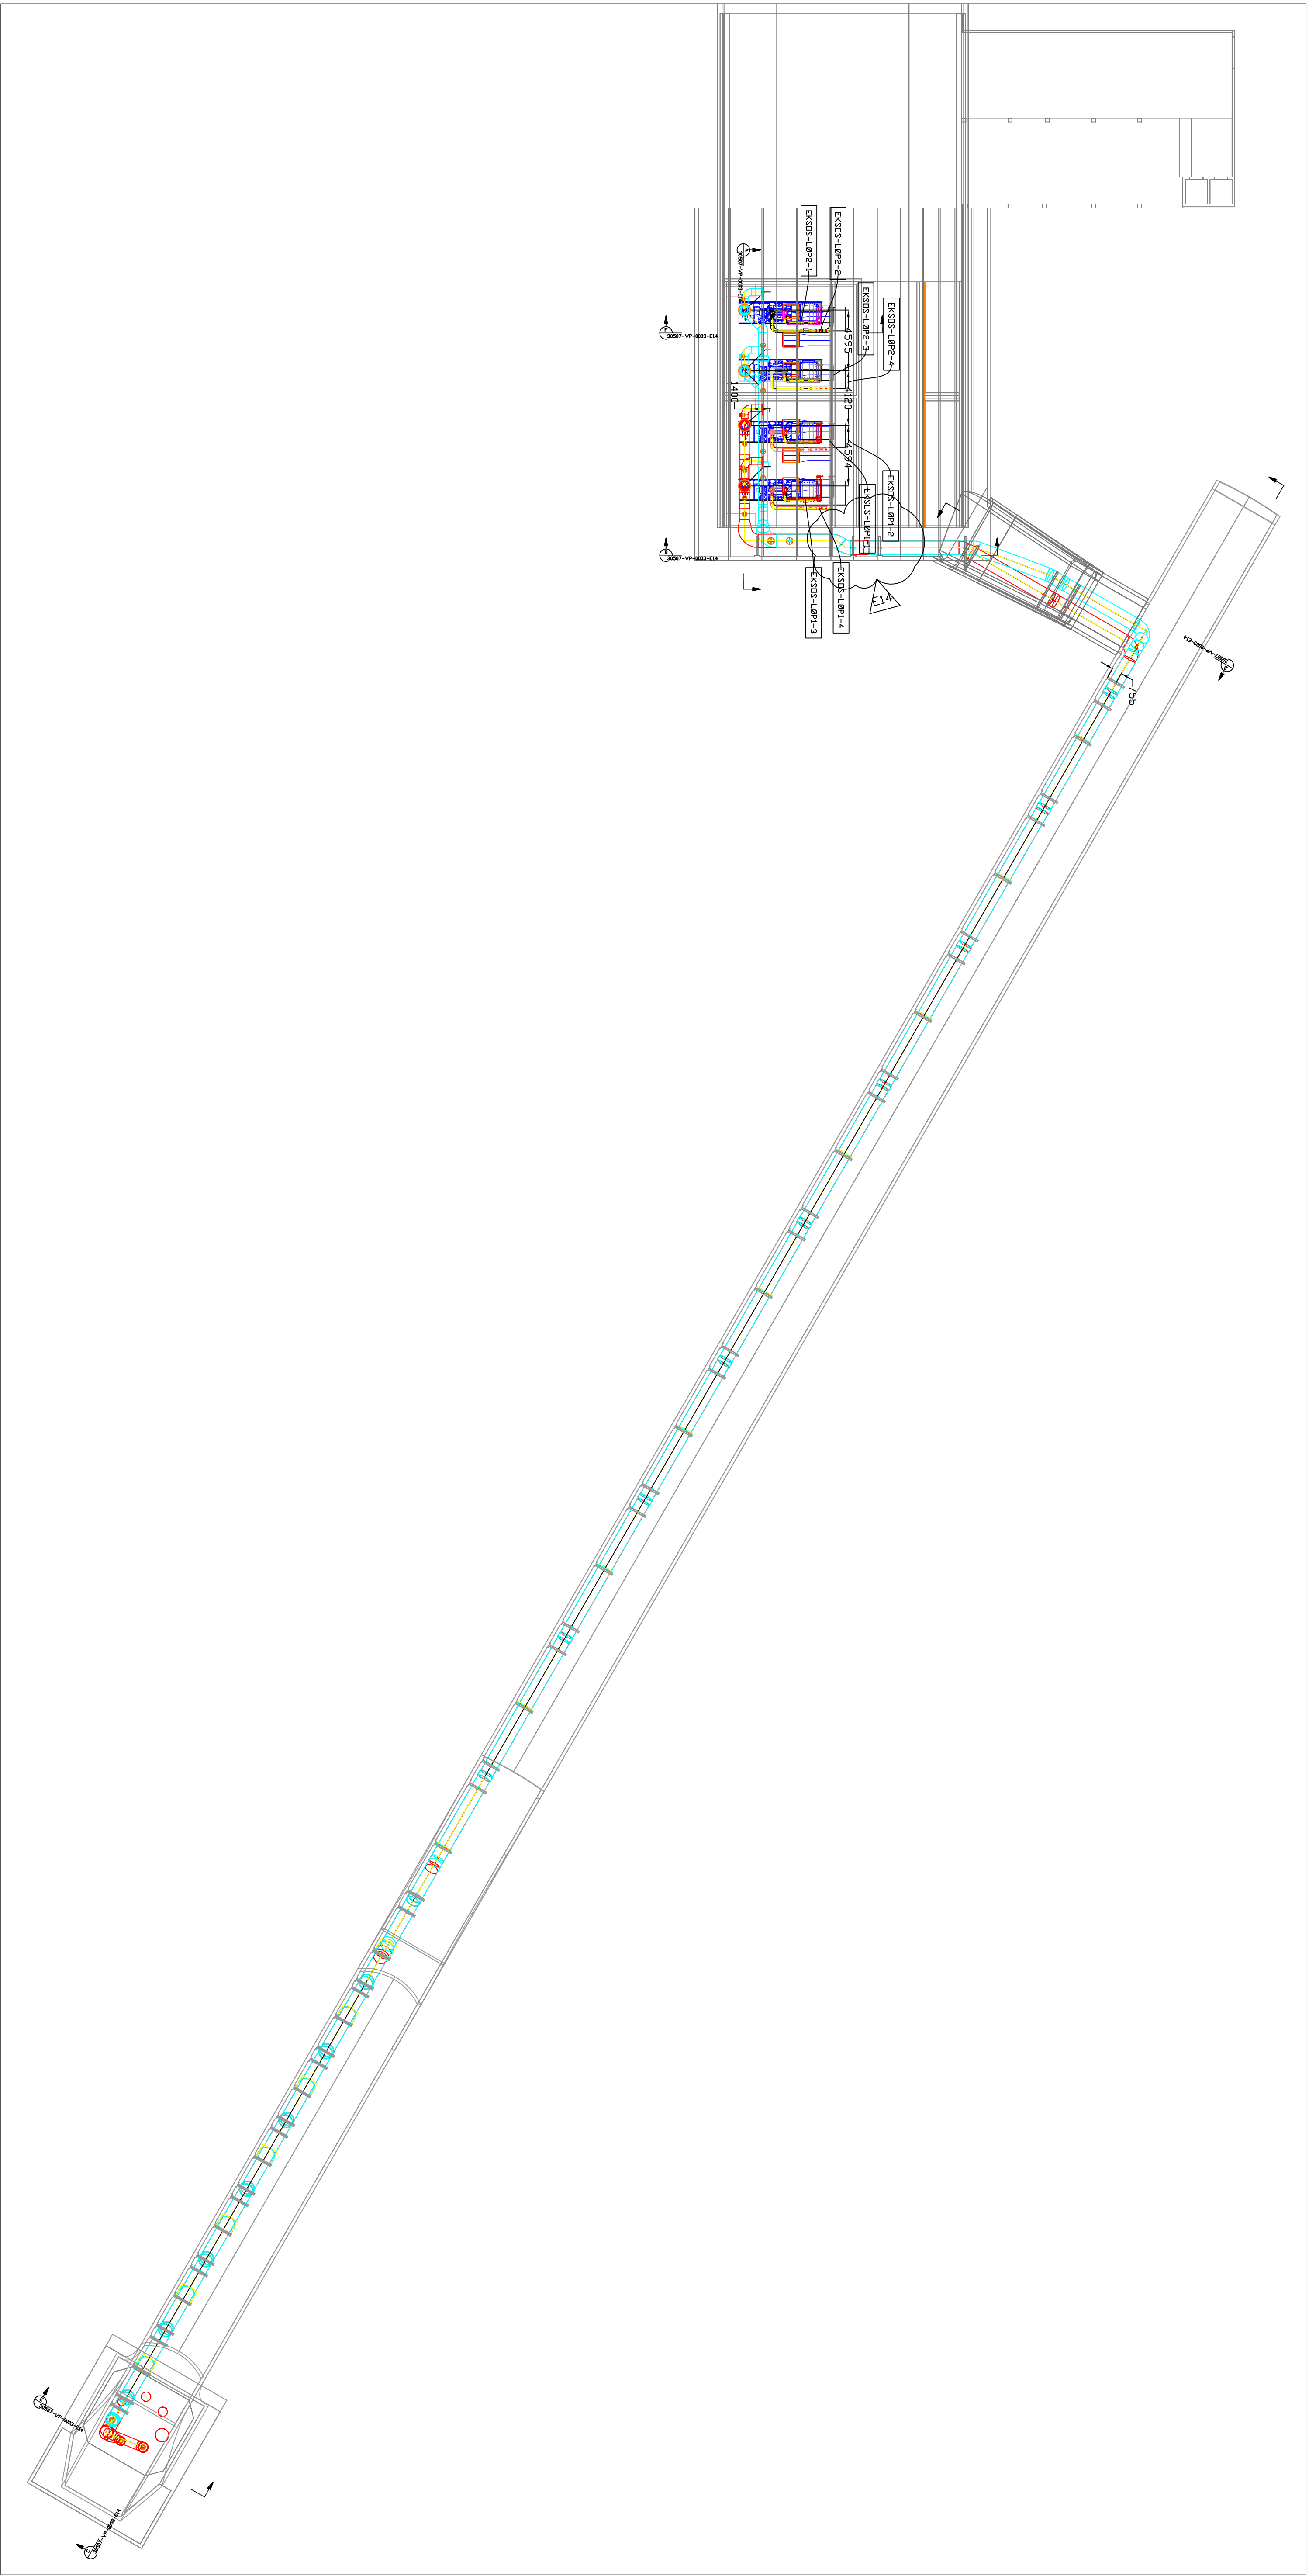

PLAN

UTGIVER				OPPRAGSGIVER			
E14	01.02.13	ENDRING RØR VED HULLJERNOMFØRING	STS	OMD	OMD		
E13	16.01.13	ENDRING TILKOBLING AGGREGAT	STS	OMD	OMD		
E12	29.09.12	ENDRING LØP 2	STS	OMD	OMD		
E11	11.09.12	ENDRING LØP 2	STS	OMD	OMD		
E10	23.08.12	TILKOBLING SKORSTEN ENDRET BEGGE RØR	STS	OMD	OMD		
Rev.:	Date:	Endring:	tegnet	Spikket	Godkjent	Spikket	Status

REVISJONSKODER: K : Spesiell godkjent revisjon (S-0001) A : Utgave for intern, tverrfaglig kontroll (Dlx) B : For kommentar hos oppdragsgirer D : For kommentar tilbudsforberedelse E : For bygging/objeksjon/implementering/verkestatelse U : Oppnådd bygget, endelig utgave	STATUSKODER: (se spesifisering for detaljerte bruk) 2 : Ikke spesifisert med kommentar 4 : Ikke gjennomgått (motatt for informasjon)
HAUKELAND UNIVERSITETSSYKEHUS	NORSK ENERGI
HAUKELAND UNIVERSITETSSYKEHUS	HAUKELAND UNIVERSITETSSYKEHUS
20.06.11	20.06.11
STS	STS
1:250	1:250
30507-VP-0001-E14	30507-VP-0001-E14
PLAN	PLAN