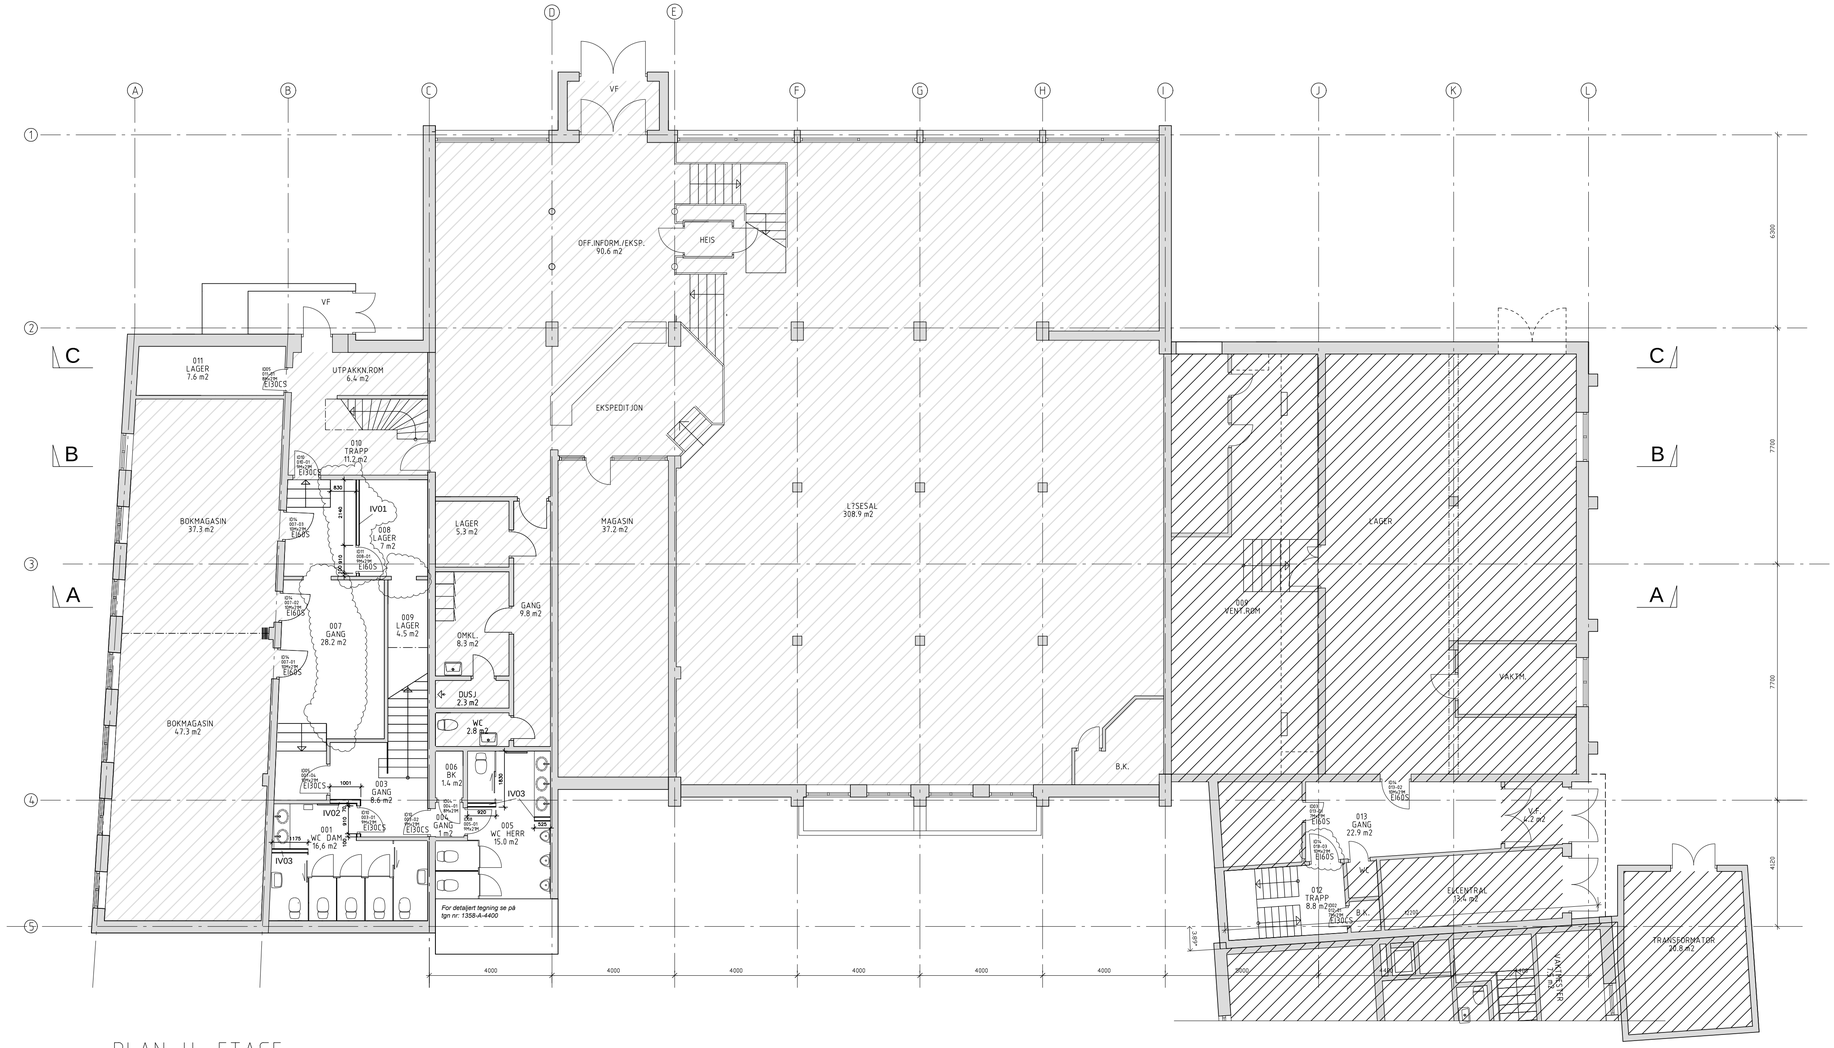

PLAN U. ETAGE

REV.	DATO	REVISJONEN GJELDER	SIGN.	KONTR.
A	14.01.2014	Vegg i 007/007A, dør i 013 og 008	PLL	PLL.

OPPDR. NR.	TEGN. NR.	REV
1358	A 1010	A

LOKALISERINGSFIGUR:

N

	TEGNINGSTYPE	DATO
	SKISSE	-
	FORPROSJEKT	-
	SØKNAD	-
	TILBUDTEGNING	-
▶	ARBEIDSTEGNING	25.11.2013
	SOM BYGGET	-

Denne tegningen er beskyttet ved lov om opphavsrett og må ikke kopieres eller benyttes uten samtykke

A - ARK: Bjørnstad Prosjektering AS
BJØRNSTAD PROSJEKTERING AS
PB. 1361-2405 ELVERUM-T.62435400

B - RIB: Bjørnstad Prosjektering AS

R - RIBR: Norsk brannvernforening

E - RIE: Hallås Elverum AS

V - RIV: AALERUD AS

L -RIA: BERG KNUDSEN AS
Rådgivende ingeniører innen akustikk

Tiltakshaver:
Åsnes kommune

Utvikling av kulturfløyen fase 1
Flisa
PLAN U.ETG

FILNAVN: 1358-A-1010.dwg

MÅL: 1:100
DATO: 31.01.2013
SIGN. PLL
KONTR. MB/BS

OPPDR. NR.	TEGN. NR.	REV
1358	A 1010	A