


MILJØTJENESTEN

DAGSENTER DEMENTE

AVLASTNING

DAGSENTER

KONTOR/MØTE

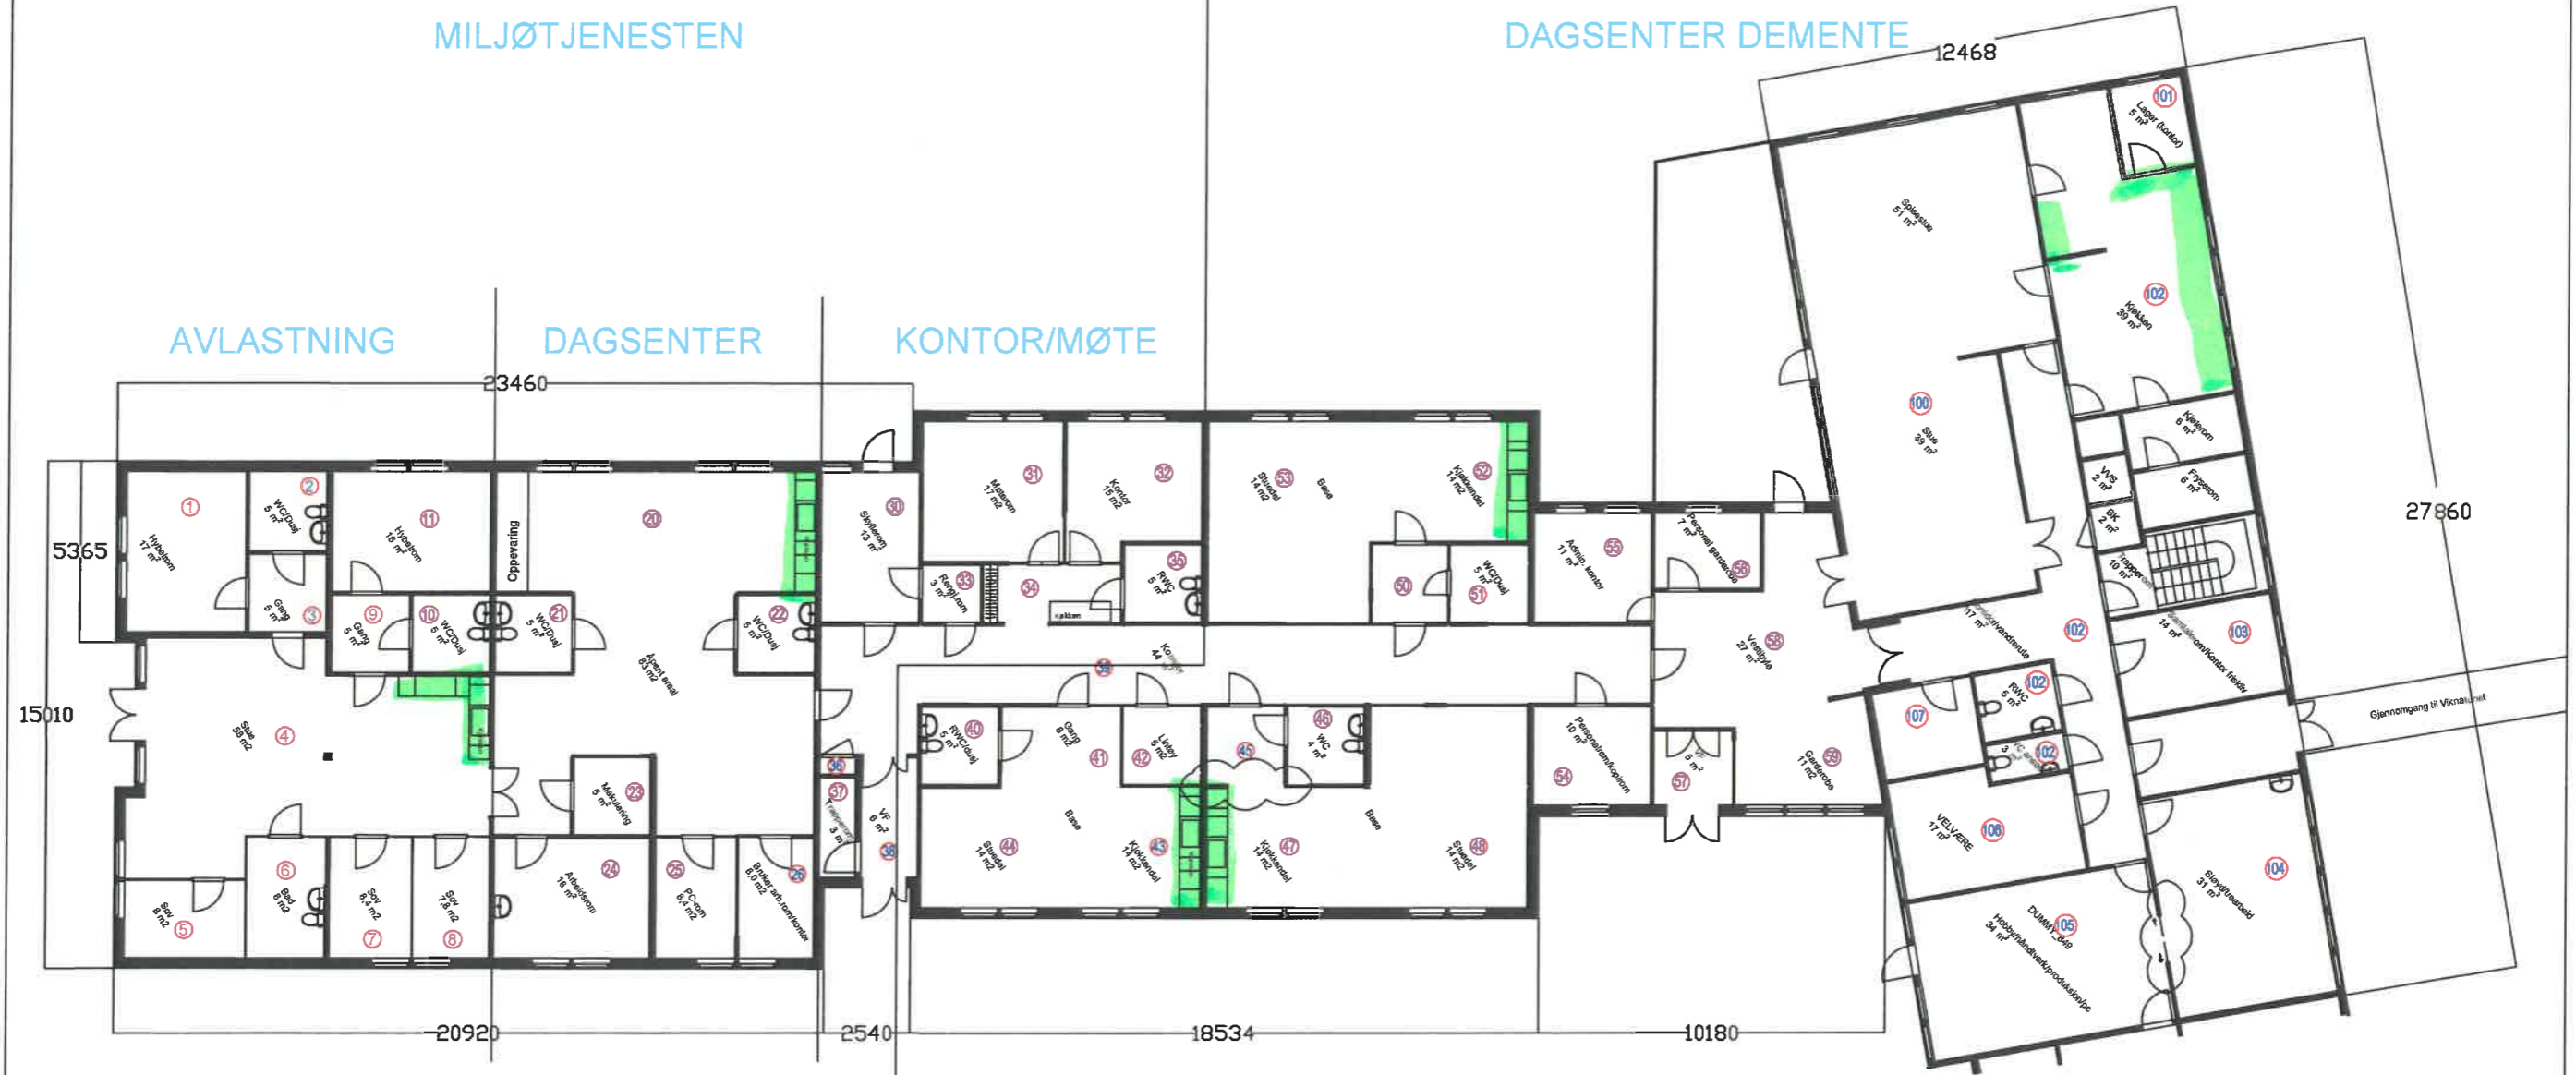

0 1 2 3 4 5

Målestokk: 1:200

Planlagt kjøkken



ENKEL SKISSE PÅ ØNSKET PLANLØSNING  
RØRVIK AKTIVITETSHUS Kjøkken plan

Nærøysund Kommune, TL 12.10.2021