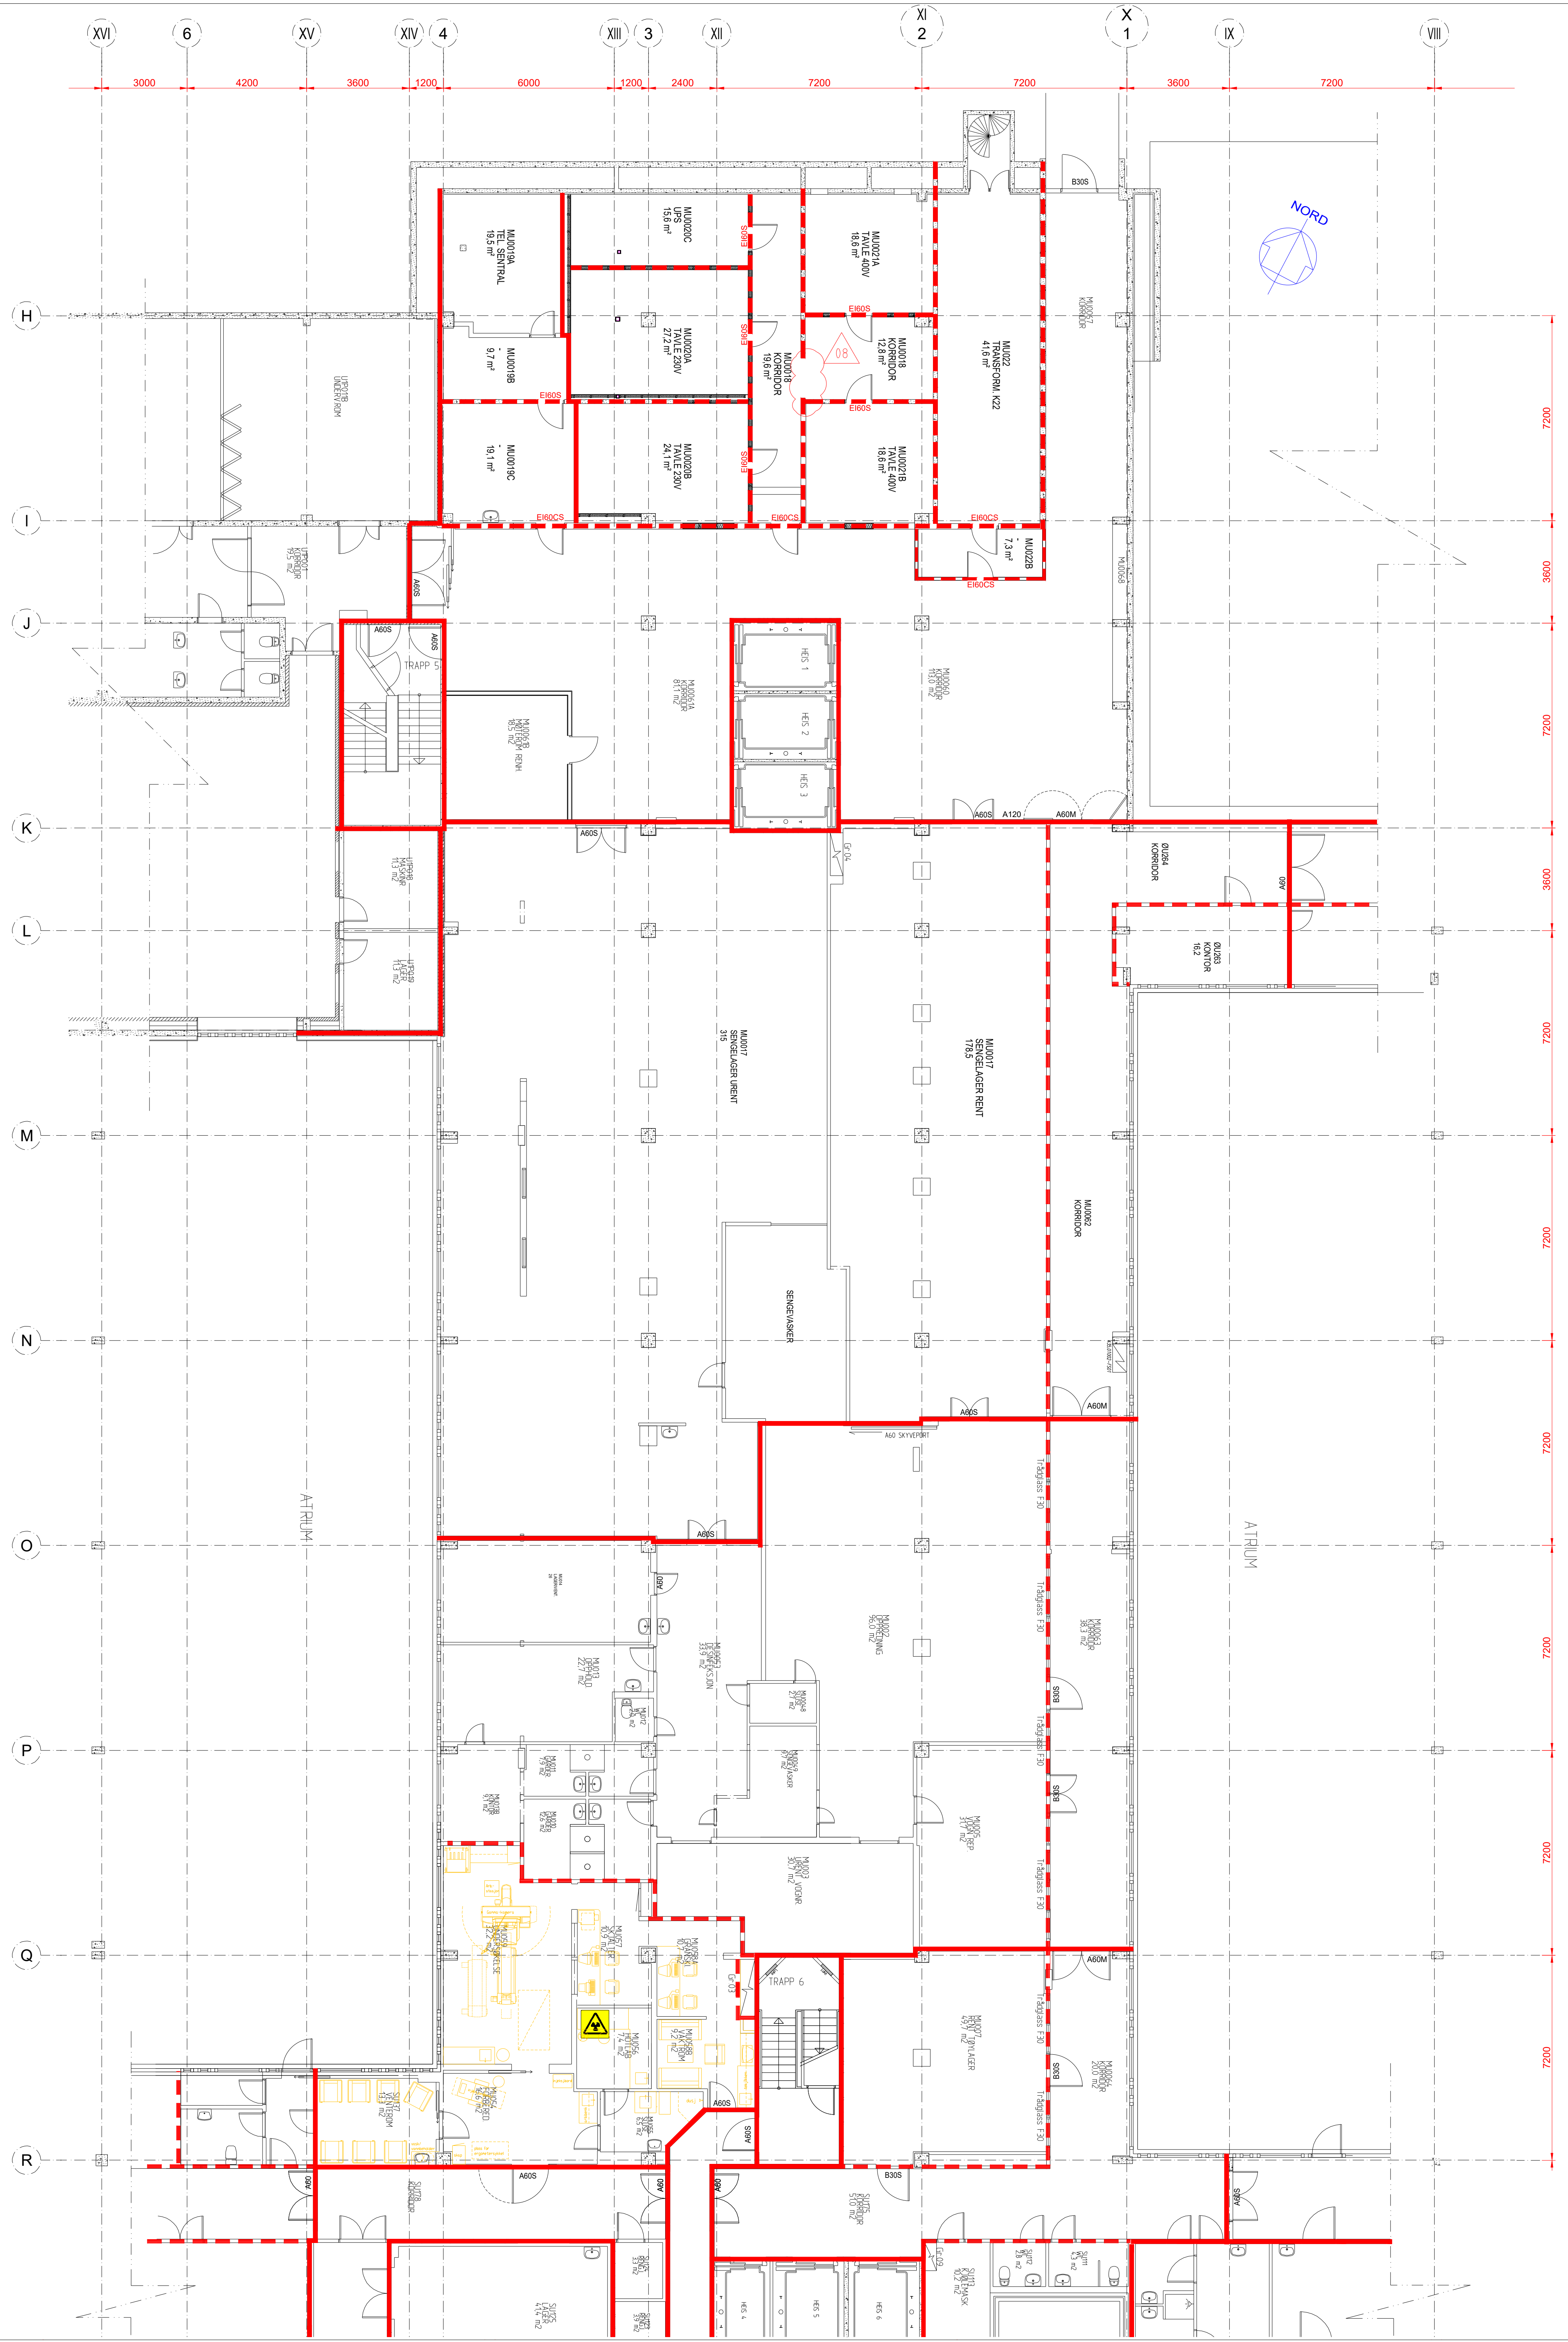

F 30

B 30

A 60

A 120

REV.	REVISJONEN GJELDER	DATO	SIGN.	KONTR.
08	BRANNKODE FJERNET I UTSPARING	12.01.2017	HK	
07	OMBYGGING (NYE HOVEDTAVLER)	04.11.2015	HK	
06	ENDRET ARKITEKTGRUNNLAG IHT. BEFARING BRANNRÅDGIVER.	14.02.2014	KEL	
05	ROM ID "TRAPP 5" "TRAPP 6"	29.05.2013	HK	
04	LUKER, TRAPPEROM	24.11.2011	HK	
03	NY SENGEVASKER	01.07.2009	VS	
02	KUM UNDER SENGEVASKER	15.10.2008	VS	
01	TEGNING OPPRETTET	05.05.2003	VS	

Helse Fonna

Prosjekteringsledelse:
navn
adresse
postnr.
TLF: tlf
FAX: fax
PROSJ.NR.:

Arkitekt:
navn
adresse
postnr
TLF: tlf
FAX: tlf
PROSJ.NR.:

Byggeteknikk:
navn
adresse
postnr
TLF: tlf
FAX: tlf
PROSJ.NR.:

VVS-teknikk
navn
adresse
postnr
TLF: tlf
FAX: fax
PROSJ.NR.:

EL-teknikk
navn
adresse
postnr
TLF: tlf
FAX: fax
PROSJ.NR.:

Samarbeidende Firma:
navn
adresse
postnr
TLF: tlf
FAX: fax
PROSJ.NR.:

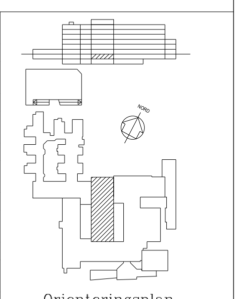

Orienteringsplan

Prosjekt:

Filnavn: HF001-212004-U1-A-200-00.dwg
Konstr./Tegn.: V. Støyva
Erstatter Tegn.: -

Tittel:
HAUGESUND SJUKEHUS
M-BLOKK
PLAN U1 ETASJE

Tegningsstatus: G
Dato: 05.05.03
Målestokk: 1:100/A0
Tegningsnr.: HF001-212004-U1-A-200-01
eiendom bygg etg. disiplin system løpenr.
Revisjon: 08