



# O.J. Moumsvei 10 - Plan 1. etasje

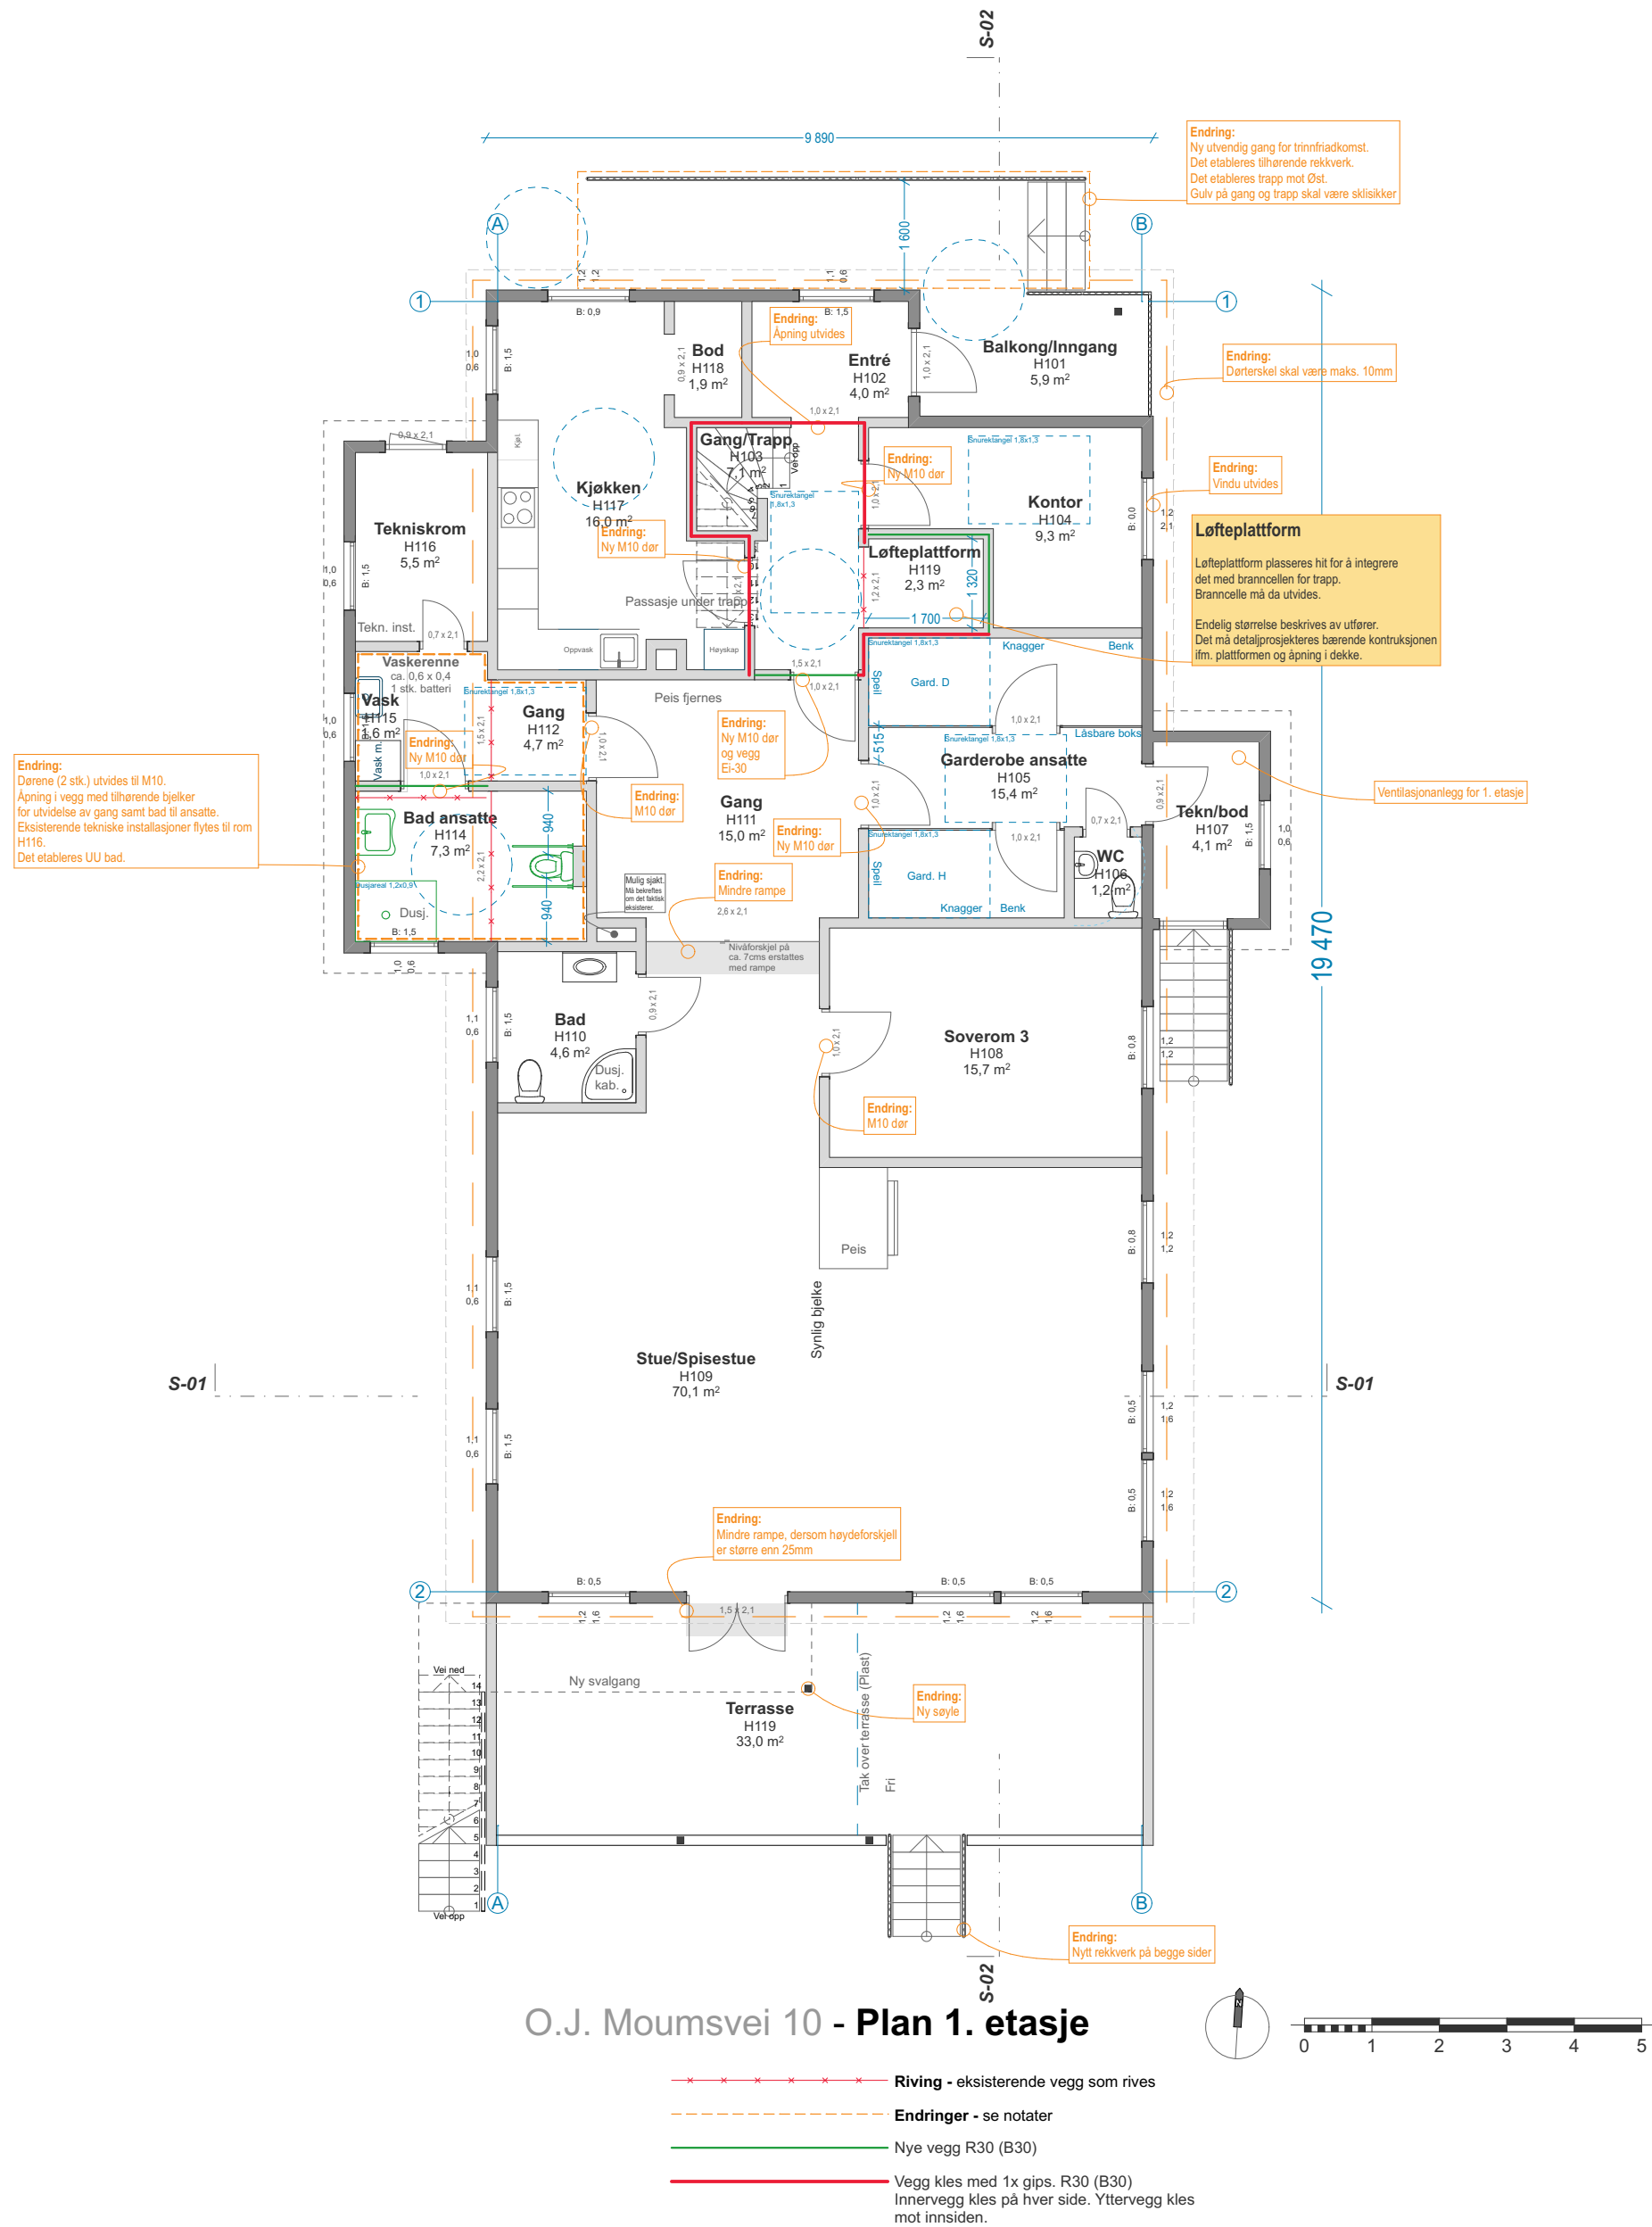


|                                                            |                            |
|------------------------------------------------------------|----------------------------|
| ARKITEKT:<br><b>ALTIPLAN</b>                               |                            |
| KONTAKT:<br>post@altiplan.no                               |                            |
| PROSJEKT:<br><b>O.J.Moums vei</b>                          |                            |
| FASE:<br>Anbud                                             | SITUASJON:<br>Ny situasjon |
| ADRESSE:<br><b>O.J.Moums vei 10</b>                        |                            |
| GNR.: 621   BNR.: 36   POSTNR.: 1657   POSTSTED: TORP      |                            |
| INNHOOLD:<br><b>1.Etasje</b>                               |                            |
| REVISJON:<br>A                                             |                            |
| TEGNING NR.:<br><b>BY7214-A-H1-A-220-20-01-Plantegning</b> |                            |
| OBS! Alle mål, høyder og arealer må kontrolleres på stedet |                            |
| MÅLESTOKK:<br>1:100                                        | ARK:<br>DIN-A2             |
| DATO:<br>08/12/2021                                        |                            |

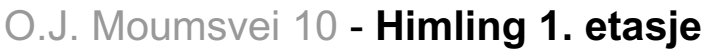

|                                                             |                 |                                |                       |
|-------------------------------------------------------------|-----------------|--------------------------------|-----------------------|
| ARKITEKT: <b>ALTIPLAN</b>                                   |                 |                                |                       |
| KONTAKT: <b>post@altiplan.no</b>                            |                 |                                |                       |
| PROSJEKT: <b>O.J.Moums vei</b>                              |                 |                                |                       |
| FASE: <b>Anbud</b>                                          |                 | SITUASJON: <b>Ny situasjon</b> |                       |
| ADRESSE: <b>O.J.Moums vei 10</b>                            |                 |                                |                       |
| GNR.: <b>621</b>                                            | BNR.: <b>36</b> | POSTNR.: <b>1657</b>           | POSTSTED: <b>TORP</b> |
| INNHOLD: <b>1. Etasje Himling</b>                           |                 |                                |                       |
| REVISJON: <b>A</b>                                          |                 |                                |                       |
| TEGNING NR.: <b>BY7214-A-H1-A-266-30-01 Himlingssskjema</b> |                 |                                |                       |
| OBS! Alle mål, høyder og arealer må kontrolleres på stedet  |                 |                                |                       |
| MÅLESTOKK: <b>1:100</b>                                     |                 | ARK: <b>DIN-A2</b>             |                       |
|                                                             |                 | DATO: <b>01/12/2021</b>        |                       |

# O.J. Moumsvei 10 - Plan 2. etasje

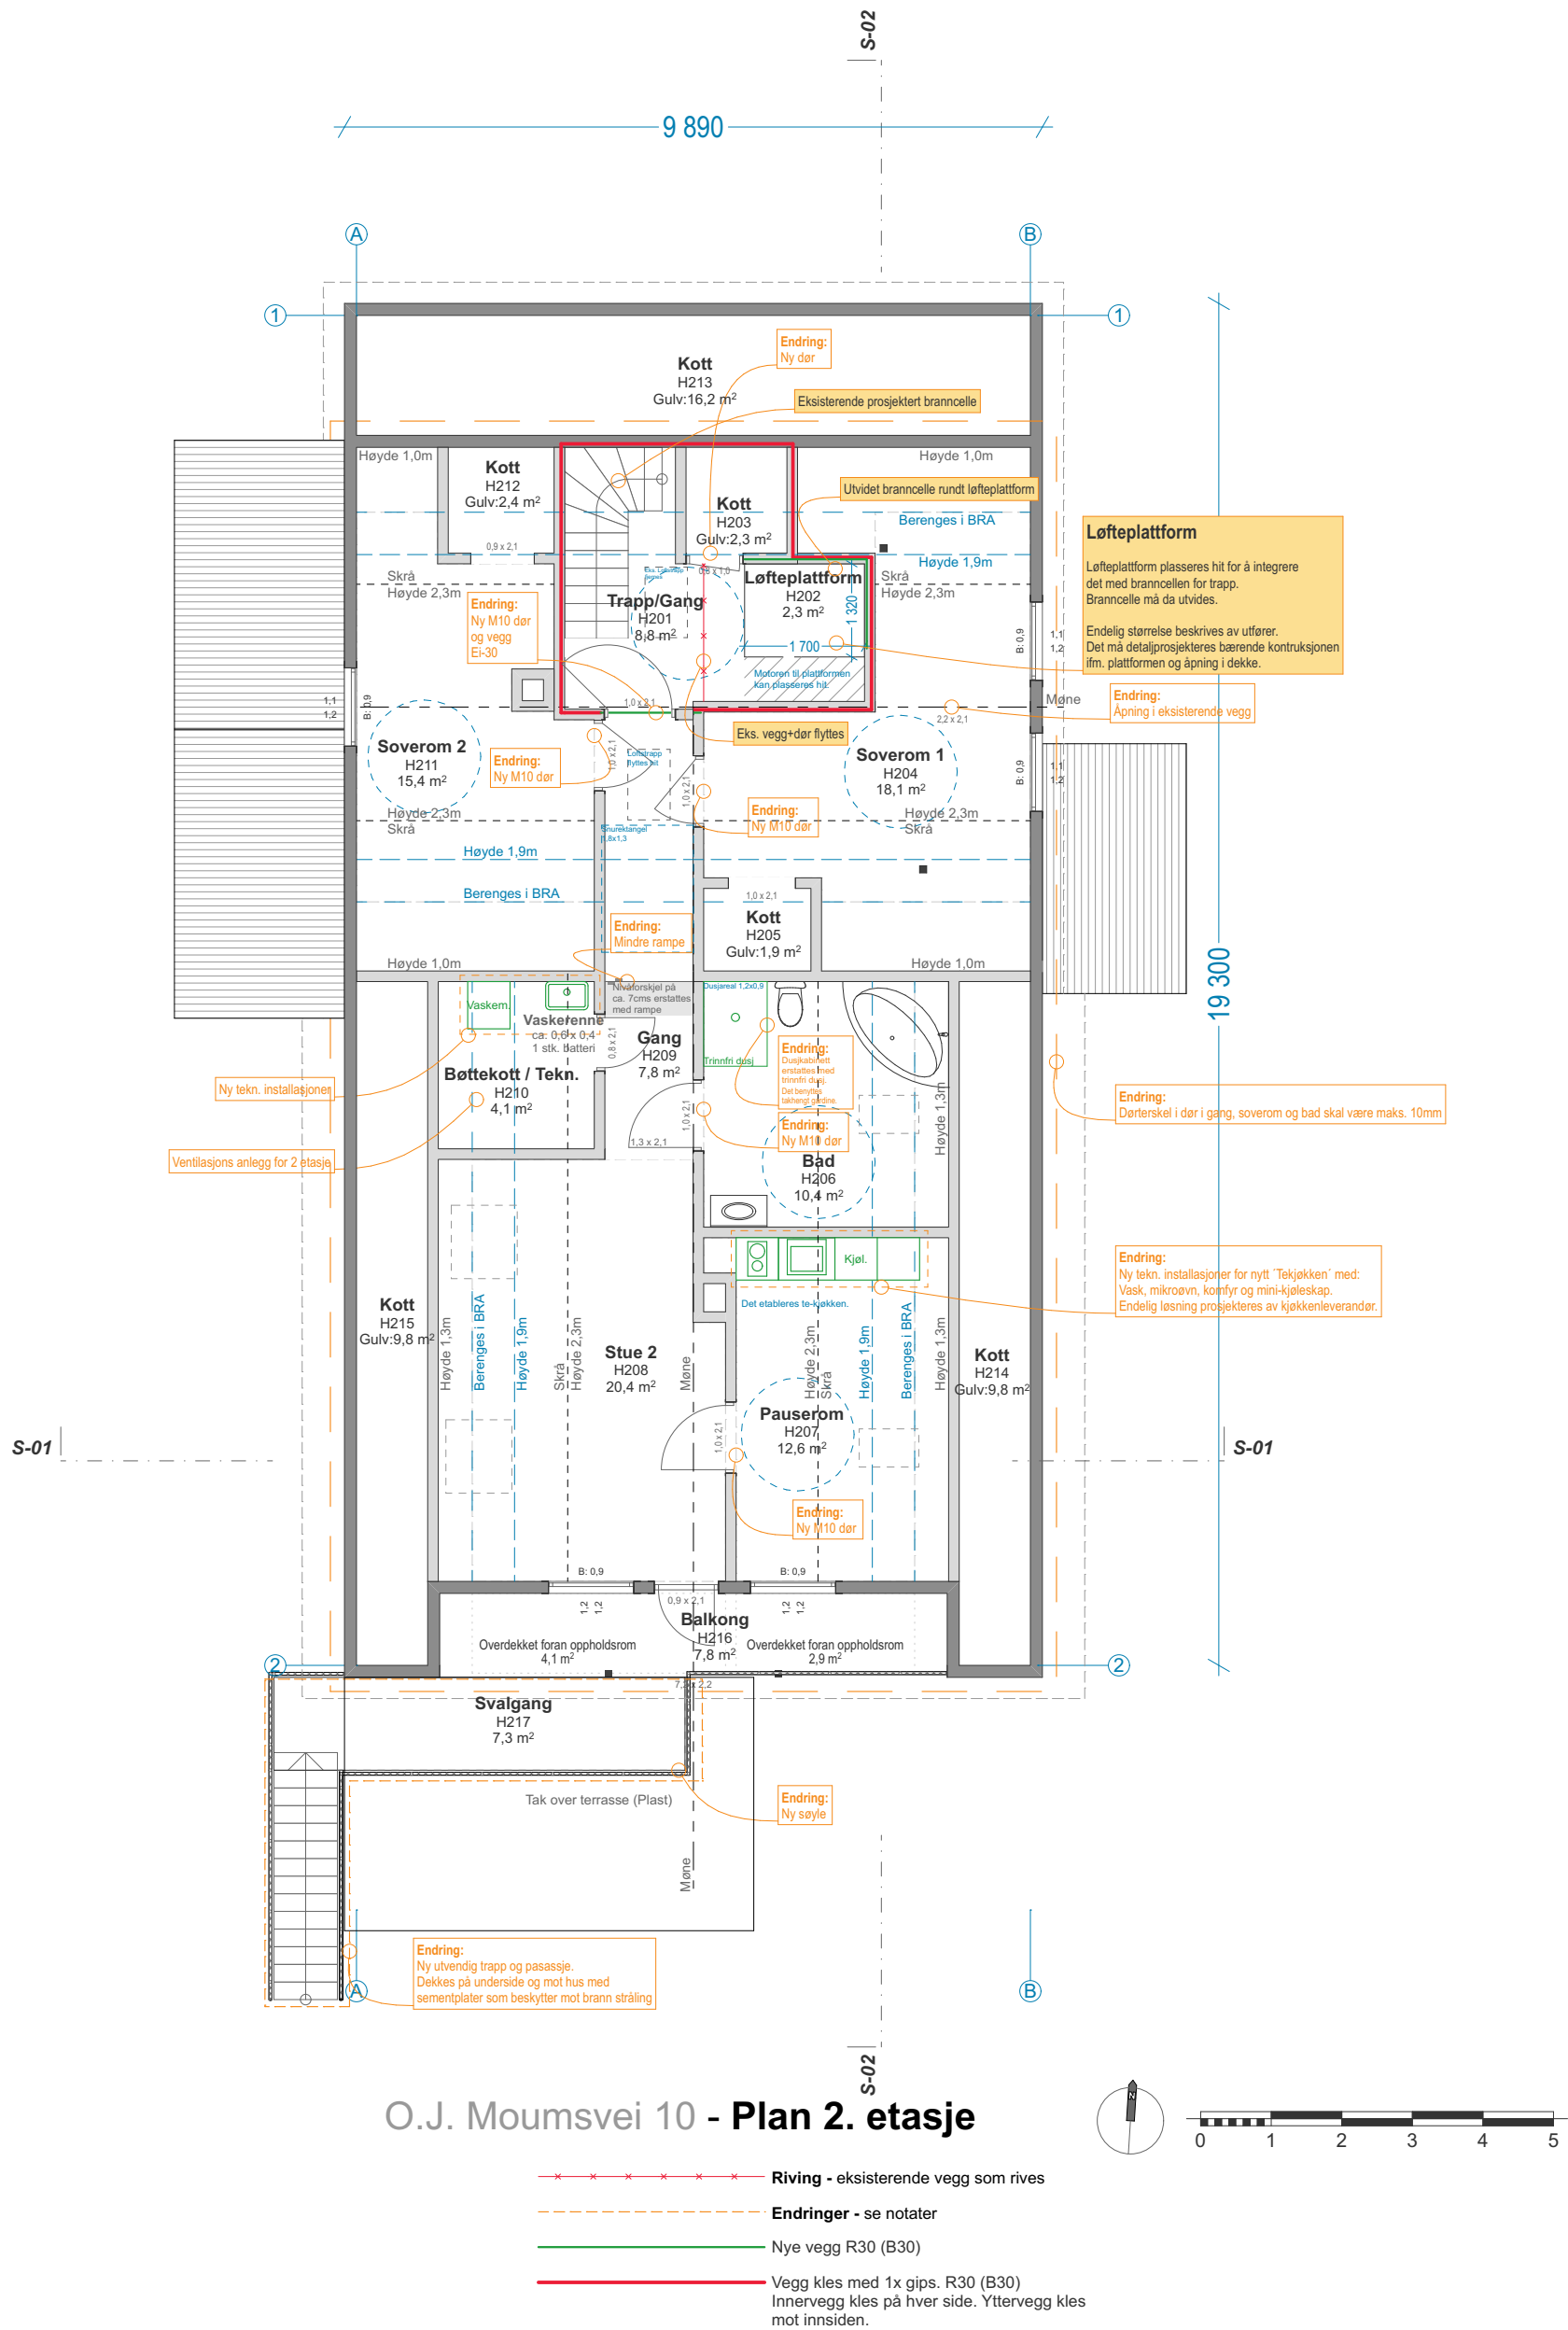

ARKITEKT:  
**ALTIPLAN**

KONTAKT:  
post@altiplan.no

PROSJEKT:  
**O.J.Moums vei**

FASE:  
Anbud

SITUASJON:  
Ny situasjon

ADRESSE:  
**O.J.Moums vei 10**

GNR.:  
621

BNR.:  
36

POSTNR.:  
1657

POSTSTED:  
TORP

INNHold:  
**2. Etasje**

REVISJON:  
A

TEGNING NR.:  
**BY7214-A-H2-A-220-20-01-Plantegning**


OBS! Alle mål, høyder og arealer må kontrolleres på stedet

MÅLESTOKK:  
1:100

ARK:  
DIN-A2

DATO:  
08/12/2021




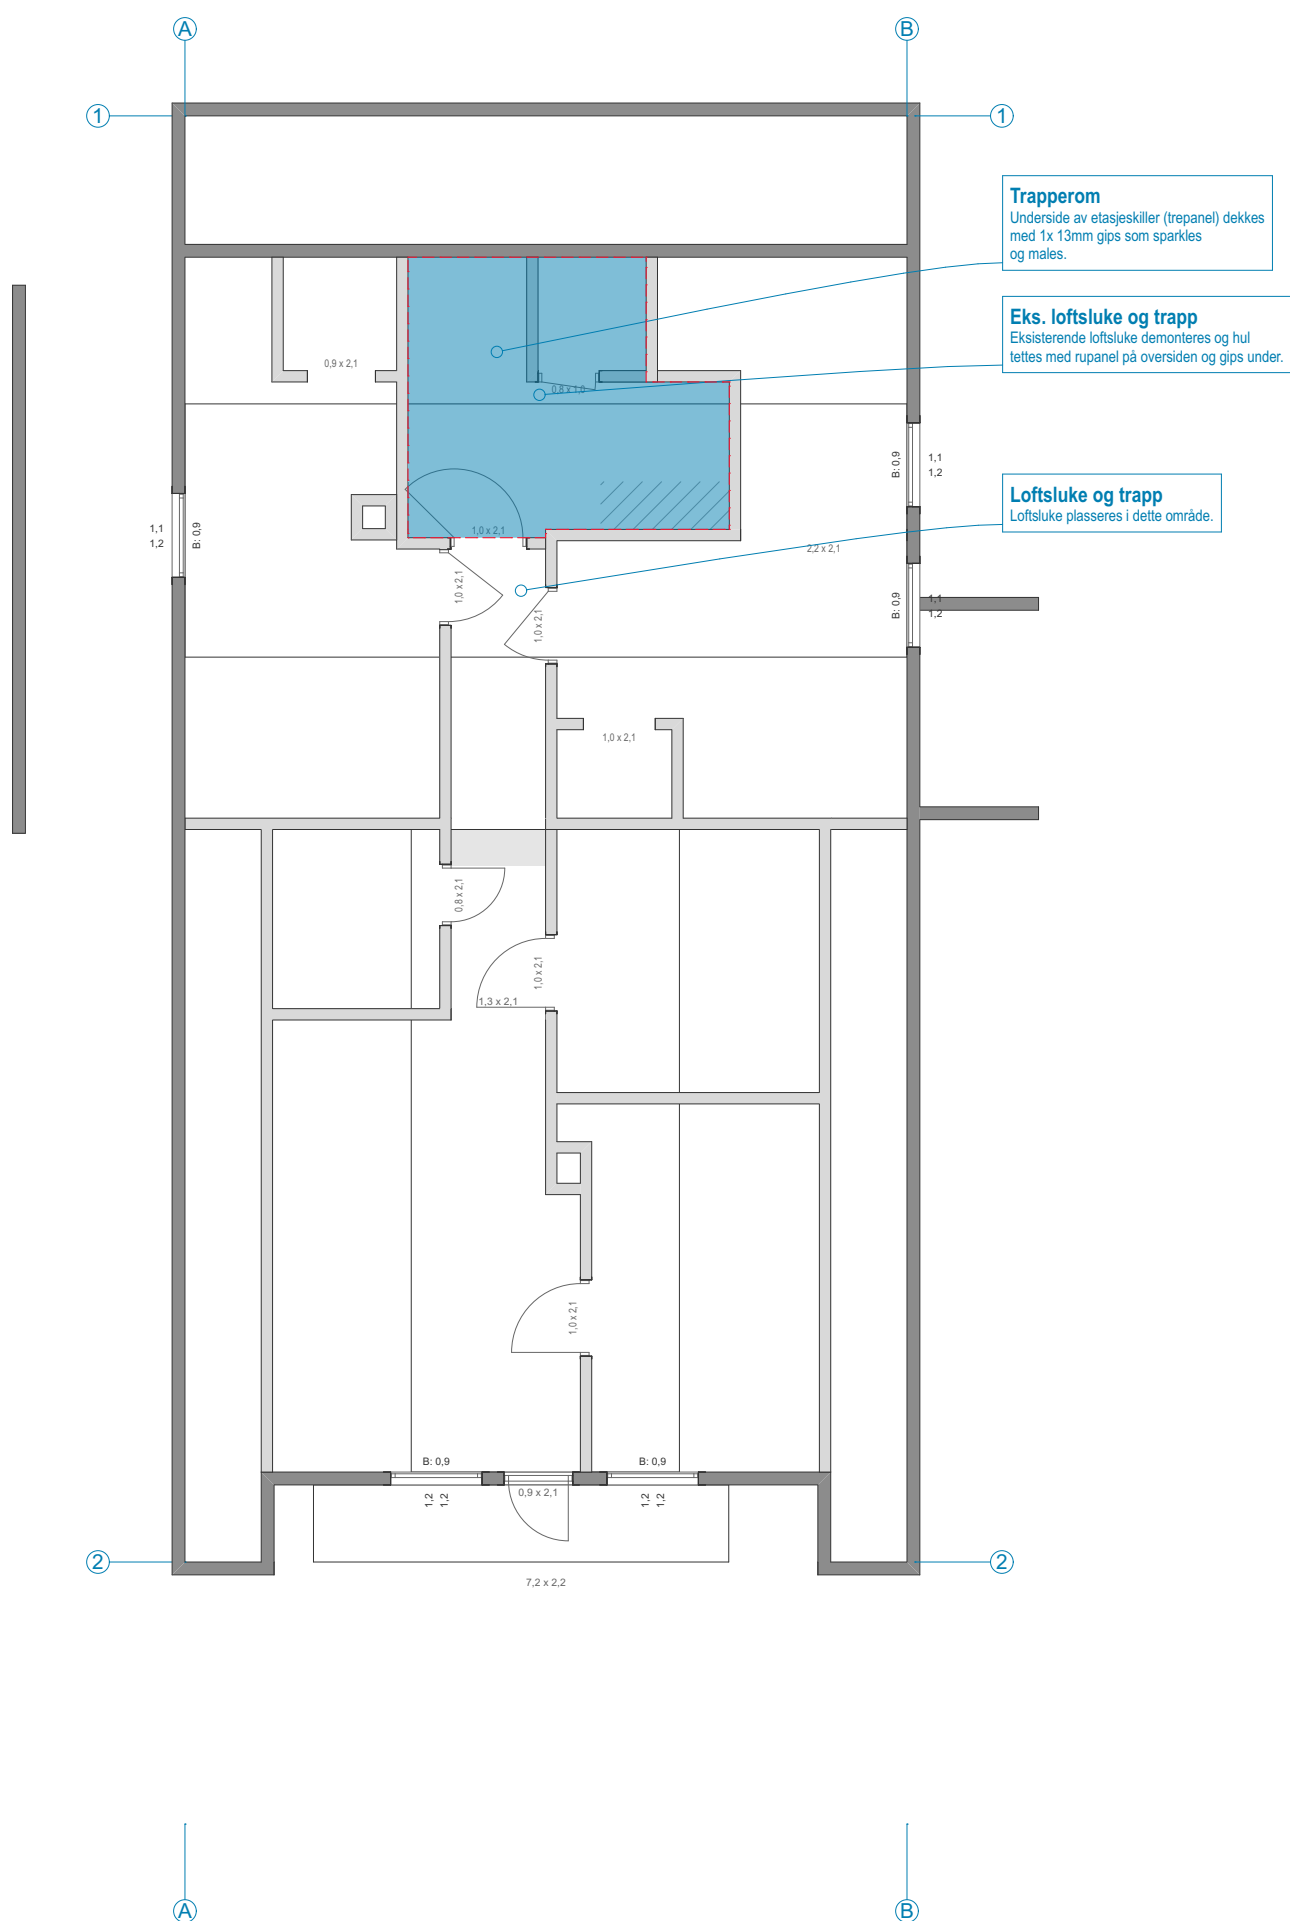

O.J. Moumsvei 10 - Himling 2. etasje


|                                                               |       |                            |            |
|---------------------------------------------------------------|-------|----------------------------|------------|
| ARKITEKT:<br><b>ALTIPLAN</b>                                  |       |                            |            |
| KONTAKT:<br>post@altiplan.no                                  |       |                            |            |
| PROSJEKT:<br><b>O.J.Moums vei</b>                             |       |                            |            |
| FASE:<br>Anbud                                                |       | SITUASJON:<br>Ny situasjon |            |
| ADRESSE:<br><b>O.J.Moums vei 10</b>                           |       |                            |            |
| GNR.:                                                         | BNR.: | POSTNR.:                   | POSTSTED:  |
| 621                                                           | 36    | 1657                       | TORP       |
| INNHold:<br><b>2. Etasje himling</b>                          |       |                            |            |
| REVISJON:<br>A                                                |       |                            |            |
| TEGNING NR.:<br><b>BY7214-A-H2-A-266-30-01 Himlingsskjema</b> |       |                            |            |
| OBS! Alle mål, høyder og arealer må kontrolleres på stedet    |       |                            |            |
| MÅLESTOKK:                                                    |       | ARK:                       | DATO:      |
| 1:100                                                         |       | DIN-A2                     | 01/12/2021 |

# O.J. Moumsvei 10 - Fasader

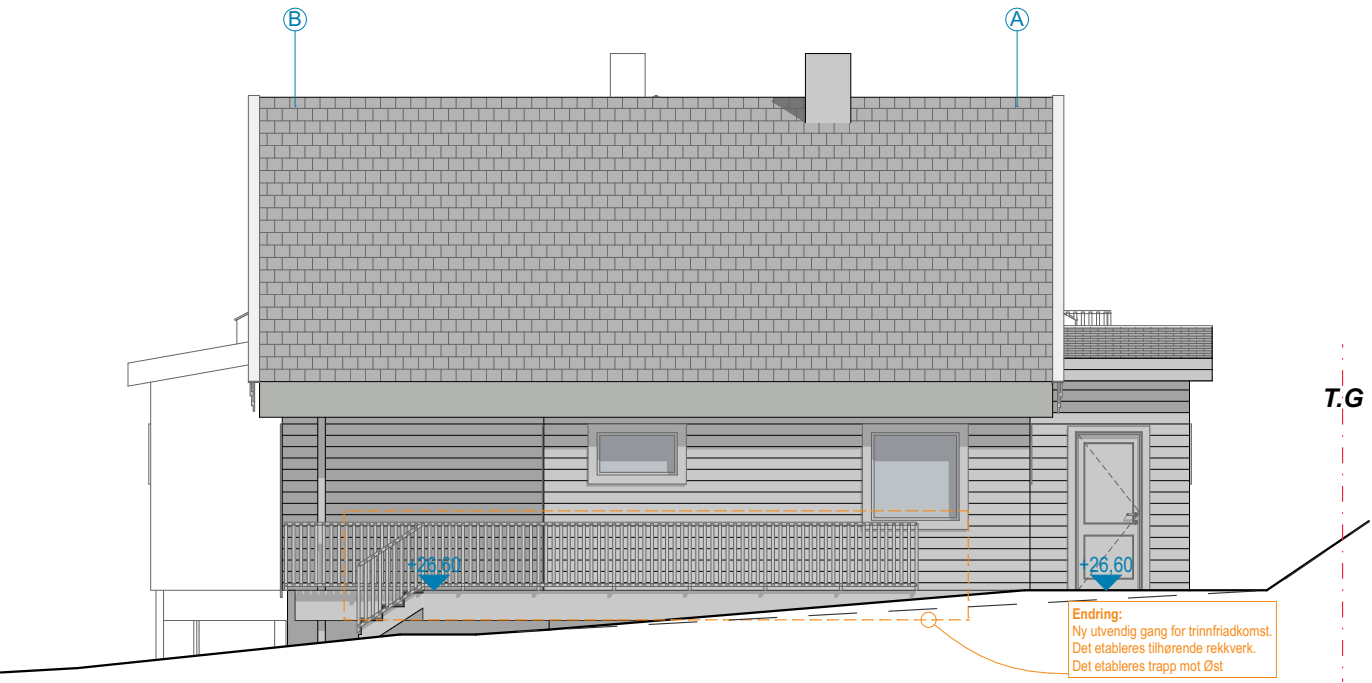


O.J. Moumsvei 10 - Fasade Nord

— — — — — Terreng - eksisterende terreng  
- - - - - Endringer - fasadeendring

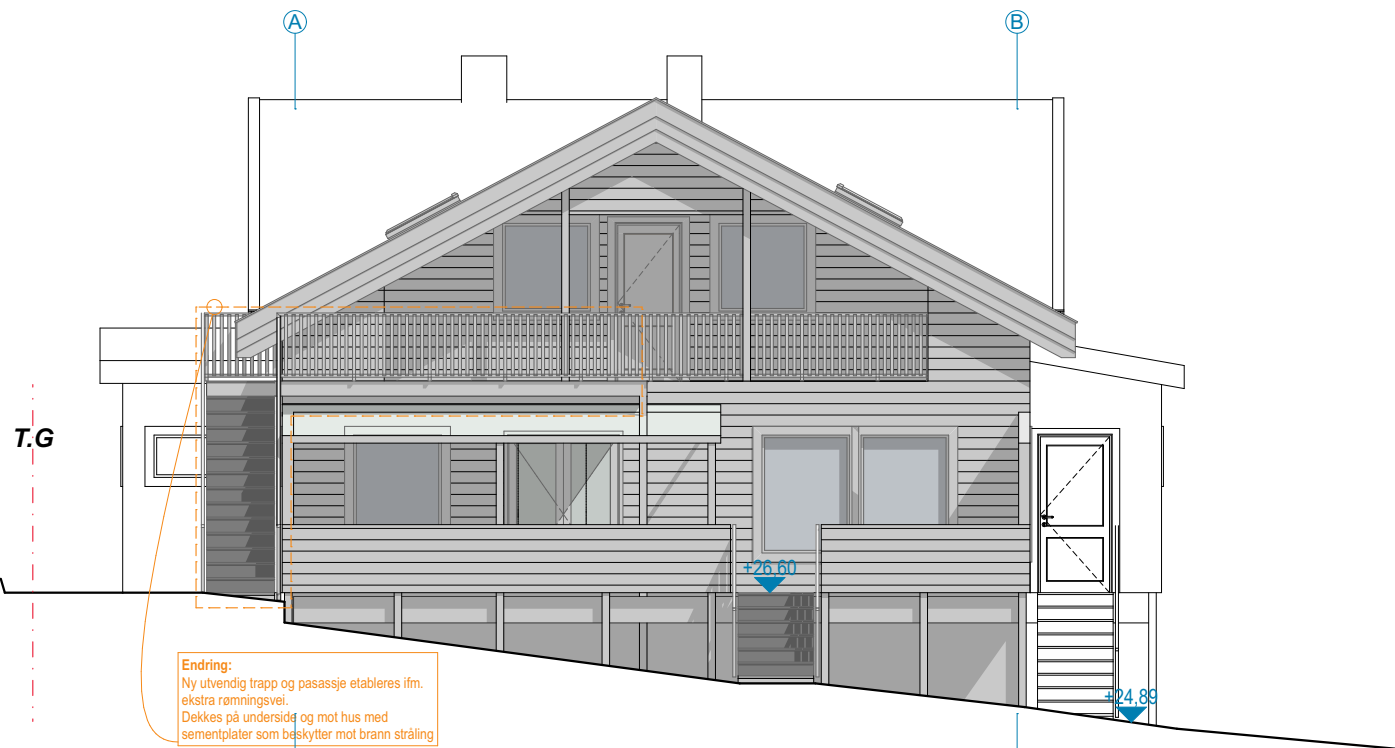


O.J. Moumsvei 10 - Fasade Syd

— — — — — Terreng - eksisterende terreng  
- - - - - Endringer - fasadeendring

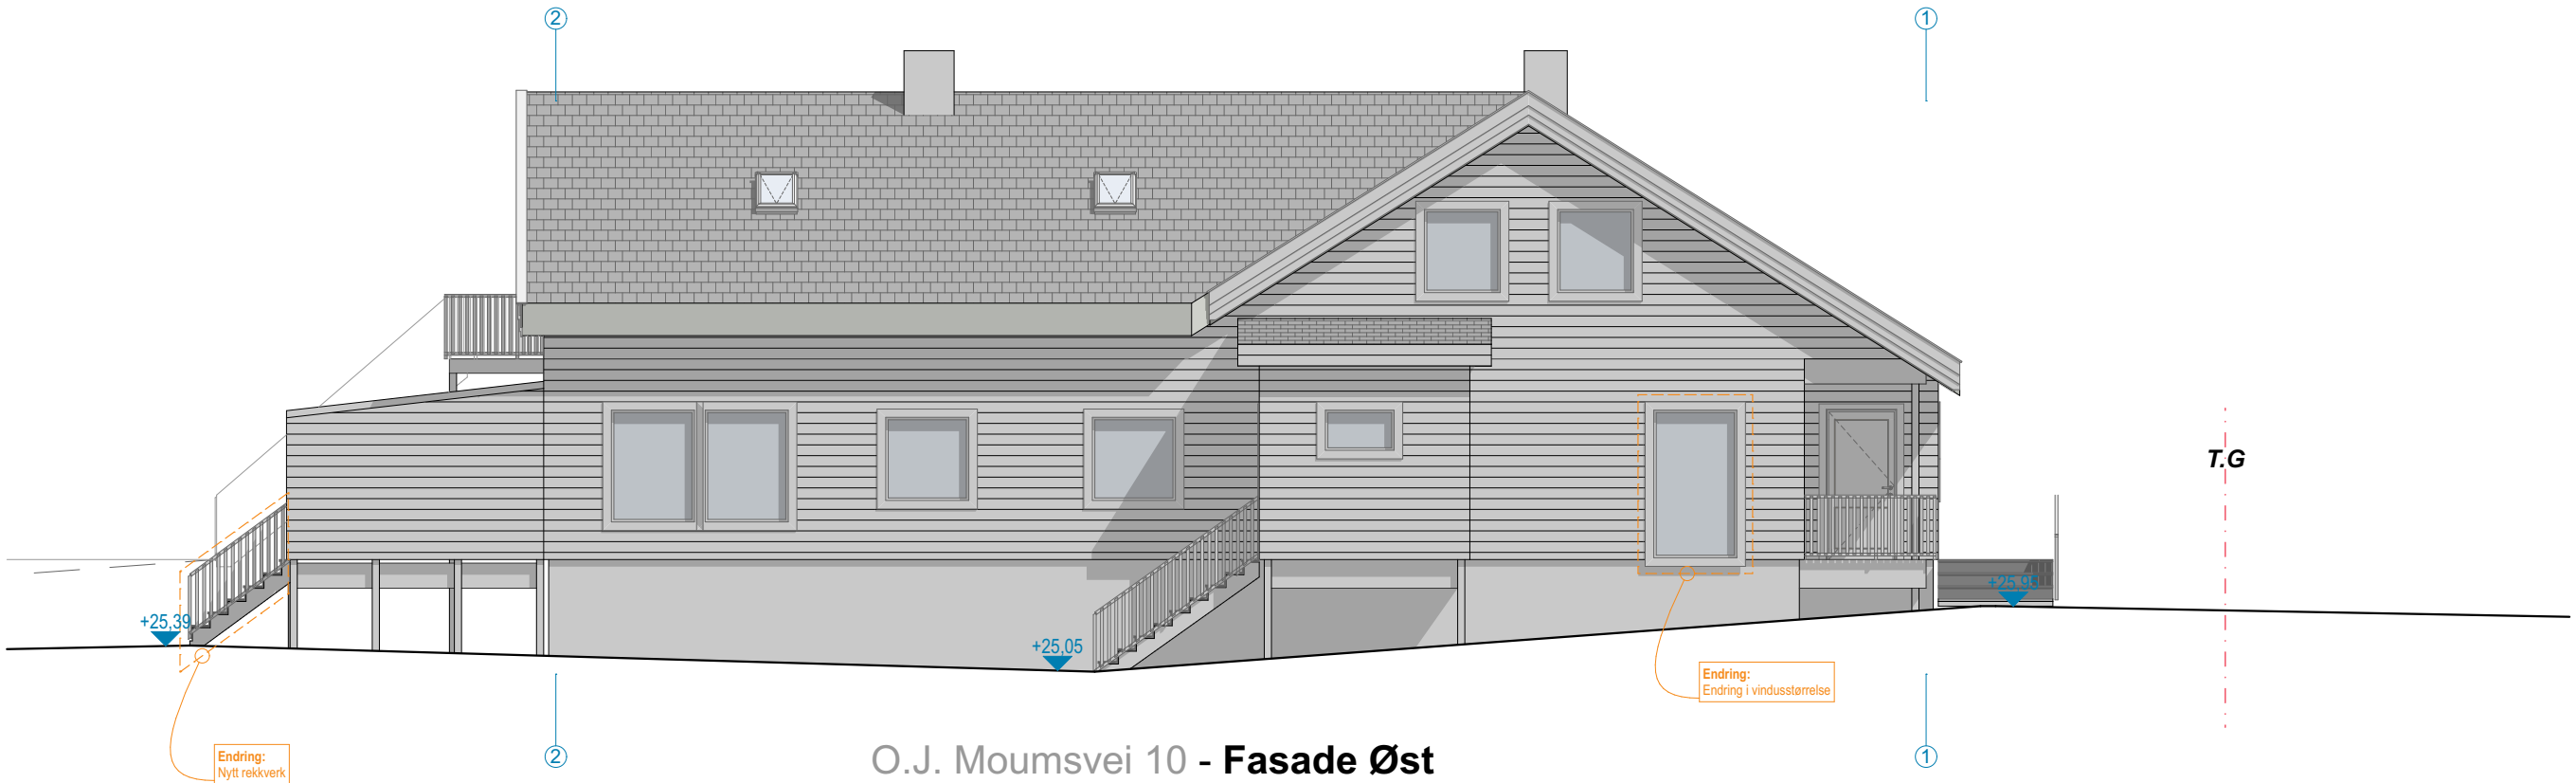

O.J. Moumsvei 10 - Fasade Øst

— — — — — Terreng - eksisterende terreng  
- - - - - Endringer - fasadeendring

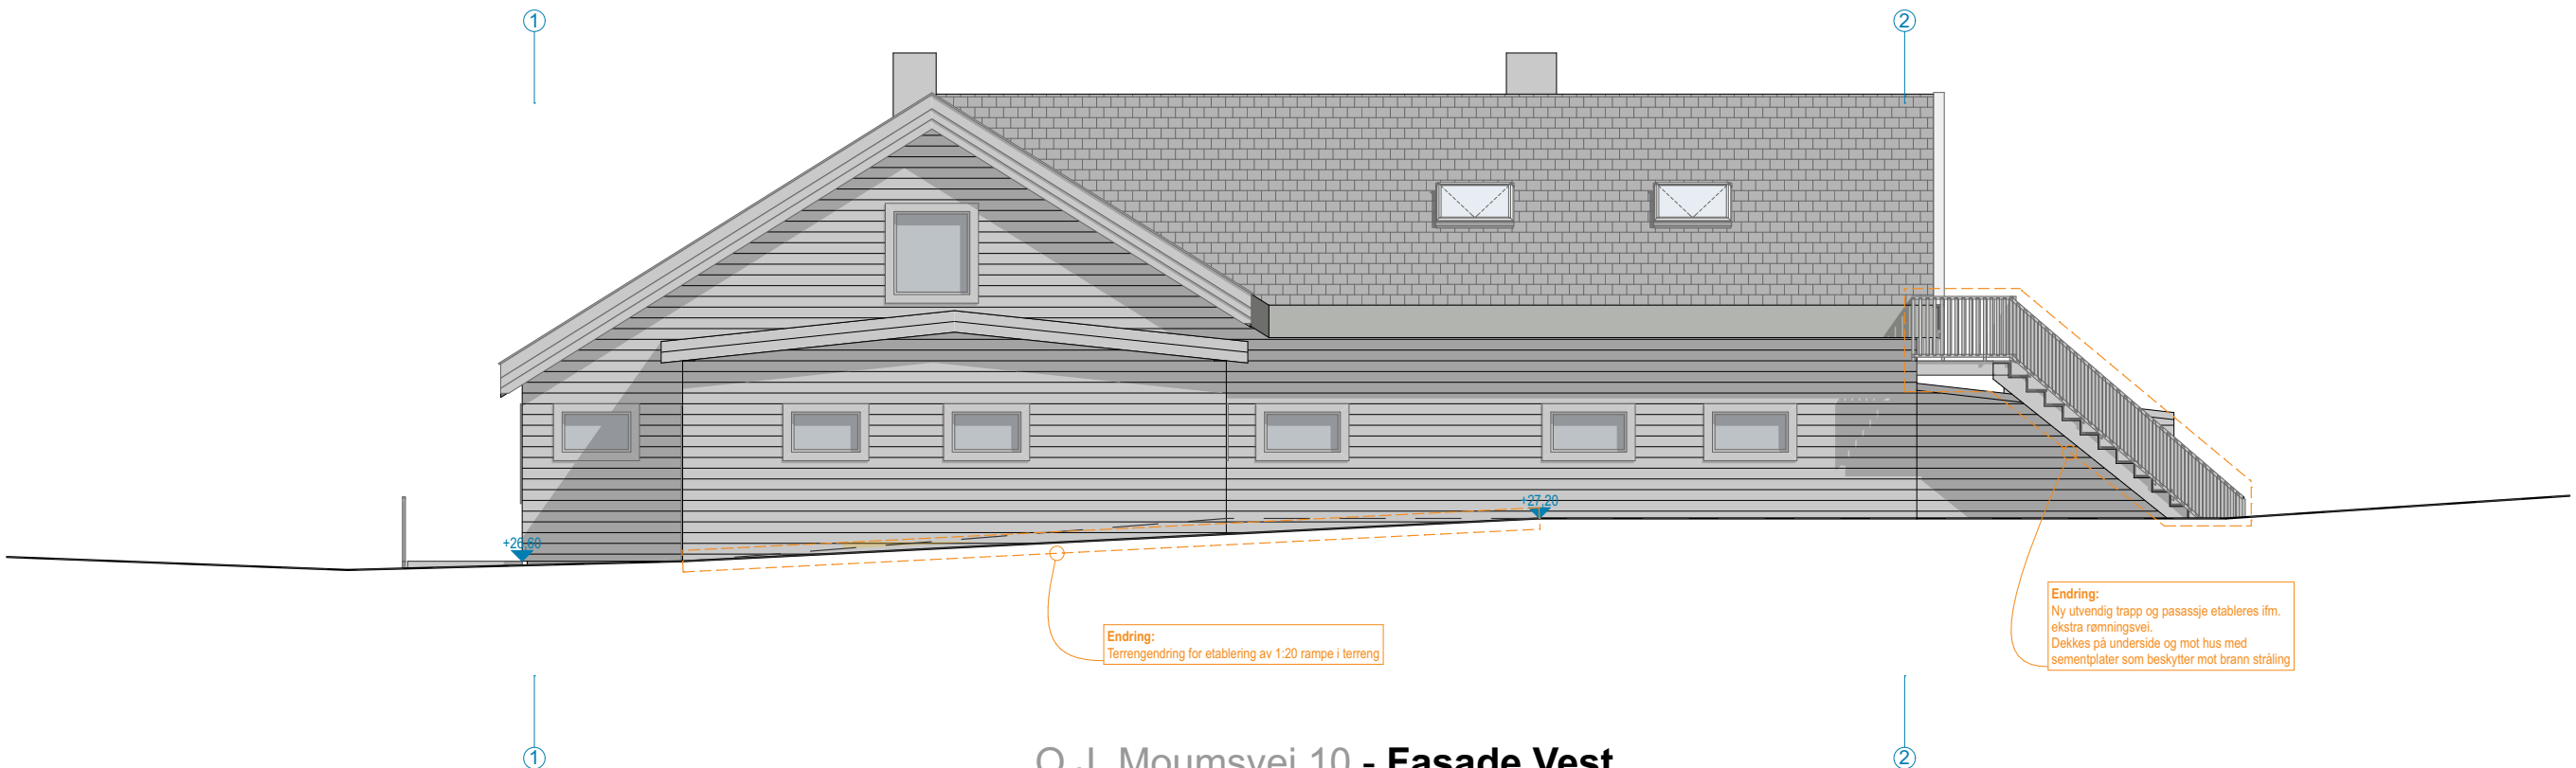

O.J. Moumsvei 10 - Fasade Vest

— — — — — Terreng - eksisterende terreng  
- - - - - Endringer - fasadeendring

ARKITEKT:  
ALTIPLAN

KONTAKT:  
post@altiplan.no

PROSJEKT:  
O.J.Moums vei

FASE:  
Anbud

SITUASJON:  
Ny situasjon

ADRESSE:  
O.J.Moums vei 10

GNR.:  
621

BNR.:  
36

POSTNR.:  
1657

POSTSTED:  
TORP

INNHold:  
Fasader samlet

REVISJON:  
A

TEGNING NR.:  
BY7214-A-XX-A-220-40-01-Fasade



OBS! Alle mål, høyder og arealer må kontrolleres på stedet

MÅLESTOKK:  
1:100

ARK:  
DIN-A2

DATO:  
01/12/2021

# O.J. Moumsvei 10 - Snitt

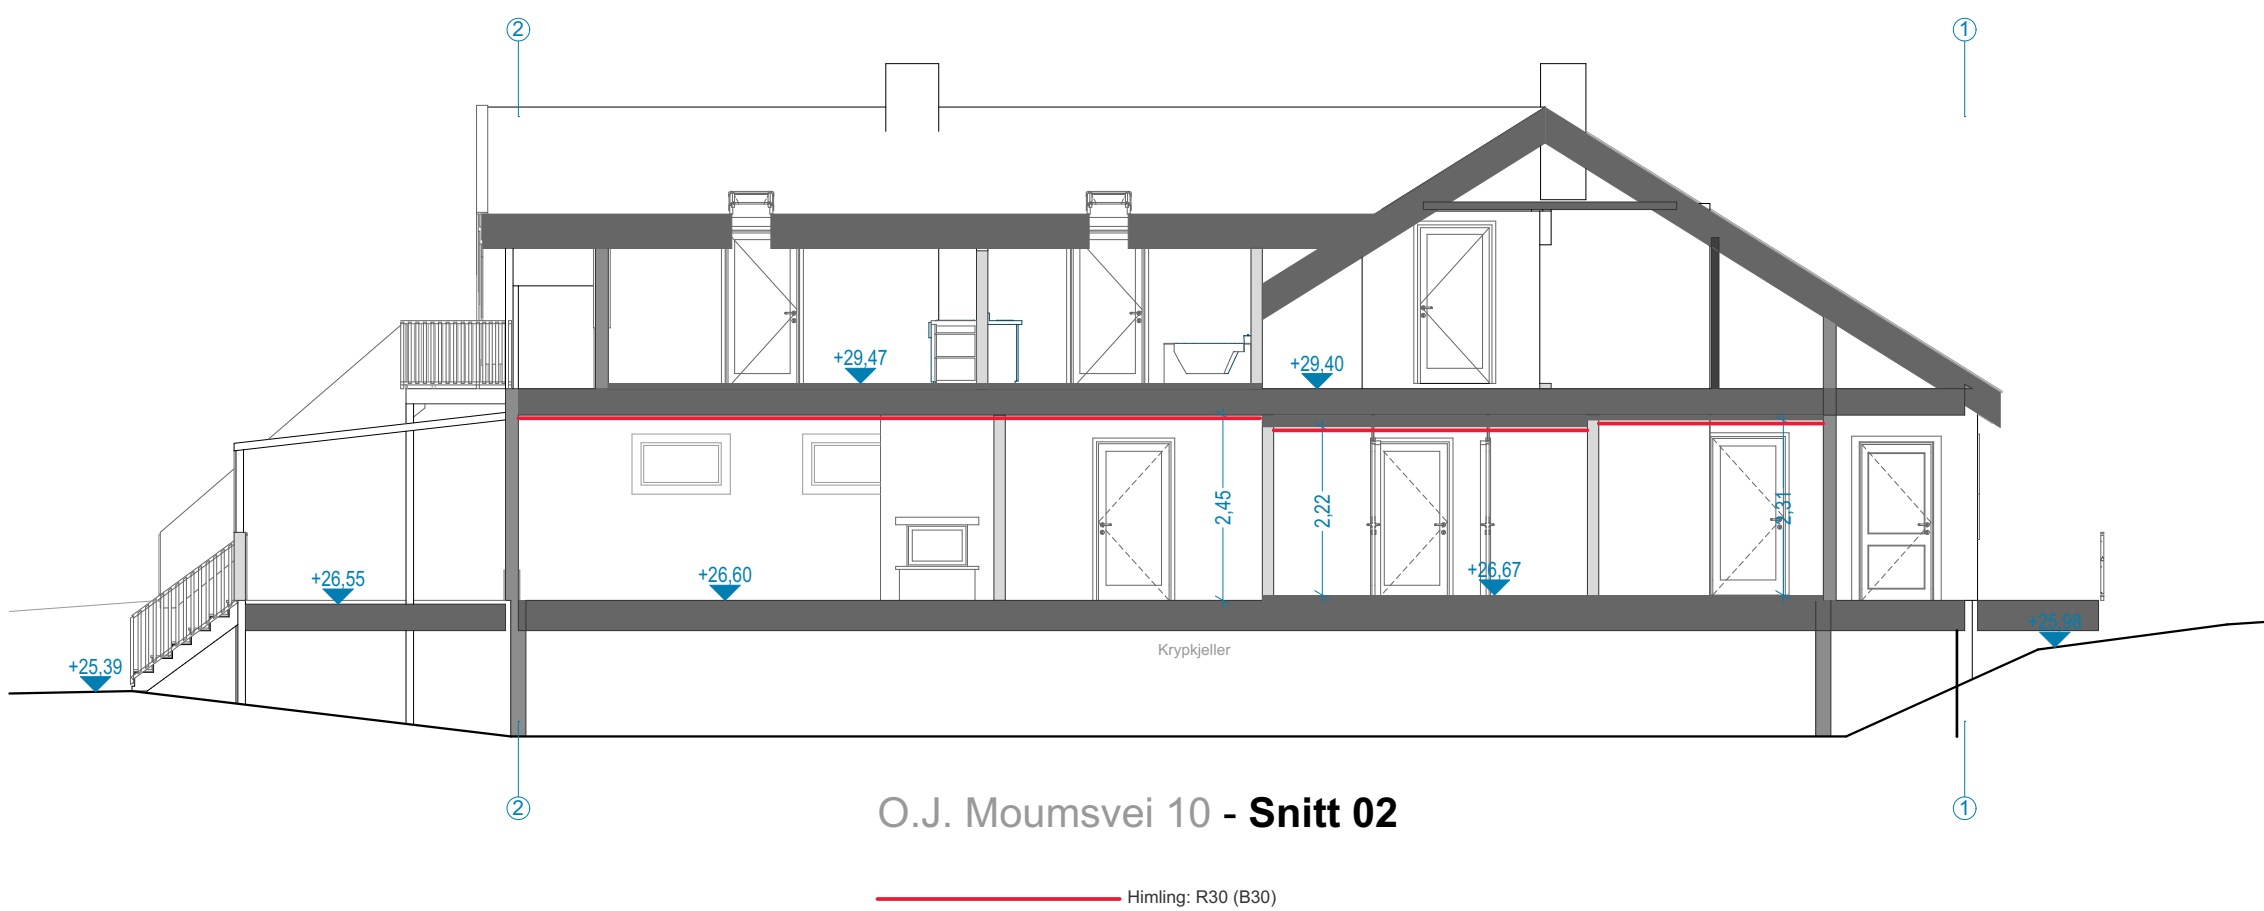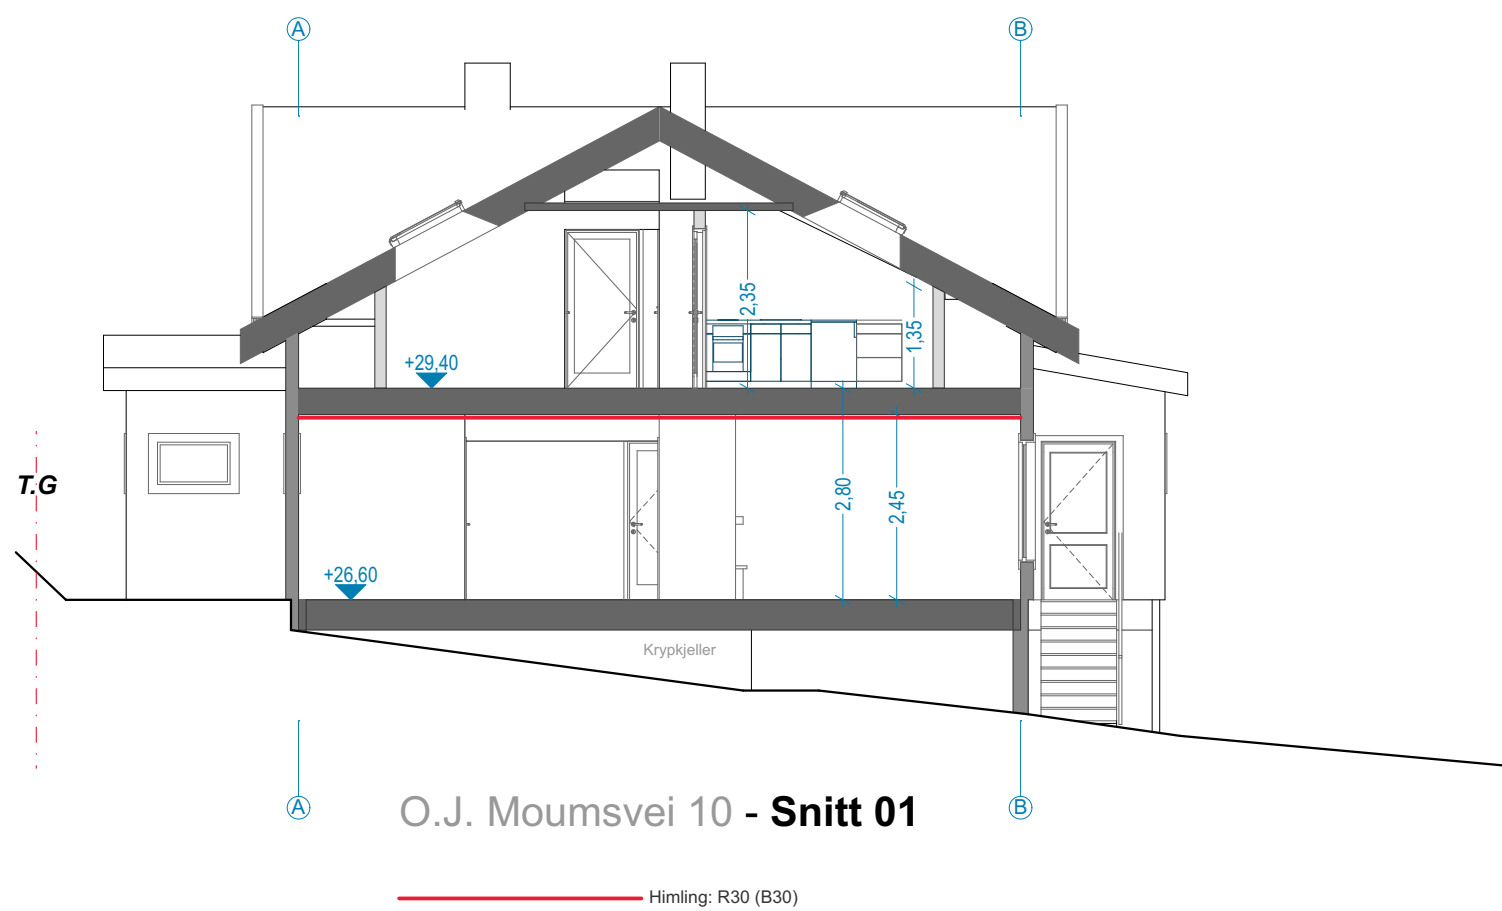

ARKITEKT:  
**ALTIPLAN**

KONTAKT:  
post@altiplan.no

PROSJEKT:  
**O.J.Moums vei**

FASE:  
Anbud

SITUASJON:  
Ny situasjon

ADRESSE:  
**O.J.Moums vei 10**

GNR.:  
621

BNR.:  
36

POSTNR.:  
1657

POSTSTED:  
TORP

INNHold:  
**Snitt samlet**

REVISJON:  
A

TEGNING NR.:  
**BY7214-A-XX-A-220-40-01-Snitt**


OBS! Alle mål, høyder og arealer må kontrolleres på stedet

MÅLESTOKK:  
1:100

ARK:  
DIN-A2

DATO:  
01/12/2021



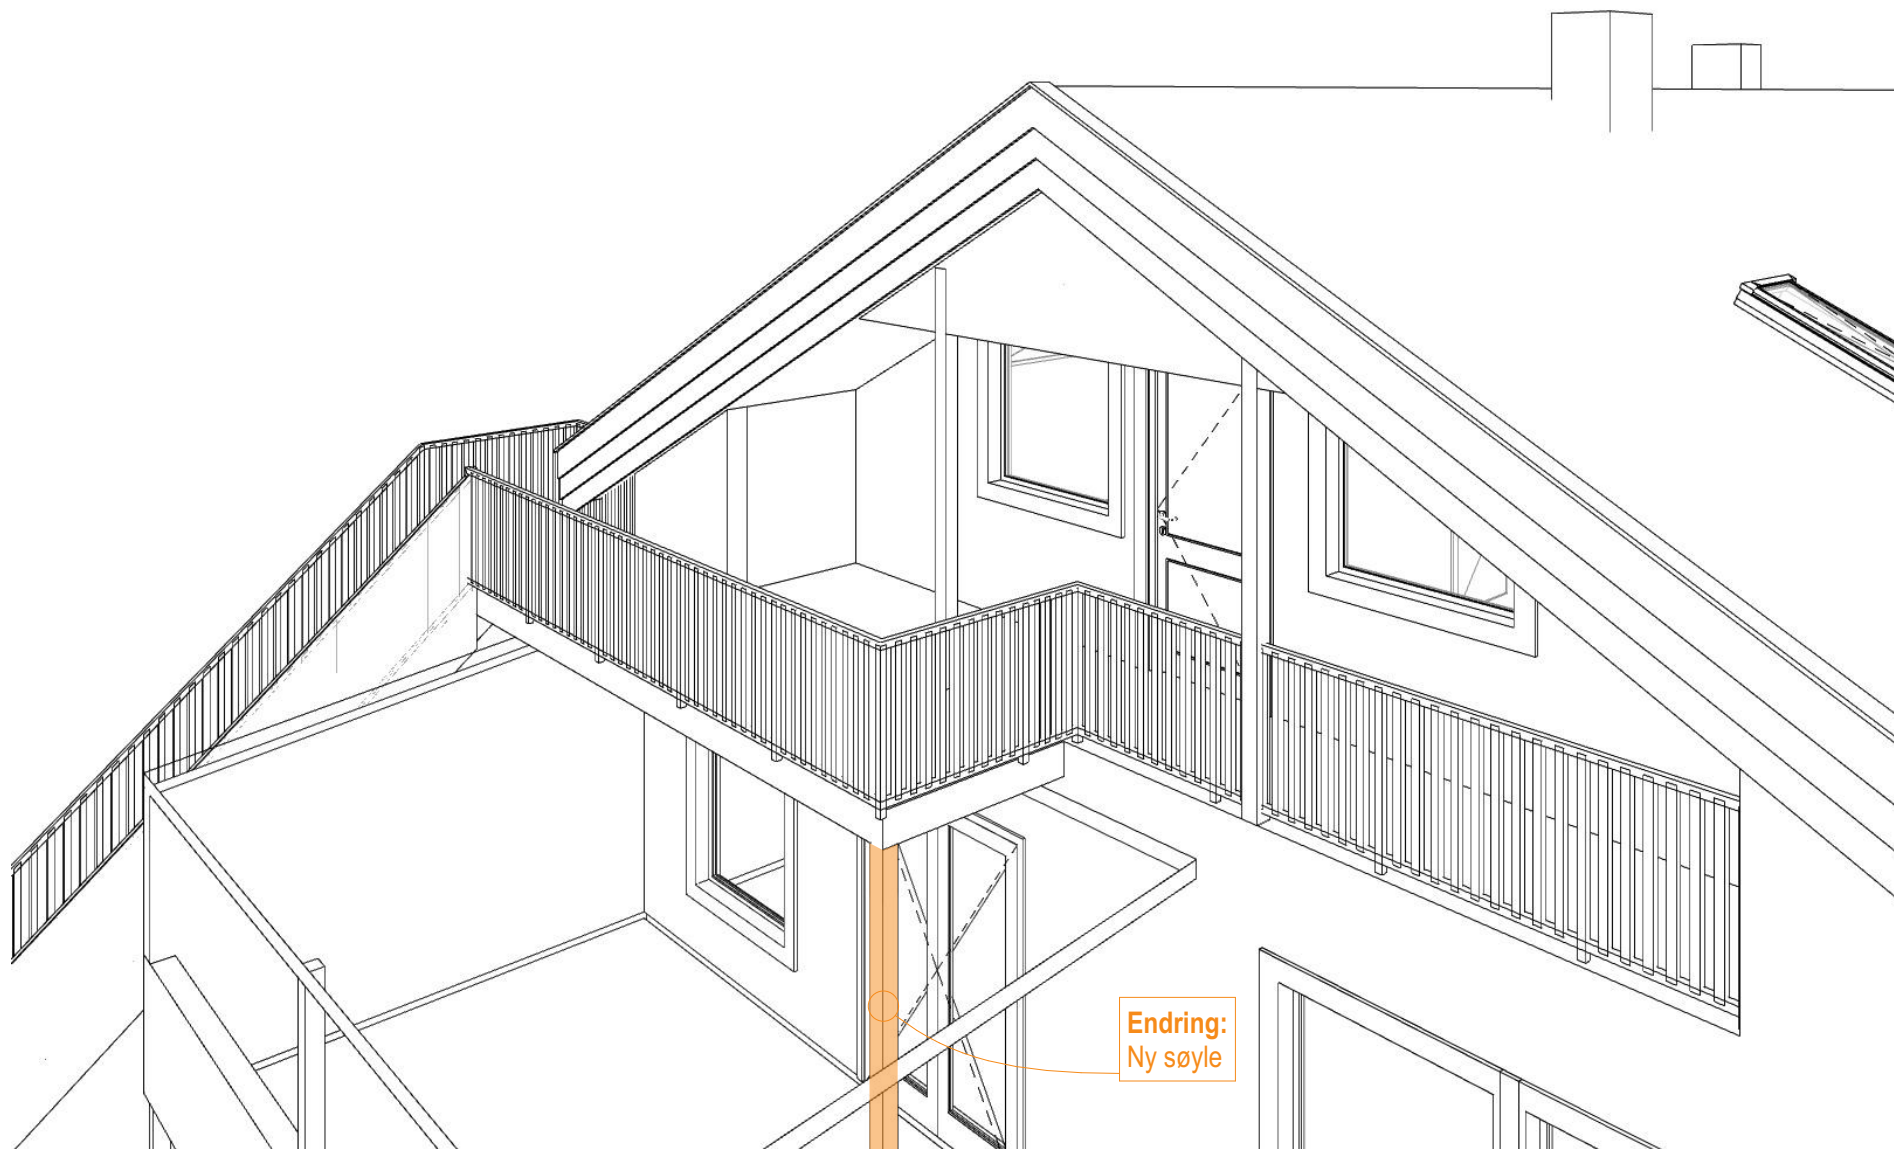

ARKITEKT:  
**ALTIPLAN**

KONTAKT:  
post@altiplan.no

PROSJEKT:  
**O.J.Moums vei**

FASE:  
Rammesøknad

SITUASJON:  
Ny situasjon

ADRESSE:  
**O.J.Moums vei 10**

GNR.: | BNR.: | POSTNR.: | POSTSTED:  
621 | 36 | 1657 | TORP

INNHold:  
**Illustrasjon**


REVISJON: Beskrivelse: -  
A

*Foreløpig*

TEGNING NR.:  
**BY7214-A-XX-A-220-40-02-Illustrasjon**

OBS! Alle mål, høyder og arealer må kontrolleres på stedet  
MÅLESTOKK: | ARK: | DATO:  
DIN-A4 | 01/12/2021

# O.J. Moumsvei 10 - Snitt avkjørsel /parkering

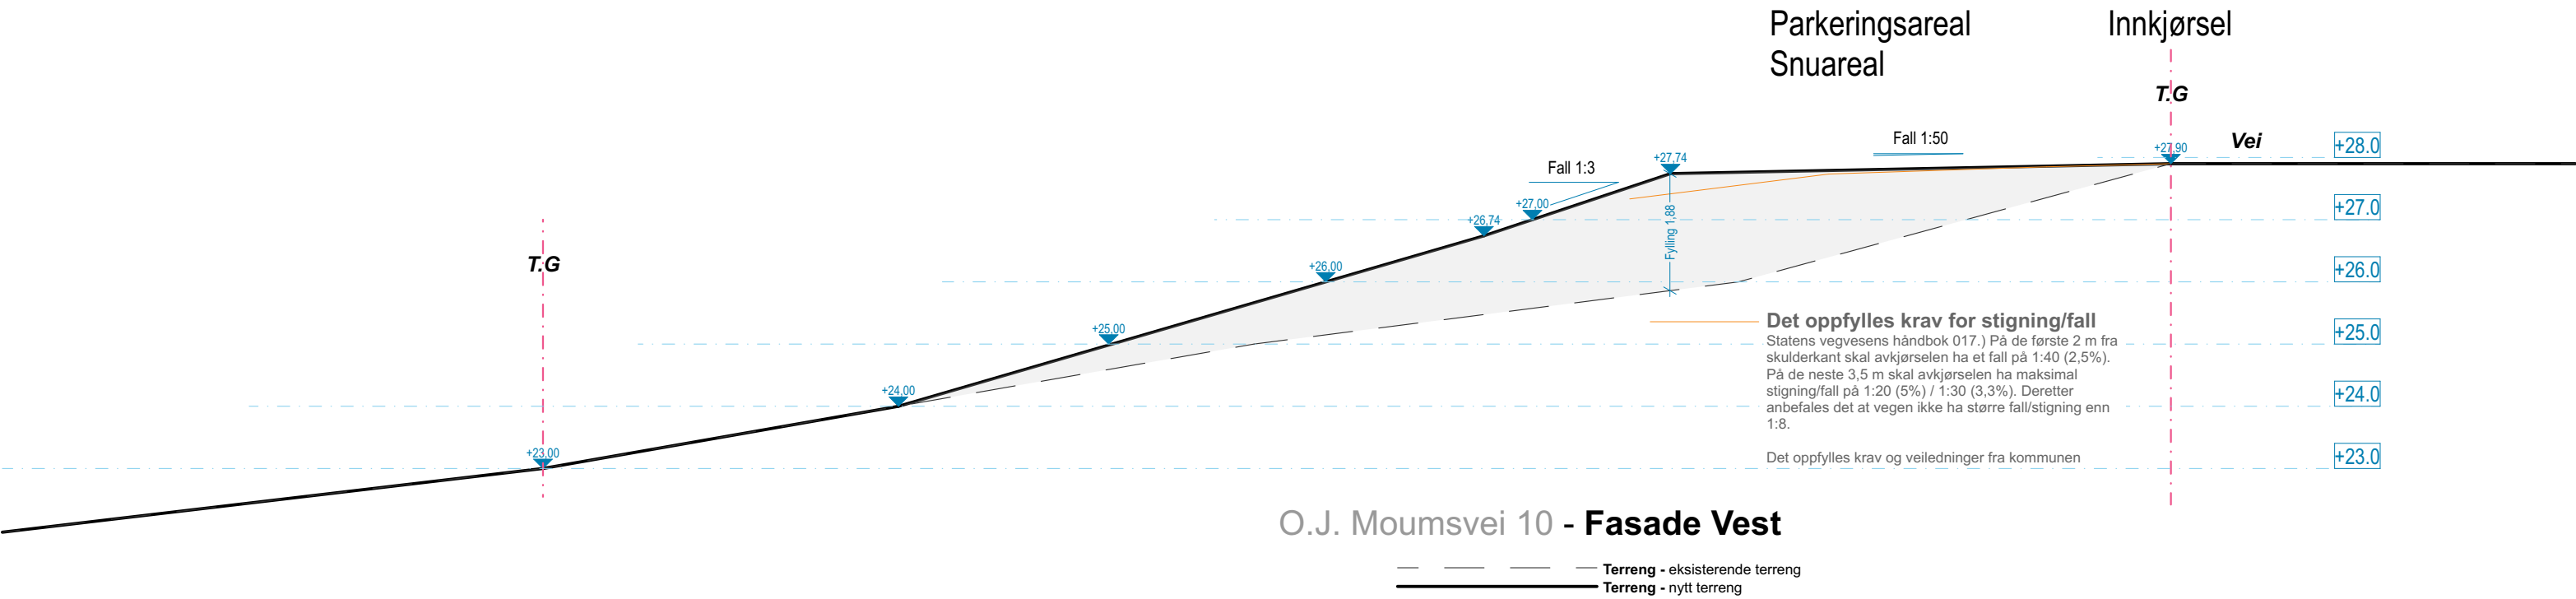

ARKITEKT:  
**ALTIPLAN**

KONTAKT:  
post@altiplan.no

PROSJEKT:  
**O.J.Moums vei**

FASE:  
Anbud

SITUASJON:  
Ny situasjon

ADRESSE:  
**O.J.Moums vei 10**

GNR.:  
621

BNR.:  
36

POSTNR.:  
1657

POSTSTED:  
TORP

INNHold:  
**Snitt parkering**

REVISJON:  
A

TEGNING NR.:  
**BY7214-A-XX-A-220-40-02-Snitt**


OBS! Alle mål, høyder og arealer må kontrolleres på stedet


MÅLESTOKK:  
1:100

ARK:  
DIN-A2

DATO:  
01/12/2021



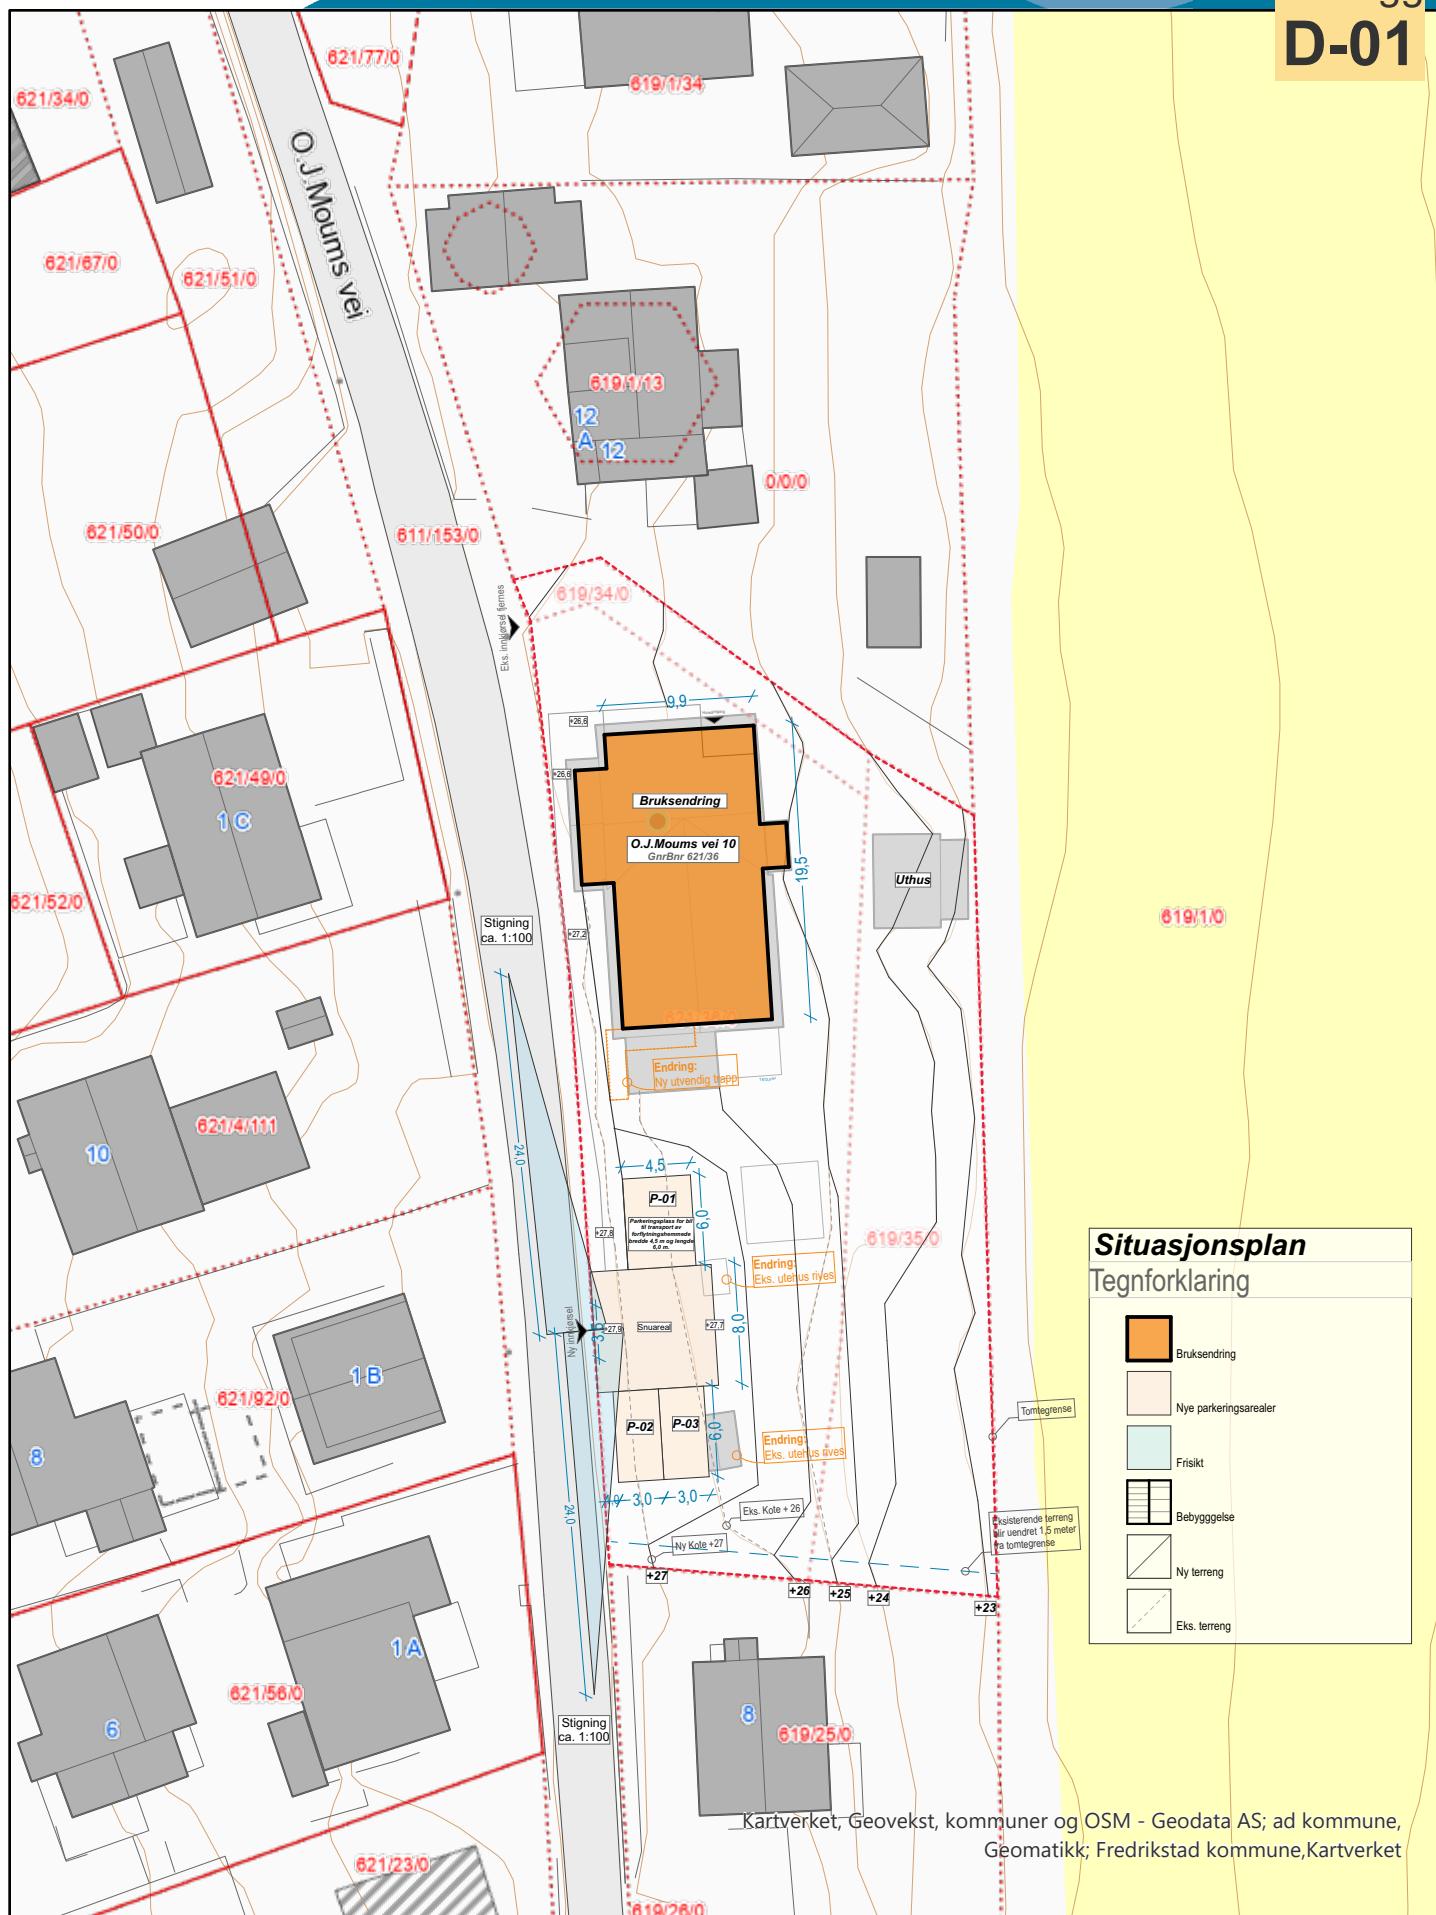

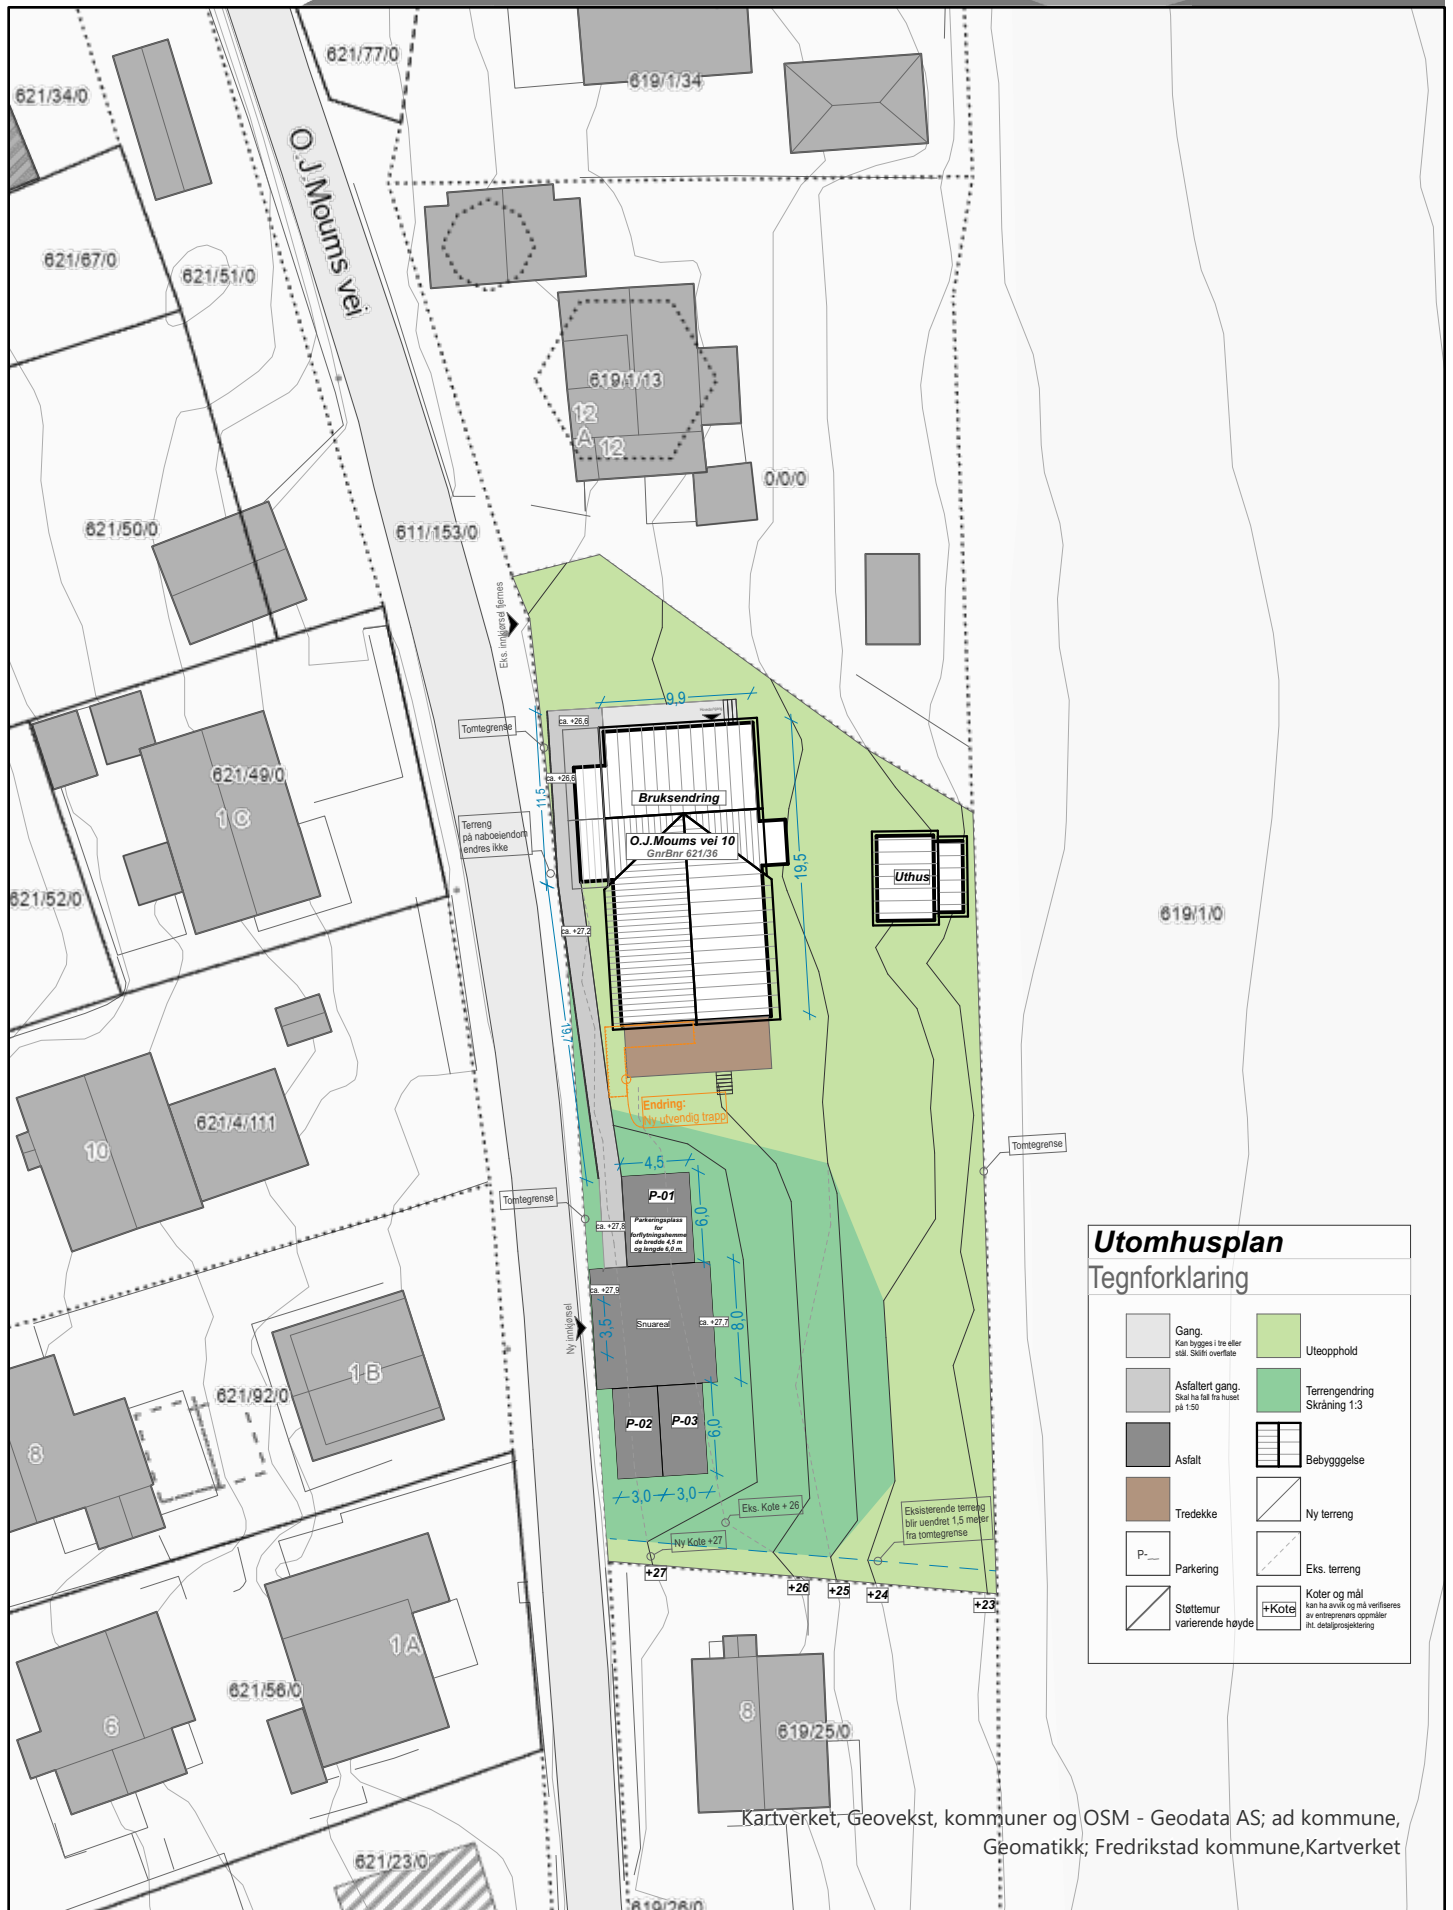

## Utomhusplan

### Tegnforklaring

|  |                                                         |  |   |
|--|---------------------------------------------------------|--|---|
|  | Gang.<br>Kan bygges i tre eller stål. Stålfri overflate |  | Uteopphold                                                                                            |
|  | Asfaltert gang.<br>Skal ha felt fra huset på 1.50       |  | Terrengendring<br>Skråning 1:3                                                                        |
|  | Asfalt                                                  |  | Bebyggelse                                                                                            |
|  | Tredekk                                                 |  | Ny terreng                                                                                            |
|  | Parkering                                               |  | Eks. terreng                                                                                          |
|  | Støttemur<br>varierende høyde                           |  | Kote og mål<br>kan ha avvik og må verifiseres<br>av entreprenørs oppmåler<br>int. detaljprosjektering |

Kartverket, Geovekst, kommuner og OSM - Geodata AS; ad kommune, Geomatikk; Fredrikstad kommune, Kartverket

Dato 15.05.2021