


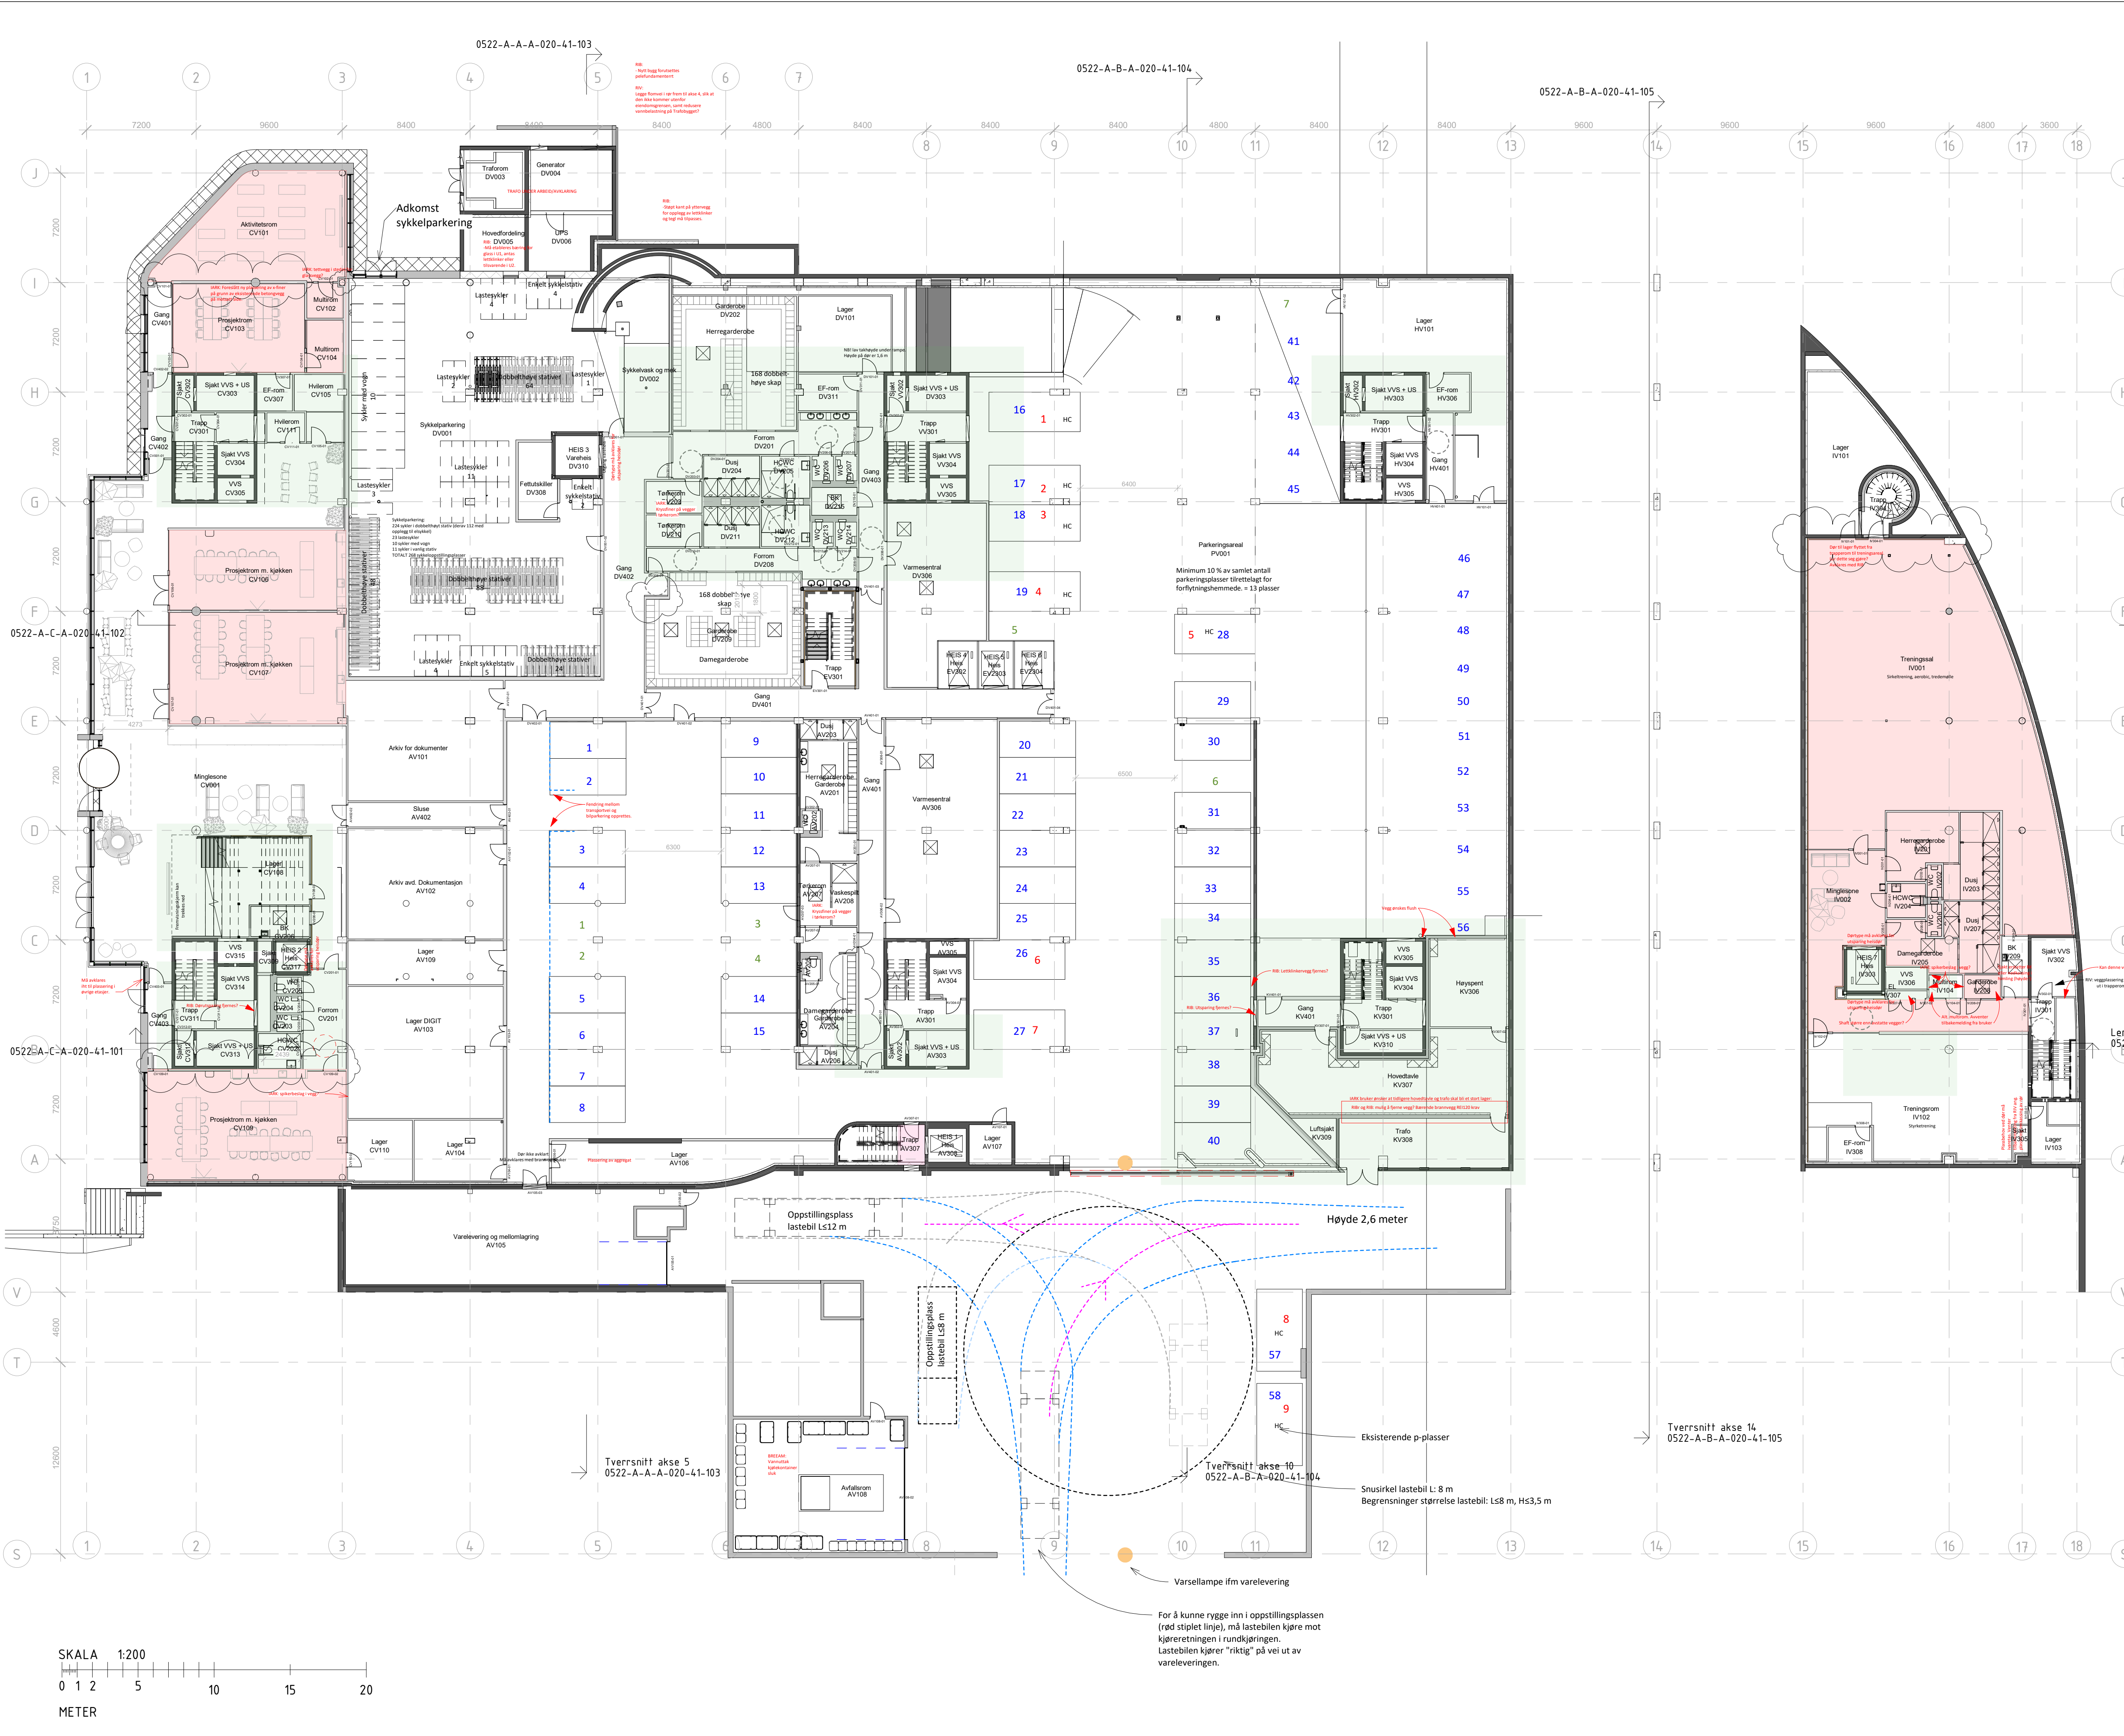

VEDLEGG NR:

Kotesystemet er iht. NN2000.

Alle mål må kontrolleres på stedet, ved større avvik kontaktes arkitekt.

Nyeste RIB og IARK underlag vises i tegning

ROMNUMMERERING UNDER ARBEID

Grønn markering viser områder som er sendt ut som arbeidstegning

Rød markering viser områder som har spesialfunksjon som kan brukes av publikum ved særskilte avtaler.

35	24.09.21	Veggtykkelser endret pga. brannskap
34	20.09.21	Oppdatert prosjekteringsunderlag
33	13.09.21	Vegger i trapperom endret og dører erstattet med luker. Romnavn endret
32	31.08.21	Vegger for kanal langs yttervegg lagt til i garderobe DV202 og vegg flyttet mot forrom DV201 for plass til flere skap. Sjøkt fjernet under amfitrapp og ny innkassing i treningsrom IV102
31	24.08.21	Vegg, dør og profil flyttet 415mm mot akse B og H, ny dør akse 11-12/L, vegg flyttet akse 11-12/B-C, påfyllingsakse 5-6/G-H, og manglende dørmutter lagt til i tegning og noen dørmutter rettet opp i, dør til EL-tavle justert som øvrige etasjer og dør endret til tofløyet min. 1160 fri åpning akse 1-2/B-C
30	16.08.21	Ny dør og justert plassering av dør HV101 og trafo (under arbeid/avklaring)
29	09.07.21	Dørstørrelser, Skisse til Traforom etablert
28	06.07.21	Ny layout vaskesplitt, sykkelvask flyttet, nytt lager, vegg flyttet, dører fjernet
27	28.06.21	Vegger ifm. indre fasader og vegg i trappsjakt lagt til
26	14.06.21	Oppdatert prosjekteringsunderlag
25	08.06.21	Oppdatert prosjekteringsunderlag
24	31.05.21	Oppdatert prosjekteringsunderlag
23	26.05.21	Oppdatert prosjekteringsunderlag
22	10.05.21	Oppdatert prosjekteringsunderlag
21	03.05.21	Oppdatert prosjekteringsunderlag
20	26.04.21	Vegger endret til leca (finish uavklart) og vegg i EF-rom fjernet og erstattet med etterisolering med brannkrav
19	20.04.21	Vegger endret til leca, søyler etterisolert, etterisolasjon endret og lagt til og romnavn på lager i trapperom omdefinert til sjakt
18	12.04.21	Oppdatert prosjekteringsunderlag
17	06.04.21	EF-rom flyttet
16	22.03.21	Oppdatert prosjekteringsunderlag
15	17.03.21	Vegg flyttet
14	09.03.21	Bøttekott flyttet, EF-rom flyttet, skap i garderobe flyttet pga. kanal under himling, bøttekott utvidet, layout endret ved trapp CV301
13	01.03.21	Sistervegg og dusjvegg justert
12	22.02.21	Utgang heis 7 revidert, sykkelparkering justert
11	15.02.21	Bøttekott justert

Rev	Dato	Beskrivelse
KONTROLL:		signatur dato
egenkontroll:		HG 24.09.21
sidemannskontroll:		MM 24.09.21

1:100

A

2:SØ

B

3:SV

4:NV

↗

Tiltakshaver
BÆRUM KOMMUNE
EIENDOM

Bærum Kommunale Pensjonskasse

Tegningsprodusent:
PILOT ARKITEKTER

Tegn. levert av:
Firma: Pilot Arkitekter AS
Adr: Drammensveien 130, 0277 Oslo
Tlf: 23 13 12 00
Mail: pilot@pilotarkitekter.no

Tegningsprodusent:

Underlag levert av:
Firma:
Adr:
Tlf:
Mail:

Eiendomsnavn/Prosjekt:
Kommunegården

Arnold Haukelands plass 10,
1338 Sandvika
gnr/bnr: 52/127

Innhold:
Plan U2

FDV. nr.:
0522

ARK
P-underlag FASE 2

Etablert:
16.11.2020

Målestokk:
1 : 200 (A1)

Filnavn:
0522-A-C-V-020-21-100

REV:
35

Tegningsnummer:
0522-A-C-V-020-21-100