



XXXXXXXXXXXXXXXXXXXXXXXXXXXXXXXXXXXX

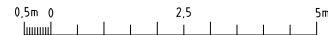


AKUTT-HJERTE-LUNGESENTERET – U1.ETG – STERILSENTRALEN – UTSKIFTING AV 5 STK INSTRUMENTVASKEMASKINER

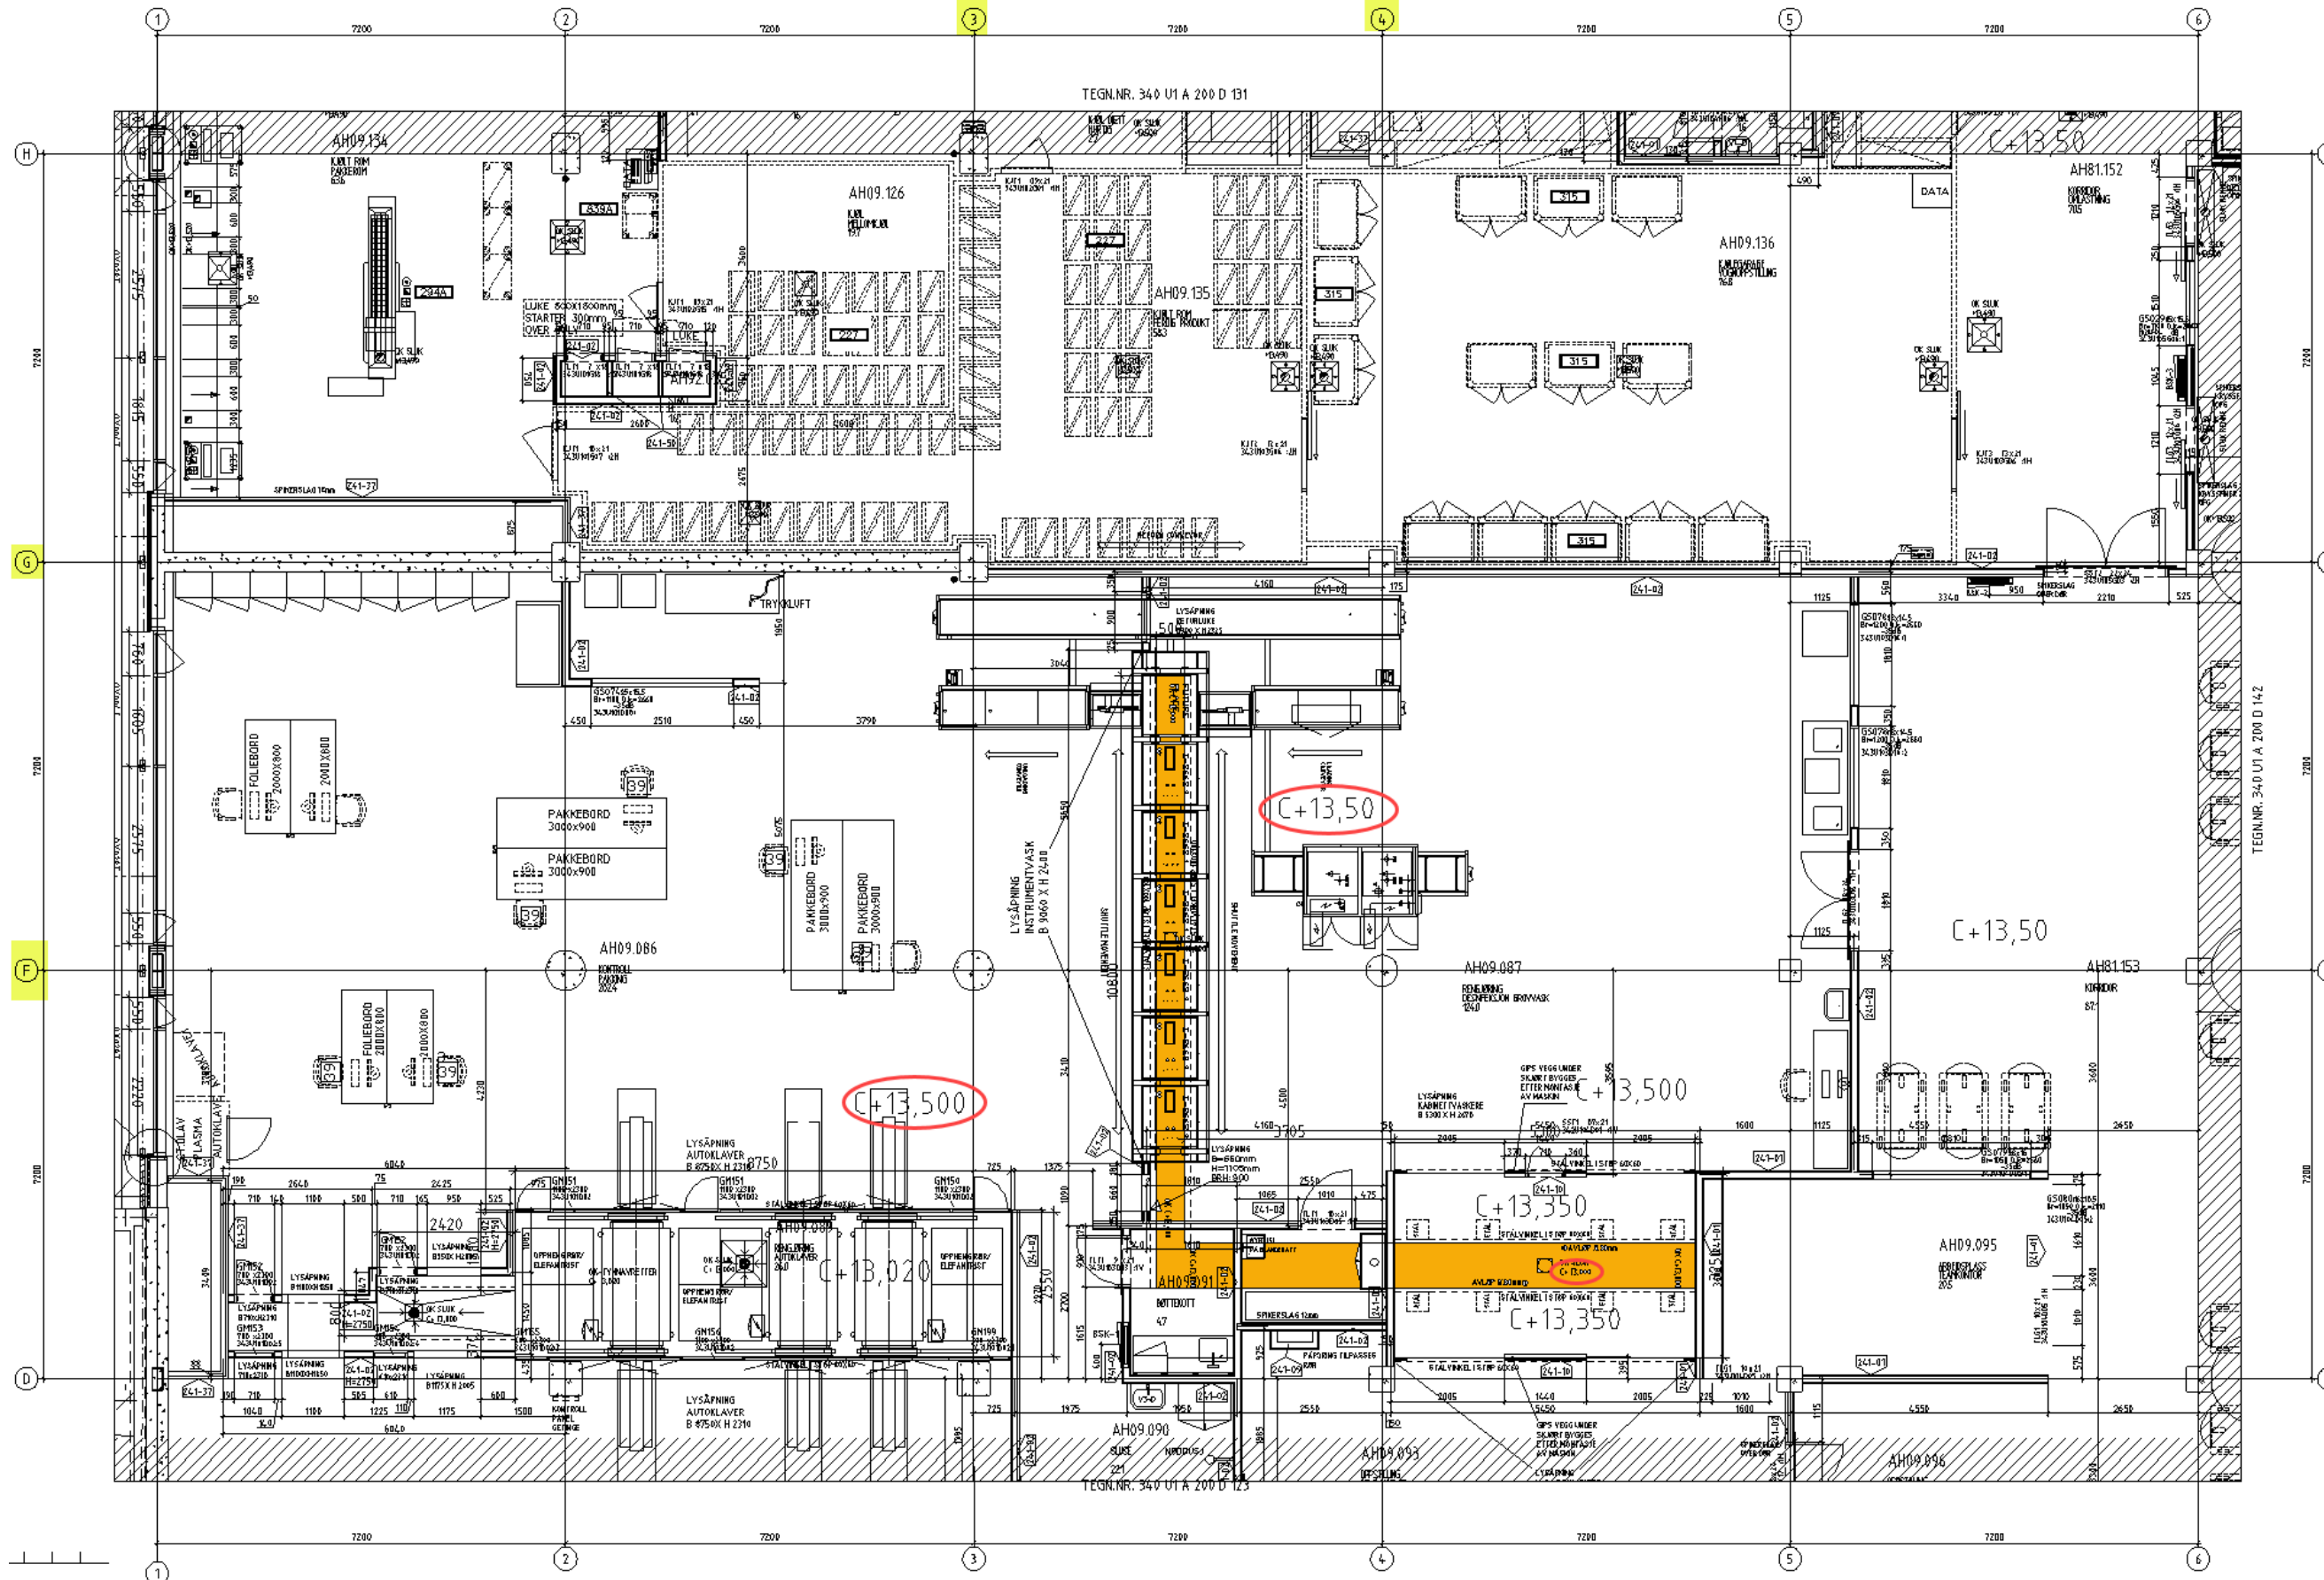


OPPBYGNING AV GULV PÅ STERILSENTRALEN:

Utklipp fra arkitekttegning: 340U1A241G002 - Snitt Sterilsentral

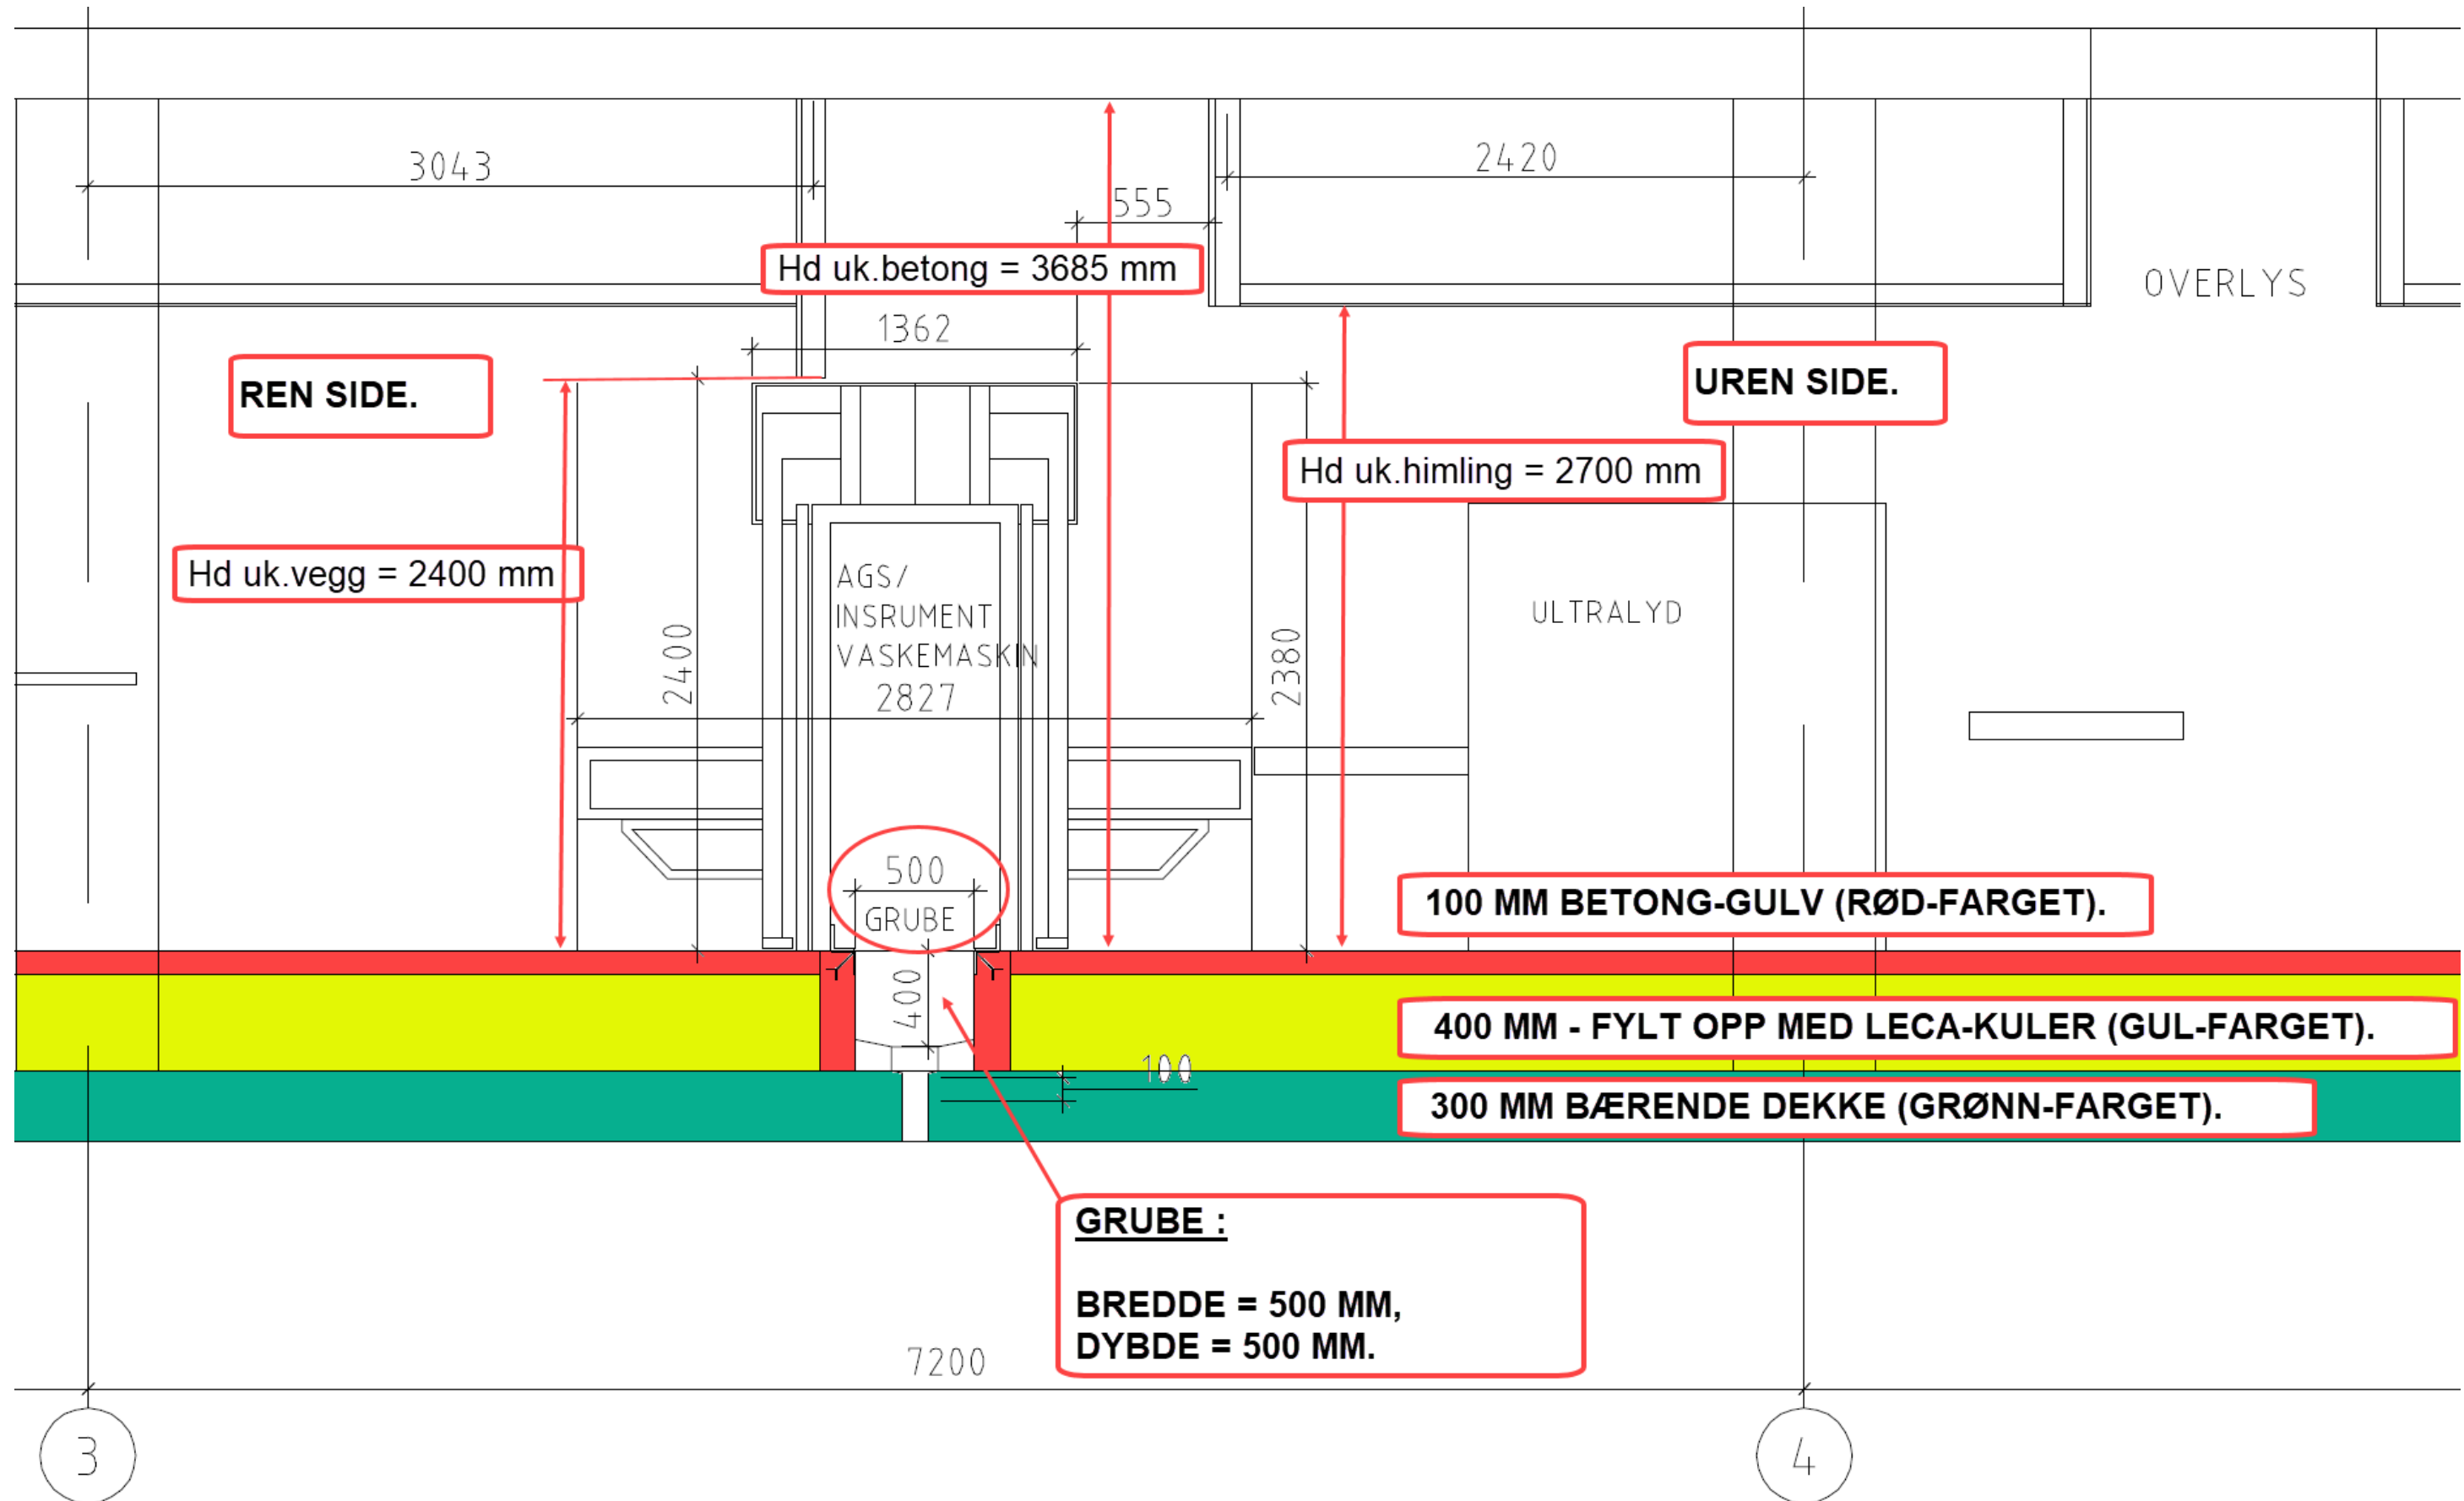


Utklipp fra bygg-tegning: 34000B200G007 - Snitt G-G – Mot sør mellom akse 4 og 5

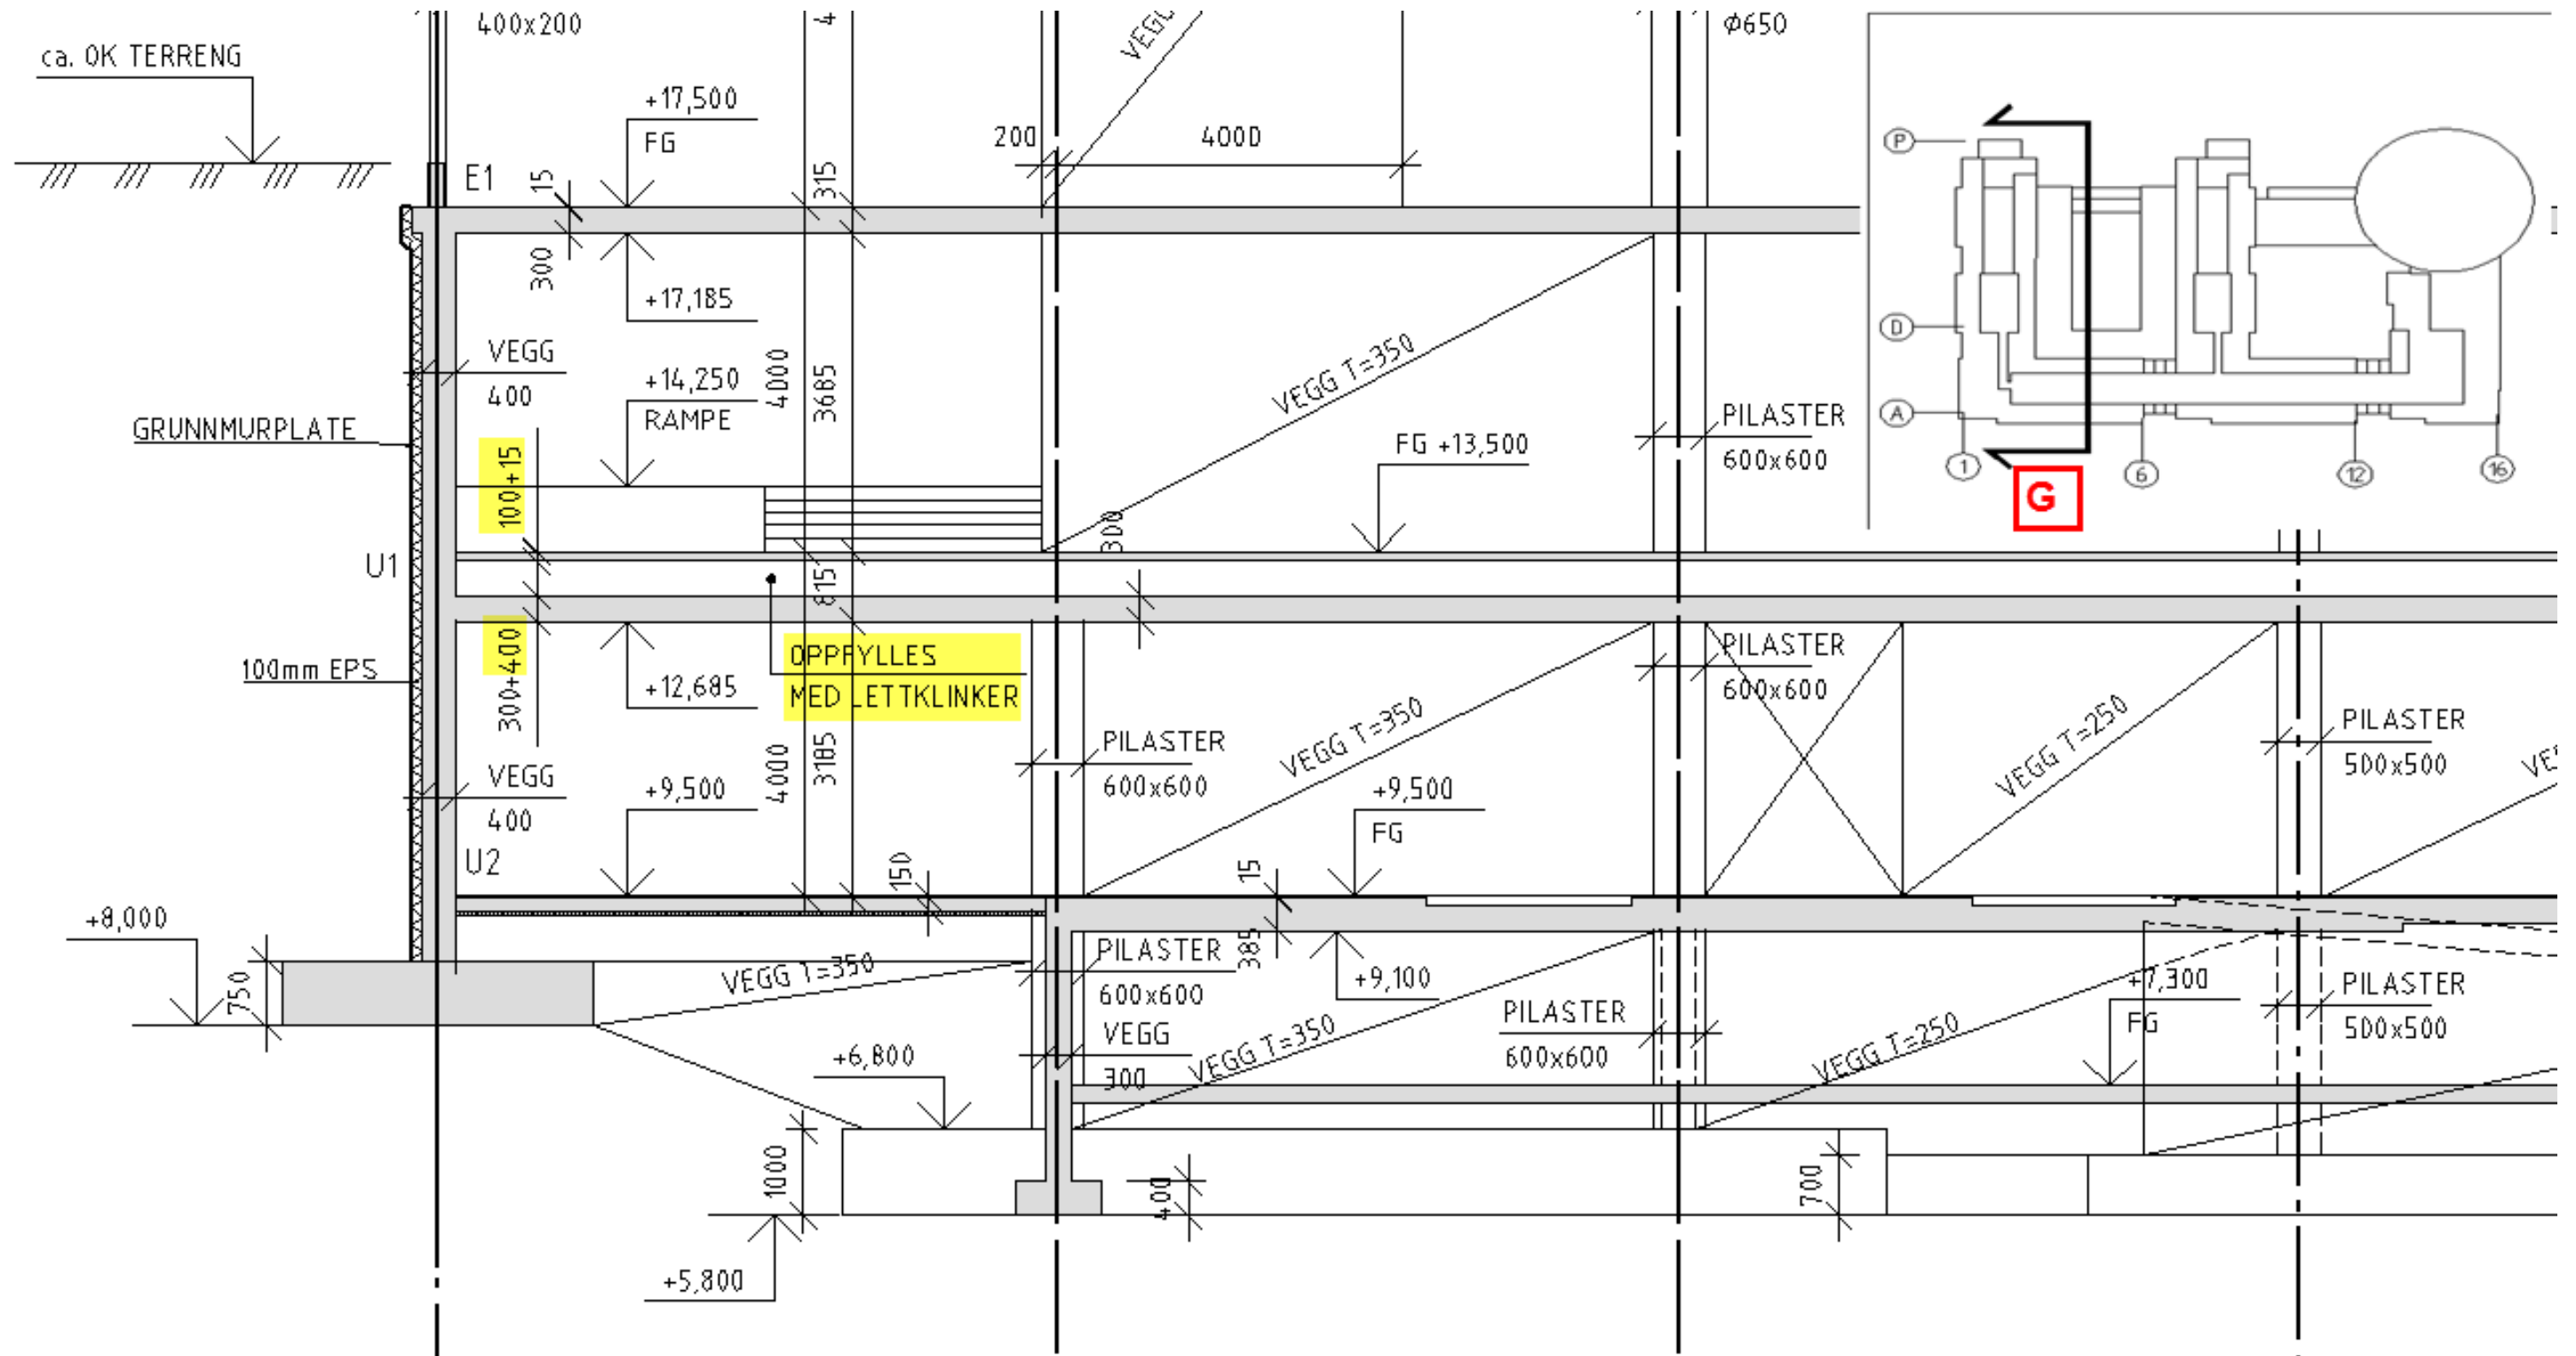

PLASSERING AV GRUBE (BREDDE = 500 MM, DYBDE = 500 MM) I FORHOLD TIL DAGENS INSTRUMENTVASKEMASKINER.




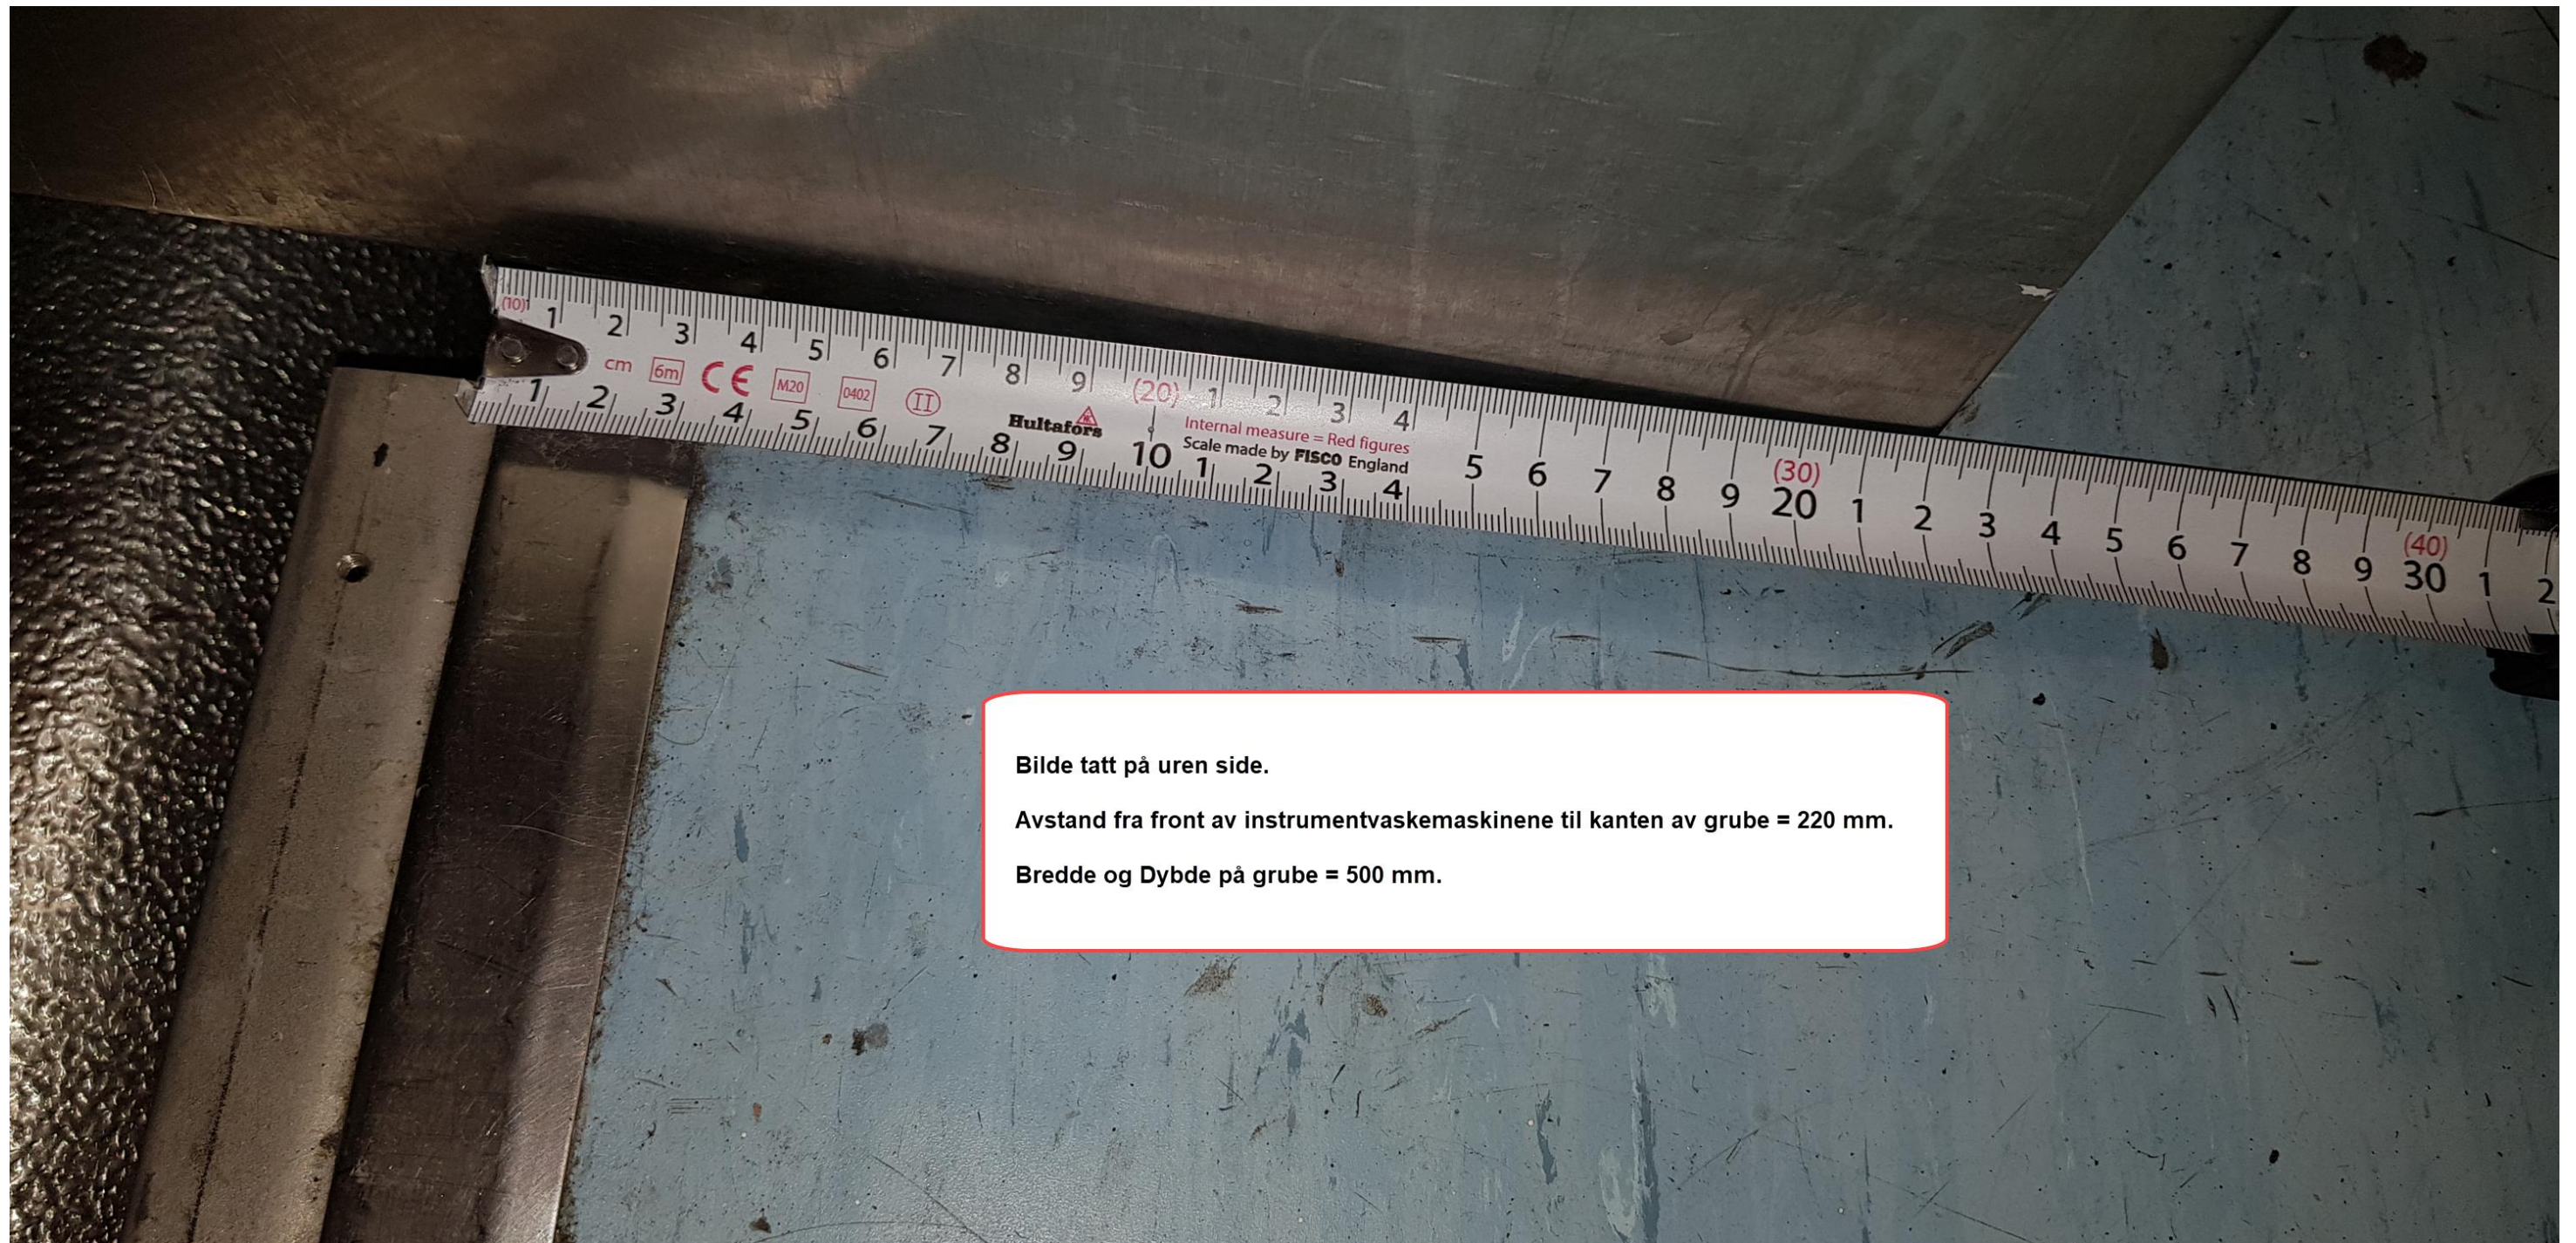






BILDE ER TATT HVOR DET HAR STÅTT ÉN STK INSTRUMENTVASKEMASKIN. DETTE BLE GJORT IFM ISOLERING/MANTLING AV ALLE RØR I GRUBEN, NYTT EPOXY-BELEGG I BUNNEN AV GRUBEN OG NYE AVLØPSRØR GJENNOM BUNNEN I GRUBEN. DET BLE I TILLEGG LAGT FLERE EKSTRA SLUK I GRUBEN.

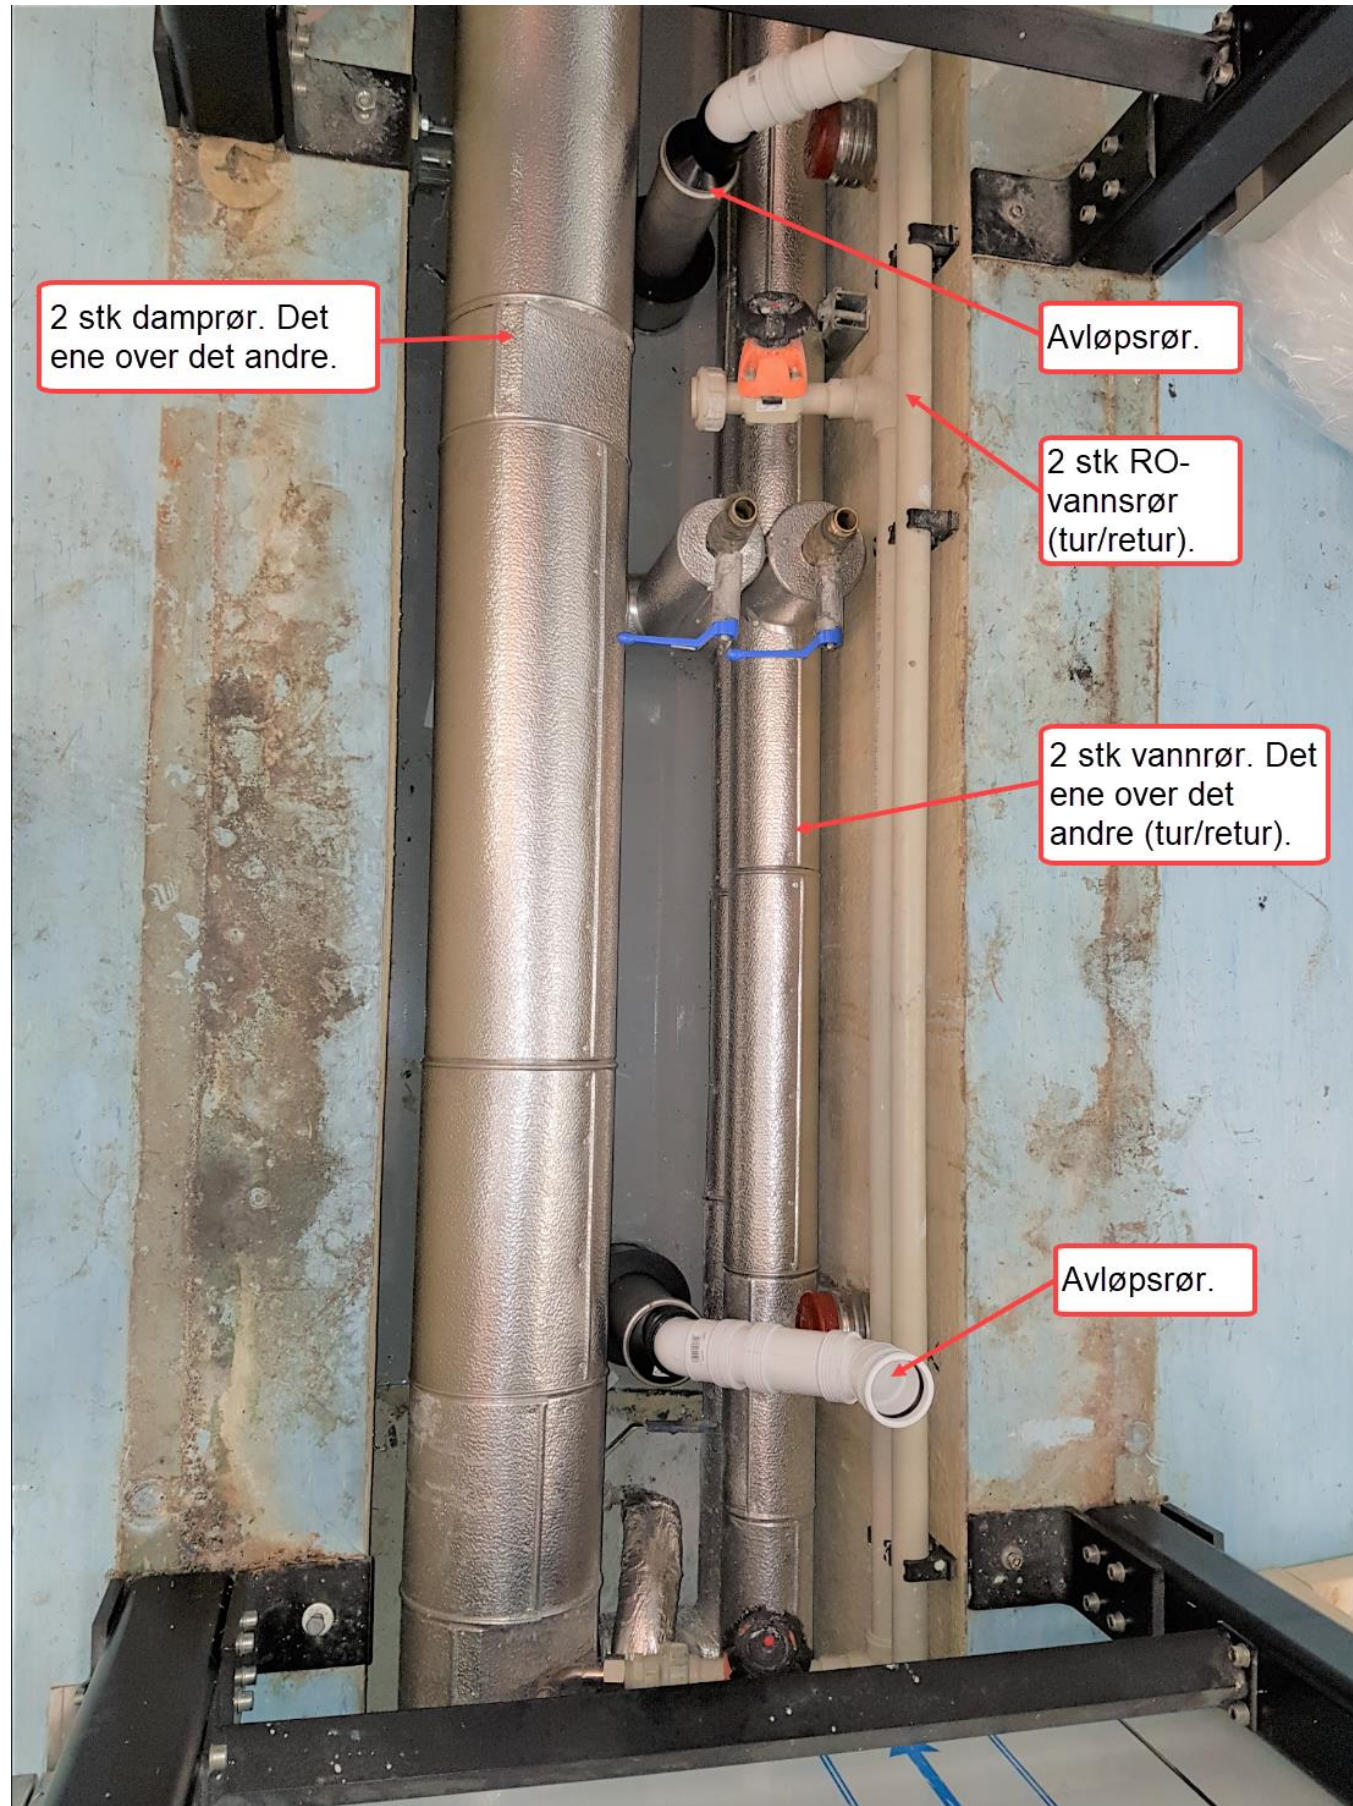




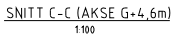

SNITT-TEGNINGEN ER KUN ORIENTERENDE


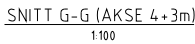

FASE Drift	MÅLESTOK: 1:100	TEGNING NR: 340 00 B 200 G 007 PROSJEKT ETG DISPLIN BYGN DEL TYPE TEGN LØPE NR	REV AA-D
DATO 28.01.05	TEGN TAS	KONTR JAE	PROSJEKT NR B03275