STERILSENTRALEN (U1.ETG) OG TEKNISK ROM UNDER (U2.ETG.) - LØFTEHØYDE MELLOM U1.ETG OG U2.ETG – SÅPEDOSERINGSANLEGG

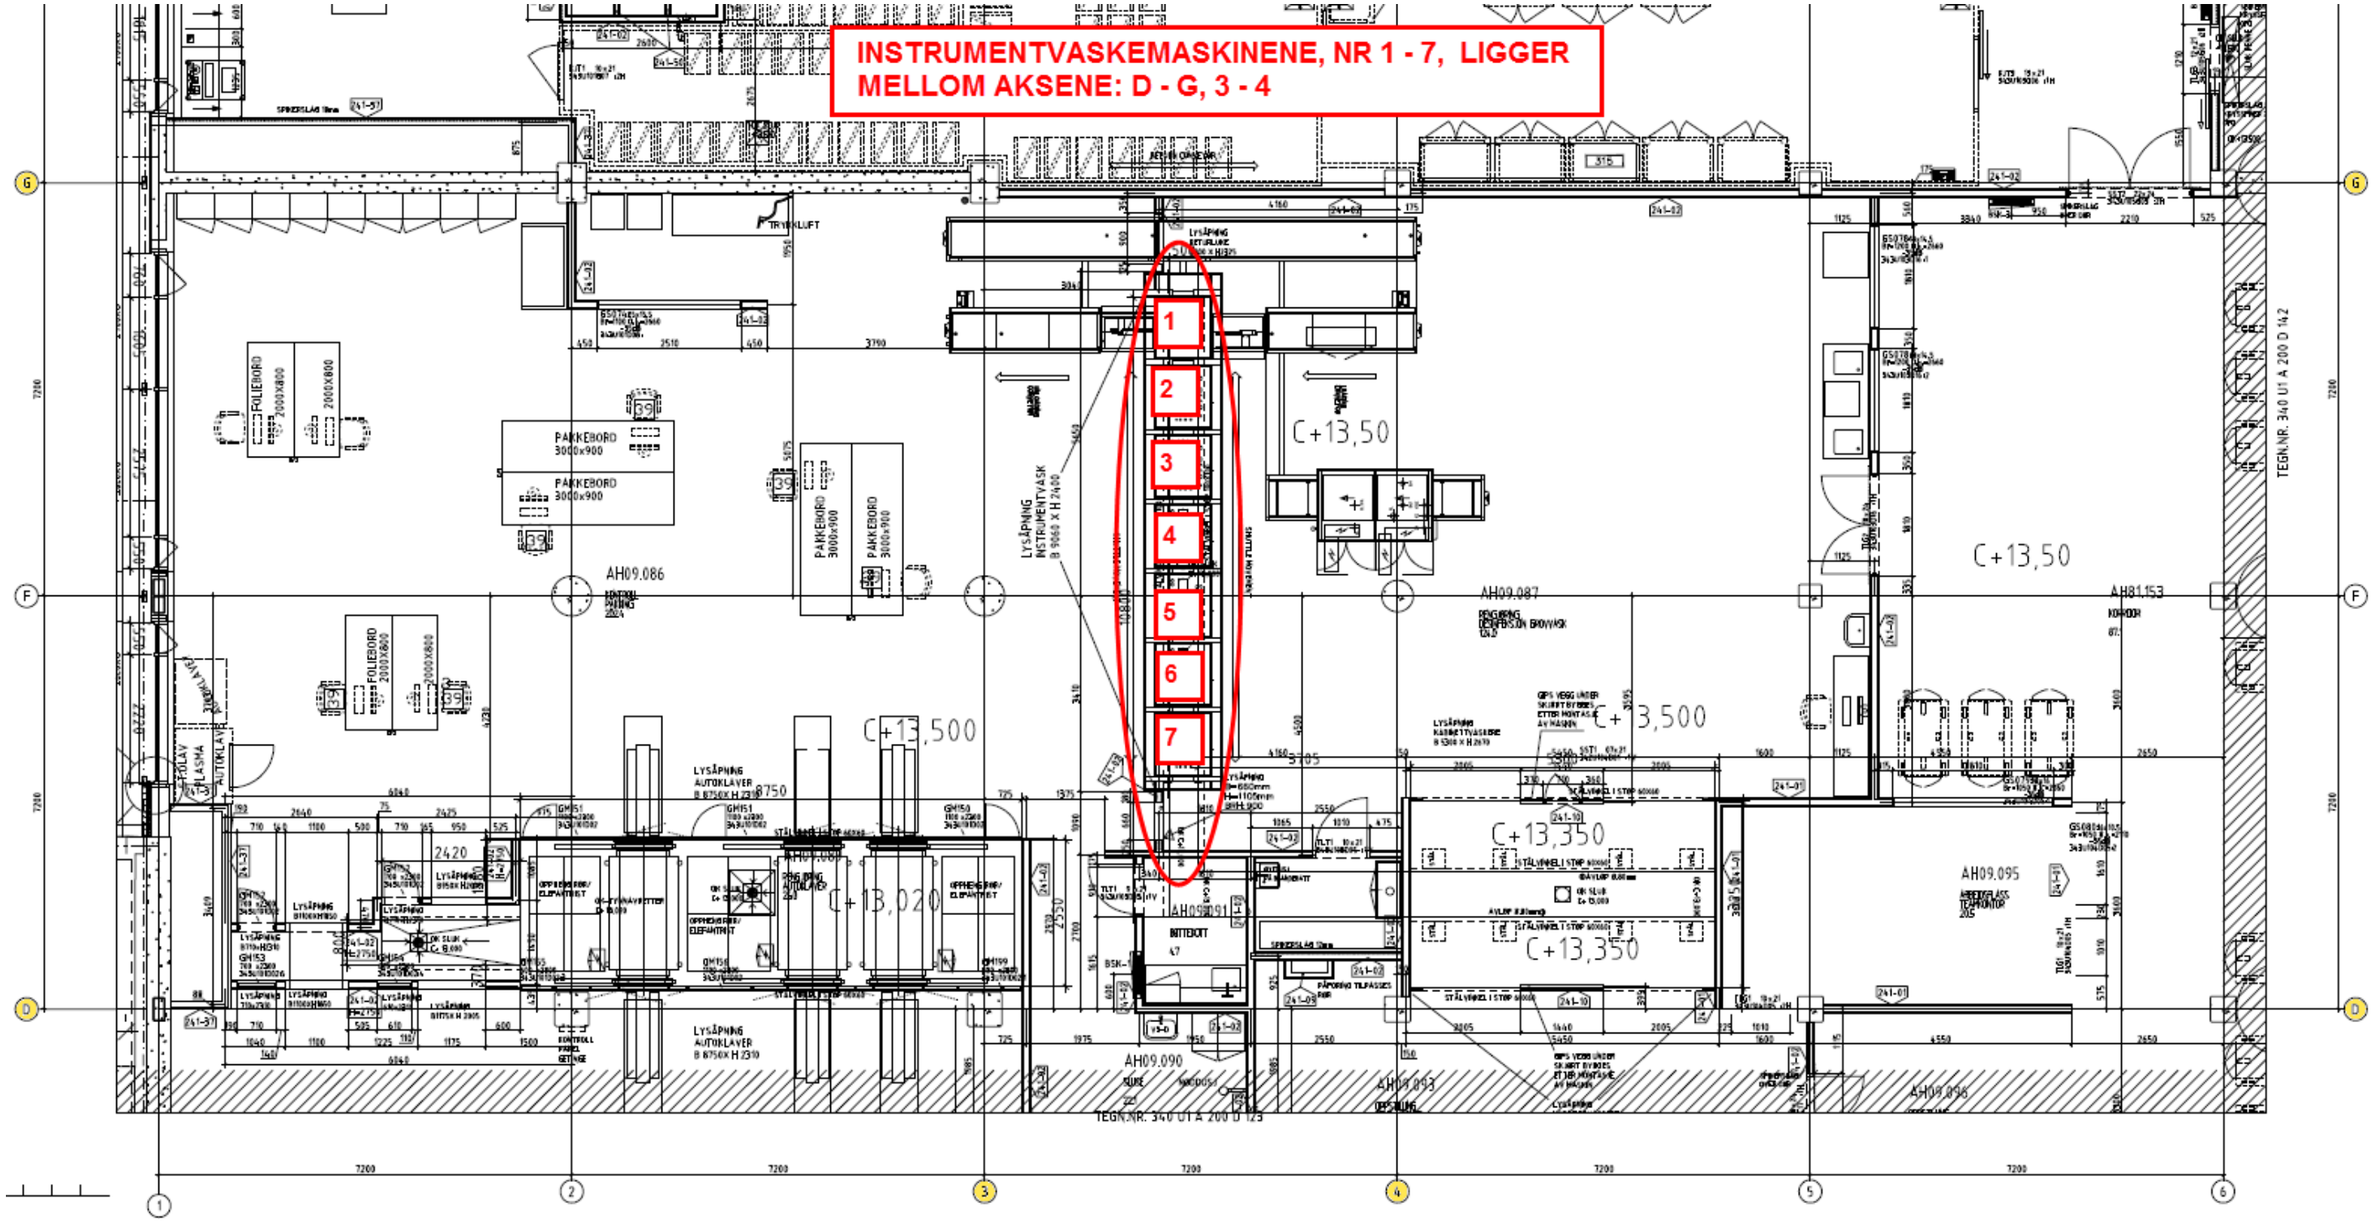

Utklipp fra bygg-tegning: 34000B200G007 - Snitt G-G – Mot sør mellom akse 4 og 5

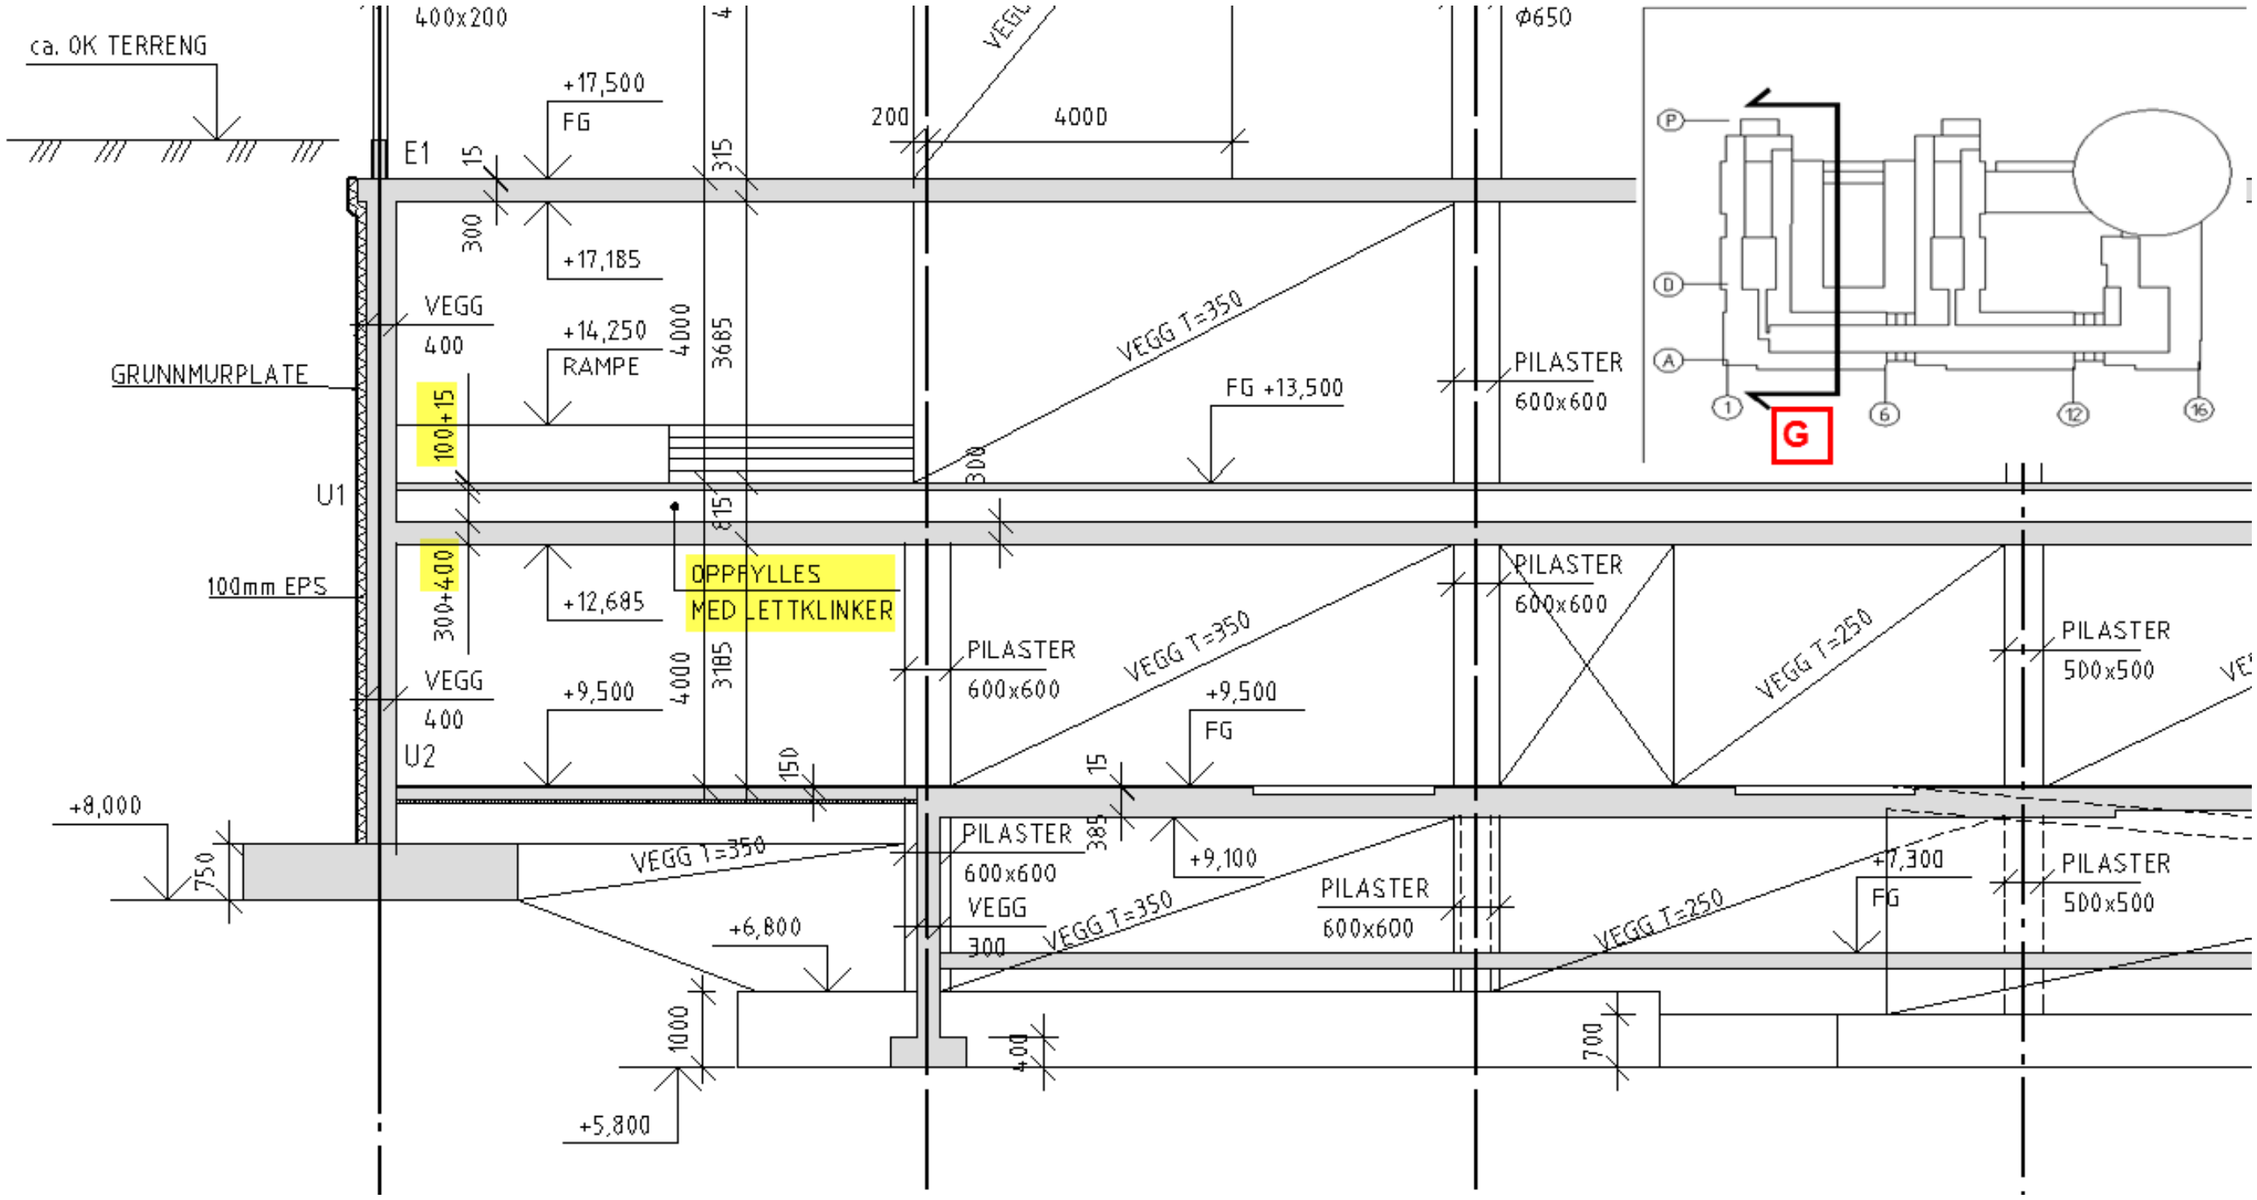

LØFTEHØYDE MELLOM U1.ETG OG U2.ETG FOR SÅPEDOSERINGSANLEGGET

onsdag 20. oktober 2021

Utklipp fra byggtegning: 34000B200G003 - Snitt C-C – Mot øst mellom akse G og H

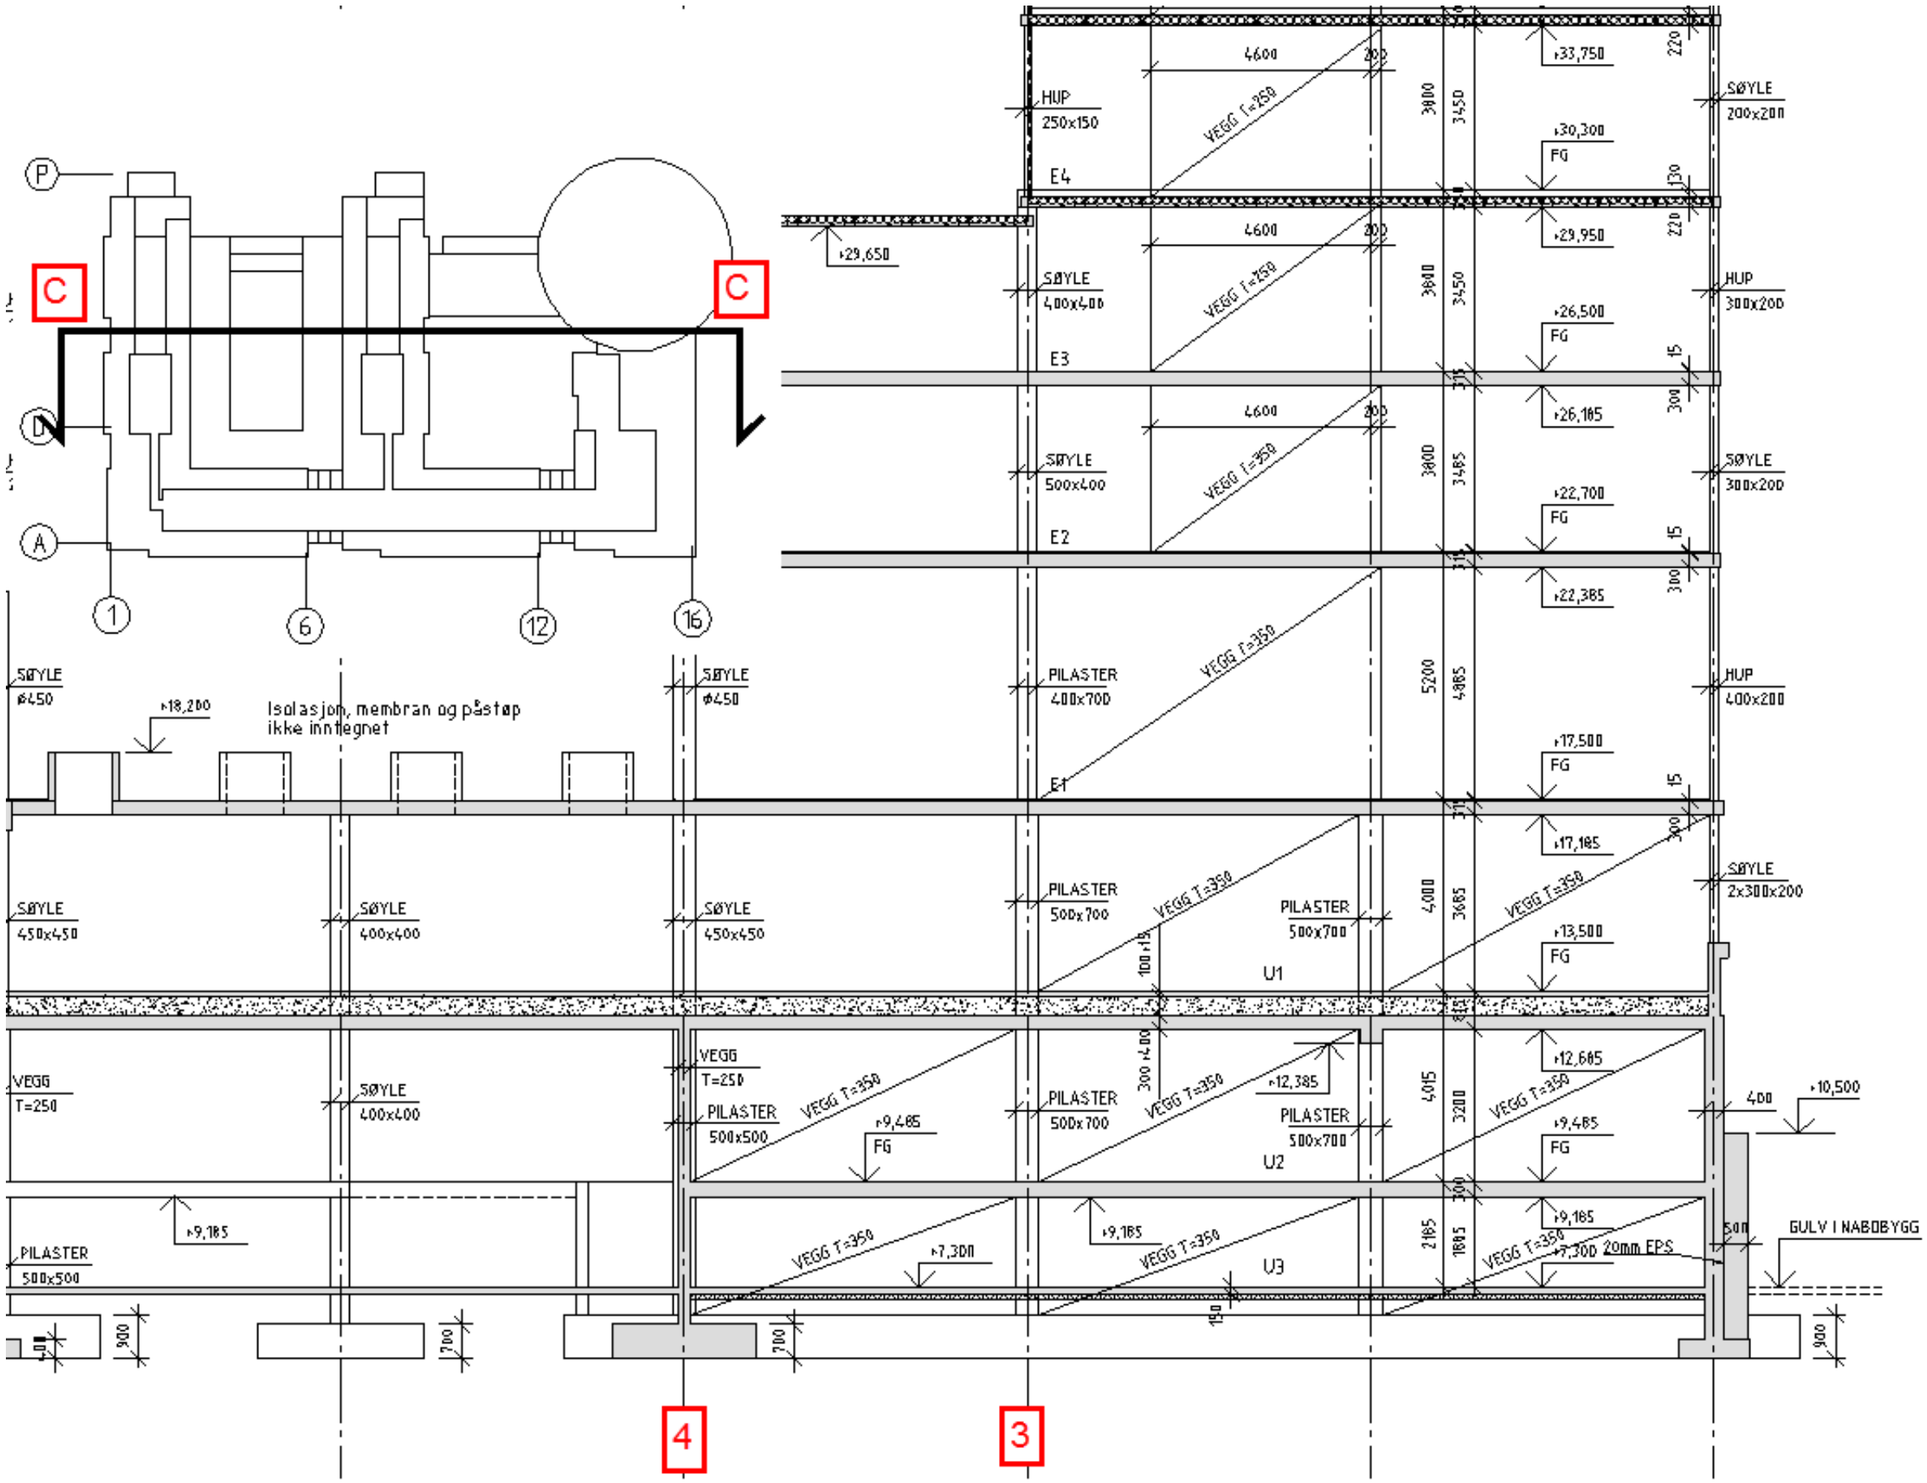

LØFTEHØYDE MELLOM U1.ETG OG U2.ETG FOR SÅPEDOSERINGSANLEGGET

onsdag 20. oktober 2021

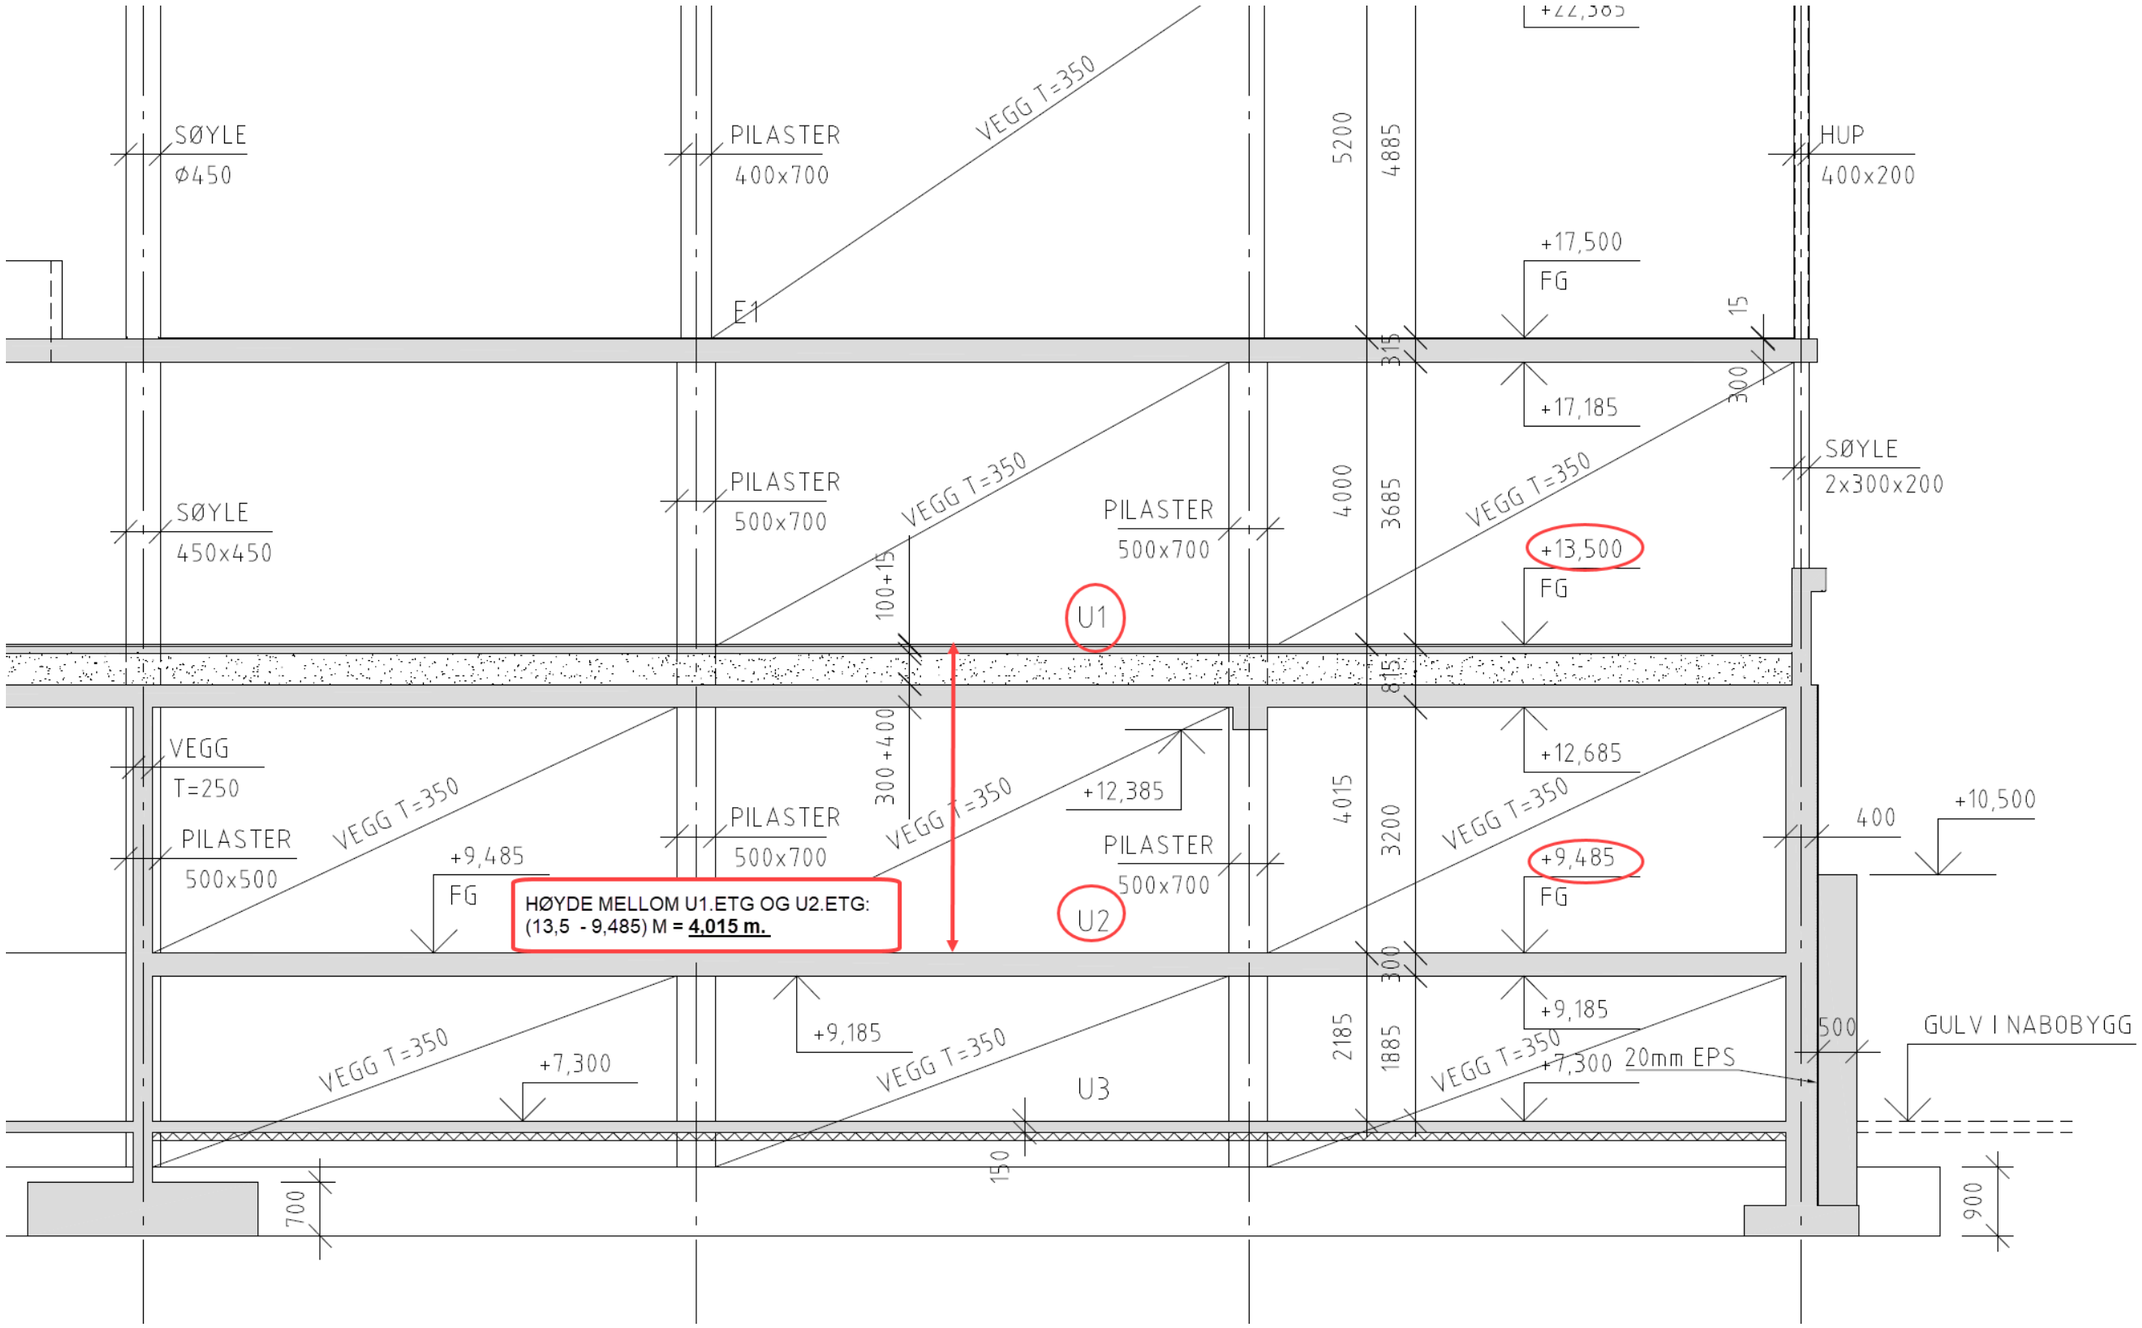

LØFTEHØYDE MELLOM U1.ETG OG U2.ETG FOR SÅPEDOSERINGSANLEGGET

onsdag 20. oktober 2021