


"norconsult.no/infocenter/oppdrag/Bergen/5201765207625152/Skrivesystemskjema_sammenstilling_ny_varmepumpe.dwg - Per/Tve - Plottet: 2021-10-18, 10:27:46"

BT1

BT2

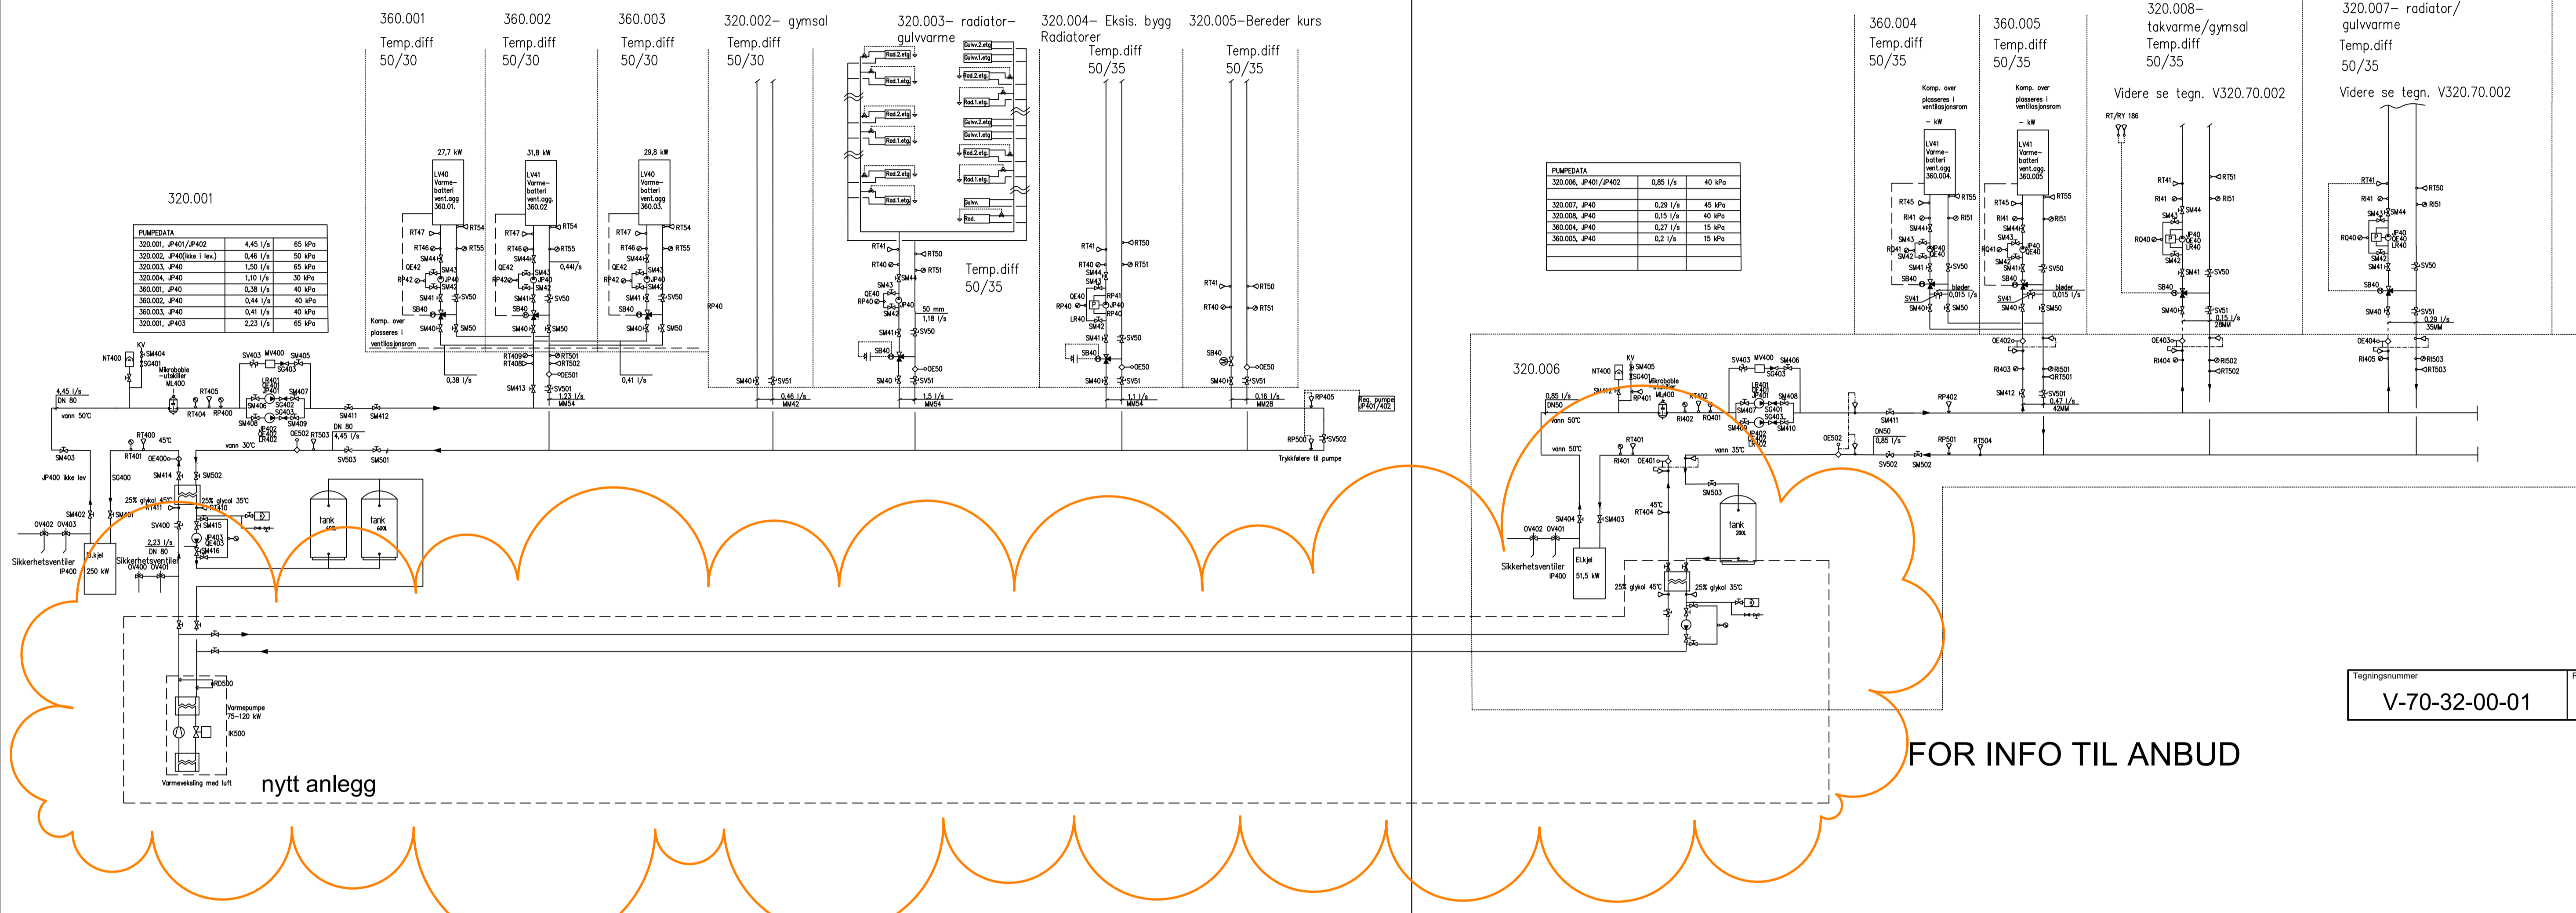

320.001

PUMPEDATA			
320.001, #P401/#P402	4,45 l/s	65 kPa	
320.002, #P402 (bæ i lev)	0,46 l/s	50 kPa	
320.003, #P40	1,50 l/s	65 kPa	
320.004, #P40	1,10 l/s	30 kPa	
360.001, #P40	0,38 l/s	40 kPa	
360.002, #P40	0,44 l/s	40 kPa	
360.003, #P40	0,41 l/s	40 kPa	
320.001, #P403	2,23 l/s	65 kPa	

PUMPEDATA

320.006, #P401/#P402	0,85 l/s	40 kPa
320.007, #P40	0,29 l/s	45 kPa
320.008, #P40	0,15 l/s	40 kPa
360.004, #P40	0,27 l/s	15 kPa
360.005, #P40	0,2 l/s	15 kPa

Tegningsnummer	Revisjon
V-70-32-00-01	B01

FOR INFO TIL ANBUD

FORELØPIG 2021-10-18

<p>Dette dokumentet er utarbeidet av Norconsult AS som del av det oppdraget som fremgår nedenfor. Opphavsretten tilhører Norconsult AS. Dokumentet må bare benyttes til det formål som oppdragsavtalen beskriver, og må ikke kopieres eller gjøres tilgjengelig på annen måte eller i større utstrekning enn formålet tilsier.</p>		
<p>BERGEN KOMMUNE - EBE</p>		<p>Målestokk (gjelder A1)</p> <p>-</p>
<p>Søråshøgda skole</p>		
<p>SYSTEMSKJEMA VARMEANLEGG BT1 OG BT2</p> <p>Sammenstilling varmeanlegg</p> <p>Ny varmepumpe</p>		
<p>Norconsult</p>	<p>Oppdragsnummer</p> <p>5207625-152</p>	<p>Tegningsnummer</p> <p>V-70-32-00-01</p>
		<p>Revisjon</p> <p>B01</p>