


AREALOVERSIKT:	
Inn/utgangsareal	22,8m ²
Salgsareal	220,9m ²
Lagerareal inkl. r.v.	152,3m ²
Info	7,5m ²
Kontor	12,0m ²
Spiserom	12,0m ²
D.gard.	6,0m ²
Wc-D	1,4m ²
H.gard.	6,0m ²
RWc/Dusj	6,0m ²
B.K.	1,9m ²
NETTOAREAL:	448,8m ²
BRUTTOAREAL:	464,7m ²

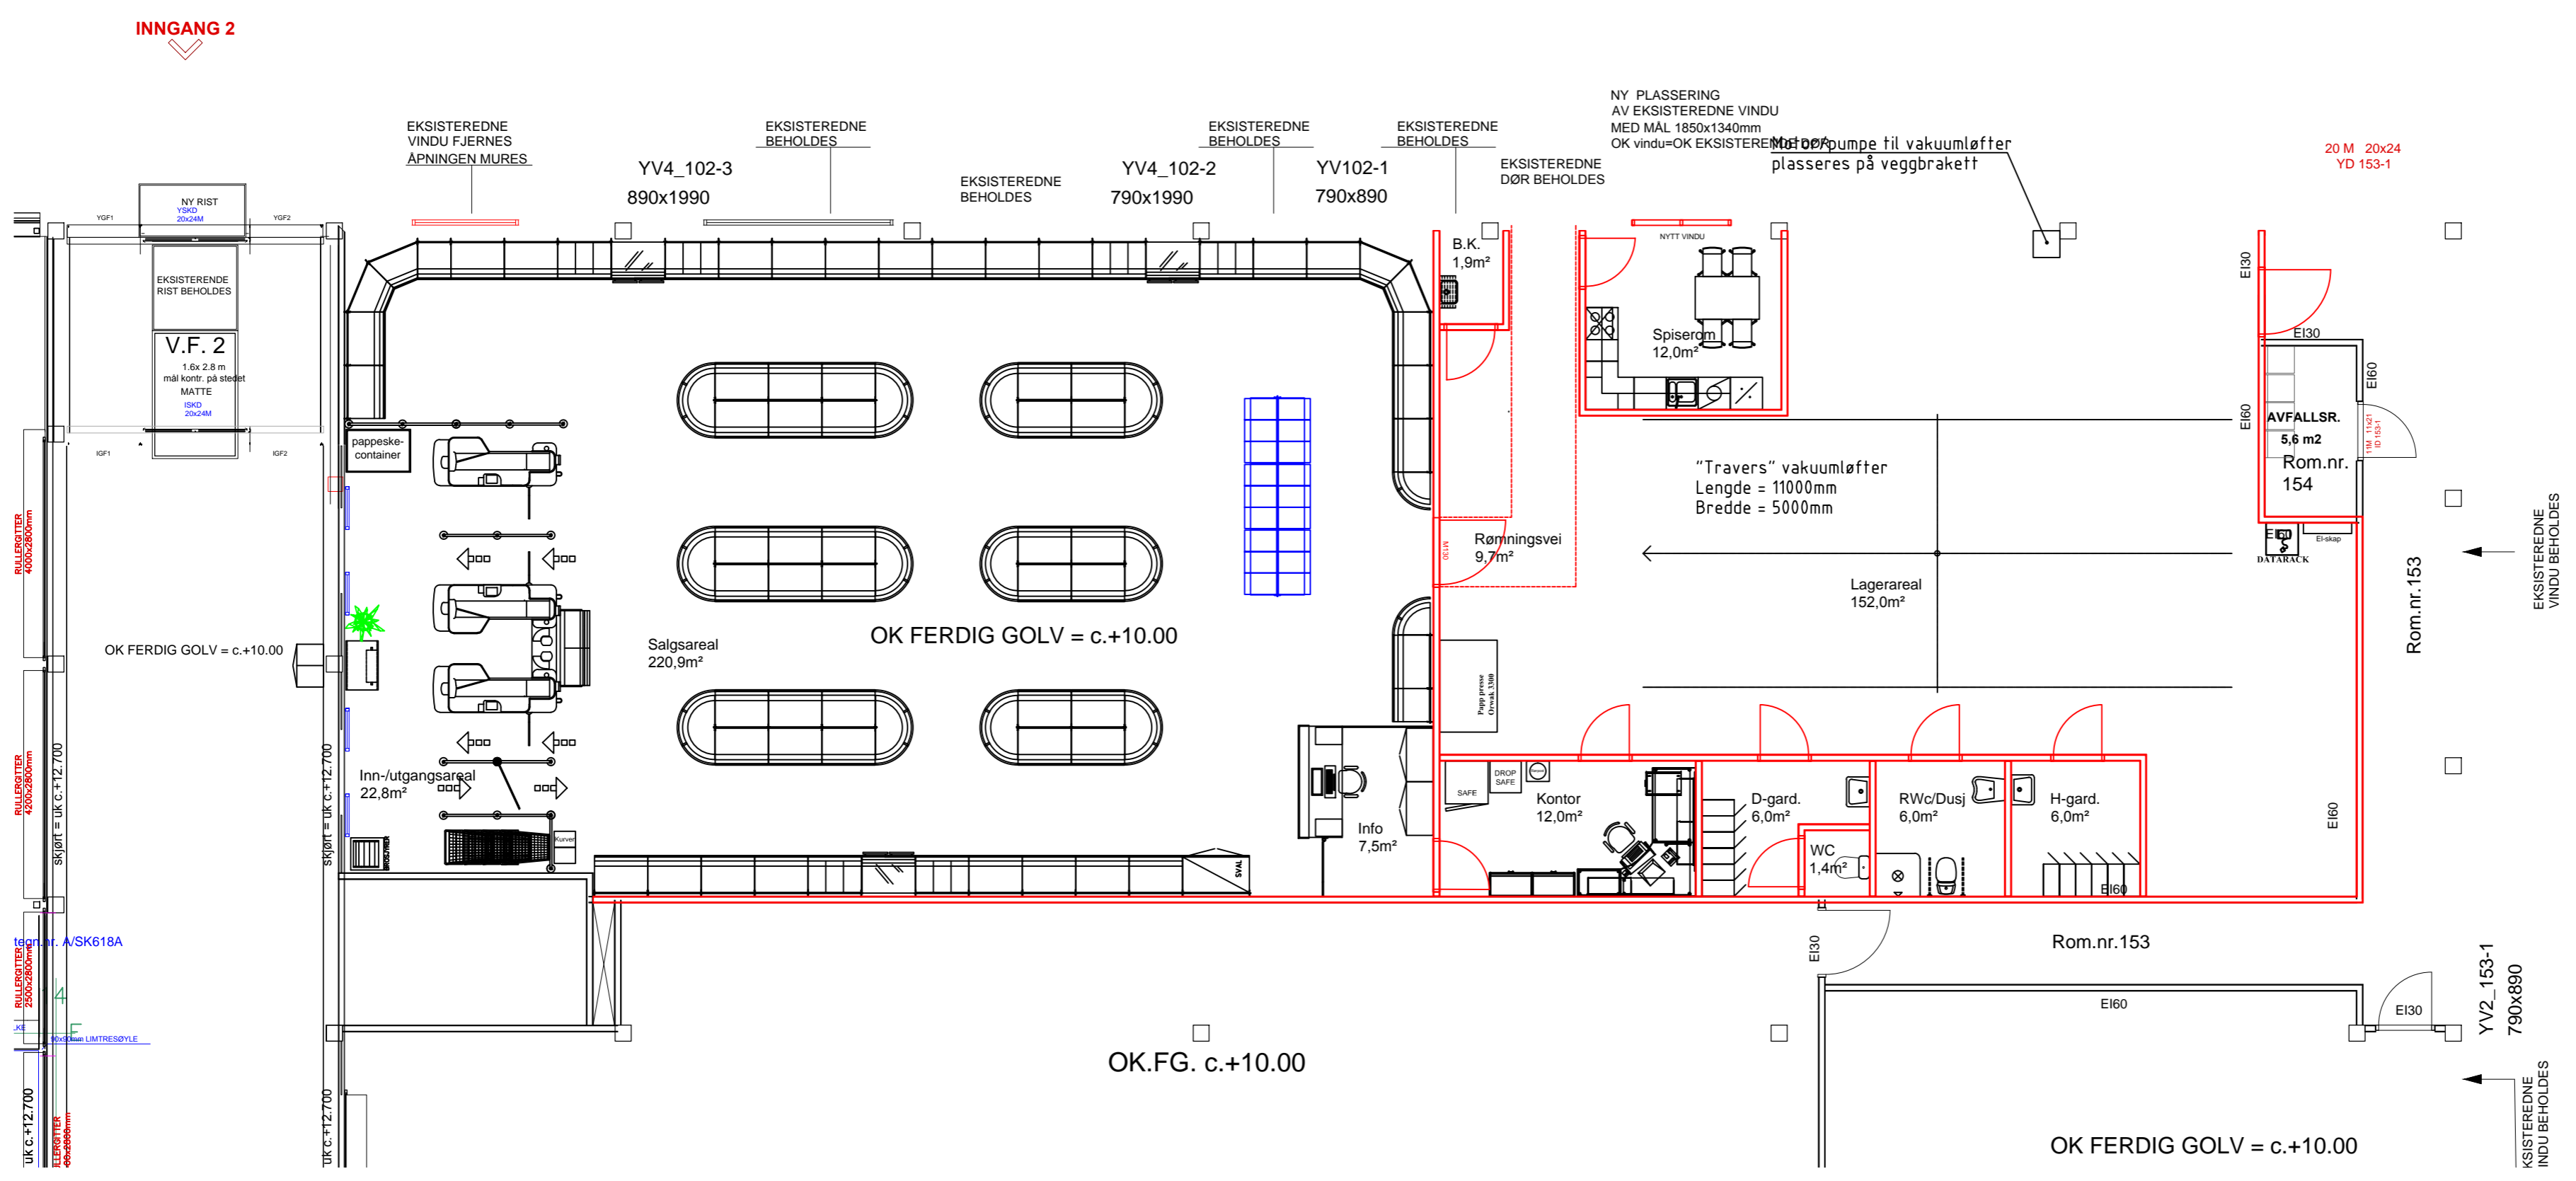

 - Ny vegg
 - Ny innredning

REV. INDEX	ANT.	ENDRINGEN GJELDER	SIGN	DATO
F		NYE BIB reoler	KUH	10.10.13
E		Varelev.dør flyttet og slagretn. endret	ERRO	06.01.12
D		Rev. lager etter ark.grunnlag	ERRO	13.12.11
C		Rev. pl.løsn. inng parti, flere veggshyller, rev. el	GATR	06.07.11
B		Varelev.dør utvendig hengslet	GATR	09.05.11
A		Opprettet	GATR	15.03.11

Fagernes-824-E		VINMONOPOLET	
Konstr./Tegnet	Godkjent av	AKERSGATA 51	
GATR	ATB	Pb. 6953 St. Olavsplass, 0130 Oslo	
Tegnet dato	Godkjent dato	Erstatter for:	
09.02.11	15.03.11	Fagernes-824-D	
FAGERNES		Målestokk	Ark størrelse
KATEGORI 4		1:100	A2
Plan beskrivelse			
INTERIØRPLAN			