
SONE 2 - EKS. BYGG

SONE 3 - MIDTROM

BLOKK 4

SONE 1 - L-BYGG

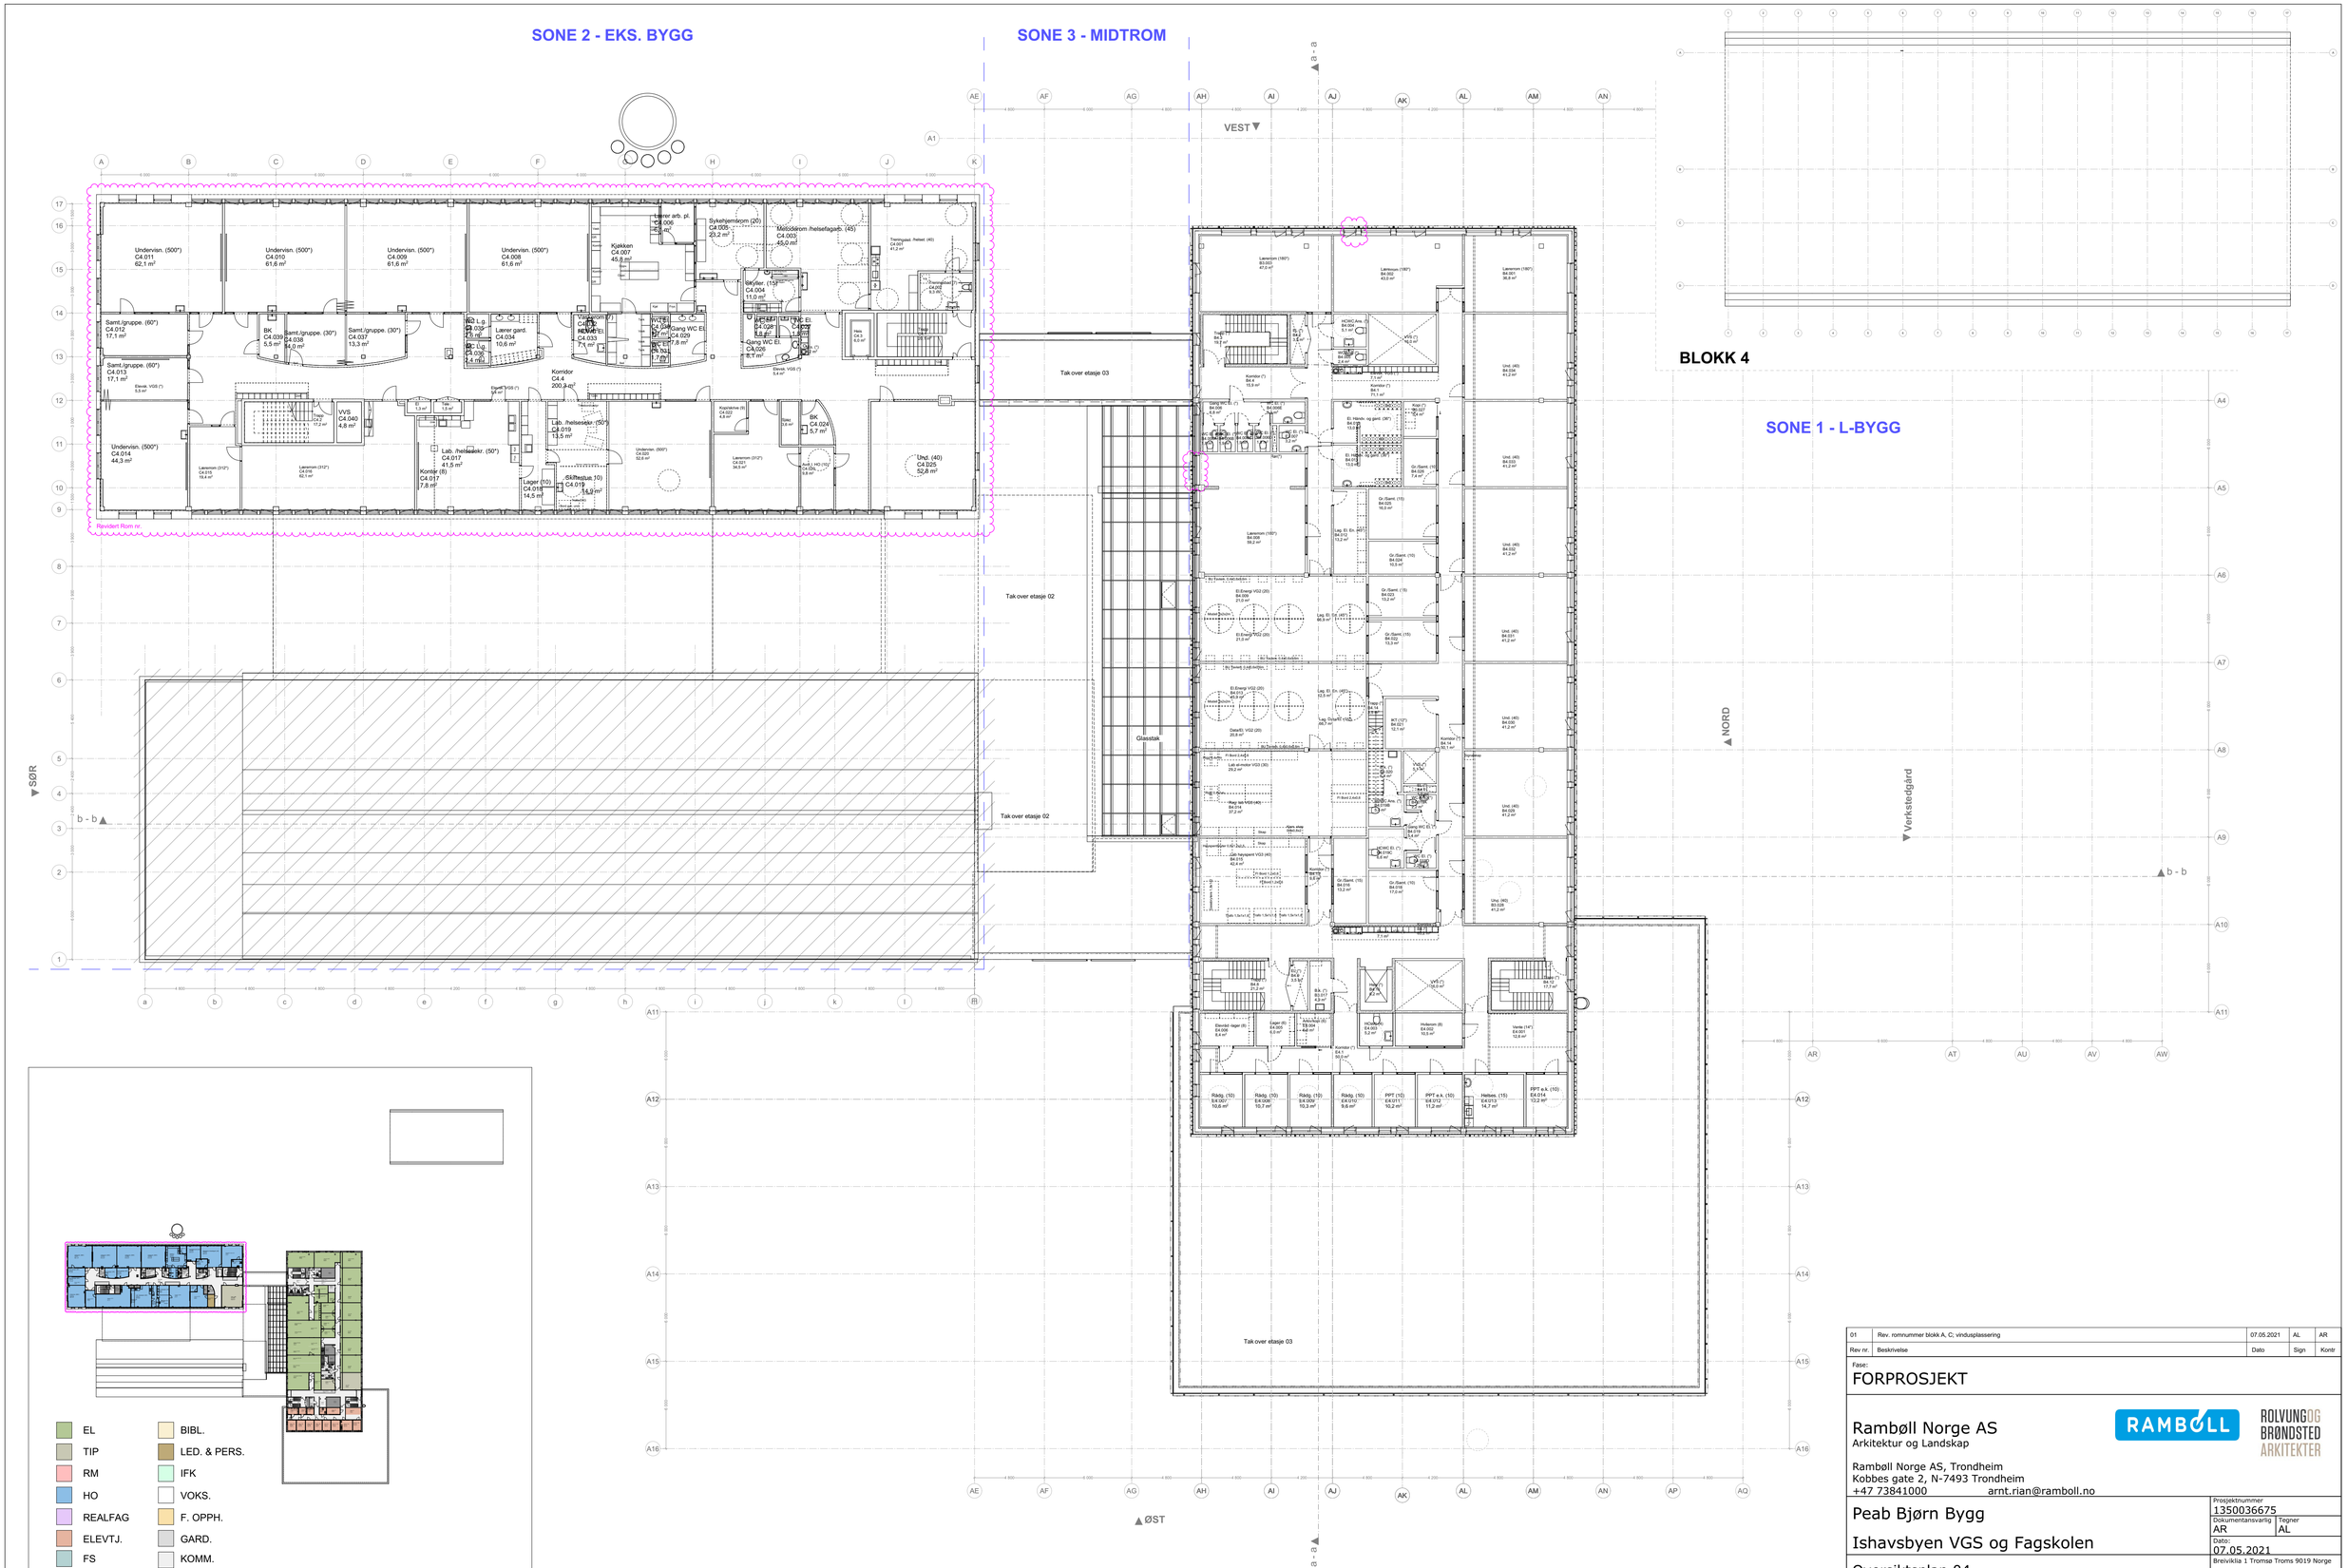

Revidert Rom nr.

Skravur: Ikke del av prosjekt

01	Rev. romnummer blokk A, C; vindusplassering	07.05.2021	AL	AR
Rev nr.	Beskrivelse	Dato	Sign	Kontr

Fase:
FORPROSJEKT

Rambøll Norge AS
Arkitektur og Landskap

Rambøll Norge AS, Trondheim
Kobbes gate 2, N-7493 Trondheim
+47 73841000 arnt.rian@ramboll.no

Peab Bjørn Bygg

Ishavsbyen VGS og Fagskolen

Oversiktsplan 04

Prosjektnummer: 1350036675
Dokumentansvarlig: AR
Tegner: AL
Dato: 07.05.2021
Breiviklia 1 Tromsø Troms 9019 Norge
Gnr./Bnr.: 119/9
Målestokk: 1:200
Format: A1

Kompleks	Bygg	Fag	System	Type	Etasje	Løpenr.
		A	- 200 -	20 -	04 -	001

Prosjektfase: FPR
Revisjon:

Filnavn : Ishavsbyen VGS - Forprosjekt Revisjon 2021

BIMcloud: archicad.ramboll.com - BIMcloud/Trondheim/Ishavsbyen VGS - Forprosjekt Revisjon 2021