


(E)

Romskjema auditorium plan

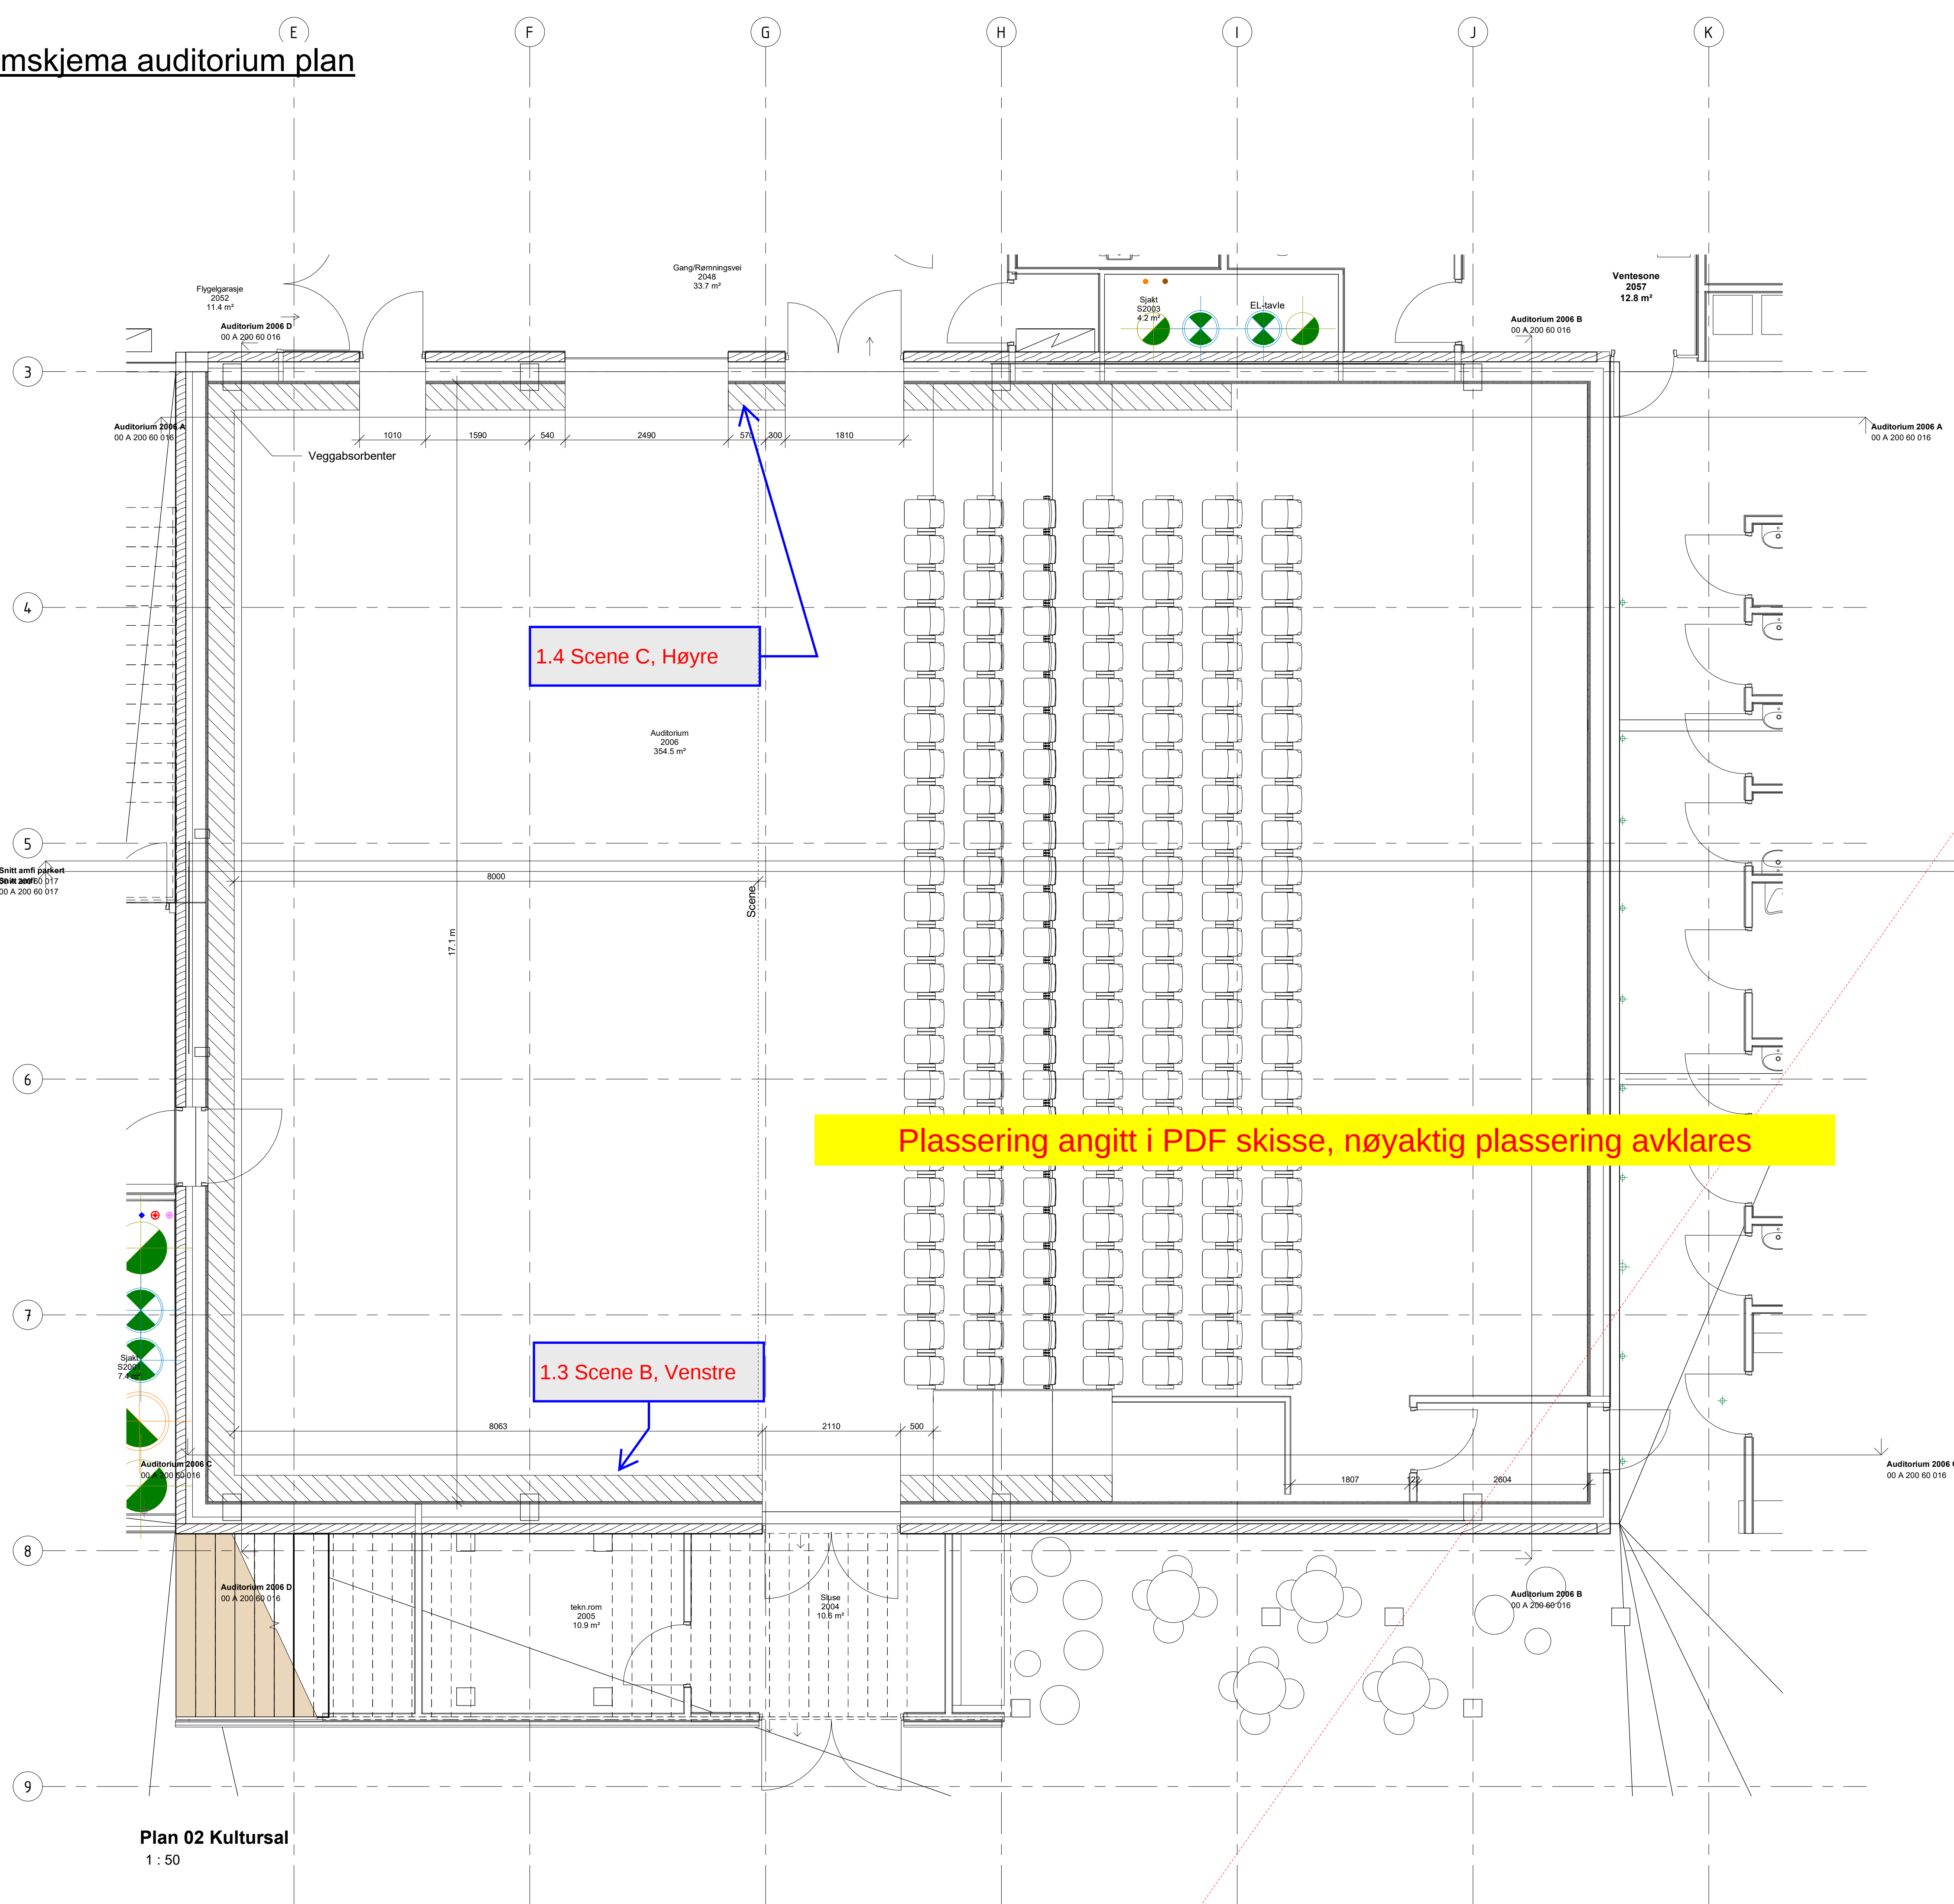


KULTURSAL - NØKKELINFO

333 seter i amfi + 7 seter på galleri kan som tas bort for å gi plass til 4 rullestolbrukere. Rullestolplasser kan også gjøres plass for på første rad, ved at seter vipres opp.

Geometri amfi:
Inntrinn ca. 910mm
Opptrinn = 350mm, siste opptrinn til
plan 03 = 400 mm
Bredde på seter ca. 545mm

Skjema er tegner i henhold til beskrivelse fra kulturhusplan. Ved eventuelt avvik eller manglende informasjon, er beskrivelse gjeldende framfor skjema.

Plassering angitt i PDF skisse, nøyaktig plassering avklares

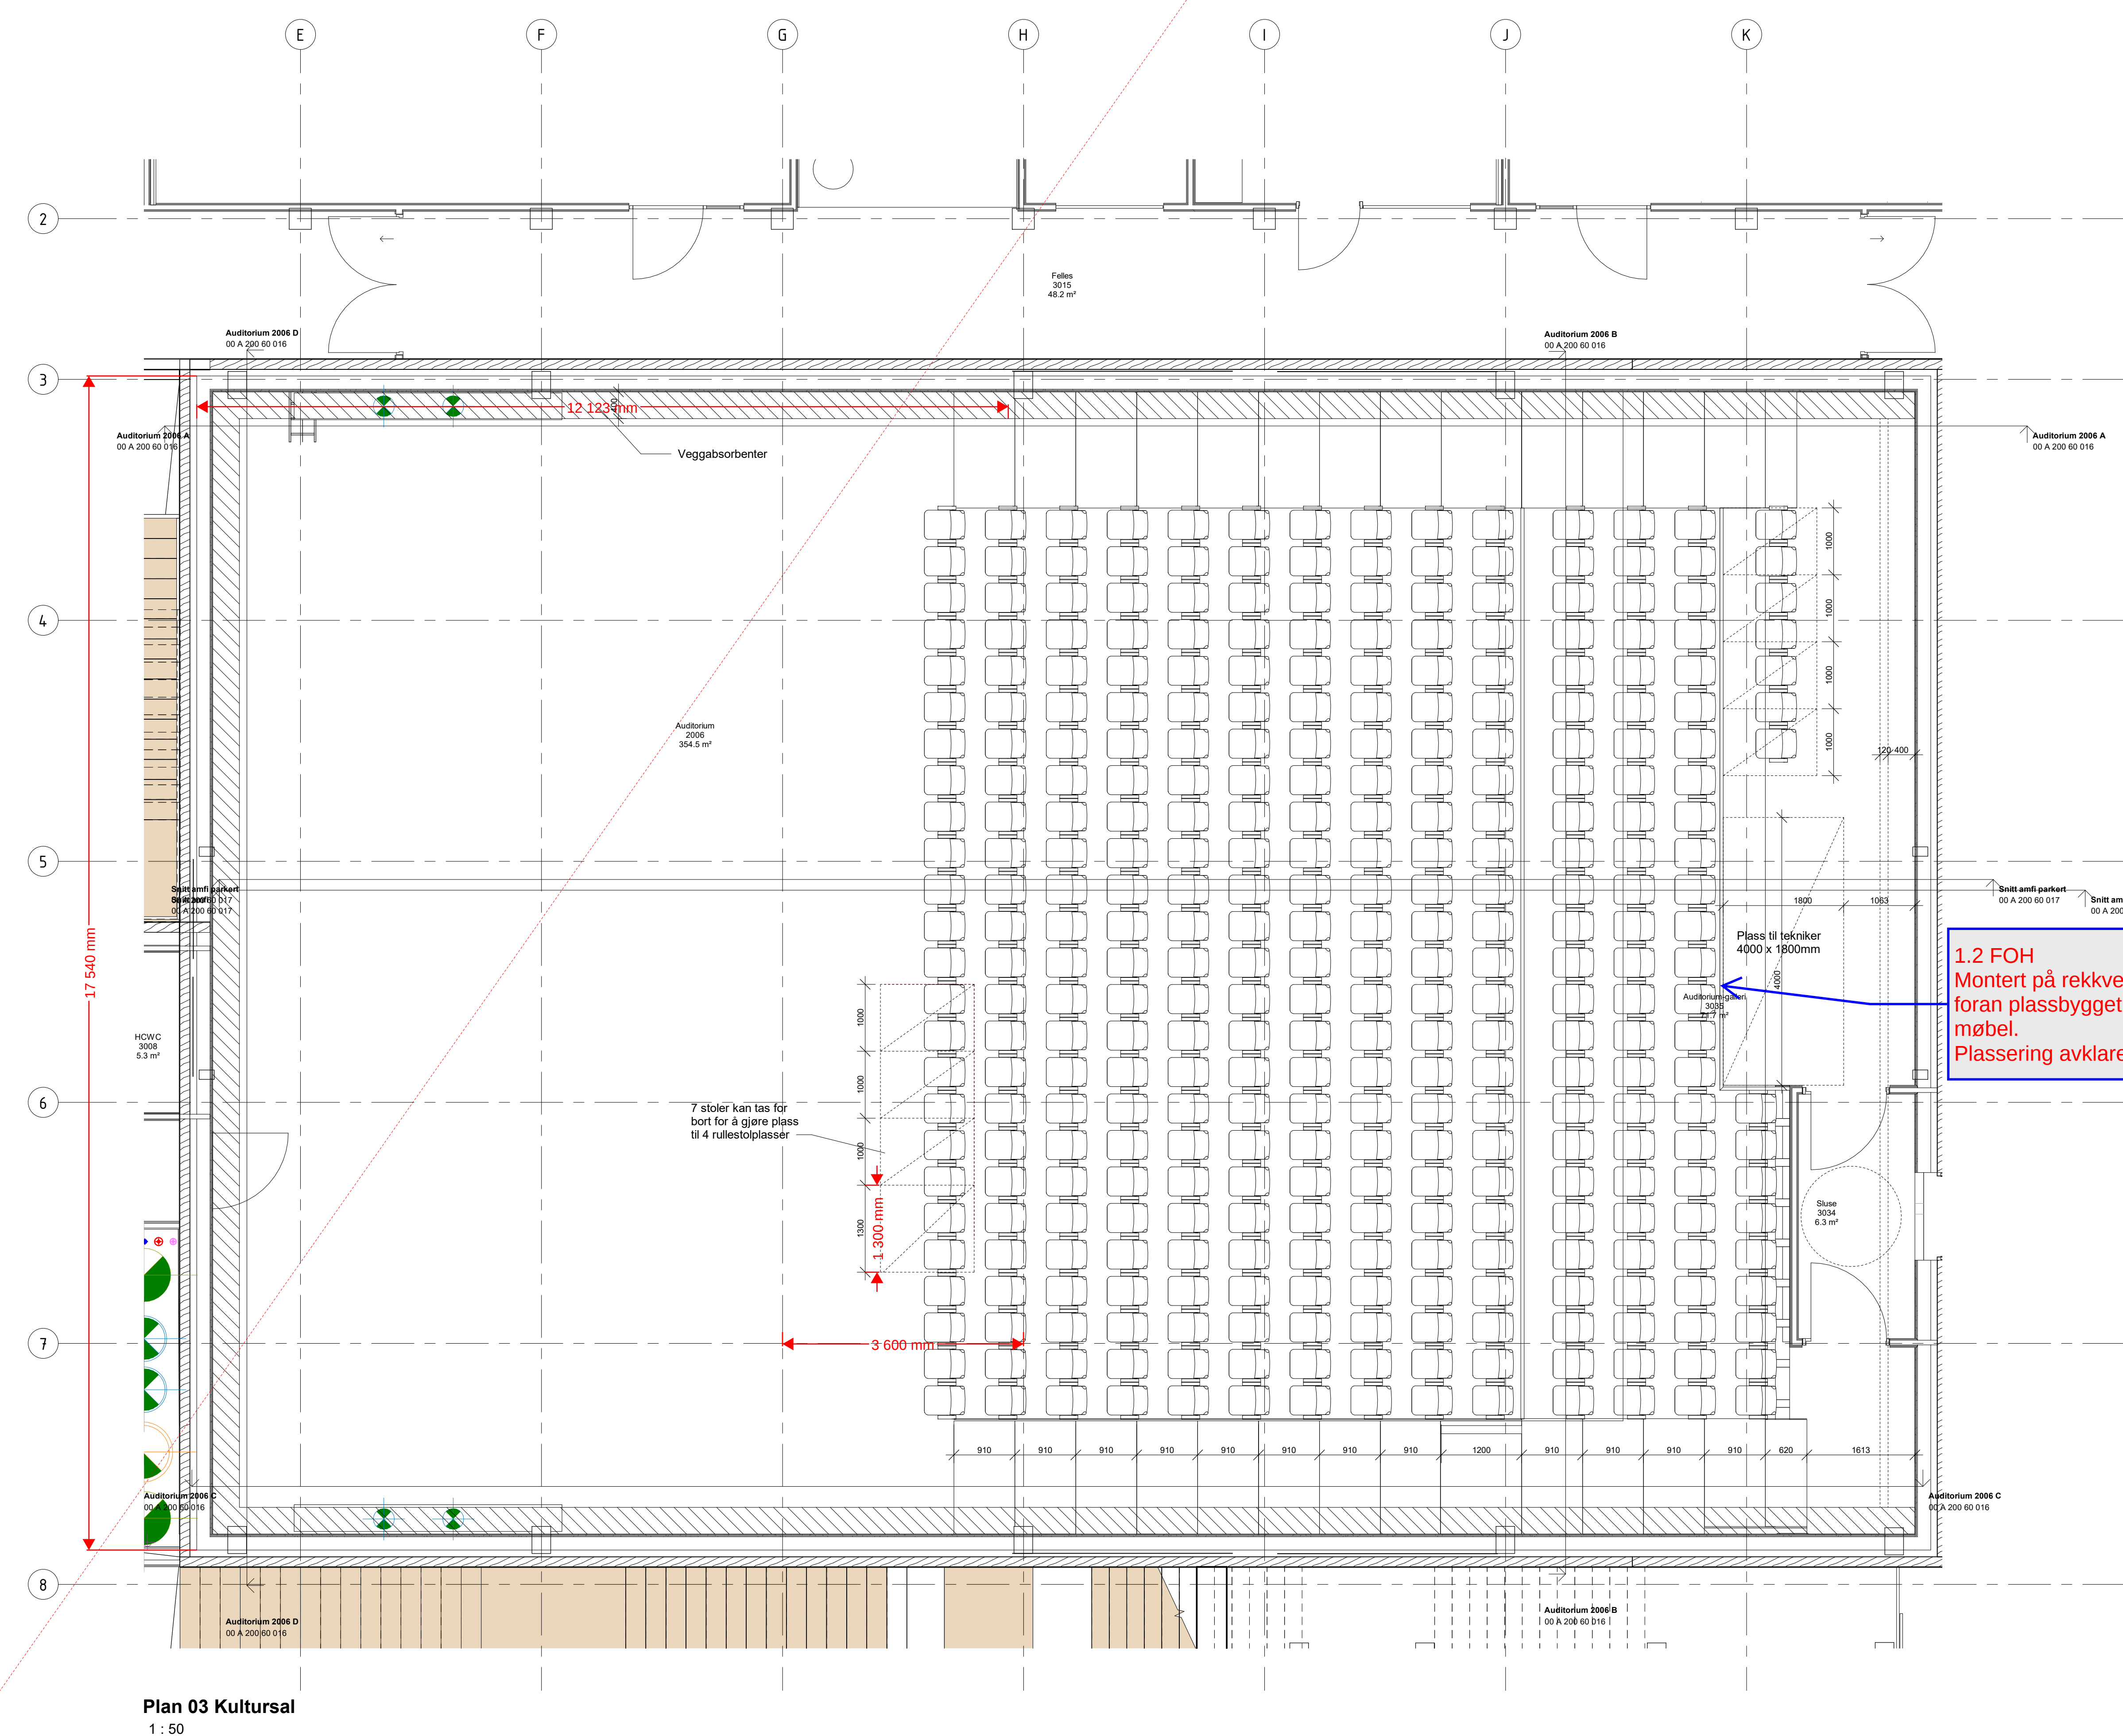

Scene, Lyd, Lys og Bilde
Skisse over punkt plasseringer
COWI/GKR
13 april 2021
Revisjon: Under arbeid

Tegningsnummer							HFK byggnadsnummer
Etasje	Område	Fag	Systemkode	Type tegn.	Løpnr	Rev.	
							XX

Prosjekteringsgruppen:	
------------------------	--

- ☒ ARK : HELM ARKITEKTUR AS
☐ LARK : SMEDSVIG LANDSKAPSARKITEK
☐ RIB : MULTICONSULT
☐ RIE : MULTICONSULT
☐ RIV : MULTICONSULT
☐ Rxx : XXX

hlm
SMEDS
VIG
Landelijke

Multiconsult +47 55 62

LOKALISERINGSFIGUR:



Foreløpig tegning -
benyttes ikke som
arbeidstegning

Fase:	Detaljprosjekt
-------	----------------



Tittel:

Askøy Videregående Skole

Romskjema 2006 kultursal plan

Gadjet	Approver	
Kontroll projekt.		
Sign.	Kontroll	MLS Checker
Filnavn		
xxx		
Dato	22.11.2019	
Målestokk	1 : 50	
Kontroll utførelse.		

Tegningsnummer							HFK bygningsnummer
	Etasje	Fag	Systemkode	Type tegn.	Løpnr.	Rev.	
	00	A	200	60	014		XX