


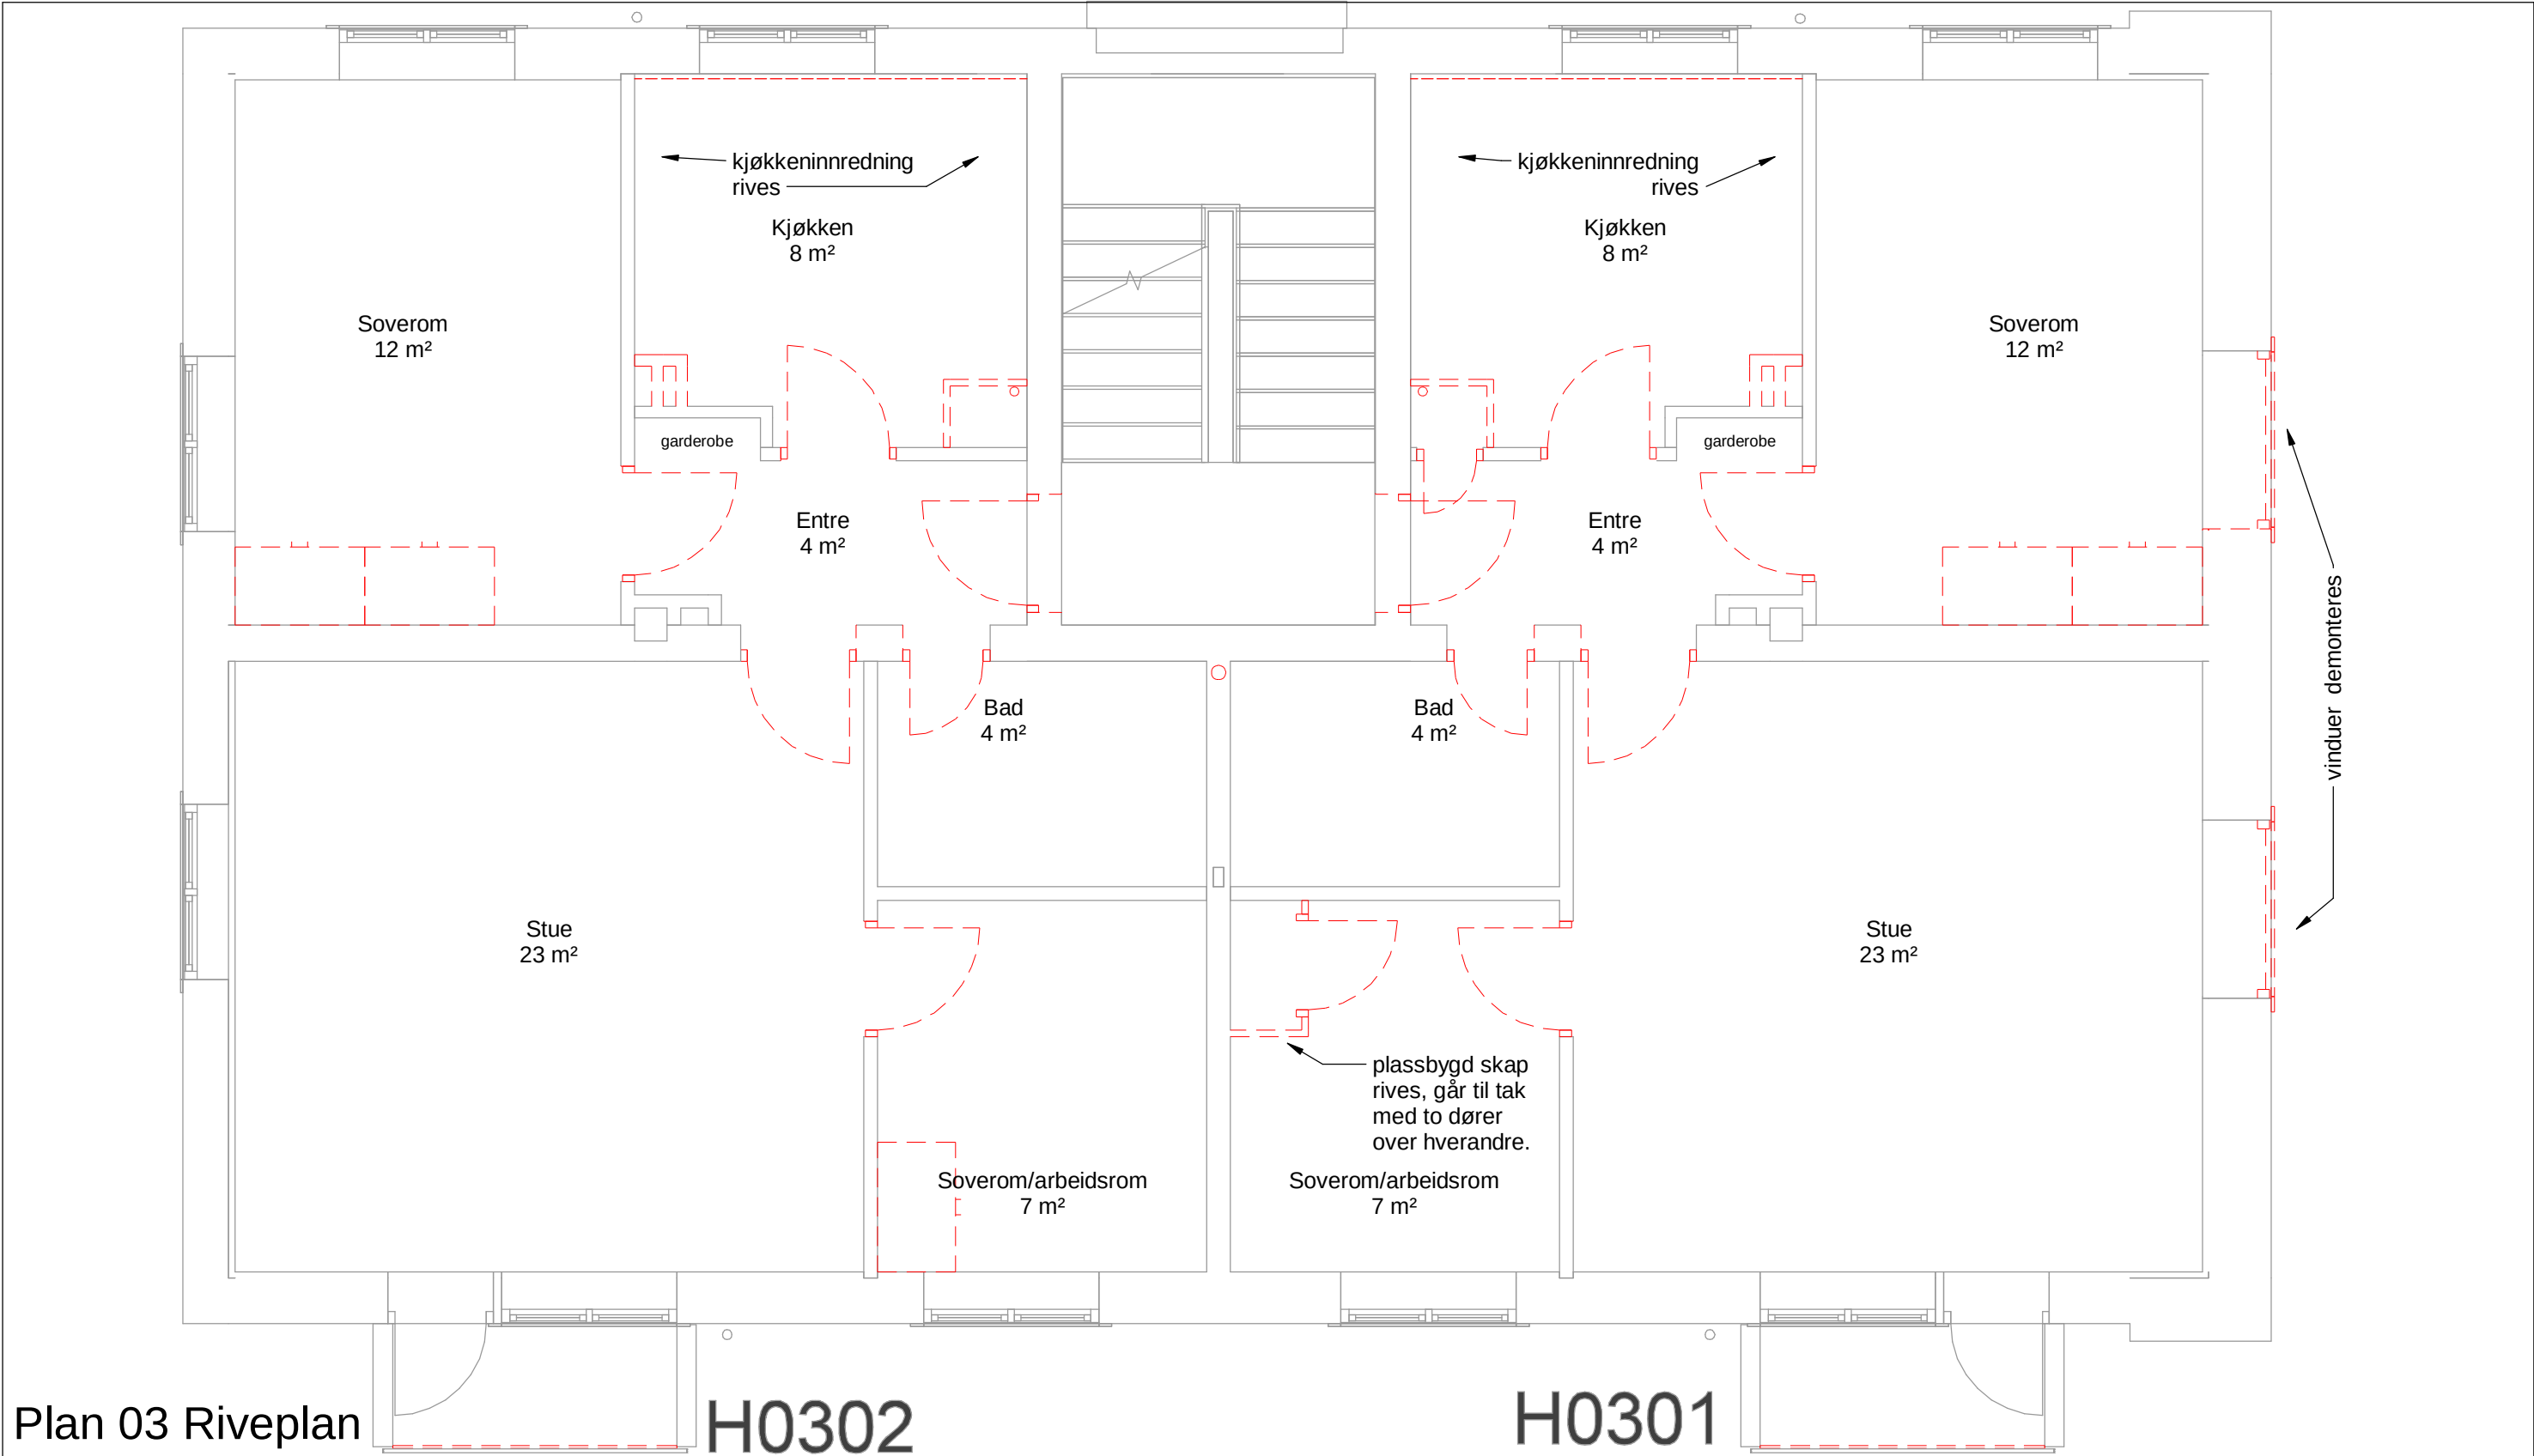

Plan 03 Riveplan
1 : 50

H0302

H0301

SPESIFIKASJONER:

- trevegger med trepanel på en side og andre installasjoner
- teglstensvegger med puss - "lettvegger", målt til tykkelse ca 90~105mm
- teglstensvegger med puss - "bærende vegg", målt til tykkelse ca 280mm
- Blå linjer, tekst og symboler er fra eksisterende situasjon

Viser til funksjonsbeskrivelse:

Alle oppforede gulv skal rives til etasjeskille i betong.
Se beskrivelse for ytterligere spesifikasjoner vedrørende rivning.
Gjelder bl.a. forhold vedrørende eksisterende påføringsvegger på yttervegg, ut over det som er vist på riveplan.

F02	2021-12-03	For anskaffelse	JANyg	AGI	PBJ
F01	2021-03-28	Til informasjon gjennomsyn	janng	AGI	PBJ
Rev.	Dato	Beskrivelse	Utarbeidet	Fagkontroll	Godkjent
Dette dokumentet er utarbeidet av Norconsult AS som del av det oppdraget som fremgår nedenfor. Opphavsretten tilhører Norconsult AS. Dokumentet må bare benyttes til det formål som oppdragsavtalen beskriver, og må ikke kopieres eller gjøres tilgjengelig på annen måte eller i større utstrekning enn formålet tilsier.					Målestokk (gjelder A3)
Bergen kommune EBF					1:50
Ombygging og bruksendring Landåsveien 1 Riveplan - plan 3					
Norconsult		Oppdragsnummer	Tegningsnummer	Revisjon	
		5163698	A-21-03-02	F02	