


Plan Loft Riveplan
1:50

SPESIFIKASJONER:

- trevegger med trepanel på en side og andre installasjoner
- teglstensvegger med puss - "lettvegger", målt til tykkelse ca 90~105mm
- teglstensvegger med puss - "bærende vegg", målt til tykkelse ca 280mm
- Blå linjer, tekst og symboler er fra eksisterende situasjon

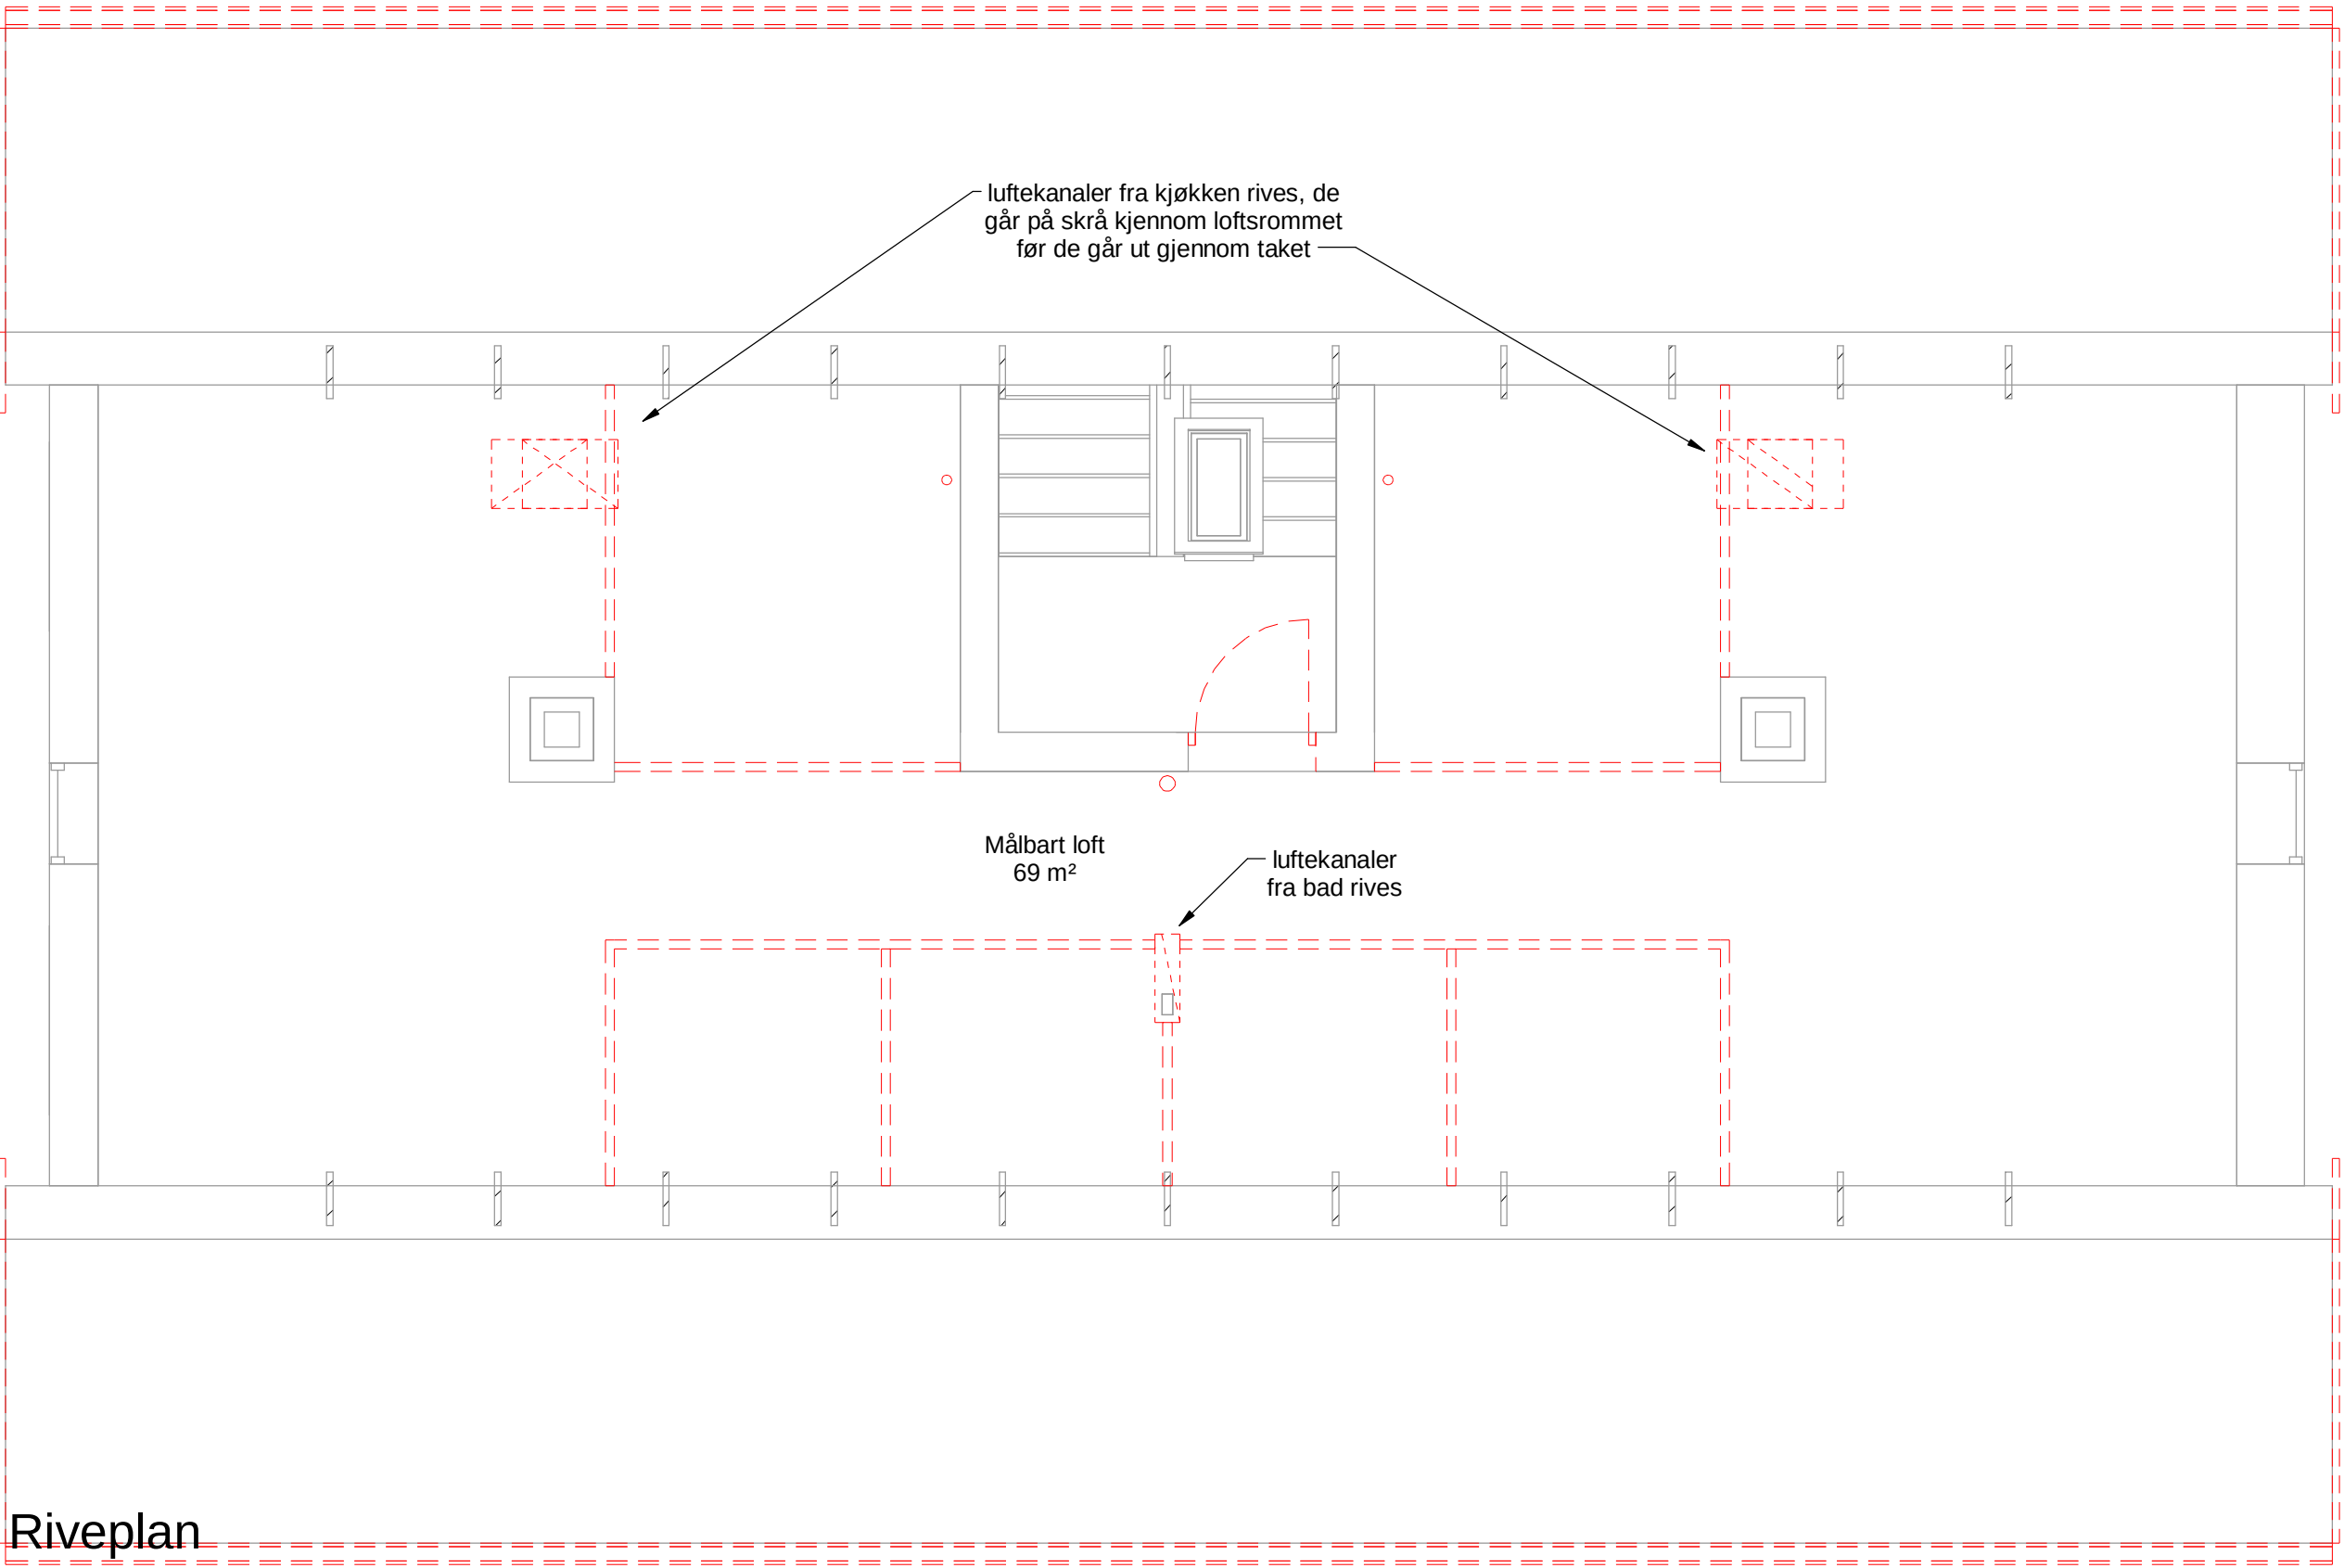

F1	2021-06-15	For anskaffelse	JANyg	AGi	BPJ
Rev.	Dato	Beskrivelse	Utarbeidet	Fagkontroll	Godkjent
Dette dokumentet er utarbeidet av Norconsult AS som del av det oppdraget som fremgår nedenfor. Ophavsretten tilhører Norconsult AS. Dokumentet må bare benyttes til det formål som oppdragsavtalen beskriver, og må ikke kopieres eller gjøres tilgjengelig på annen måte eller i større utstrekning enn formålet tilsier.					Målestokk (gjelder A3)
Bergen kommune EBF					1:50
Ombygging og bruksendring Landåsveien 1 Riveplan - plan loft					
Norconsult		Oppdragsnummer	Tegningsnummer	Revisjon	
		5163698	A-21-04-02	F1	