


Vindustype	CW 10
Plassering	KORRIDOR ENDE / PASIENTFLØY B,C (AKSE C OG E)
Mål	Alle mål må kontrolleres på stedet

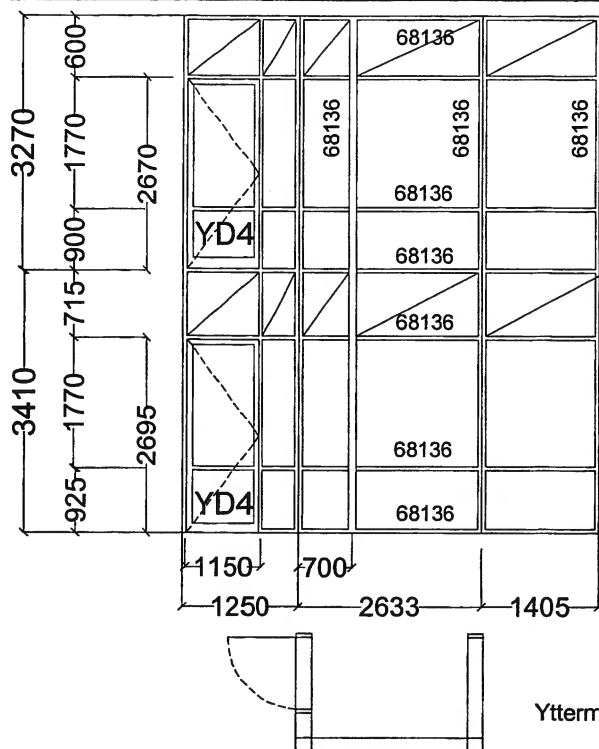

Ytermål til kant profil, ellers sentermål. Figuren ikke målriktig

Antall	2
Hengsling	utadslående rømningsdør lysmål 900 (YD 4)
Karm	aluminiumsystem/
Ramme	aluminiumsystem/
Glass	SKN 172 + HÆRVERK 8-20-4/1,14/4 HERDET
U-verdi	U= 1.4 / 1.1 (gass)
Brannkrav	-
Lydkrav	33dBA (glasset gir 40dBA)
Hengsler	karmhengsler, produsentens
Beslag	låskasse, sylinder, dørlukker, (forb.karmoverføring)
Sikring	herdet/laminert innerglass, sylinderlås FG-godkjent
Tettelister	produsentens
Bunnkarmlist	
Andre glasslist	dekkprofil U-profil, farge som utvendig
Behandling innvendig	pulverlakkeres, farge: RAL 9010
Behandling utvendig	pulverlakkeres, farge: RAL 7016
Detaljer	se detalj A-512
Diverse	markert felt: silketrykk på glass, korrugert metallpl., isolerte felt

"SOM-BYGGET" tegning, aug.-99

D	21.09.98	HØYDEMÅL REDUSERT GRUNNET LAVERE DEKKEHØYDE OVER 2.-ETG.	S.B.	
C	28.08.98	MÅL, KARM, RAMME, HENGSLER, BESLAG, FARGE (BESTILLING)	S.B.	
B	23.06.97	ANTALL, GLASS, BESLAG, DETALJER		
A	02.06.97	ANBUD		
	DATO	KOMMENTAR	SIGN	KONT

PROSJEKT NR: 95002

SMR Psykiatrisk Avdeling

A tom ottar arkitektkontor as
INKOGNITOGATEN 33, 0256 OSLO, TLF 22448814, FAX 22448868

TEGNINGSNUMMER

VERSJON

VINDUSSKJEMA

DATO 02.06.97

MÅL 1:50

A-660-12

D