


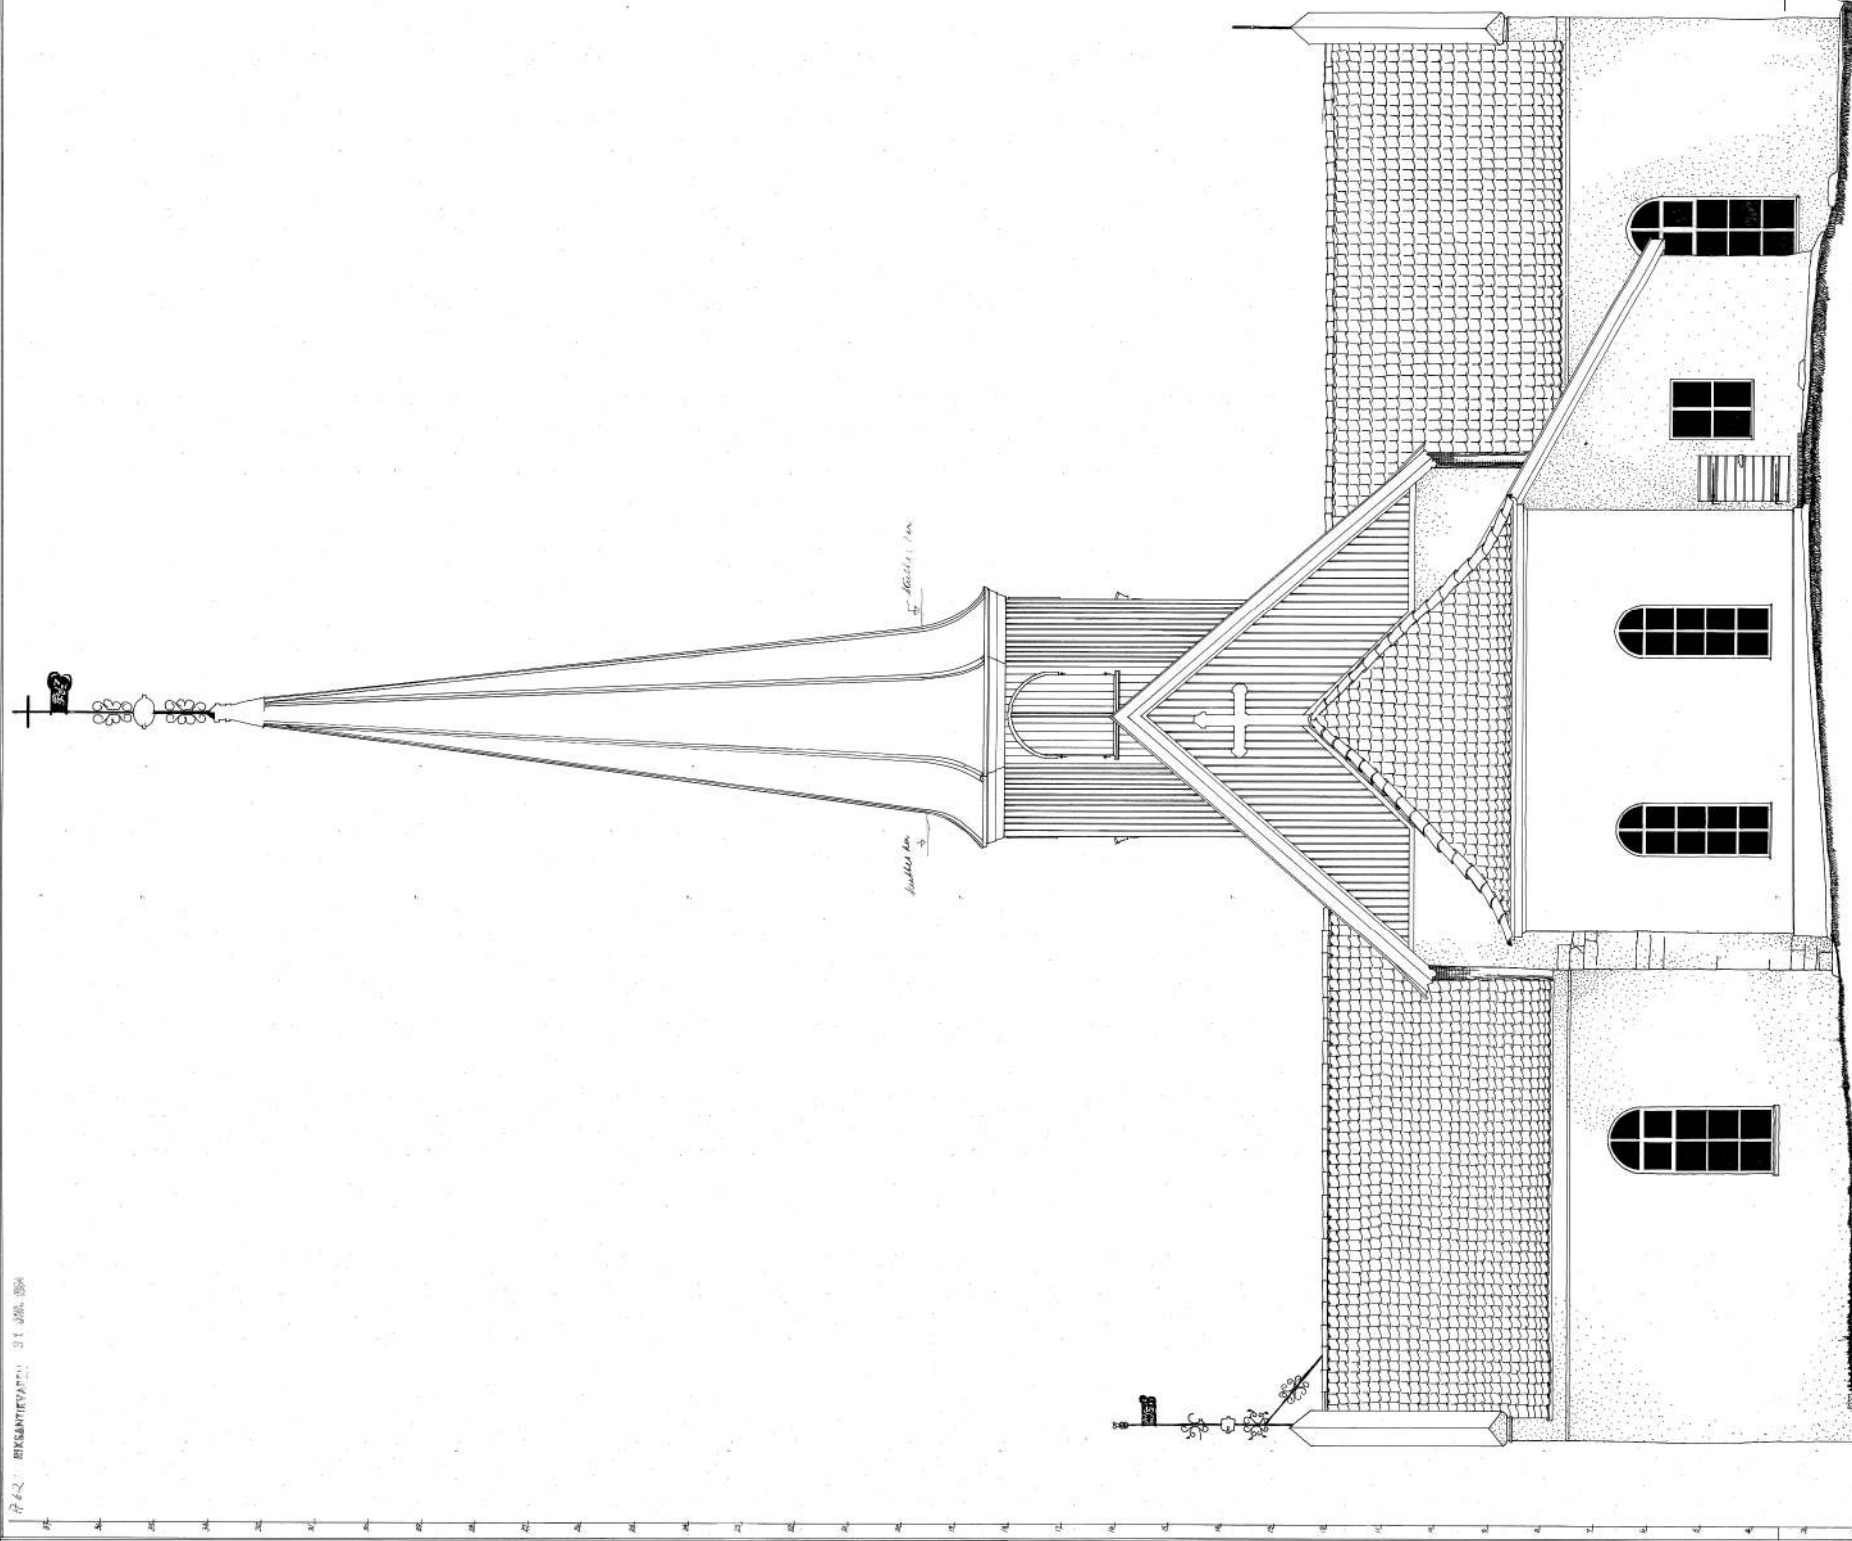

HEGGEN KIRKE · OPPMÅLING 1962 · MÅLESTOKK 1:50 ØSTFAŠADE ·
BLAD 3 AV 5.

Kjell Augustin, arkitekt m.no.