


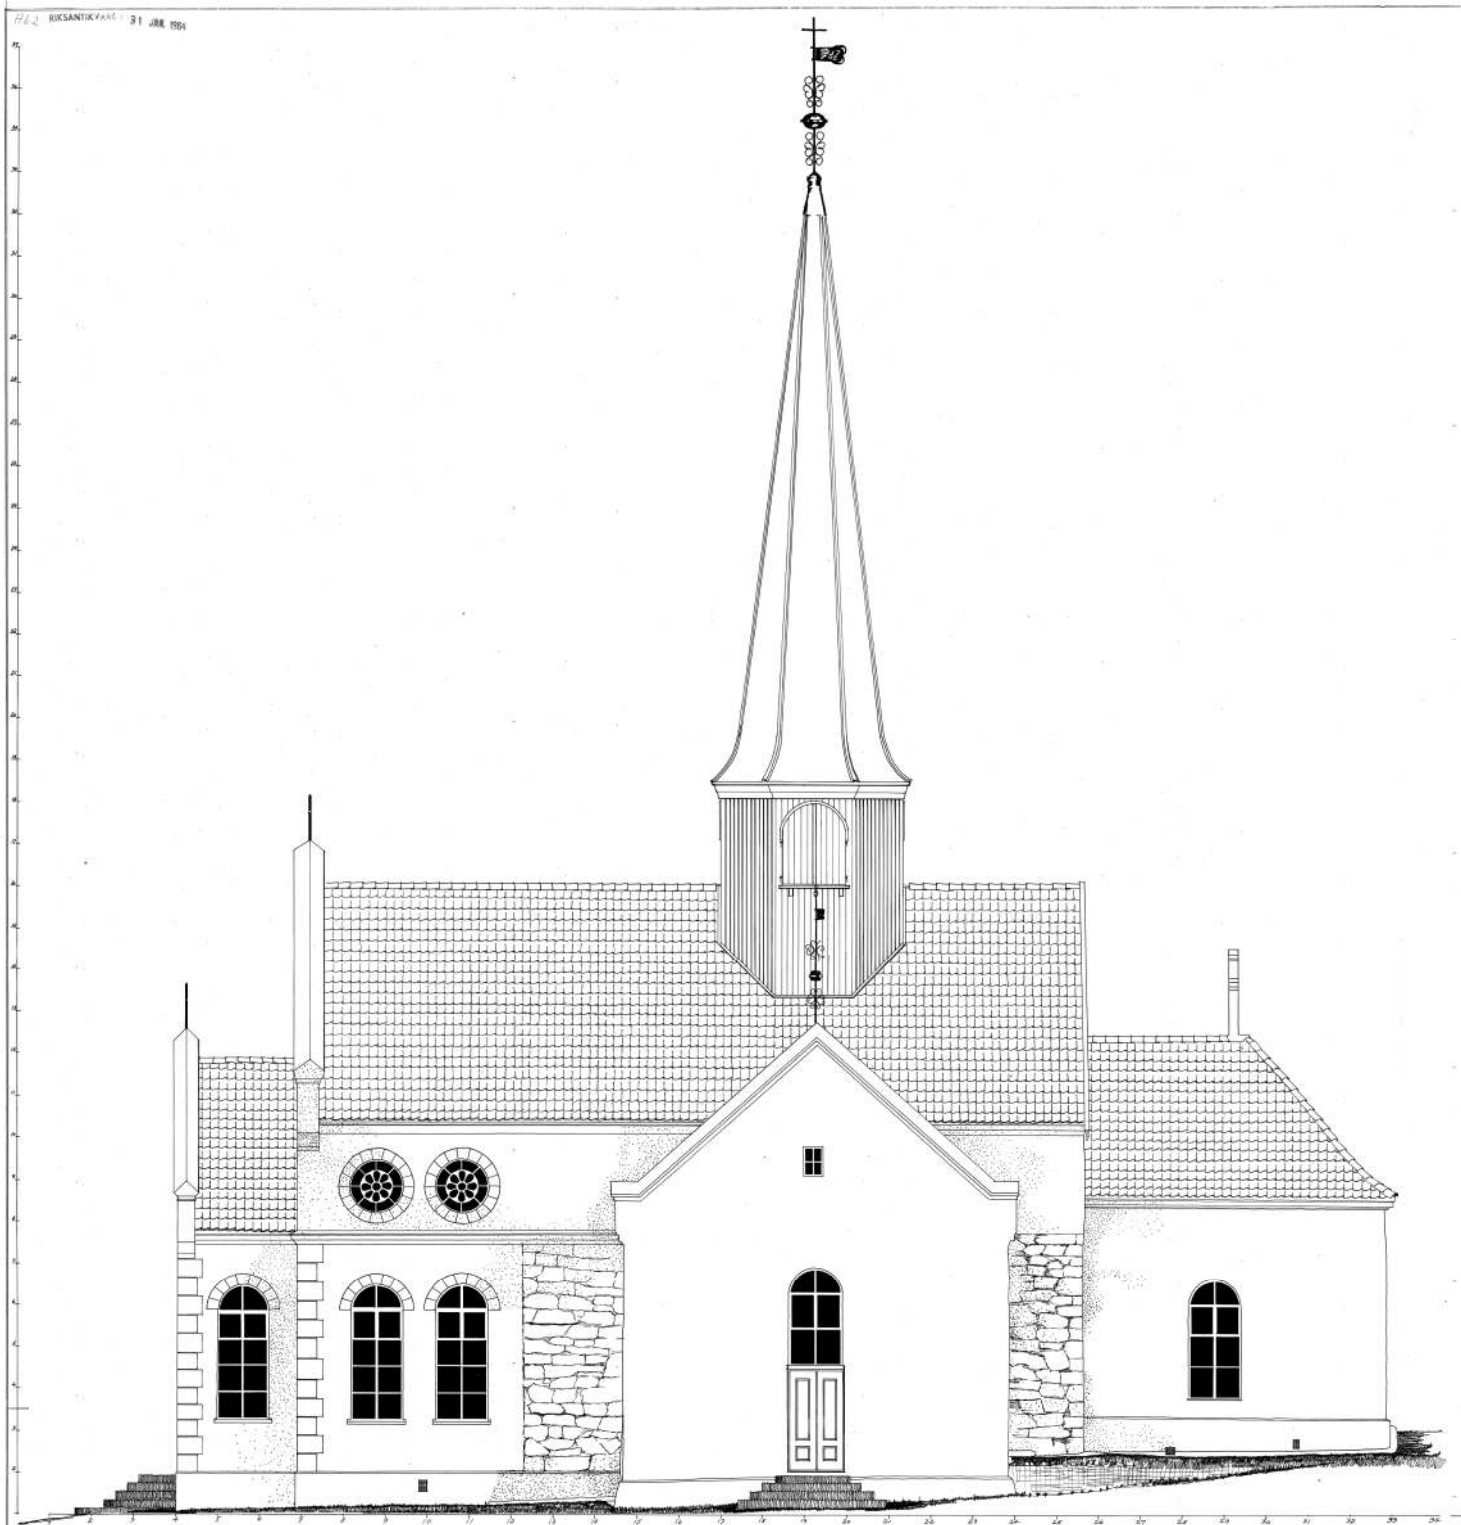

HEGGEN KIRKE · OPPMÅLING 1962 · MÅLESTOKK 1:50 · SYDFASADE ·

BLAD II AV 3

Kjell Magnusson arkitekt m.a.s.