


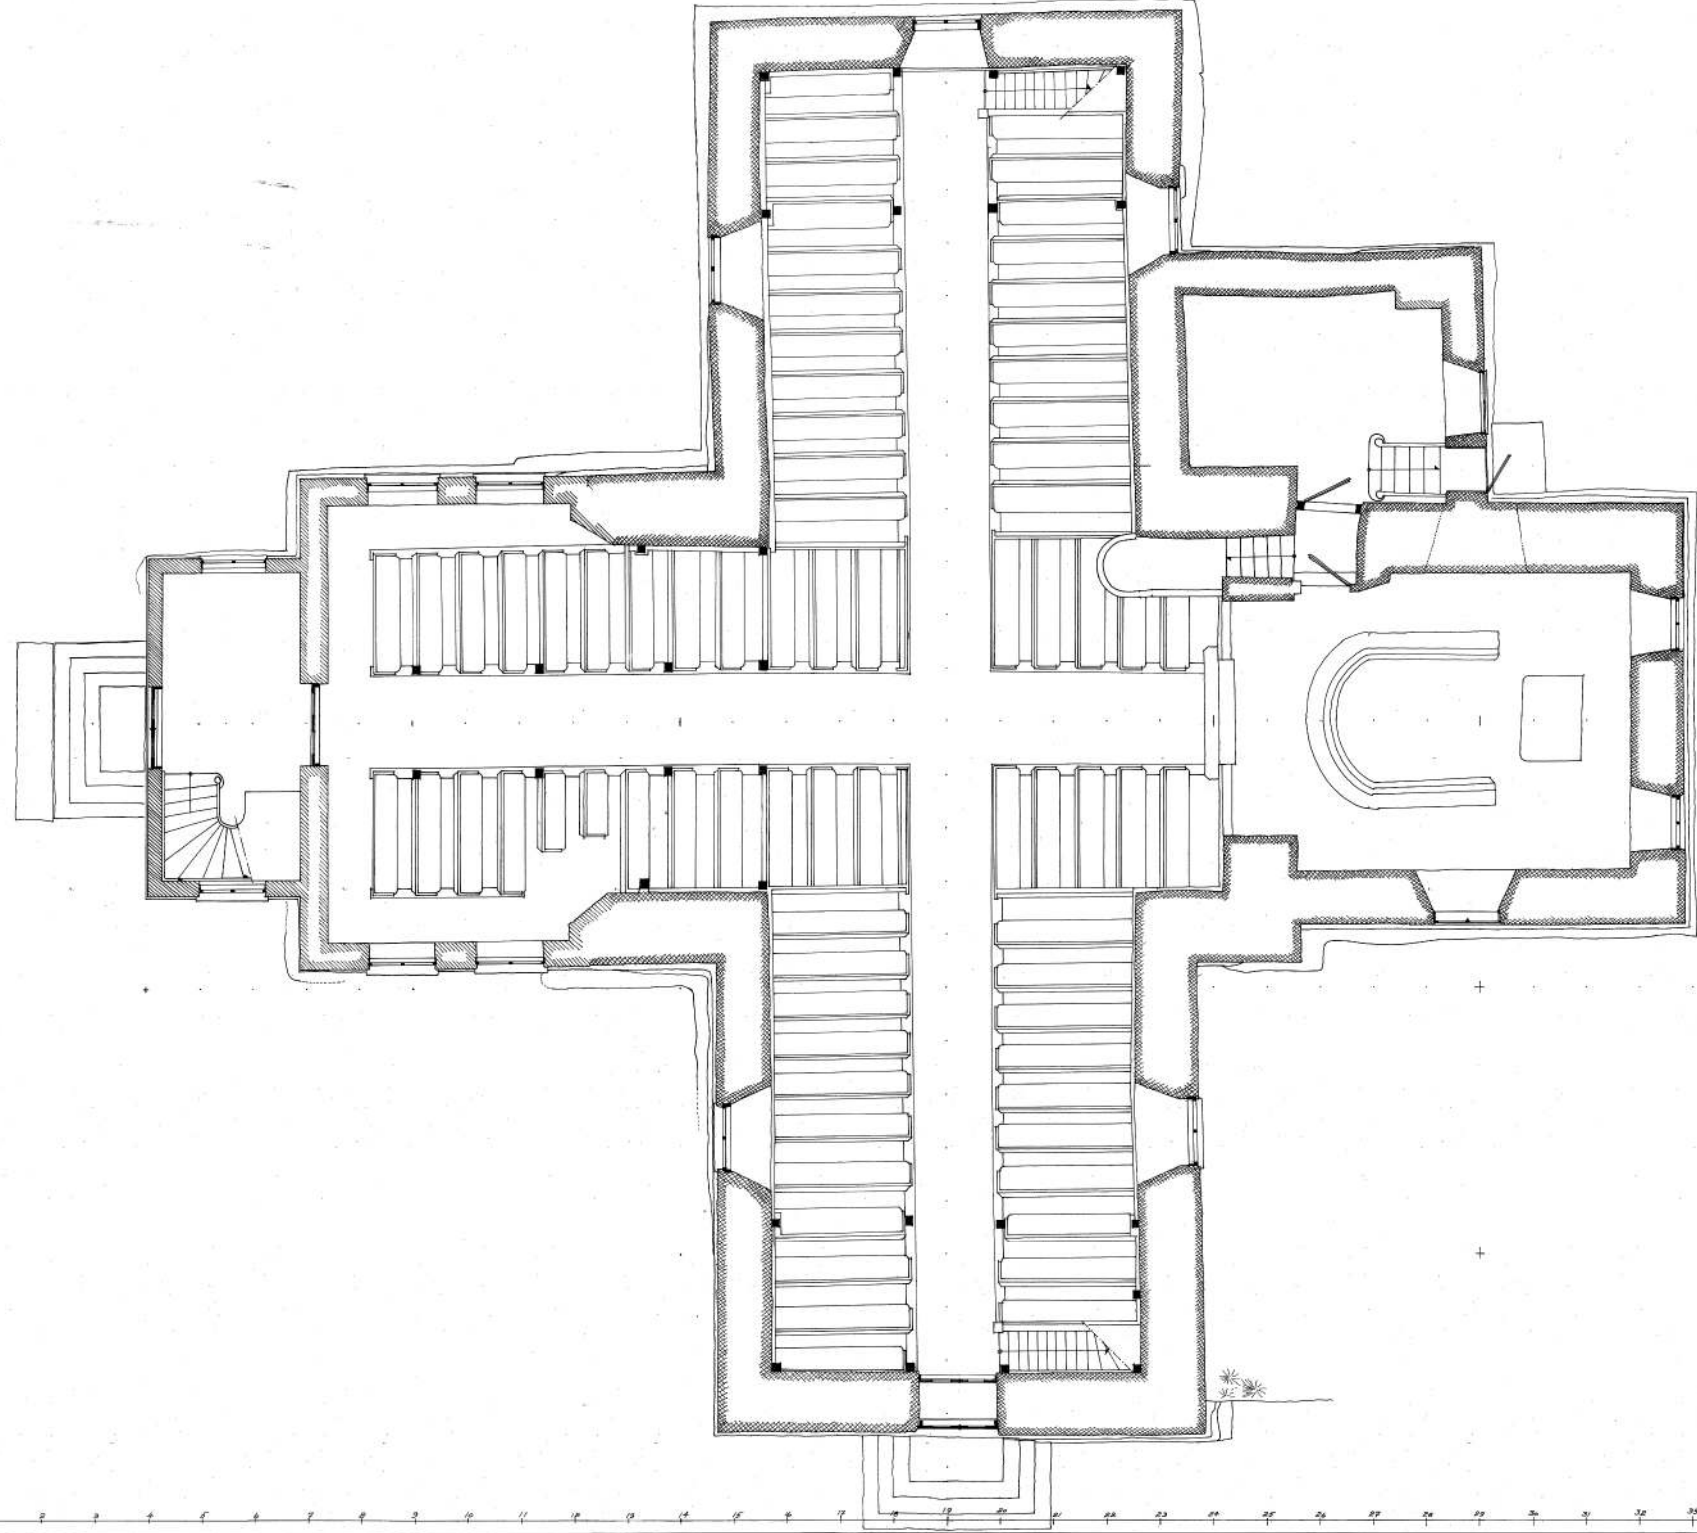

HEGGEN KIRKE · OPPMÅLING 1962 · MÅLESTOKK 1:50 · GRUNNPLAN
BLAD 2 AV 5.

Kyldesengens arkitektfirma