



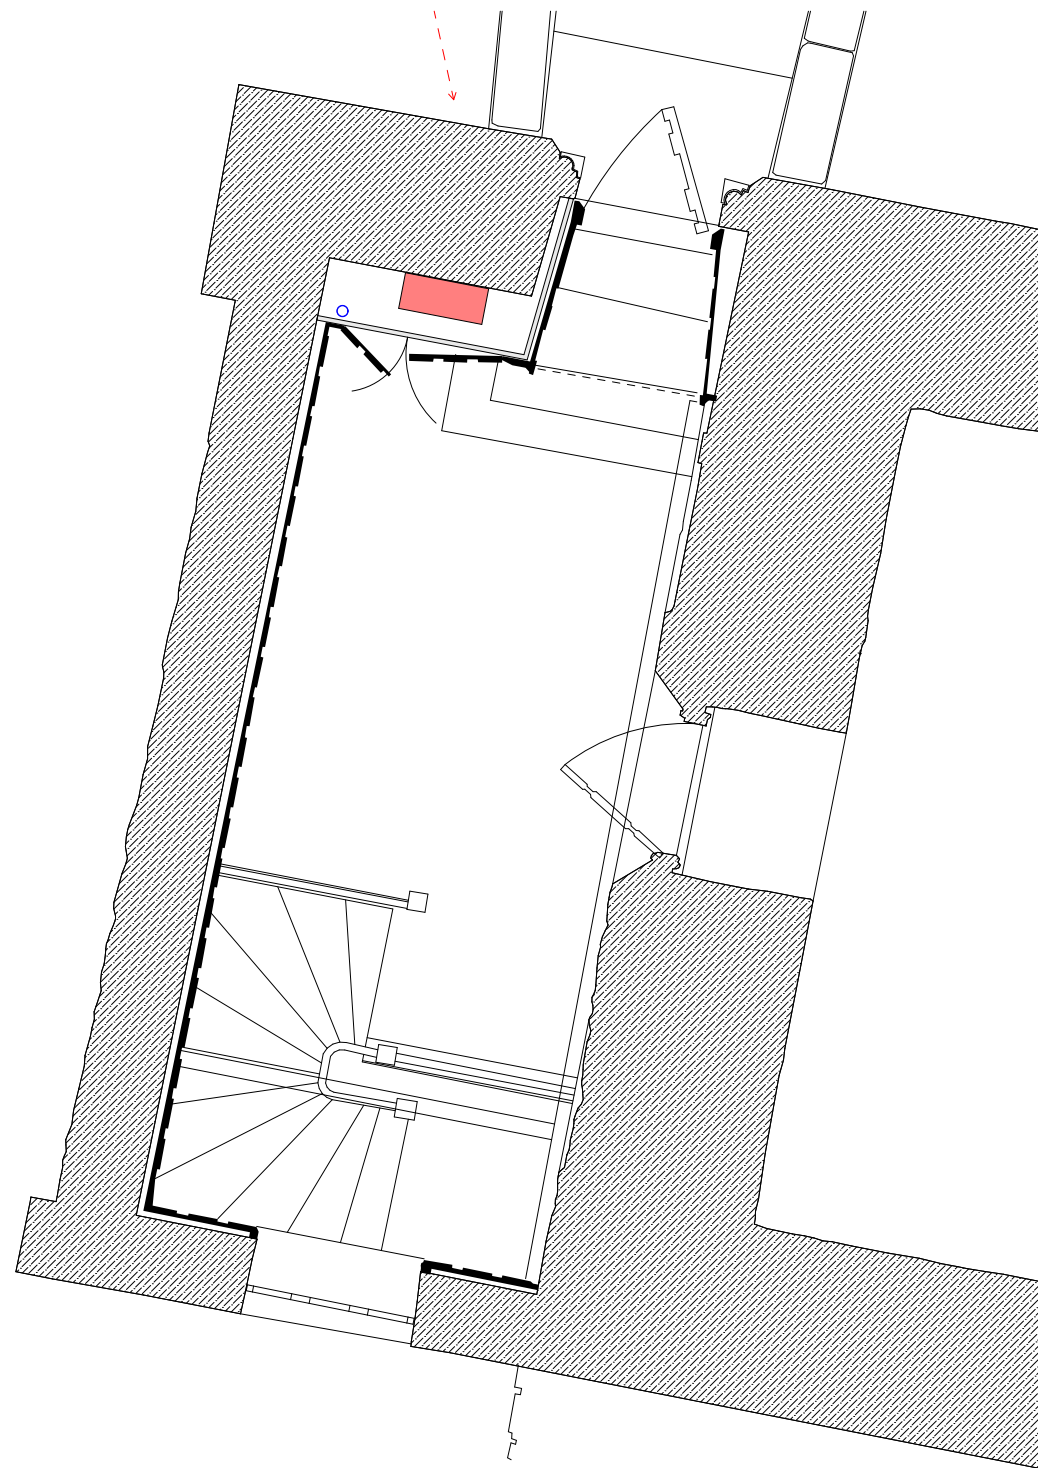

Forhall hovedetasje

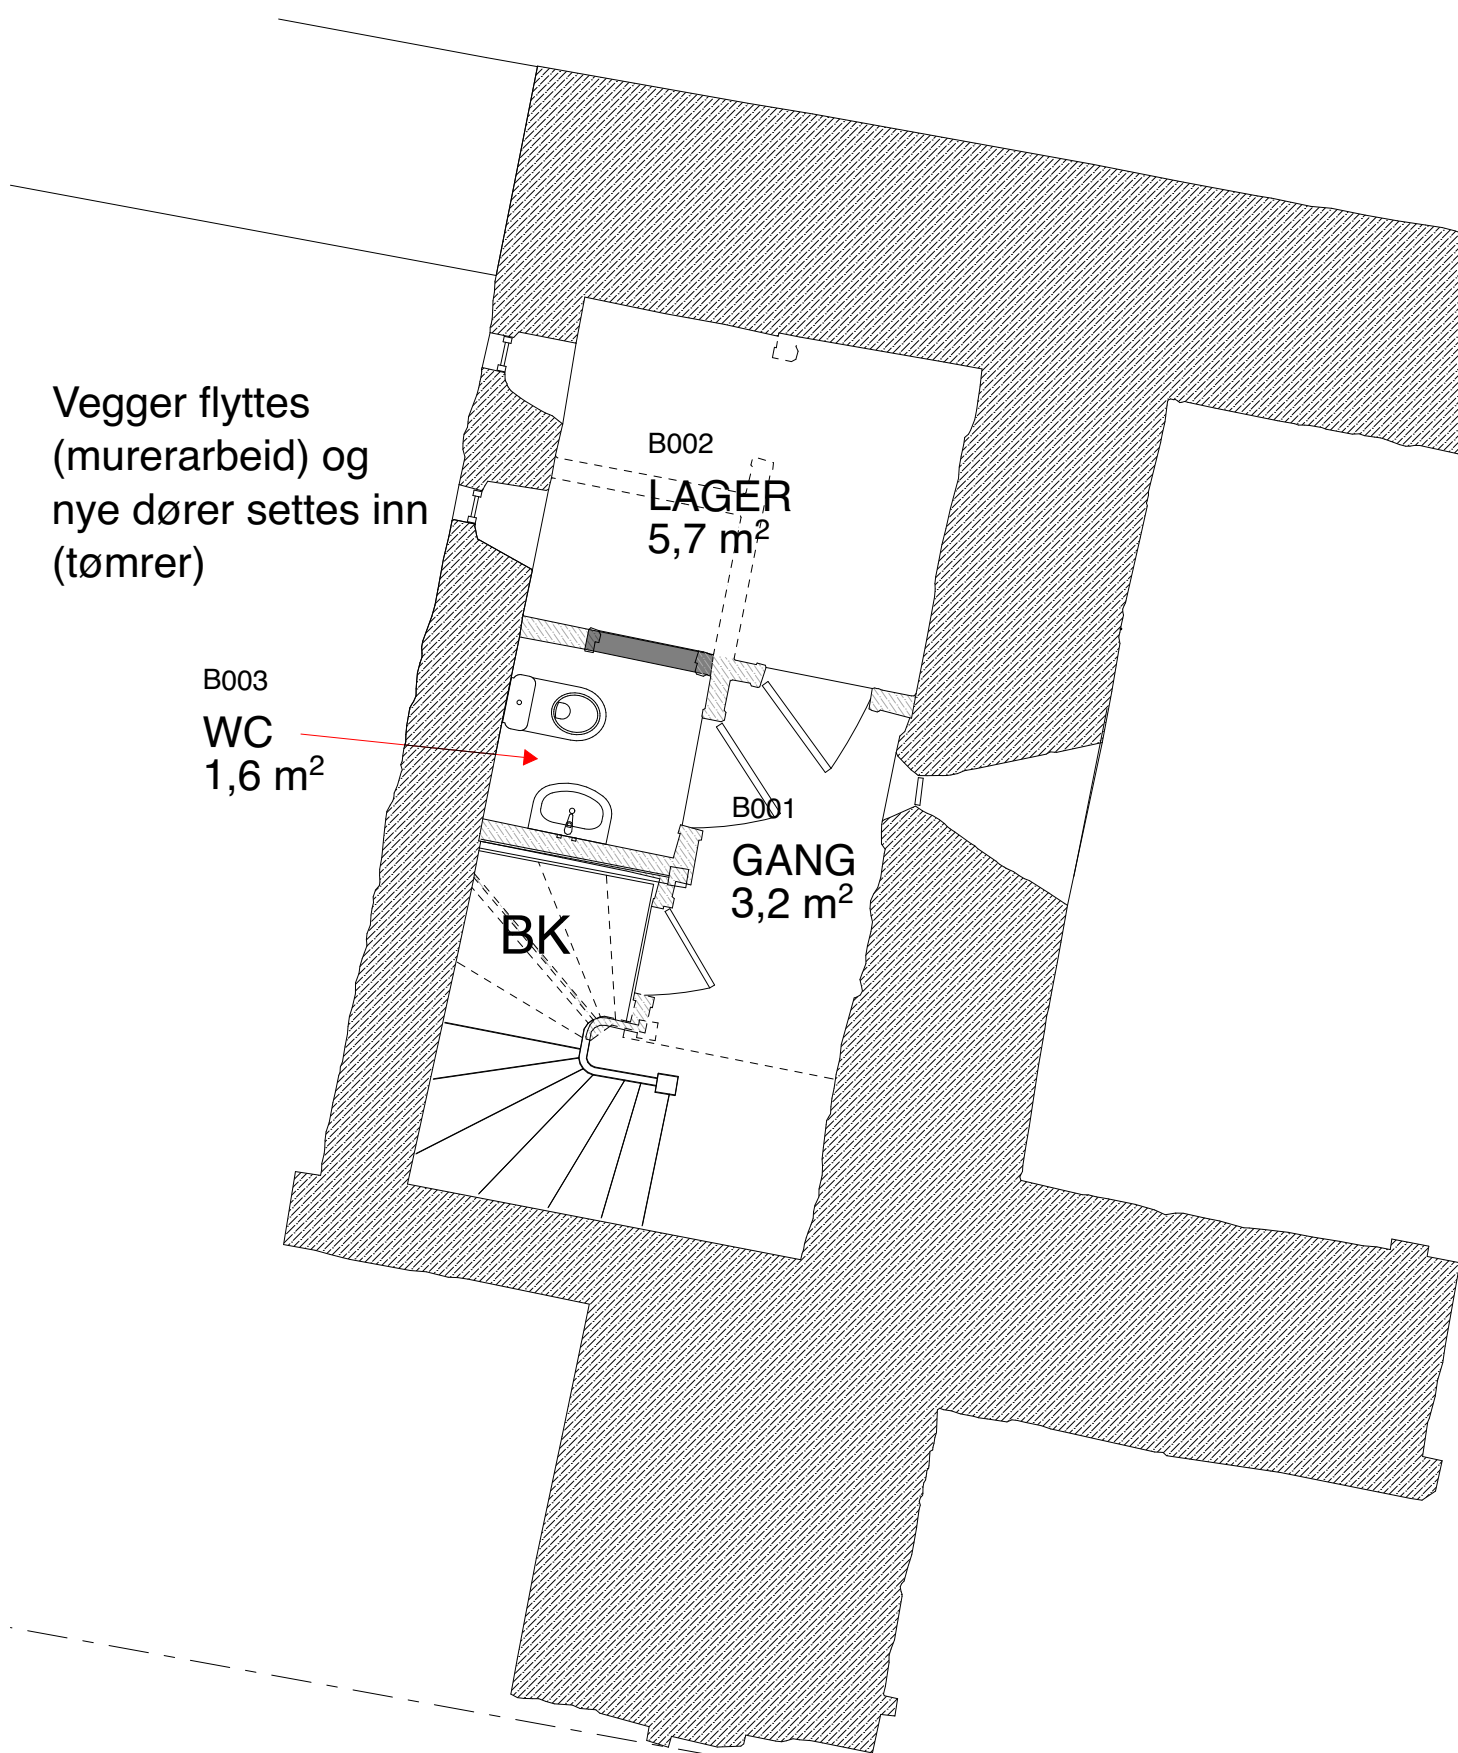

Forhall underetasje