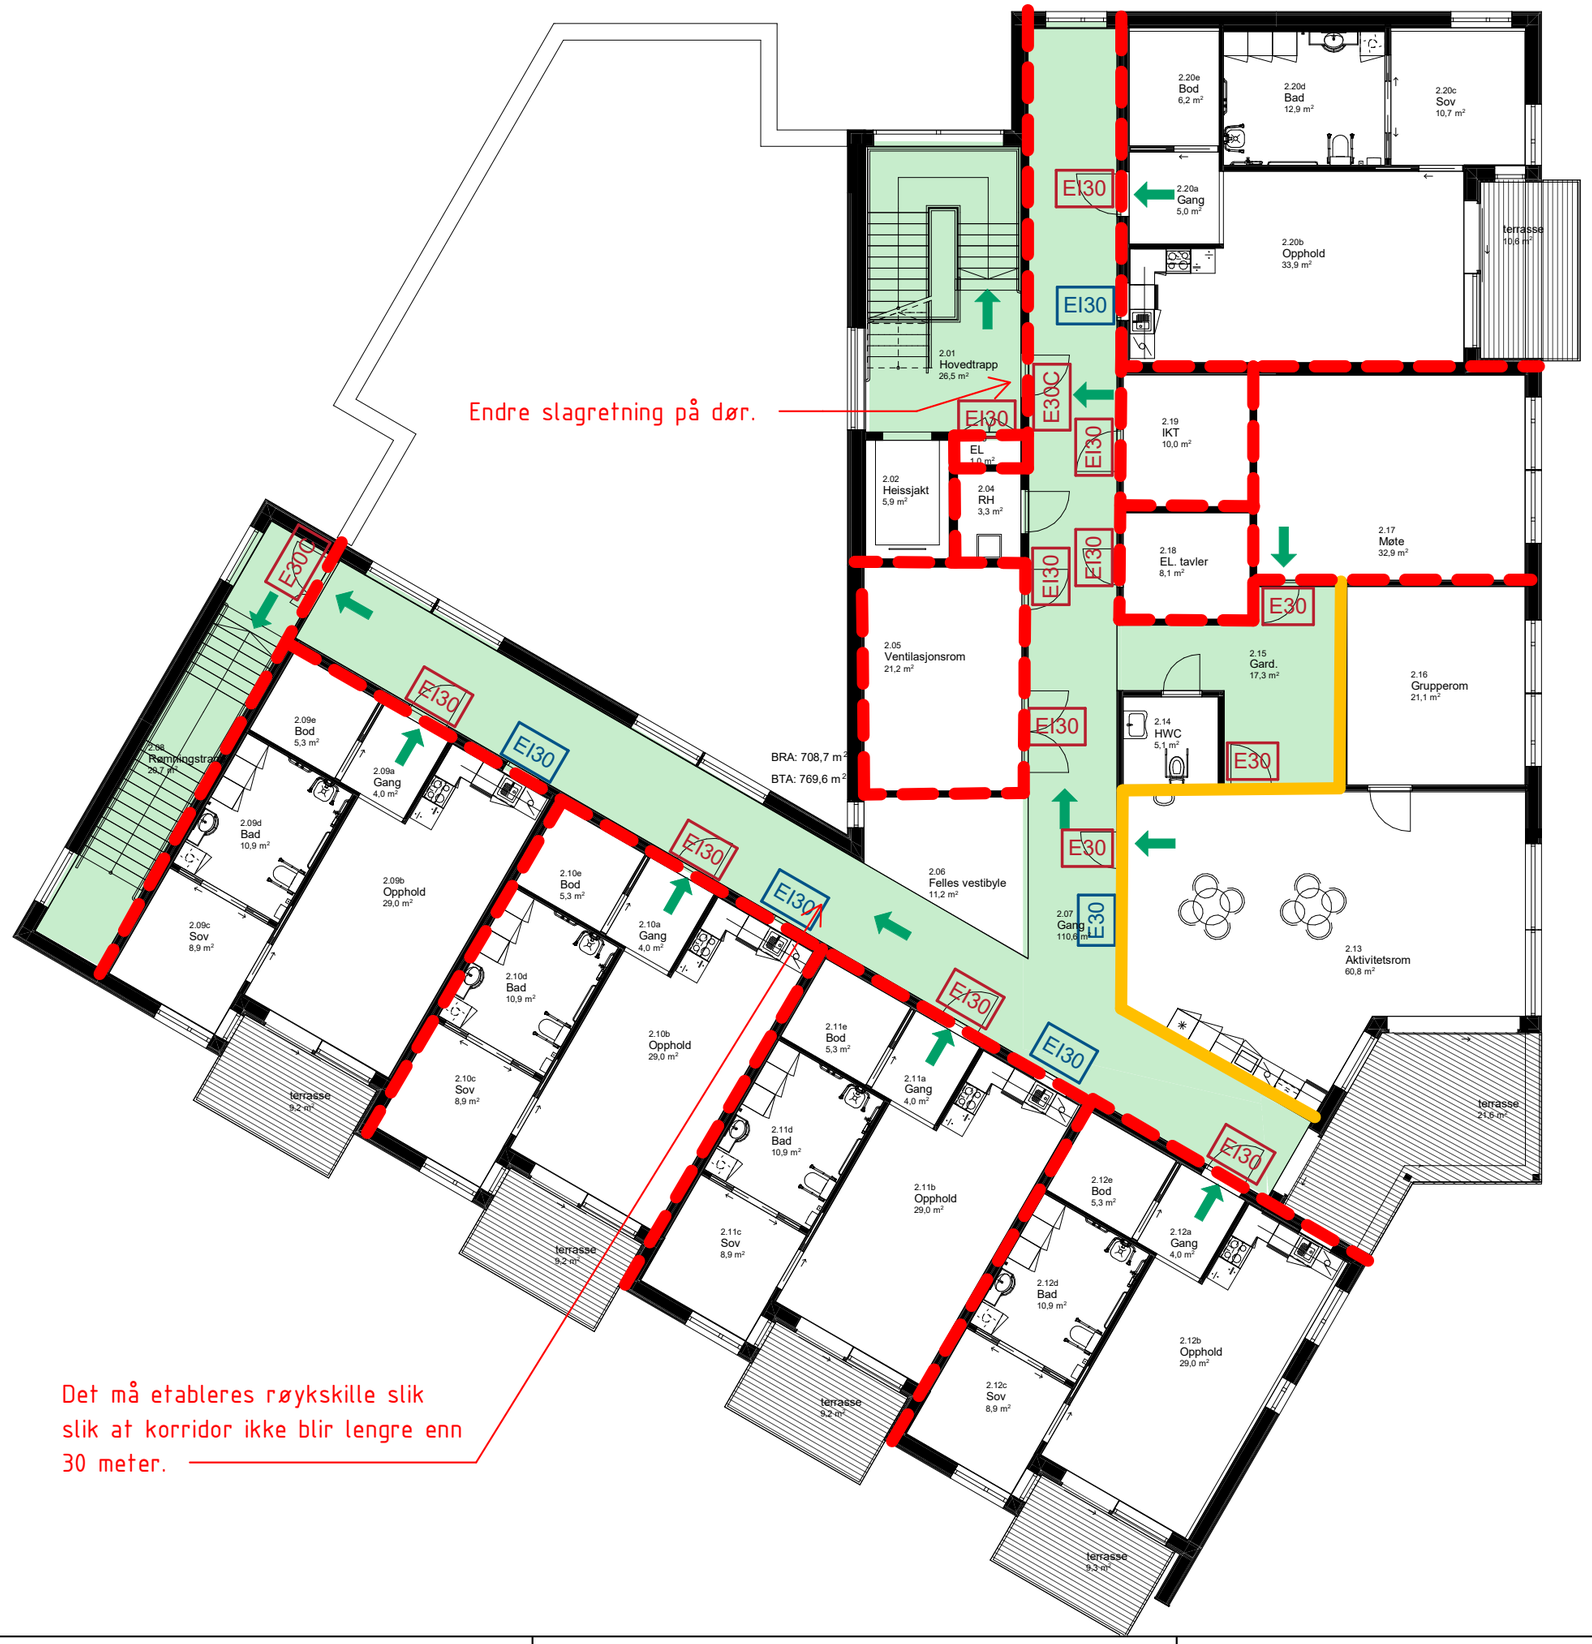

Symboler:

- Til rømningsvei
- Angrepsvei
- Brannalarmsentral

Dører:

- E30 — E 30-Sa [F30]
- E30C — E 30-CSa [F30S]
- EI30 — EI_2 30-Sa [B30]

Vinduer:

- E30 — E 30
- EI30 — EI 30

Konstruksjoner

- EI 30 [B30]
- E 30 [F 30]

Skravurer:

- Rømningsvei

Informasjon

Boligbygg i RKL 6
Brannklasse: 1
Sprinkles iht. NS-EN 12845
Heldekkende brannalarmanlegg iht. NS-EN 3960
Ledesystem og nødlys

Annet

Tegningen er å anse som konsepttegning og skal leses sammen med brannstrategidokumentet. Den har ikke status som byggetegning.

Rev.	Revisjonstekst	Dato	Tegnet	Kontroll
1	Nytt arkitektunderlag.	2022-01-24	SF	UAJ

Prosjektfase
Totalentrepriseunderlag

RAMBØLL

RAMBØLL NORGE AS - TRONDHEIM
Kobbes gate 2
Postboks 9420 Sluppen, N-7493 Trondheim
T +47 73 84 10 00, trondheim@ramboll.no

Hitra Bolig Ung
Hitra kommune

Branntegning plan 2

Oppdragsnummer	1350048497	
Tegnet av	VEBG	Dato 2021-12-10
Kontroll	UAJ	Dato 2021-12-10
Godkjent	UAJ	Dato 2021-12-10
Utsendt dato	2021-12-14	
Målestokk	1:150/A3	

Kompleks	Bygg	Etg	Fag	System	Type	Løpenummer	Revisjon	Fase	Status
		02	F	200	20	001	1		

M:\2021-Oppdrag\1350048497 Hitra Bolig Ung\7-PROD\F-Brann_sikkerhet\TEG\Branntegninger - Hitra Bolig Ung.rvt

A3