




Utskrift fra Norkart AS kartklient

Dato: 09.12.2021

Målestokk: 1:1000

Koordinatsystem: UTM 32N

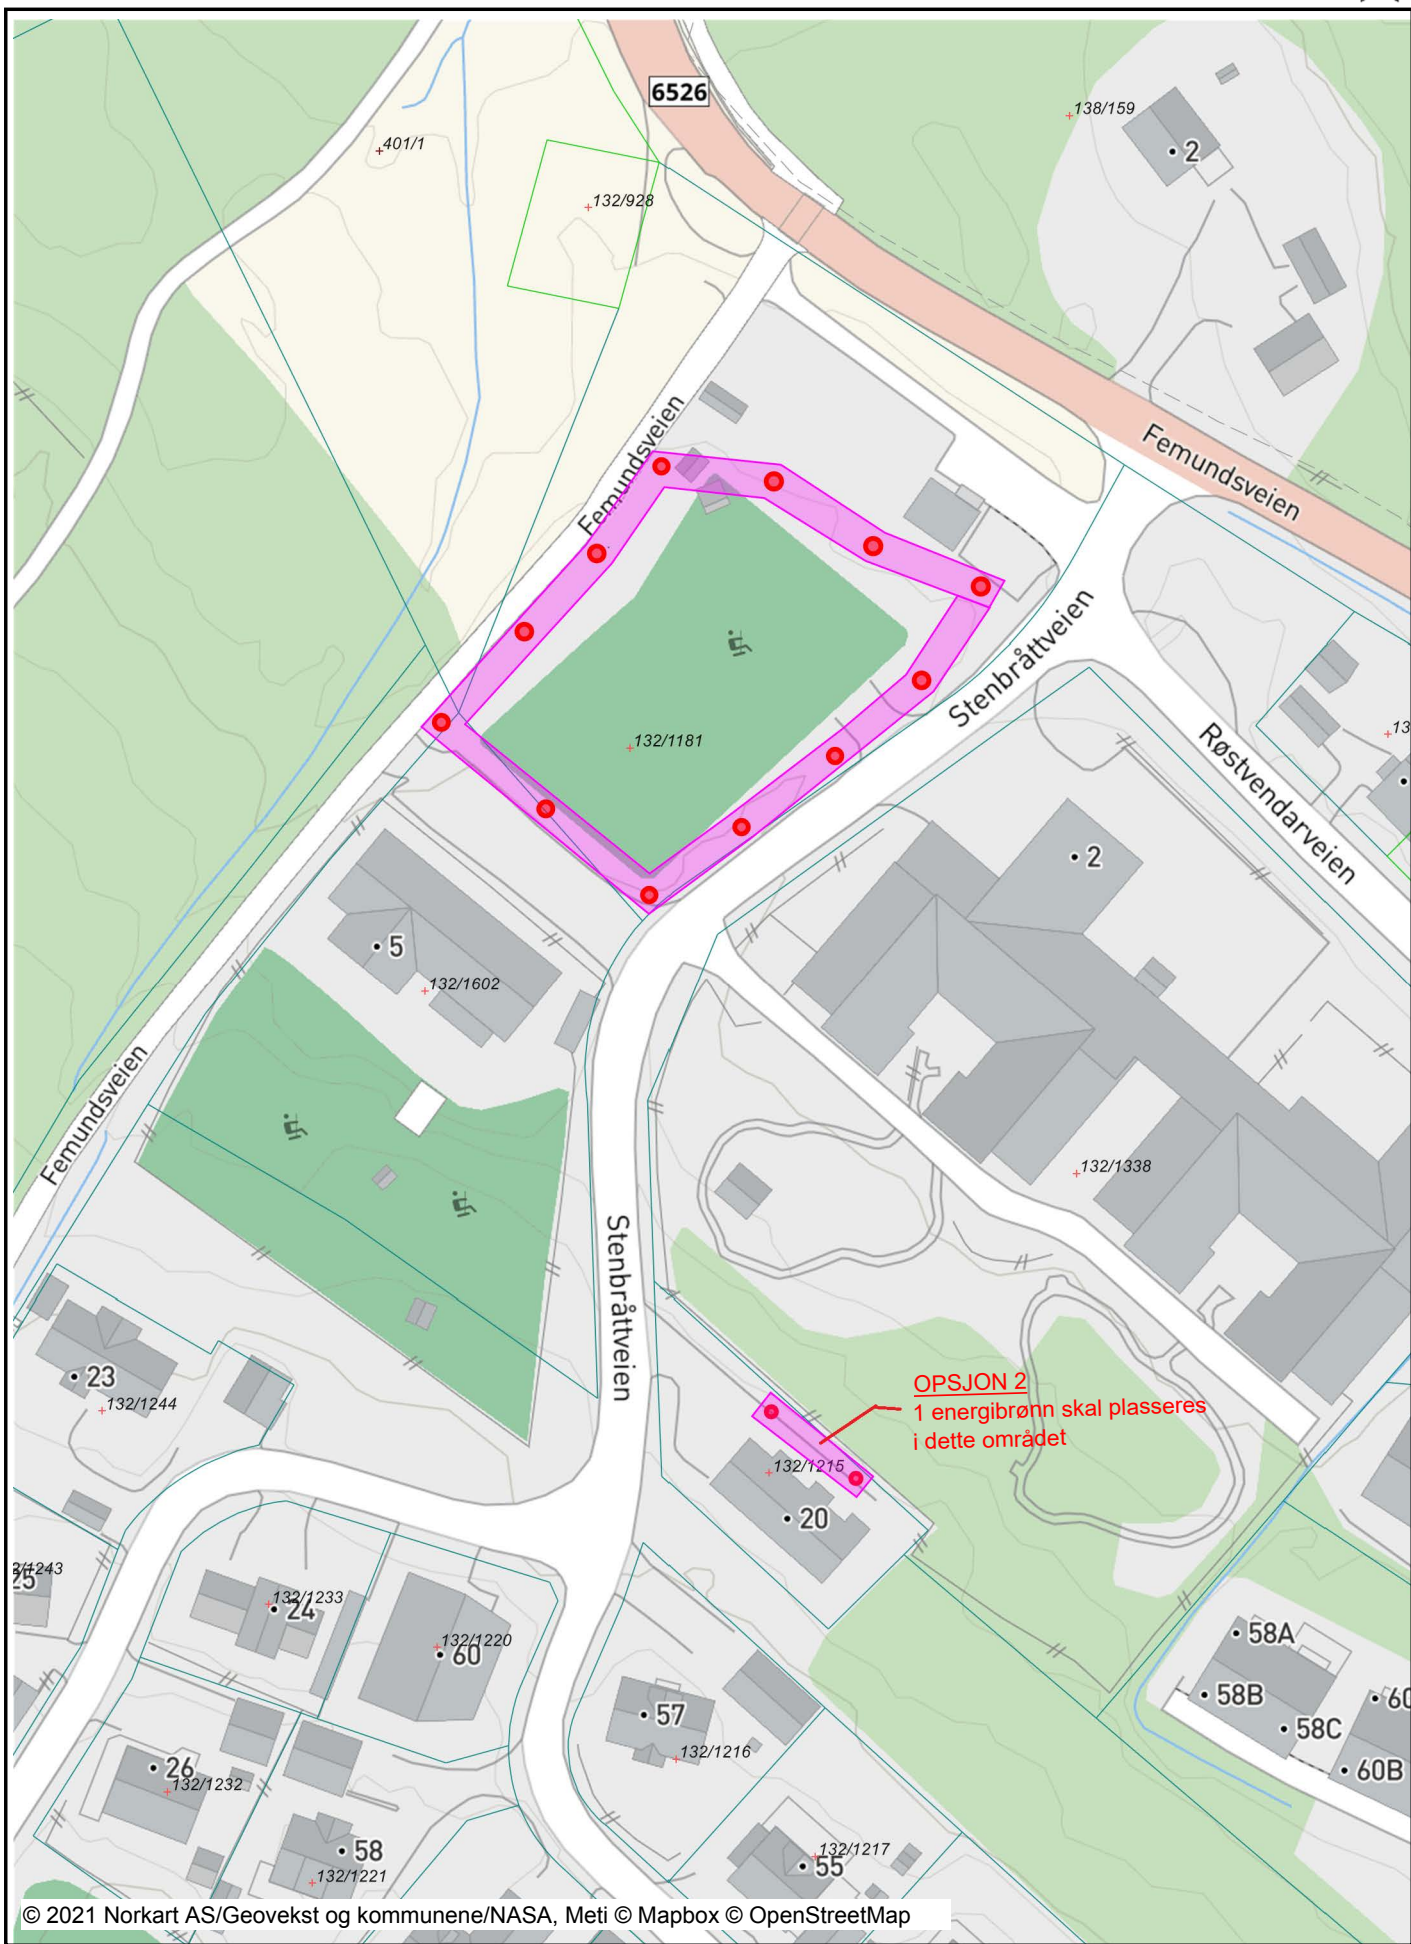

Tegnforklaring

Matrikkelkart

	Grunneiendom
	Jordsameie
	Festgrunn
	Festgrunn
	Seksjon
	Hjelpelinje veg
	Hjelpelinje fiktiv
	Hjelpelinje punktfeste
	Hjelpelinje vannkant
	Skissenyaktighet (metode 80 / 81 / 82)
	Grense ≤ 10 cm
	Grense ≤ 30 cm
	Grense < 200 cm
	Grense < 500 cm
	Grense ≥ 500 cm