


Glåmdal Brannvesen IKS har til hensikt å anskaffe et kompakt slangepleie og forvaltningssystem for brannvesen.

Slangepleierommet har dimensjonene 3780 x 6340

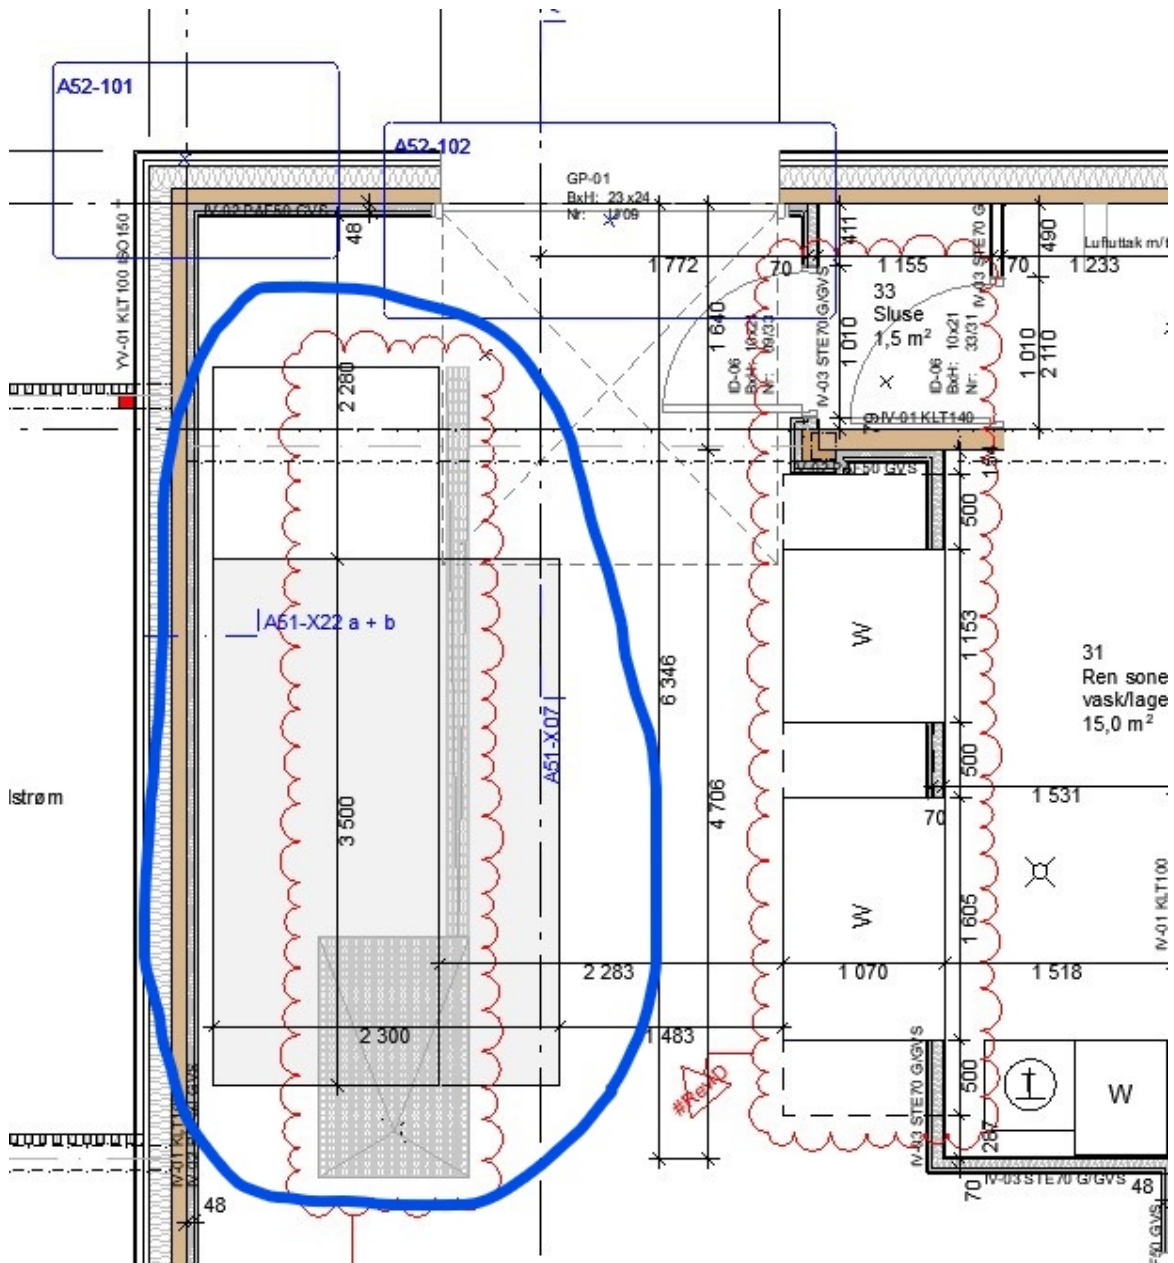

Slangepleiemaskin:

‘Plassering av slangvasker er innenfor den blå ringen.