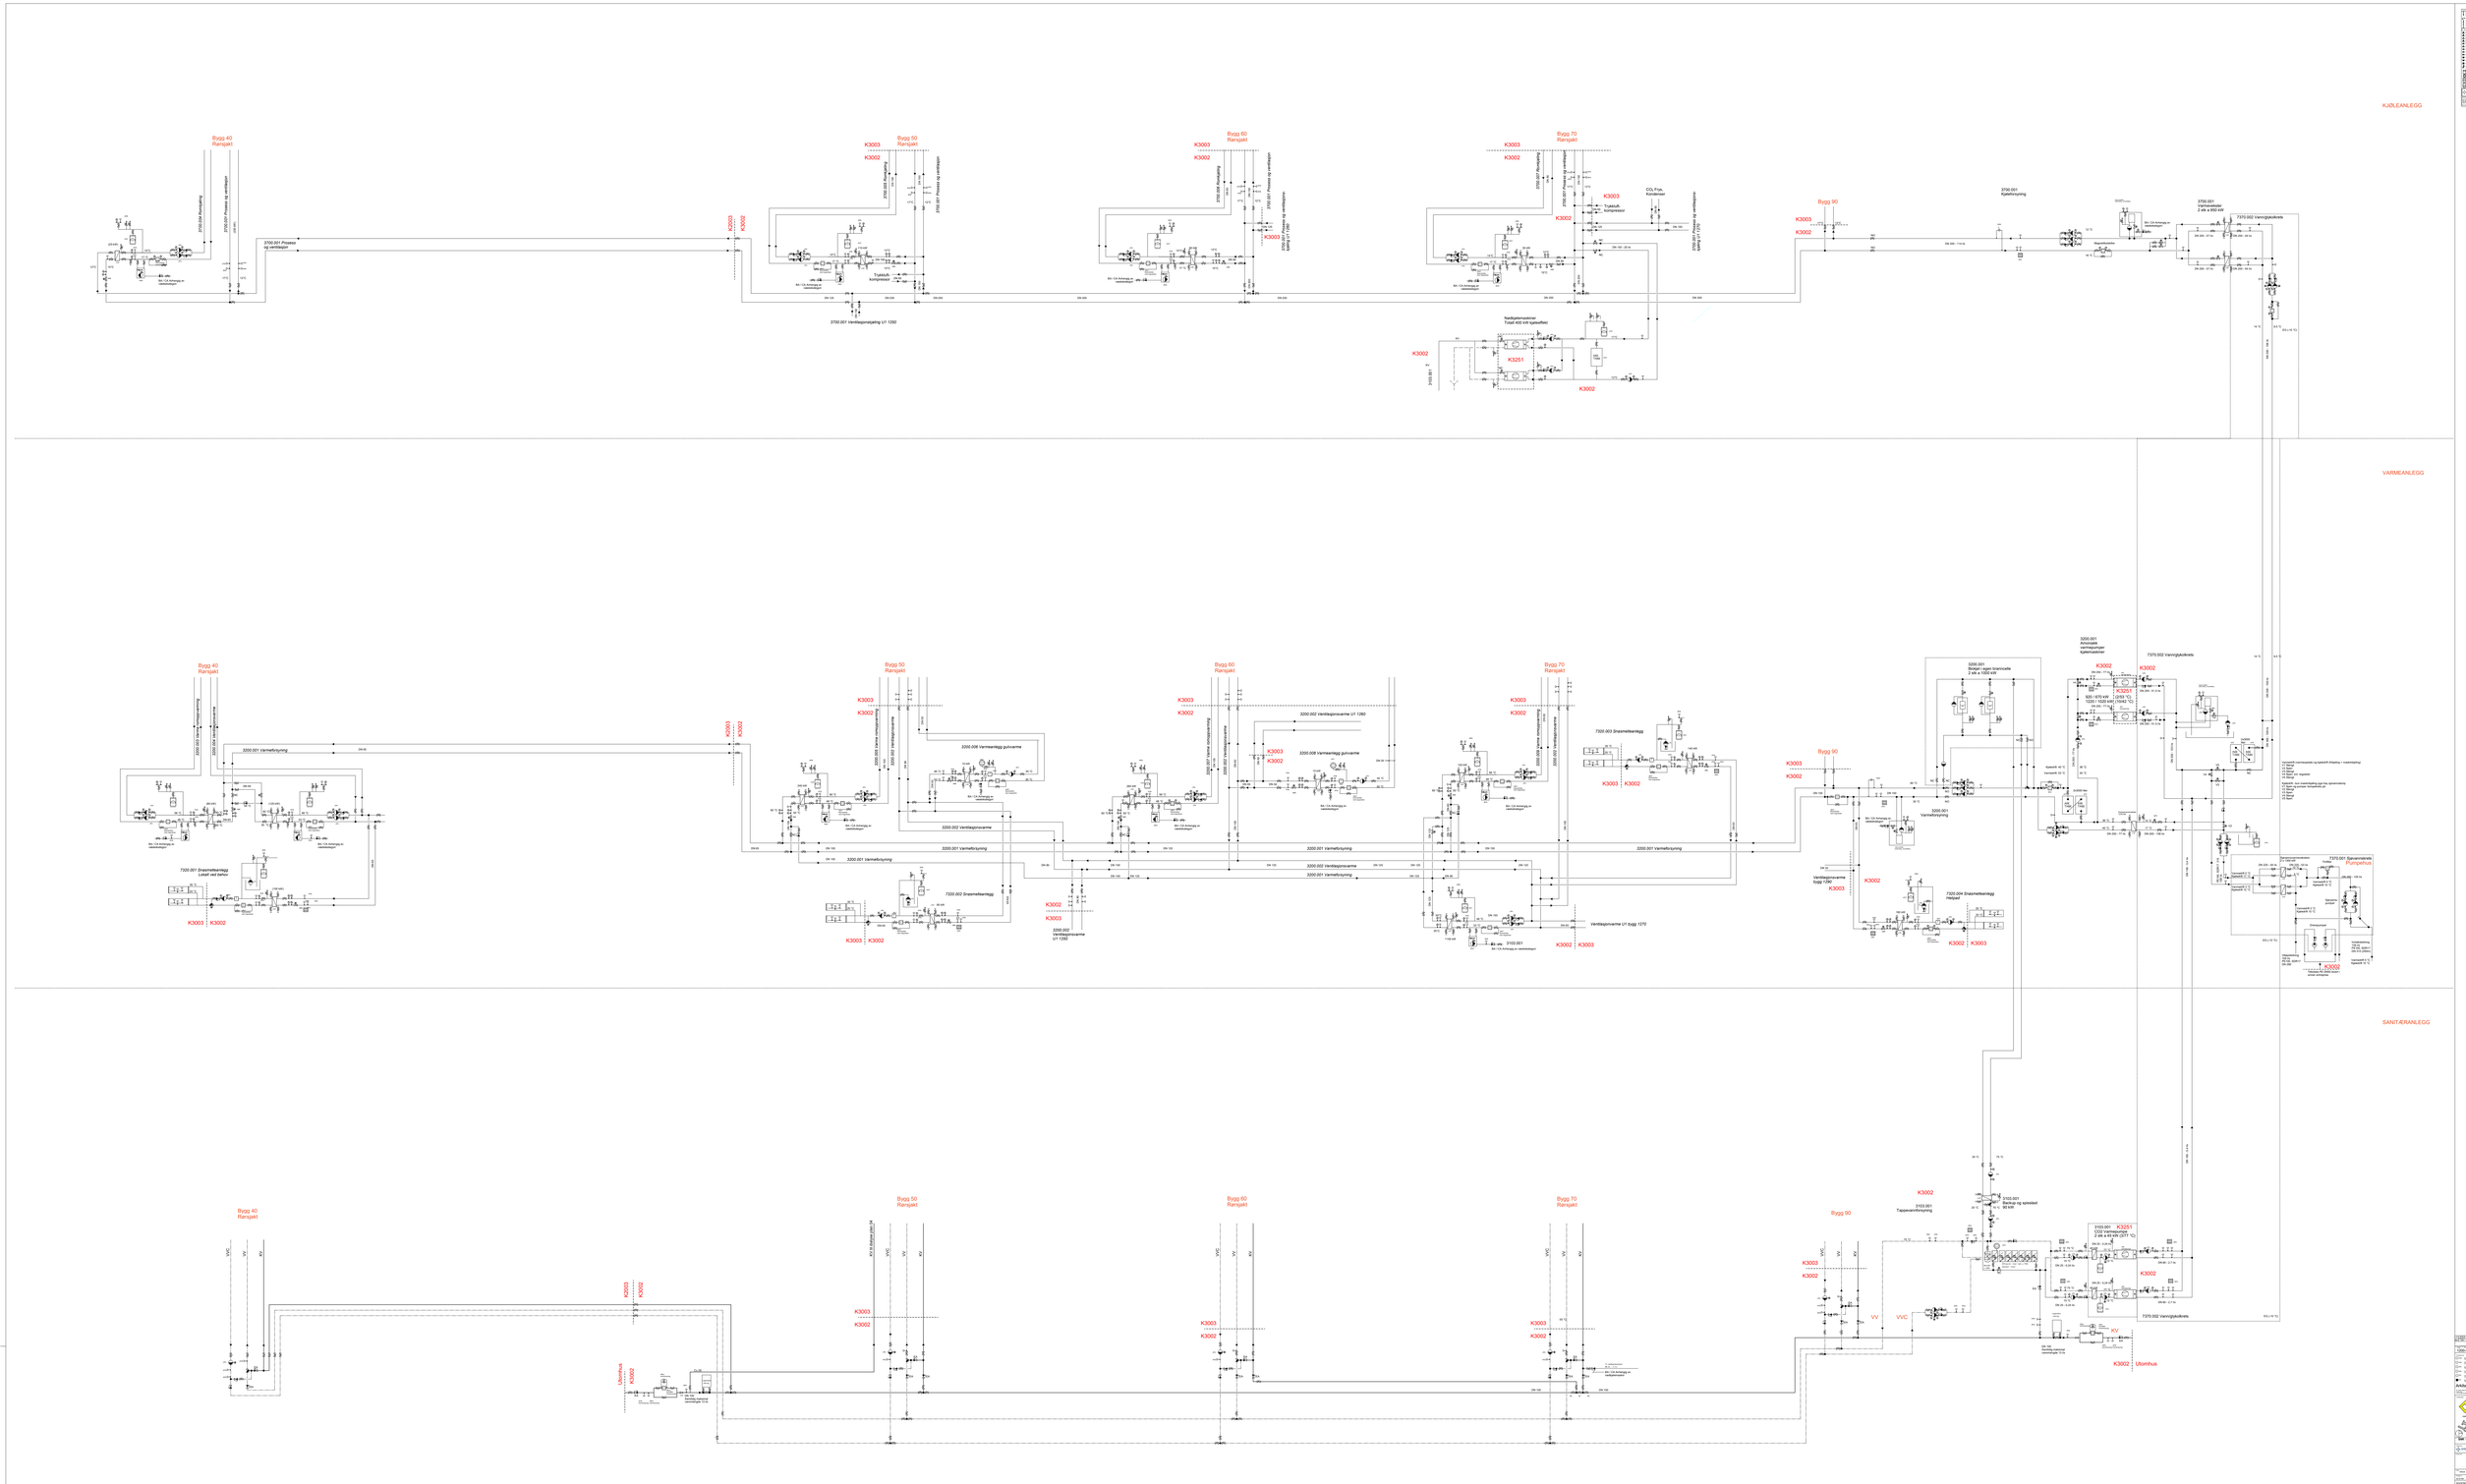
KJØLEANLEGG
VARMEANLEGG
SANITÆRANLEGG
Bygg 40 Rørsjakt
Bygg 50 Rørsjakt
Bygg 60 Rørsjakt
Bygg 70 Rørsjakt
Bygg 90
2700.001 Prosess og ventilasjon
