


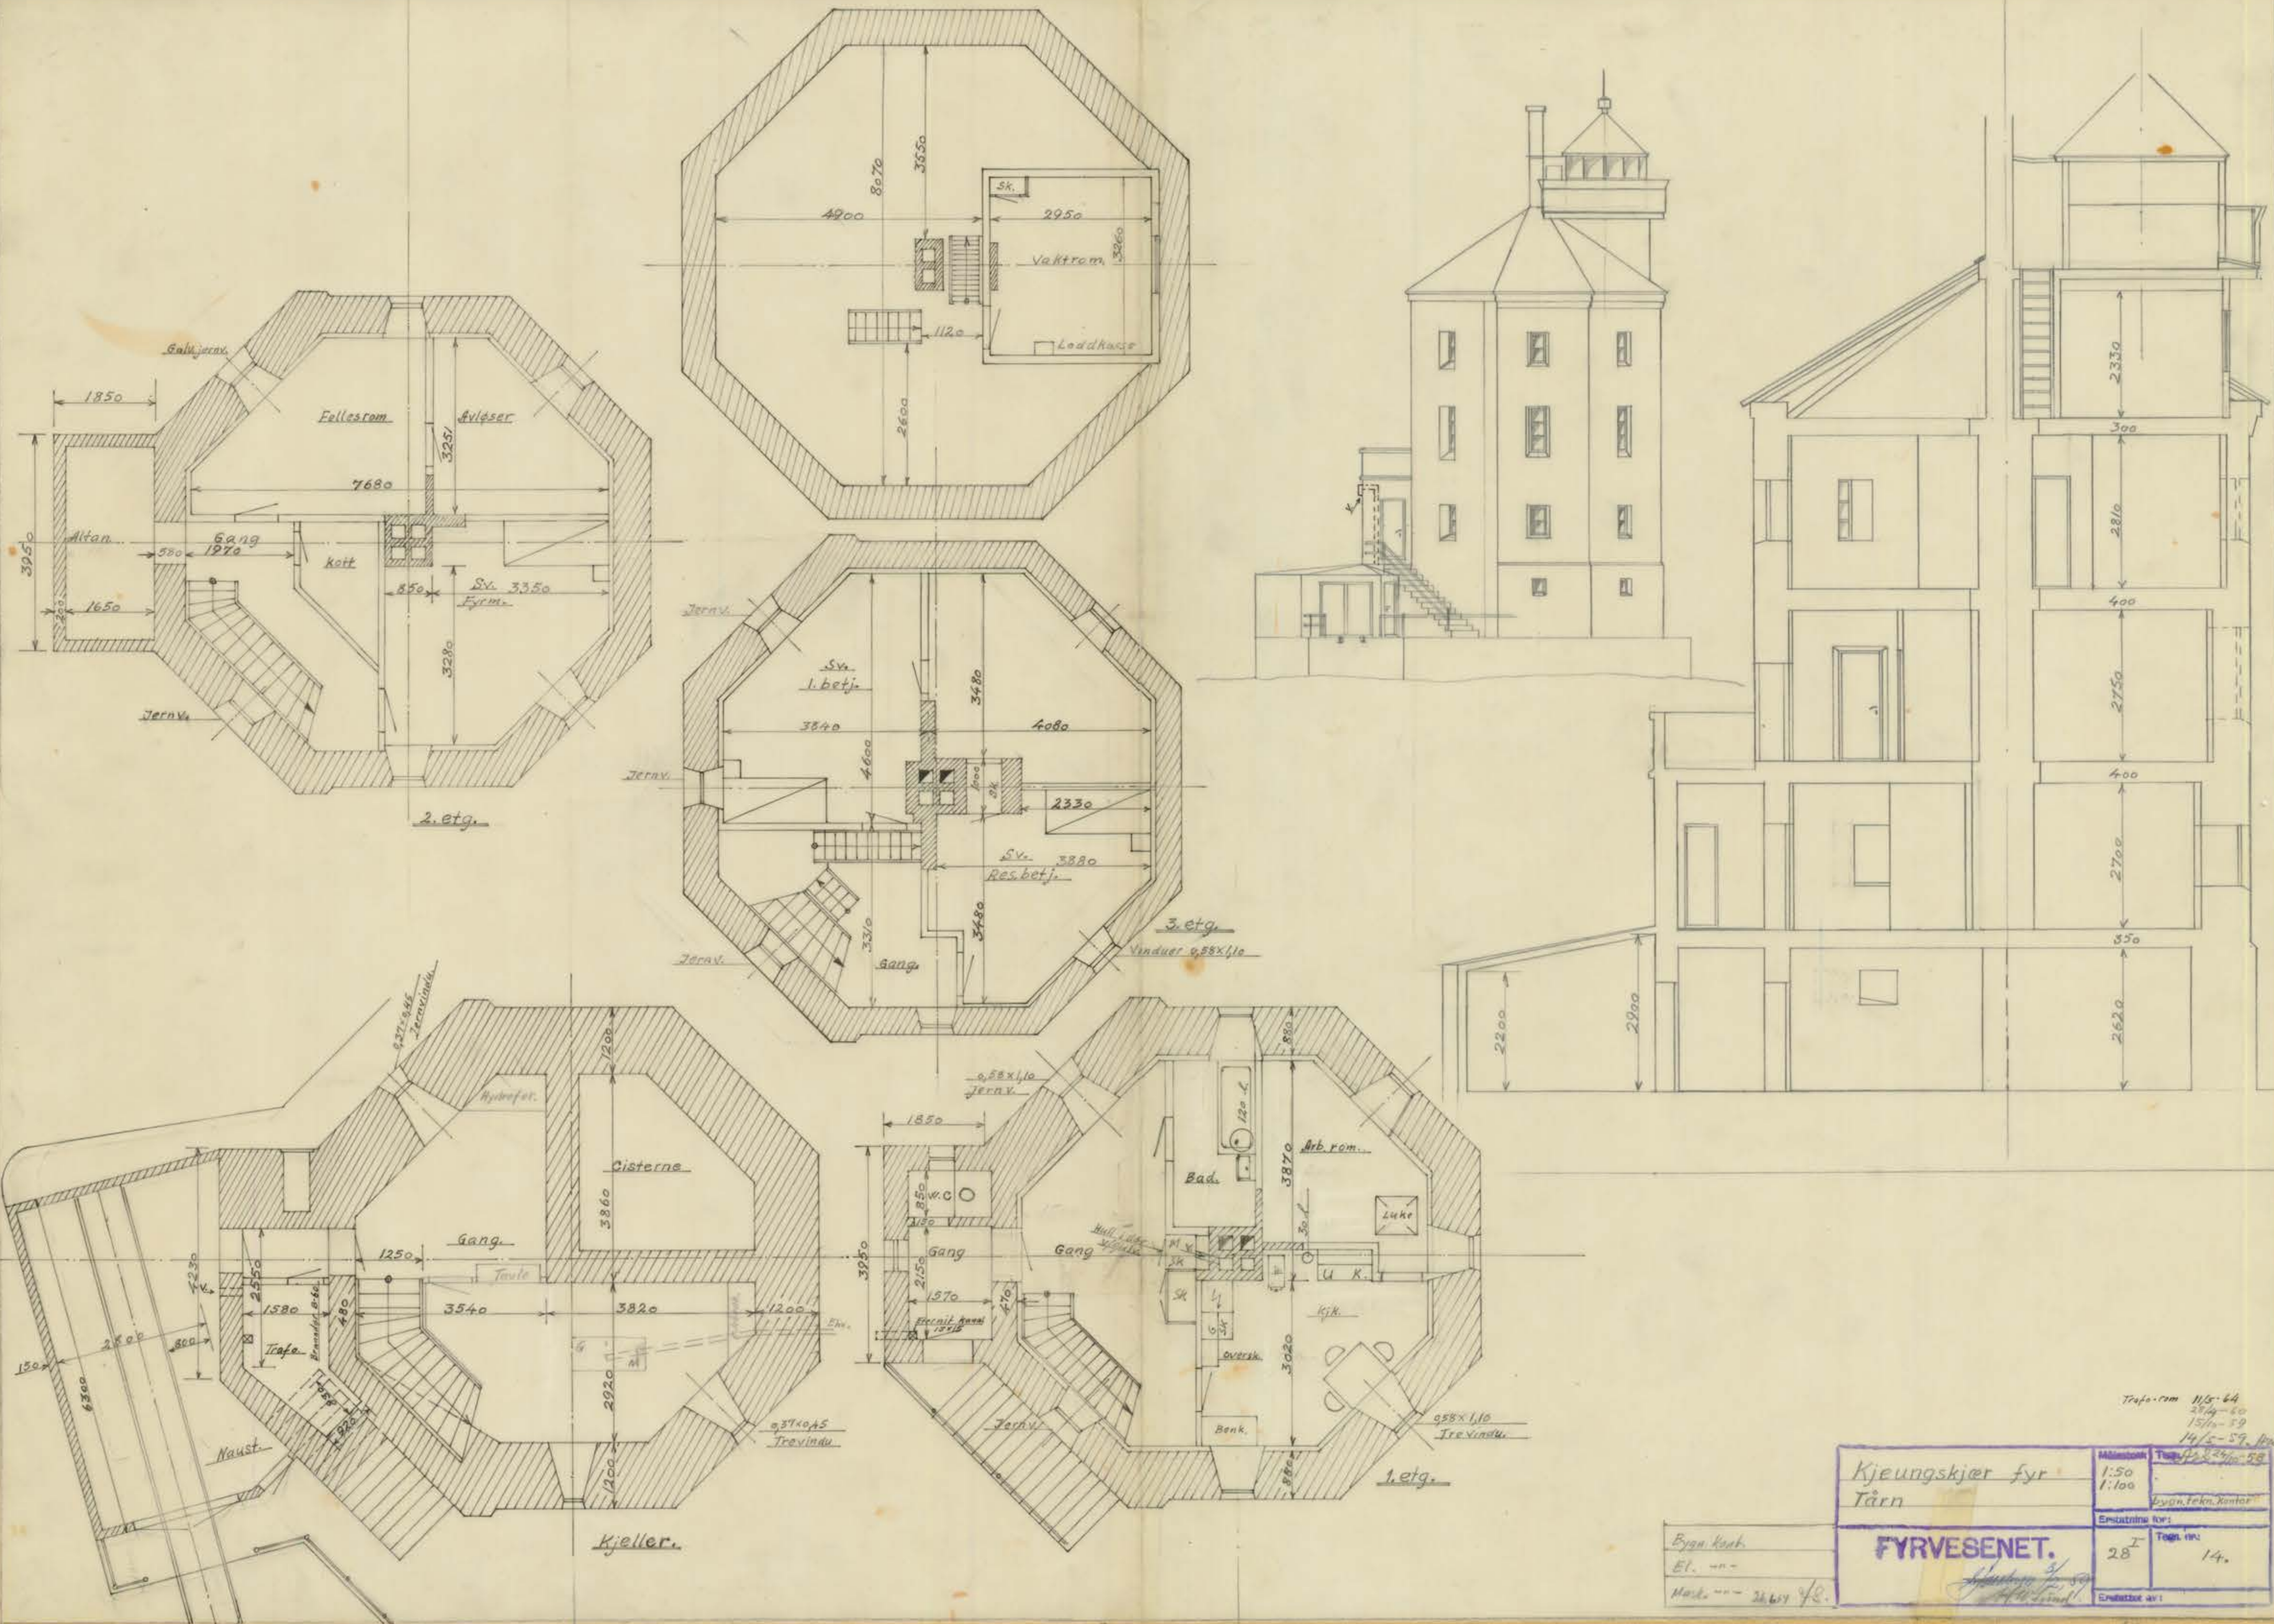

Bygn. kend. Et. -- Merk. -- 24.619 4/8.	Kjeungskjær fyr Tårn		Målestokk 1:50 1:100	Tegn. nr. 14.
	Fyrvesenet.		Emisjonsnr. for:	Tegn. nr. 14.
	Emisjonsnr. av 1		14.	
	14.		14.	