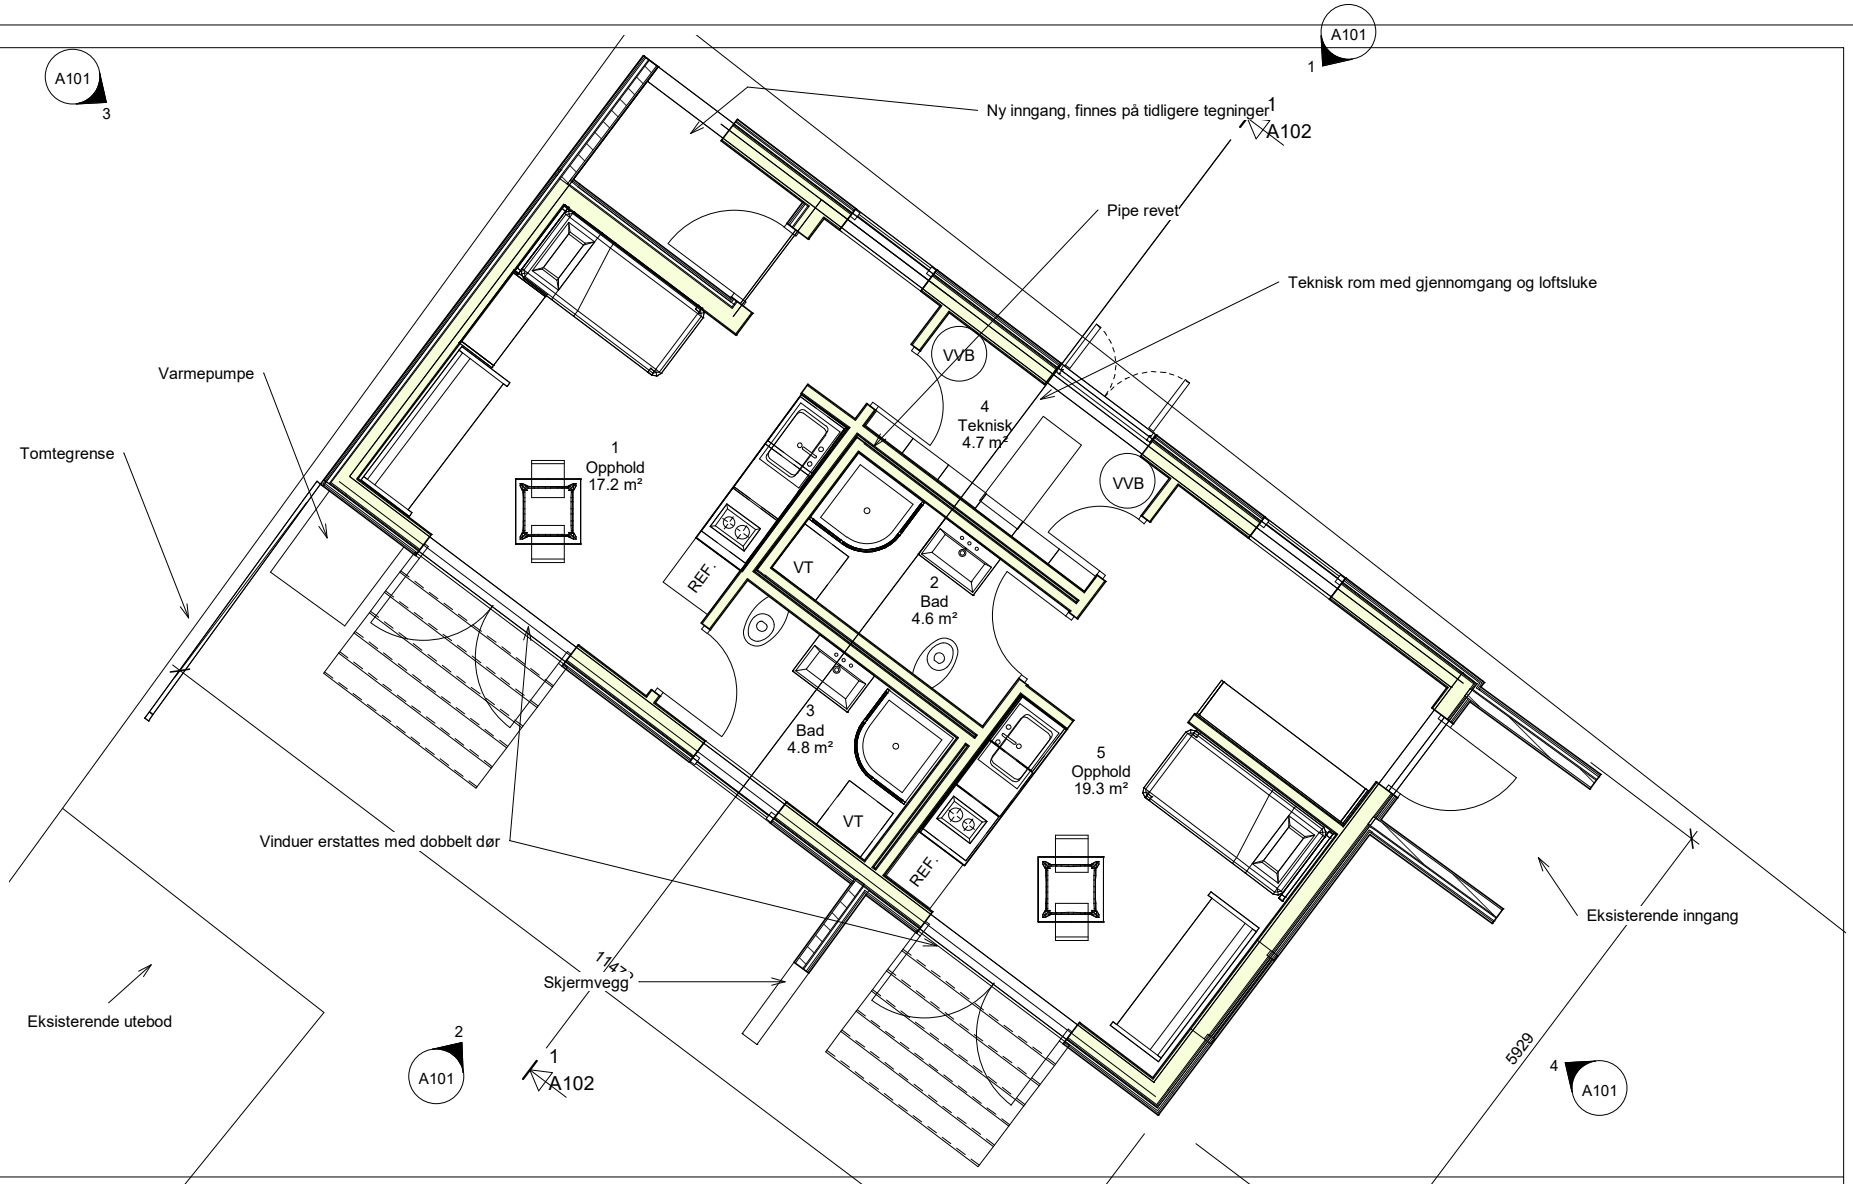

Larvik kommune

No.	Description	Date
B	PLASSERING AV VARMEPUMPE	31.01.22
A	ENDRET DØR- OG VINDUSUTFORMING	19.01.22

Larvik kommune eiendom

Øvre Jegersborggate 6

Plan 1 etg

Project number	04732
Date	060421
Drawn by	Siv Ark MNAL Ø Beyer
Checked by	Øyvind Beyer

A100

Scale 1 : 50

31.01.2022 12:23:06