




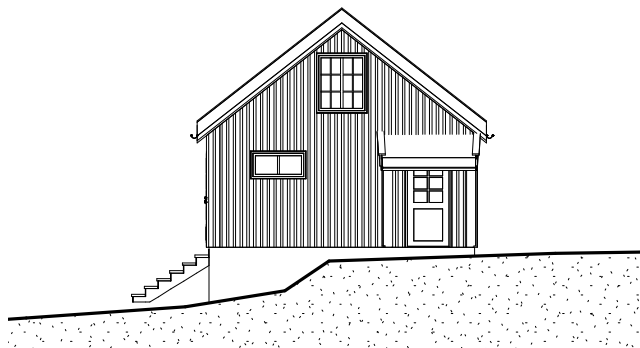


4 Øst
1 : 100

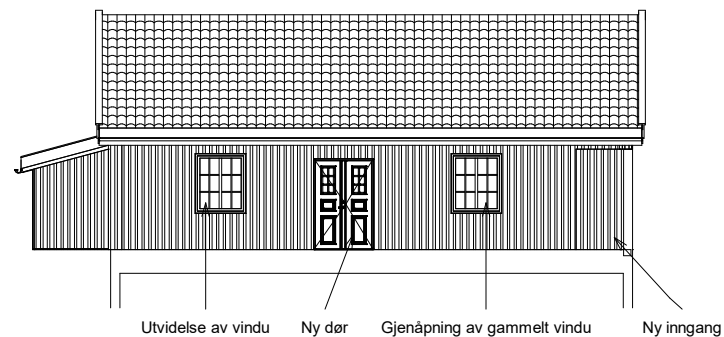

1 Nord
1 : 100

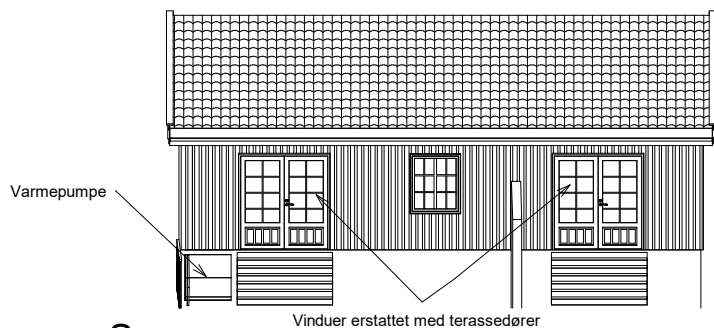

2 Sør
1 : 100

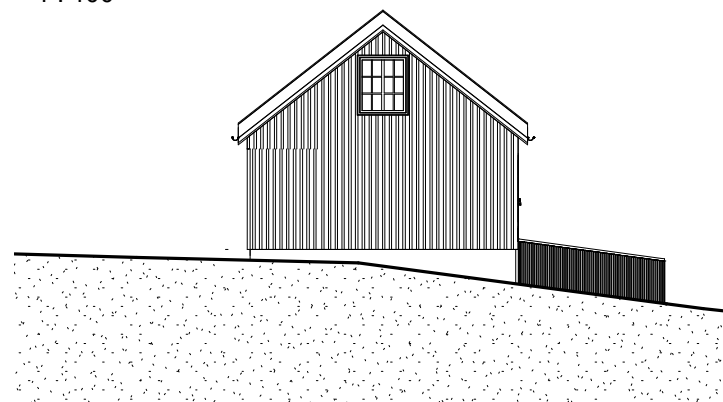

3 Vest
1 : 100



No.	Description	Date
B	PLASSERING AV VARDEPUMPE	31.01.22
A	ENDRET DØR- OG VINDUSUTFORMING	19.01.22

Larvik kommune
eiendom
Øvre Jegersborggate 6

Fasader

Project number	04732	A101
Date	060421	
Drawn by	Siv Ark MNAL Ø Beyer	
Checked by	Øyvind Beyer	Scale
		1 : 100