




1:100 Fasade/ Snitt Øst

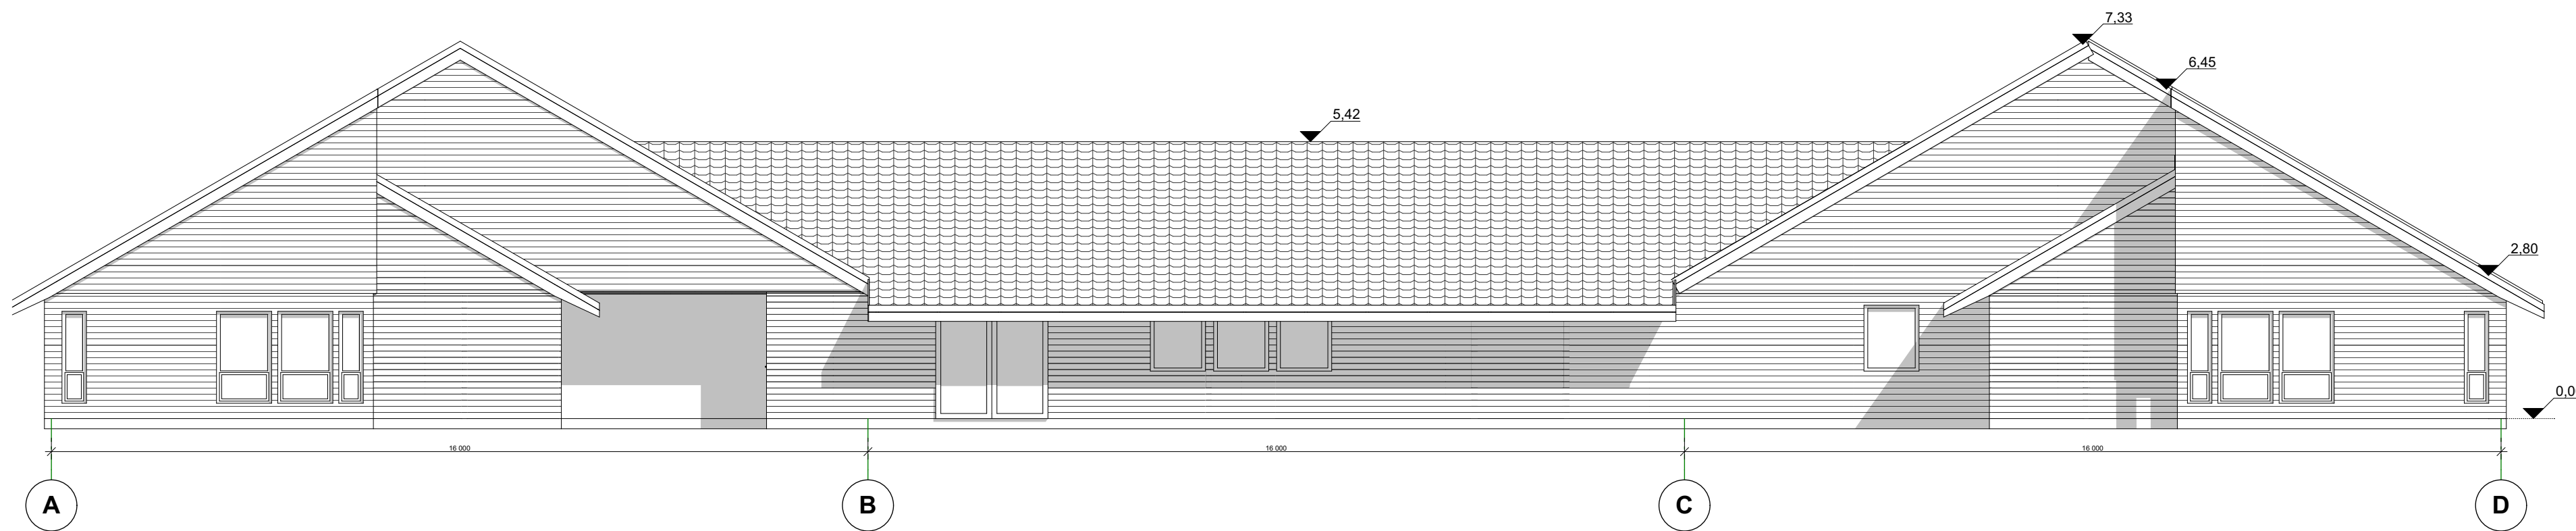

1:100 Fasade Nord

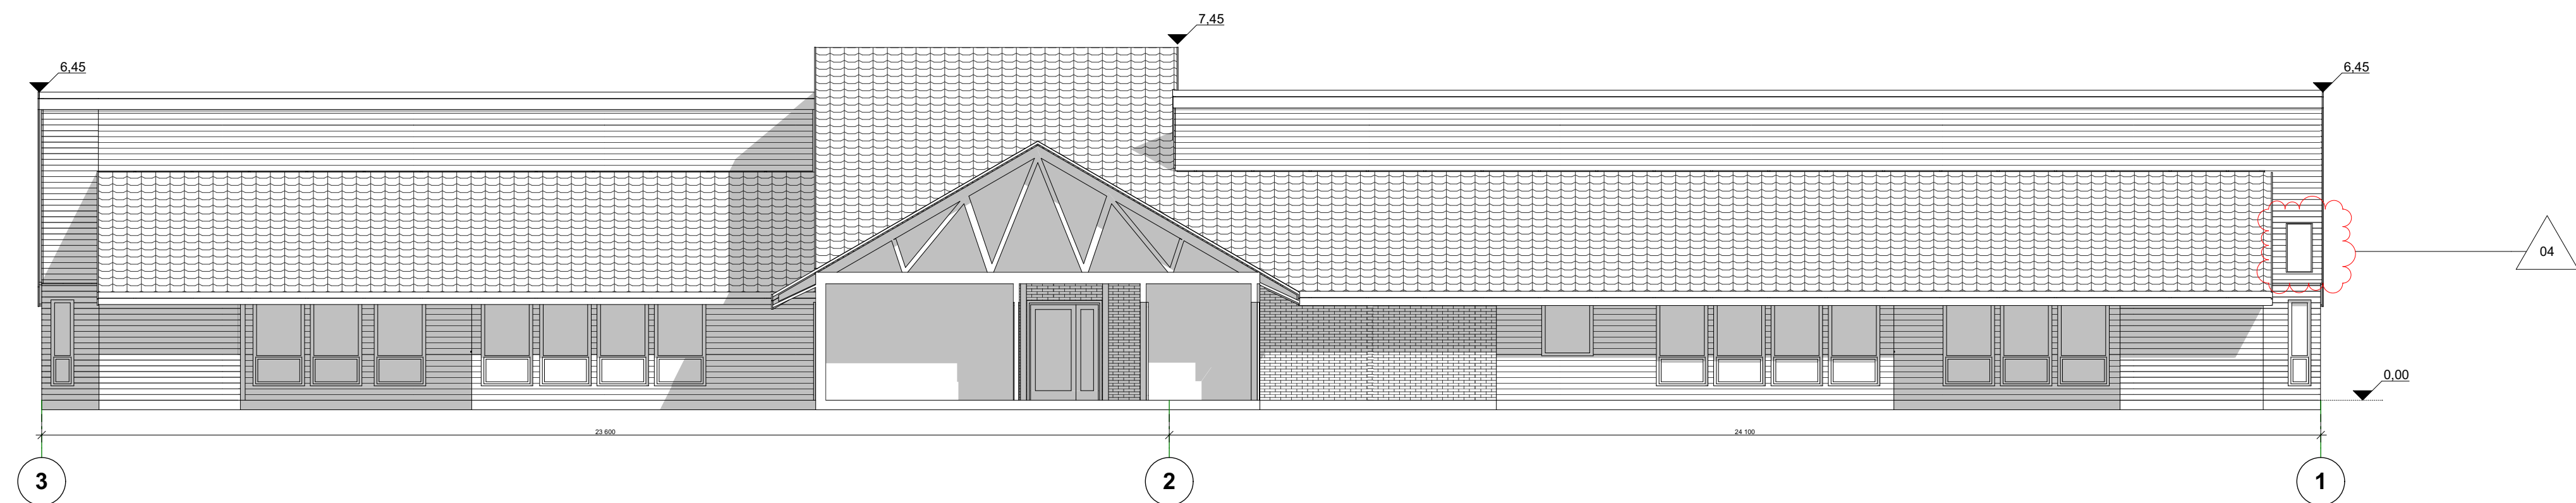

1:100 Fasade/Snitt Vest

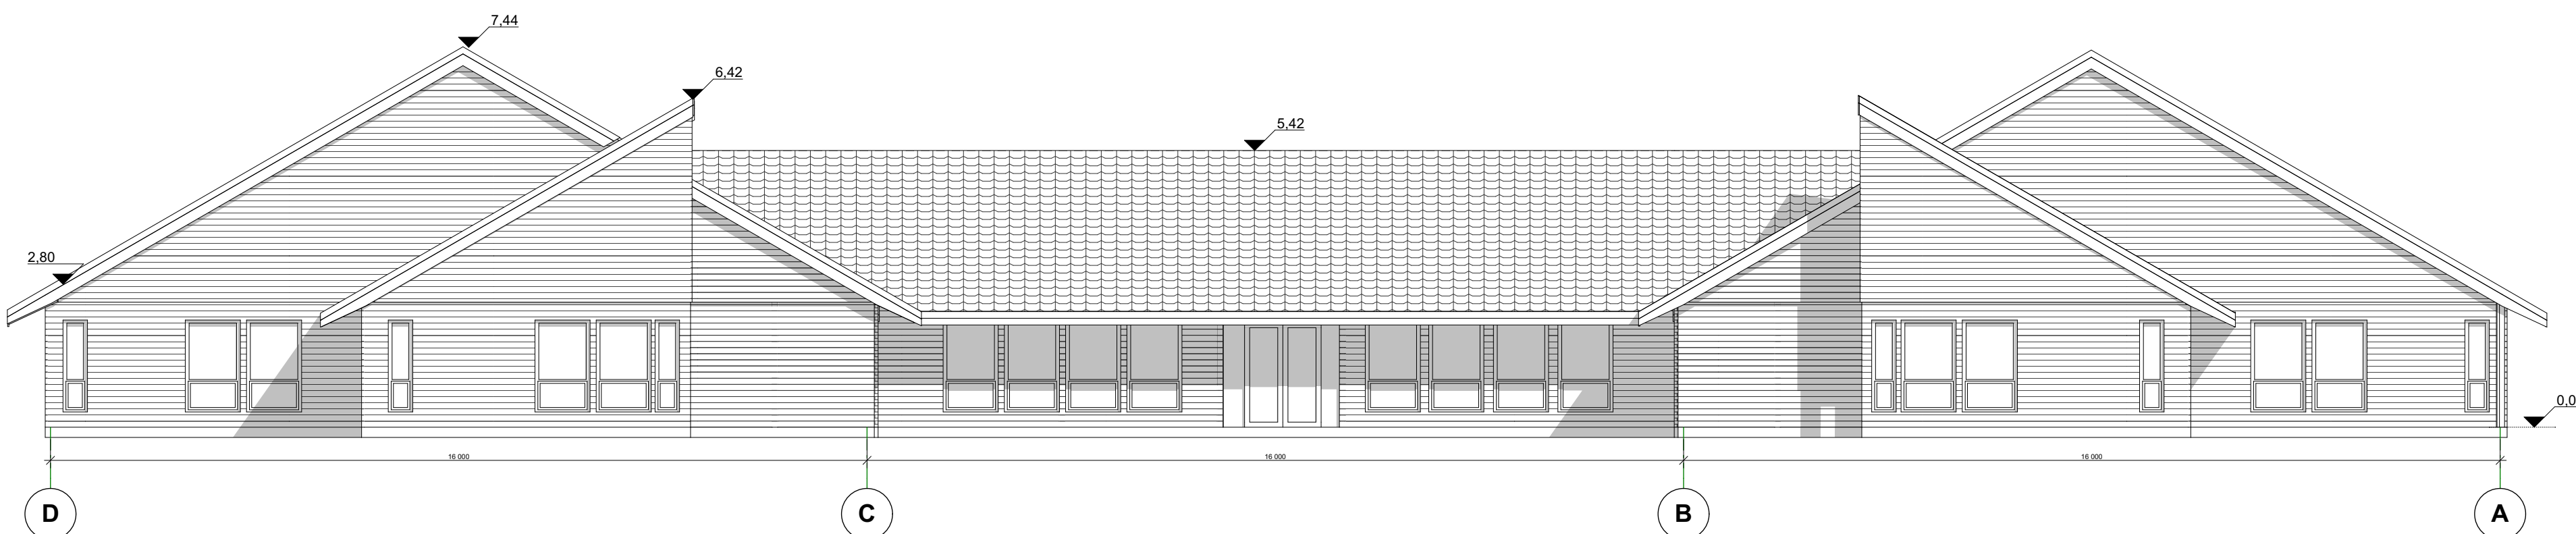

1:100 Fasade Sør

NB: Tegningen er ikke ment for bygging.
Med forbehold om tverrfaglig prosjektering.

NB: Detaljering må tilpasses mål på stedet.

Tegningen er basert på grunnlag fra Bernhard Olsen AS: Aldersheim på Ytteren - Takstol Snitt Type 1-4. Datert februar 1982.

Korrigert etter oppmåling fra Arctic Survey.

Rev	Nr	Beskrivelse	Dato	Sign	Kontroll
05		Endret tittelfelt	12.08.21	LWB	HTR
04		Flyttet luke og fluktkvei	11.08.21	LWB	HTR
03		Flyttet luke og fluktkvei	03.08.21	LWB	OEH
02		Korrigert etter oppmåling	06.07.21	LWB	HTR
01		Avventer oppmåling, fjernet romnummer	25.06.21	LWB	HTR

Prosjekteringsgruppen	ARK: HRP AS	Dronning Eufemia's gate 15 0191 Oslo Tlf: +47 80 55 55
-----------------------	-------------	--

© Alle rettigheter tilhører utførende for prosjektering, kopiering eller bruk av disse tegningene er forbudt uten skriftlig samtykke

Tilslutningshav
Rana Kommune
Prosjekt
Ytteren Bosenter- etablering av ventilasjonsanlegg, nytt taktekke og div. oppgraderingsarbeider.

Fase Anbudstegninger		Dato: 12/08/2021	
Grn./Bnr./Festene: 131/544	Målestokk: 1:100	Format: A2	
Prosjektnr.: 2110325	Tegningsnr.: 131544-A20040001E	Sign. LWB	Kontroll HTR
Type tegning: Fasader	Revisjon: - 05		