


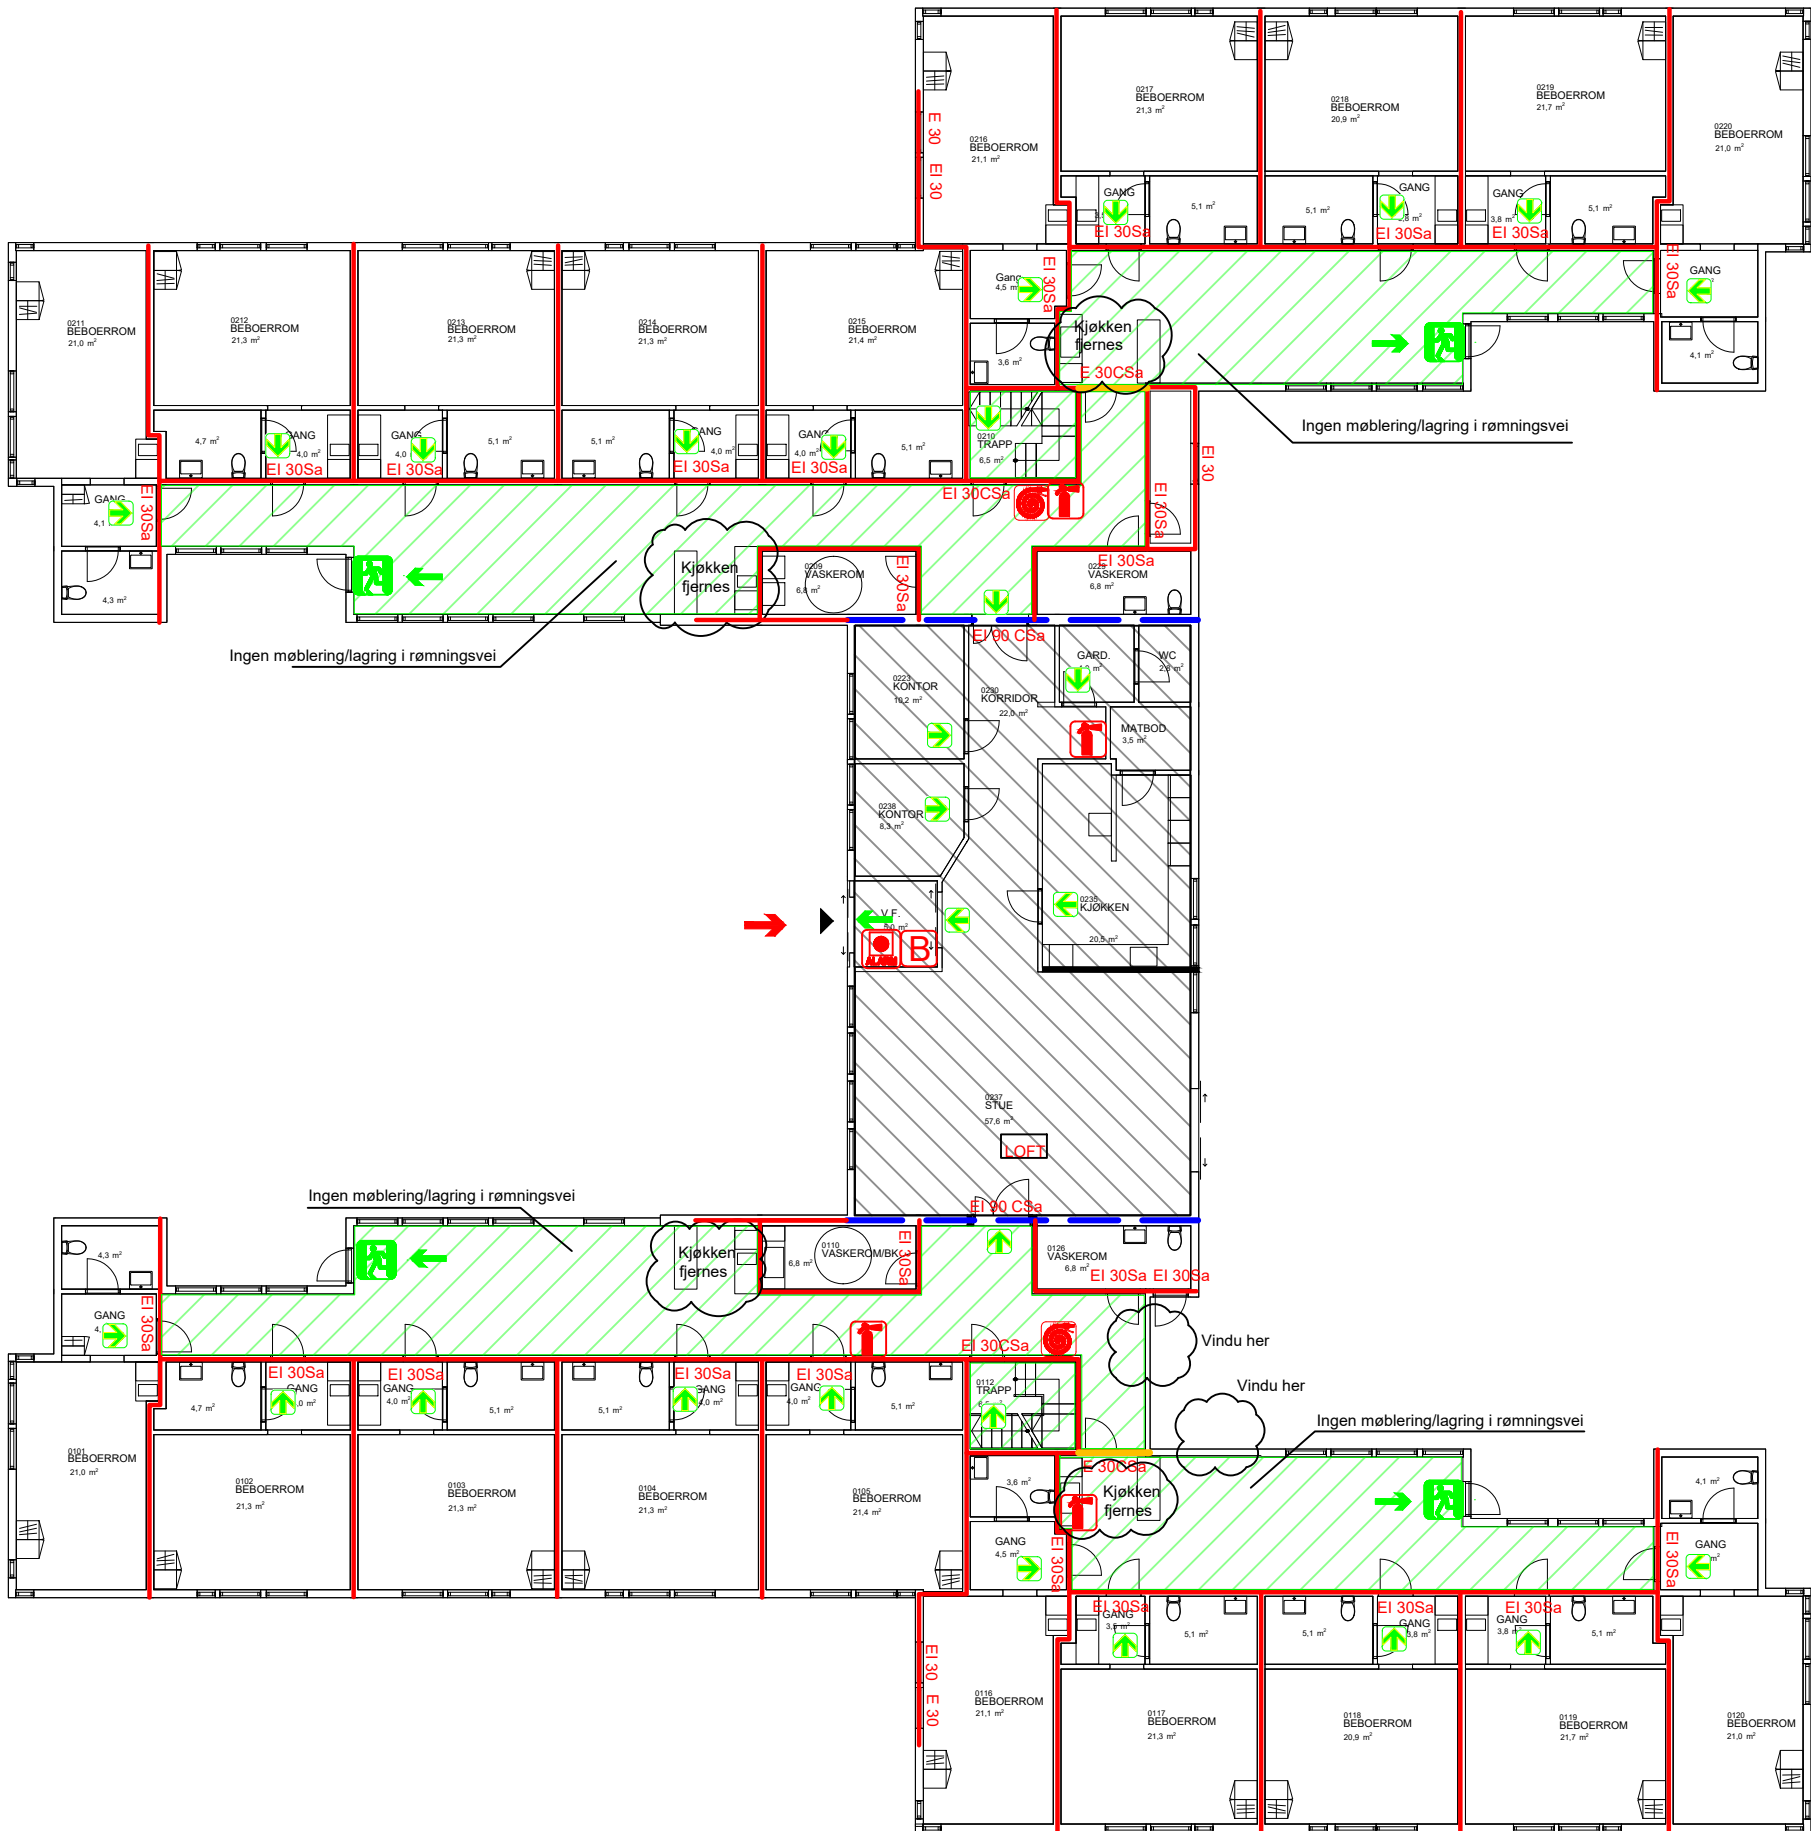

SYMBOLFORKLARING

- Rømningsvei
- Kun enkelte branntiltak (ikke oppgradering etasjeskiller)
- REIM 90 A2-s1,d0 [A 90]
- EI 30 [B 30]
- E 30 [F 30]
- Angrepsvei for brannvesenet
- Rømningsretning
- Utgang til det fri
- Nødutgang
- Brannslange
- Håndslukkeapparat
- Brannalarmsentral
- Brannvesenets Orienteringsplan
- Brannklassifisert dør EI 90CSa A2-s1,d0 [A90S]
- Brannklassifisert dør EI 30CSa [B30S]
- Brannklassifisert dør EI 30Sa [B30]
- Brannklassifisert dør E 30CSa [F30S]
- Loftsluke med stige
- Brannklassifisert vindu (fast karm) EI 30Sa [B30]
- Brannklassifisert vindu (fast karm) E 30Sa [F30]

Tegningsnr.:
01 F 20 001

Type tegning
Branntegning Plan 1

Branntegning er illustrasjon av
brannkonsept som er styrende
dokument.

Branncelleskiller og seksjonering
er eksisterende forhold.

Branntekniske forutsetninger

Risikoklasse: 5 og 6
Brannklasse: 1
Brannalarmlegge klasse 2
Seksjonert i 3 deler
Bæresystem:
R90 [A90] (seksjoneringsvegger)
R30 [B30] (øvrige)

RevID	SIGN	KS	Revisjonsnavn	Dato
00	BWE	JKH	Første tegningsutgave	05.08.2021
01	BWE	JKH	Rettet dører til trapp	06.08.2021
02	BWE	JKH	Prosjektnavn og nytt tegningsdesign	13.08.2021

Prosjekteringsgruppen

- ☐ ARK: ARK HRP
- ☐ LARK: LARK HRP
- ☐ IARK: IARK HRP
- ☐ RIB: RIB HRP
- ☐ RIBr: RIBr HRP
- ☐ RIE: RIE HRP
- ☐ RIV: RIV HRP

Barbro Westlund-Storm
mob: 97019444
epost: bwe@hrprosjekt.no

© Alle rettigheter tilhører utførende for prosjektering. Kopiering eller bruk av disse tegningene er forbudt uten stiftlig samtykke.

Tiltakshaver:

Rana kommune

Prosjekt:
Ytteren bosenter- etablering av ventilasjonsanlegg, nytt
taktekke og div oppgraderingsarbeider

Adresse:
Gammelveien 1G, 8614 Mo i Rana

Fase: Rammesøknad	Dato: 13.08.2021	Status: Til KS
Gnr./Bnr./Festenr 131/544	Målestokk 1:200	Format: A3
Prosjektnr.: 2110325	Sign. BWE	Kontroll JKH

Type tegning
Branntegning Plan 1

Tegningsnr.:
01 F 20 001



HR Prosjekt AS
Dronning Eufemias gate 16
0191 Oslo

tlf: +47 46 80 55 55
e-post: post@hrprosjekt.no