


Ekisterende romløsning;

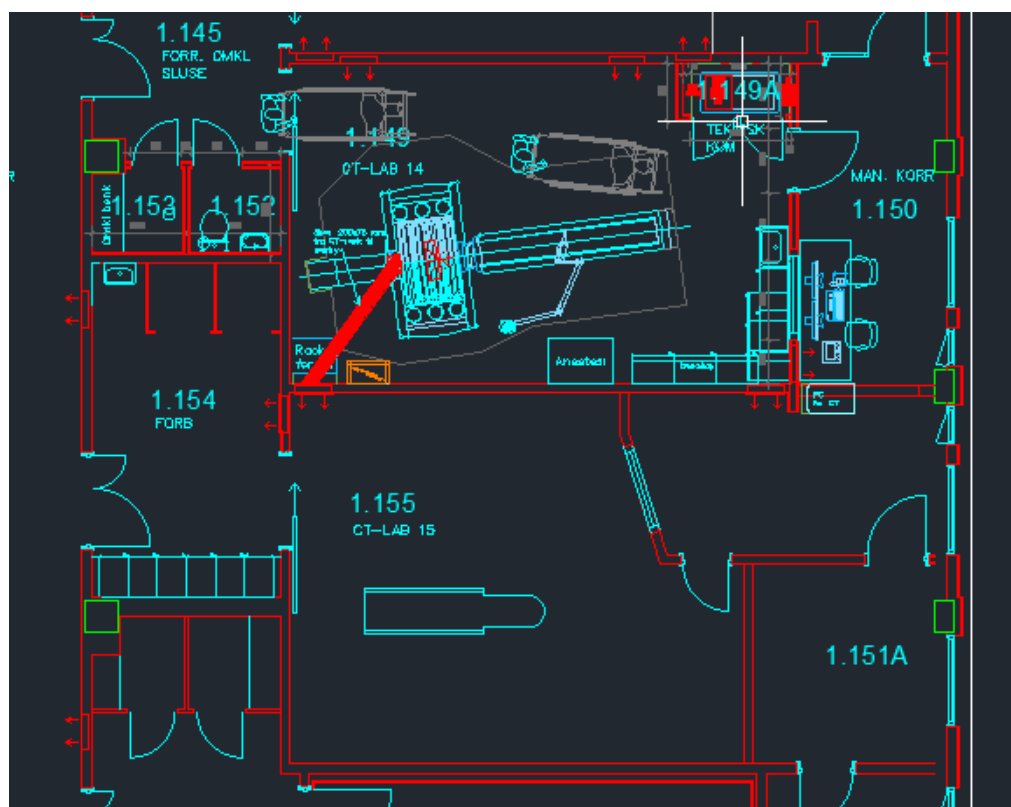

Ny romløsning;

