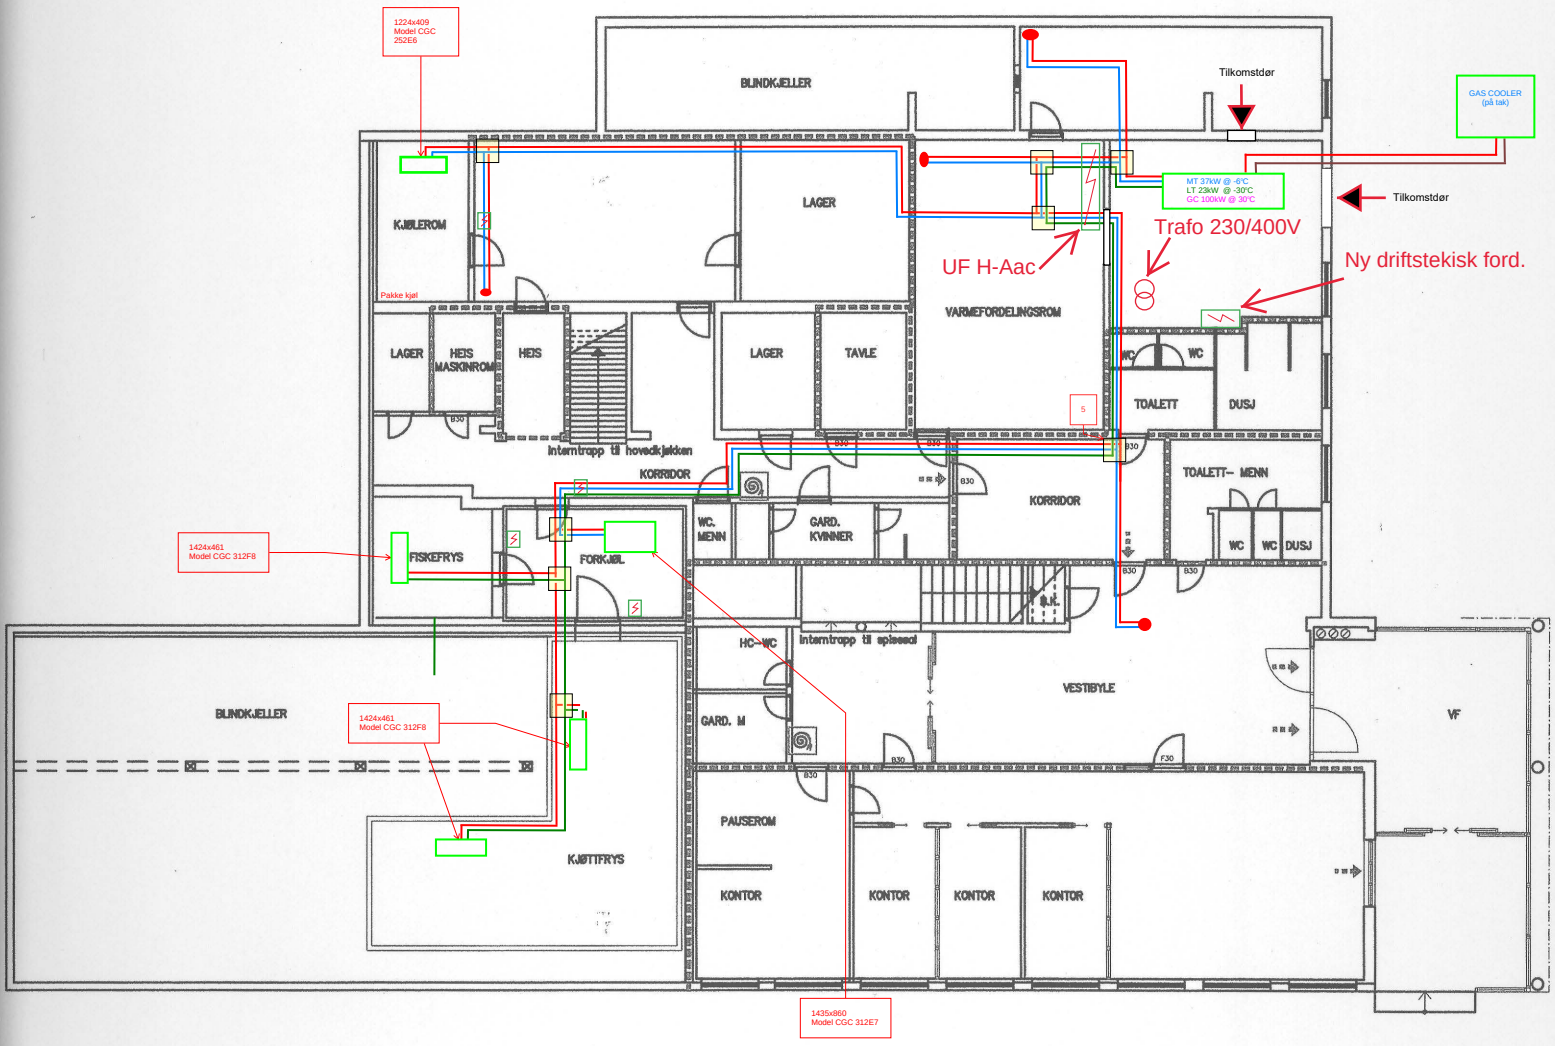

= Lokalt automatikkskap
4 stk. i kjeller

= Driftsteknisk fordeling
Maskinrom

= Trafo 230/400V

= Hovefordeling 230V

Tegnforklaring:

Brannceller begrensende vegg. B60

BS Brannslangeskap

Rømningsveg

REV. SAKSNR		TEGN.	KONTR.	KONTR. NORMAN	DATO	REV.
KORRIGERTE BRANNCELLER KORRIDOR. SOM BYGGET		RJ			11.12.00	B
KORRIGERTE BRANNCELLER KORRIDOR		LJN			27.11.00	A

FORSVARETS BYGNINGSTJENESTE
Region Sør- og Vestlandet
Kongshaugv. 4
Postboks 159
4050 SOLA
Tlf: 51 65 87 01
Fax: 51 65 26 82

TOTALRÅDGIVER NORMAN
ARKITEKTER INGENIØRER ØKONOMER
TORGNY SEGERSTEDSVEI 27
5033 FYLLINGSDALEN
Telefon 55 16 58 00
Telefax 55 16 55 02

ARK	NORMAN AS TORGNY SEGERSTEDSVEI 27 5033 FYLLINGSDALEN	L. J. NORE	ARKITEKT Telefon 55 16 58 00 Telefax 55 16 55 02
RIB	NORMAN AS TORGNY SEGERSTEDSVEI 27 5033 FYLLINGSDALEN	K.SUND	BYGGETEKNIKK Telefon 55 16 58 00 Telefax 55 16 55 02
RIV	JACOBSEN & AARØ AS SPELHAUGEN 18 5033 FYLLINGSDALEN	R. AARØ	VVS TEKNIKK Telefon 55 16 50 25 Telefax 55 16 13 25
RIE	SIV.ING. HARALD MONSTAD AS SANDSLIMARKA 31 5049 SANDSLI	T. KALLESTADBAKKEN	EL. TEKNIKK Telefon 55 98 41 40 Telefax 55 22 95 90

SOM BYGGET

TILBYGG/OMBYGGING 'SJALUPPEN'
Haakonsvern

TEGN. TITTEL:
BRANNPLAN
PLAN UNDERETASJE

TEGNINR: A-810
OPPDR. NR: 3648
TEGN: KST | SAKSBEH: LJN | KONTR. NORMAN: SH
MÅLESTOKK: 1:100 | DATO: 31.10.00
ETAB. KODE: 120102 | ETAB. NAVN: HOS
INVNR: 018 | BENEVNING: SJALUPPEN
ARKIV NR: | REV: B