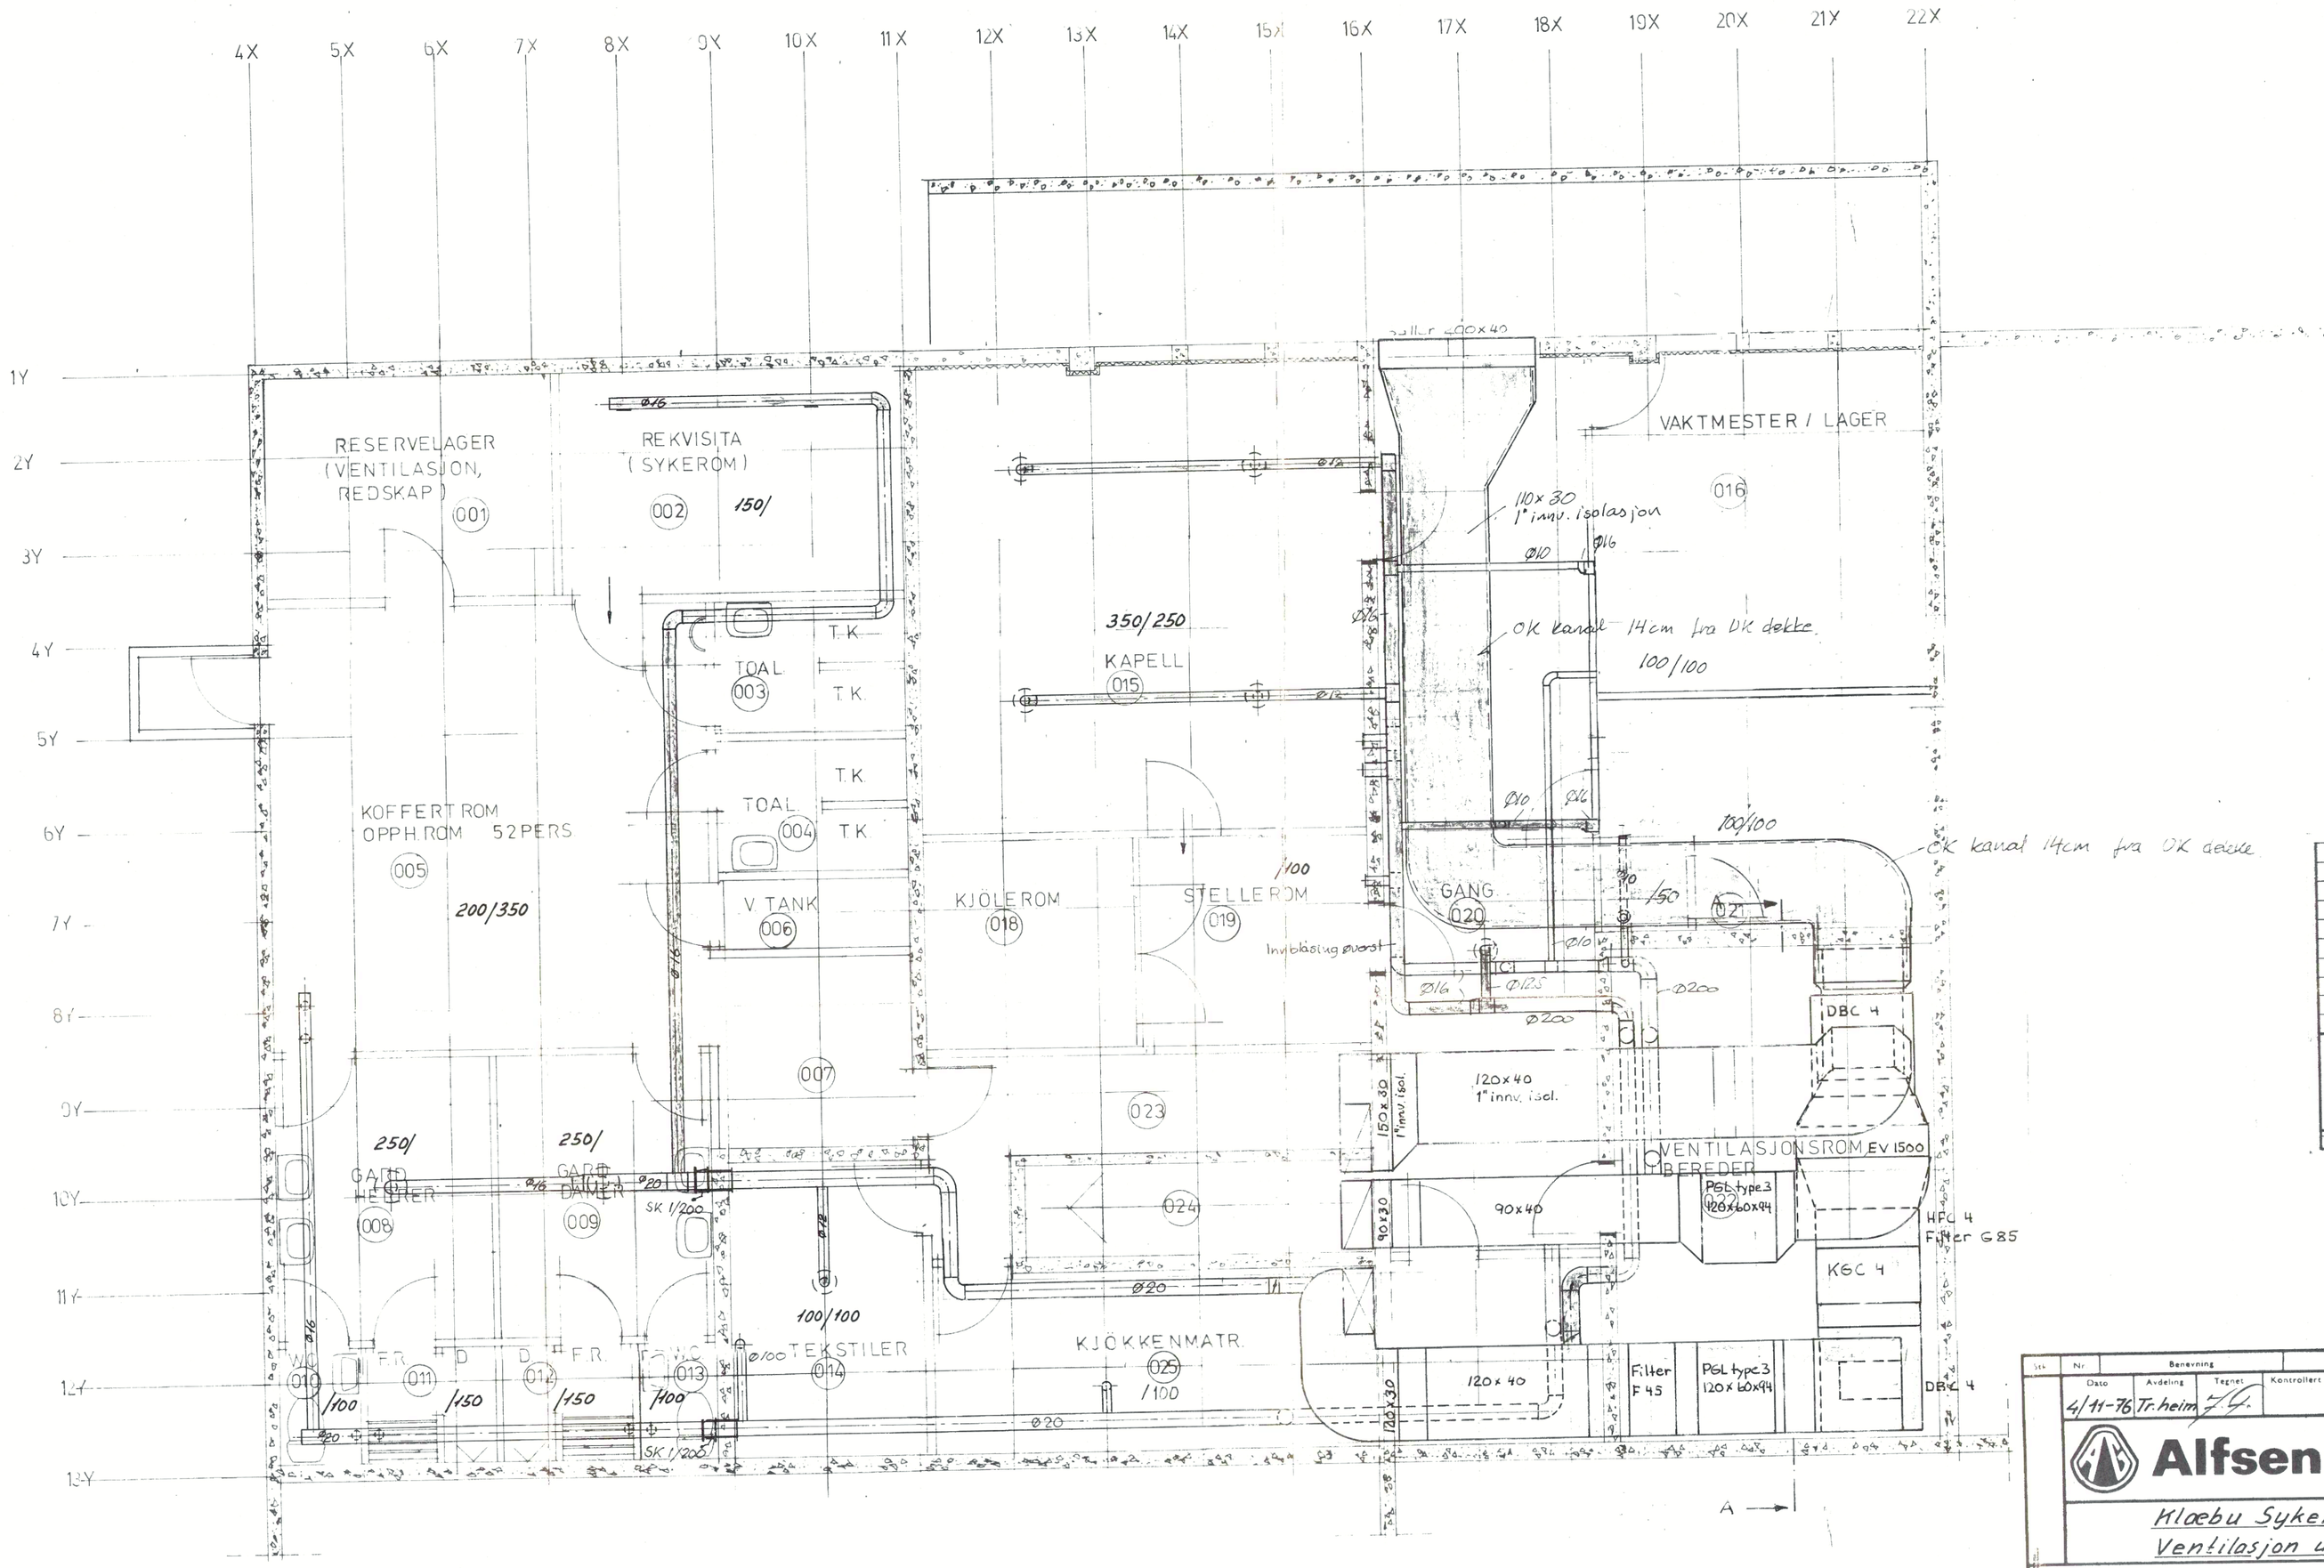

Rev	Endring	Dato	Utført	Kontrollert	Godkjent
D	Div korreksjoner kanaltøringer	22.4.78	EA		
C	Rørgjennomføringer til tilluftsrom	14.3.78	EA		
B	Div. korreksjoner	3.4.77	EA		
A	Diverse endringer	19/11-76			

TEGN/REV	ANTALL KOPIER SENDT TIL									DATO
D										22.4.78
C	5		1		1		2			14.3.78
	BYGGHERRE	ARKITEKT	BYGGELEDER	BETONGKONS.	ELEKTRIKONS.	VVS-KONS.	RØRLEGGER	VENTILASJON	BETONGENTR.	ELEKTROENTR.	BLIKKENSLAGER

Snitt A-A

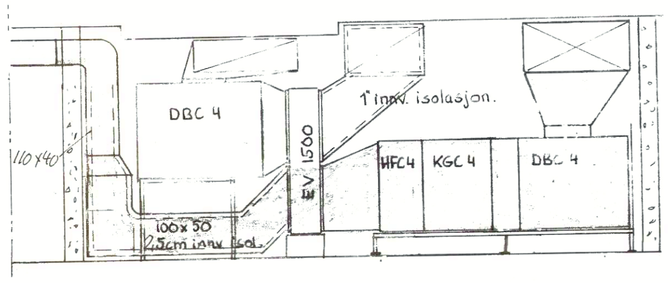

Sts.	Nr.	Benevning			Type-Dimensjon-Tegning nr.			Materiale		Vekt kg.
Dato	Avdeling	Tegnet	Kontrollert	Godkjent	Bestilling nr.		Desimalreg. nr.		Hovedtegning nr.	
4/11-76	Tr.heim									

Alfsen og Gunderson a/s

Klæbu Sykehjem
Ventilasjon underetg. Vifterom

Denne tegning tilhører Alfsen og Gunderson A.S. og skal på forlangende tilbakeleveres. Kopiering, forevisning til konkurrenter eller annen beslektede - strid med våre interesser er forbudt. Misbruk medfører ansvar i henhold til norsk lov av 7/7 1922.

Skala 1:50 | Tegning nr. 1-2137-D

KONSTRUKSJONSTEGNING U.ETG.

KLÆBU KOMMUNE
KLÆBU

G.Block Watne as

1:50
15-9-76