

Sykehusinnkjøp HF

Organisasjonsnummer 916 879 067

Telefon 78 95 07 00


post@sykehusinnkjop.no

Sykehusinnkjøp HF, Postboks 40, 9811 Vadsø

Vedlegg til Del II C.5

Tegningsunderlag PDF

2022/90 – Autoklaver - SNR

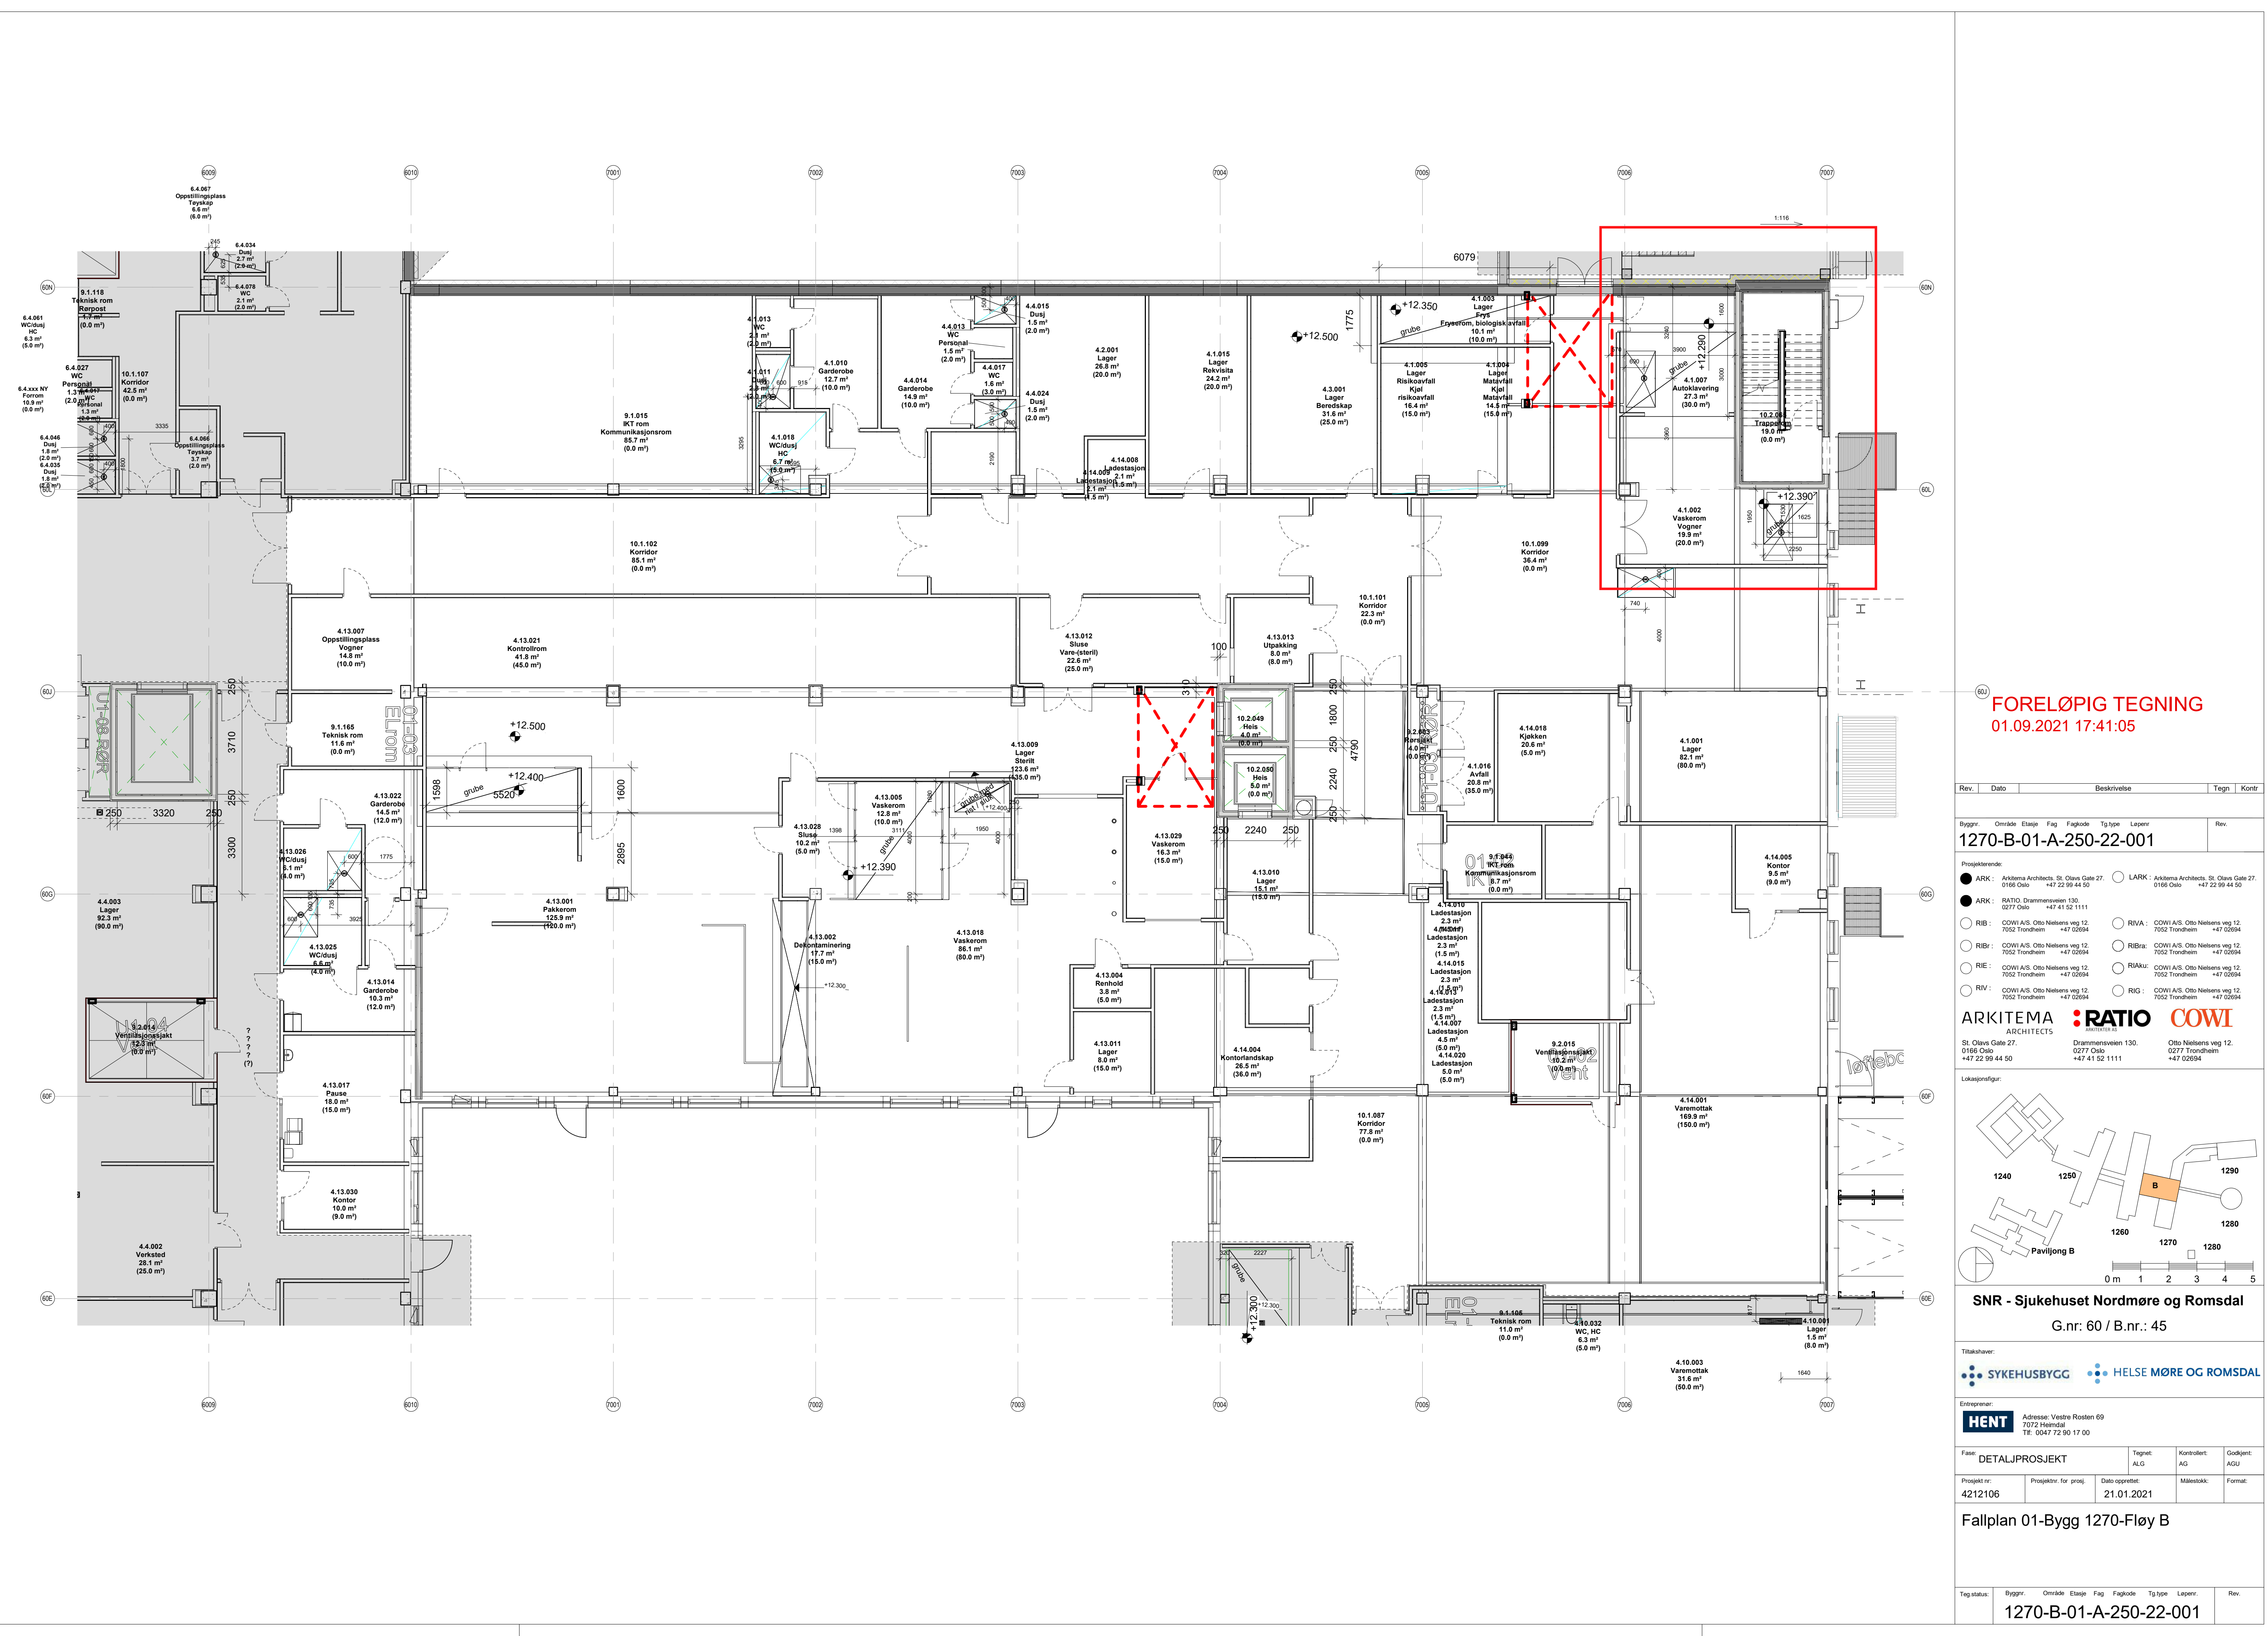

FORELØPIG TEGNING
01.09.2021 17:41:05

Rev.	Dato	Beskrivelse	Tegn	Kontr
Byggnr. Område Etasje Fag Fagkode Tg.type Lepenr. Rev.				
1270-B-01-A-250-22-001				
Prosjektterende:				
● ARK : Arkitema Architects, St. Olavs Gate 27, 0166 Oslo +47 22 99 44 50 ○ LARK : Arkitema Architects, St. Olavs Gate 27, 0166 Oslo +47 22 99 44 50				
● ARK : RATIO, Drammensveien 130, 0277 Oslo +47 41 52 1111 ○ RIVA : COWI A/S, Otto Nielsens veg 12, 7052 Trondheim +47 02694				
○ RIB : COWI A/S, Otto Nielsens veg 12, 7052 Trondheim +47 02694 ○ RIBra : COWI A/S, Otto Nielsens veg 12, 7052 Trondheim +47 02694				
○ RIE : COWI A/S, Otto Nielsens veg 12, 7052 Trondheim +47 02694 ○ RIAku : COWI A/S, Otto Nielsens veg 12, 7052 Trondheim +47 02694				
○ RIV : COWI A/S, Otto Nielsens veg 12, 7052 Trondheim +47 02694 ○ RIG : COWI A/S, Otto Nielsens veg 12, 7052 Trondheim +47 02694				
ARKITEMA ARCHITECTS RATIO ARCHITECTS COWI				
St. Olavs Gate 27, 0166 Oslo +47 22 99 44 50 Drammensveien 130, 0277 Oslo +47 41 52 1111 Otto Nielsens veg 12, 0277 Trondheim +47 02694				
Lokasjonfigur:				
SNR - Sjukehuset Nordmøre og Romsdal				
G.nr: 60 / B.nr.: 45				
Tittelskriver:				
SYKEHUSBYGG HELSE MØRE OG ROMSDAL				
Entreprenør:				
HENT Adresse: Vestre Rosten 69, 7072 Heimdal, Tlf: 0047 72 90 17 00				
Fase: DETALJPROSJEKT				
Tegnet: ALG Kontrollert: AG Godkjent: AGU				
Prosjekt nr: 4212106				
Prosjekt nr. for prosj. Dato opprettet: 21.01.2021 Målestokk: Format:				
Fallplan 01-Bbygg 1270-Fløy B				
Tag status: Byggnr. Område Etasje Fag Fagkode Tg.type Lepenr. Rev.				
1270-B-01-A-250-22-001				

