

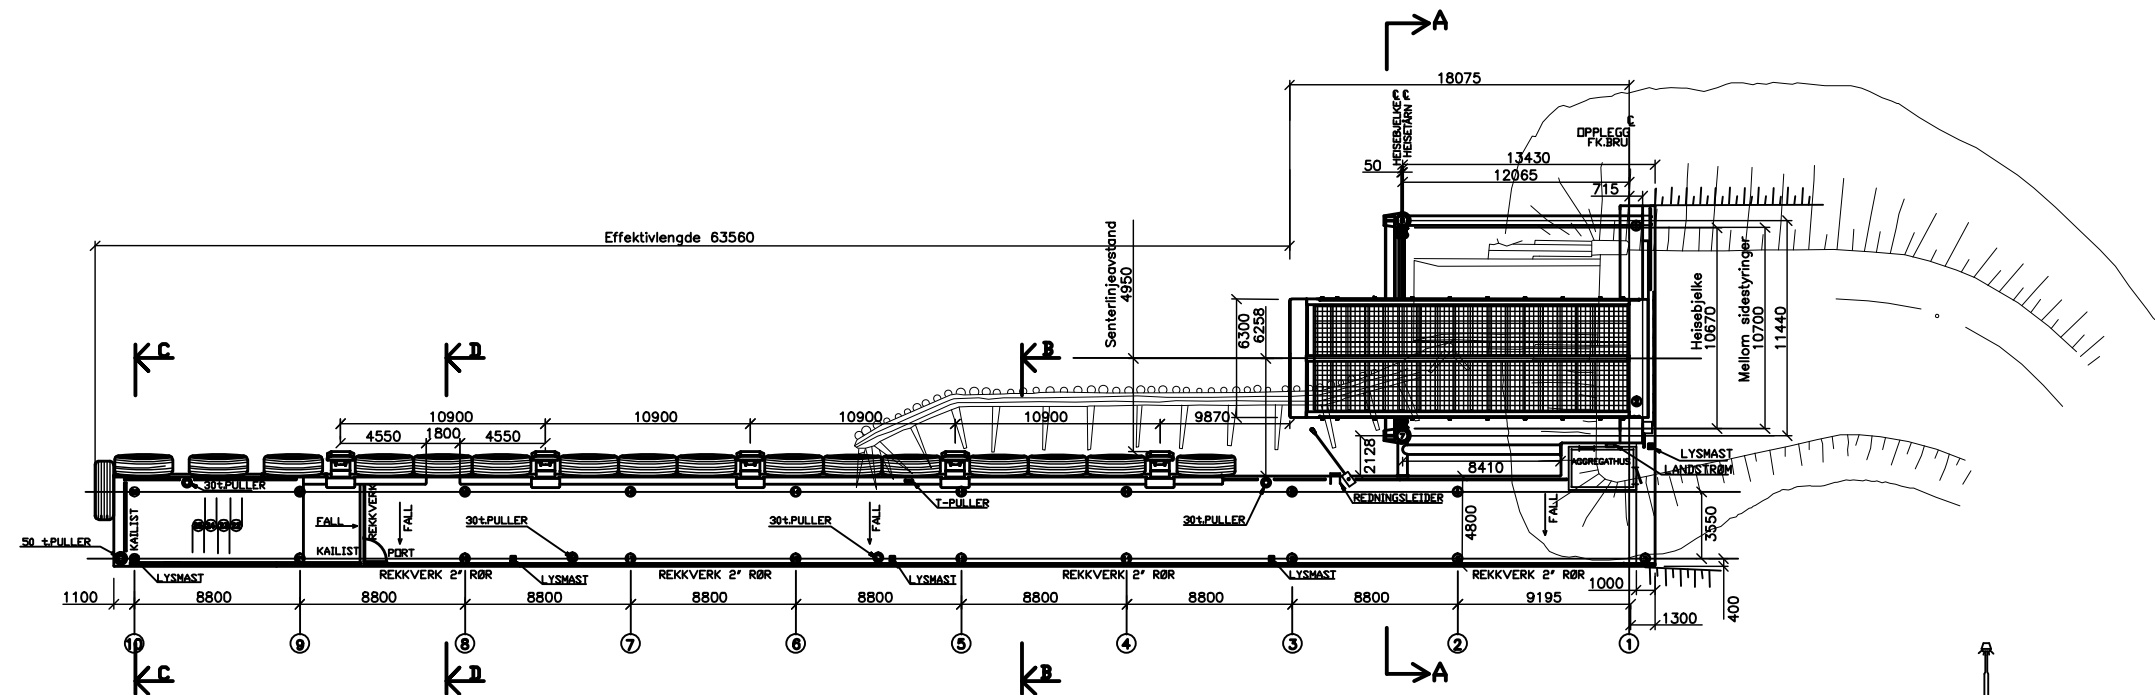
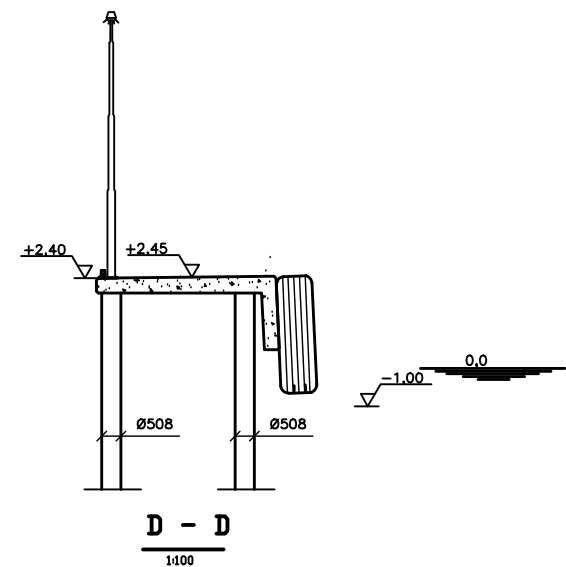
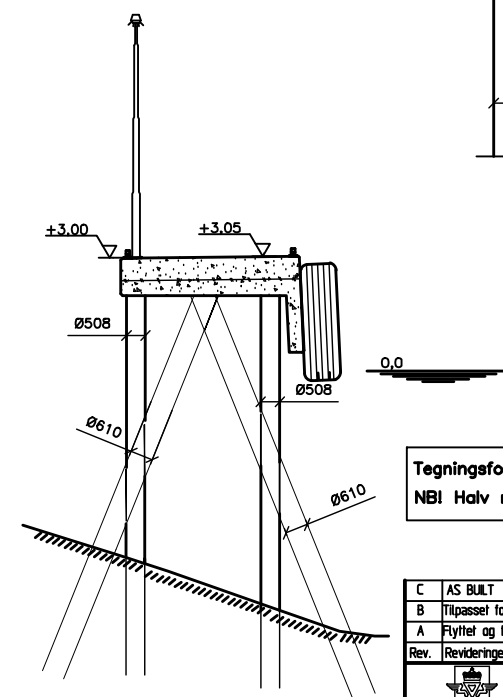


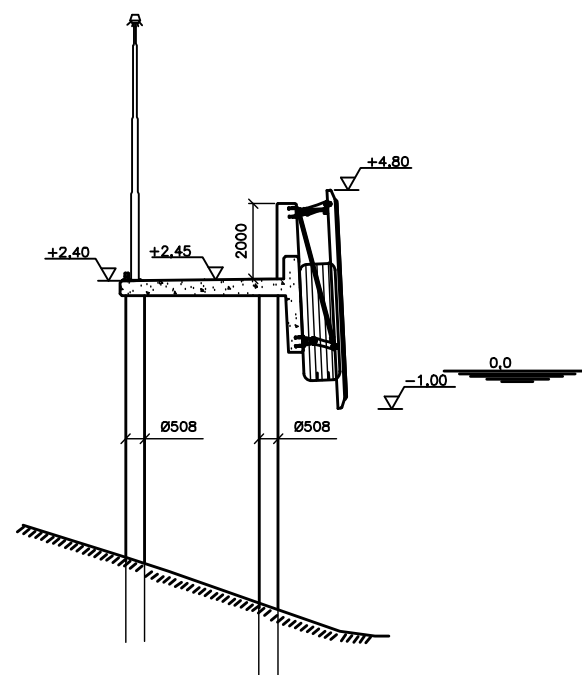

PLAN
1:200

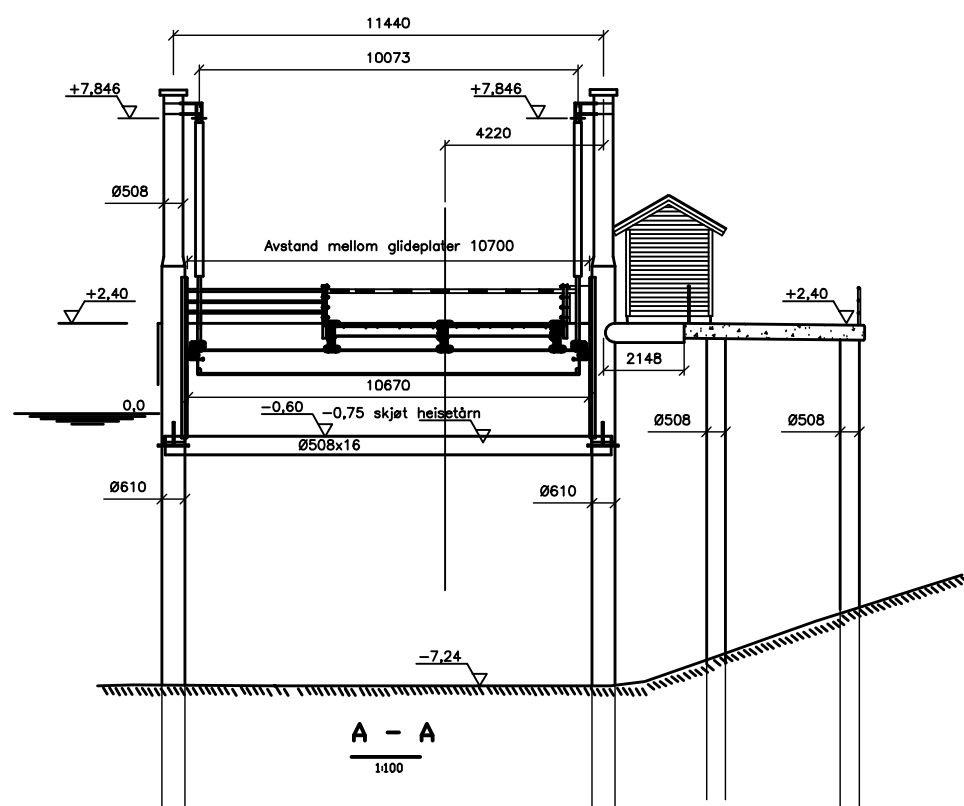

Tegningsformat A1
NBI Halv målestokk ved A3

C	AS BUILT	sis	230109
B	Tilpasset for hurtigbåranløp	sis	09.05.08
A	Flyttet og tilføyd 30 tonn pullere	sis	19.11.07
Rev.	Revideringen gjelder	Tegn.	Kontr.
Statens vegvesen		Date	11.09.07.
Rv. nr. X-349		Tegn. av:	SISJÄRDM
NIKKEBY FERJEKAI		Saksb:	Knut Davidsen
OVERSIKTSTEGNING PLAN OG SNITT		Kontr:	
		Byggv.nr.:	-
		Ark. nr.	
		Målestokk:	1:100, 1:200
		Filnavn	
Produsert av: ConsulentPartner AS		Tegn. nr.	
STATUS: AS BUILT		Rev.	

K-01

C