


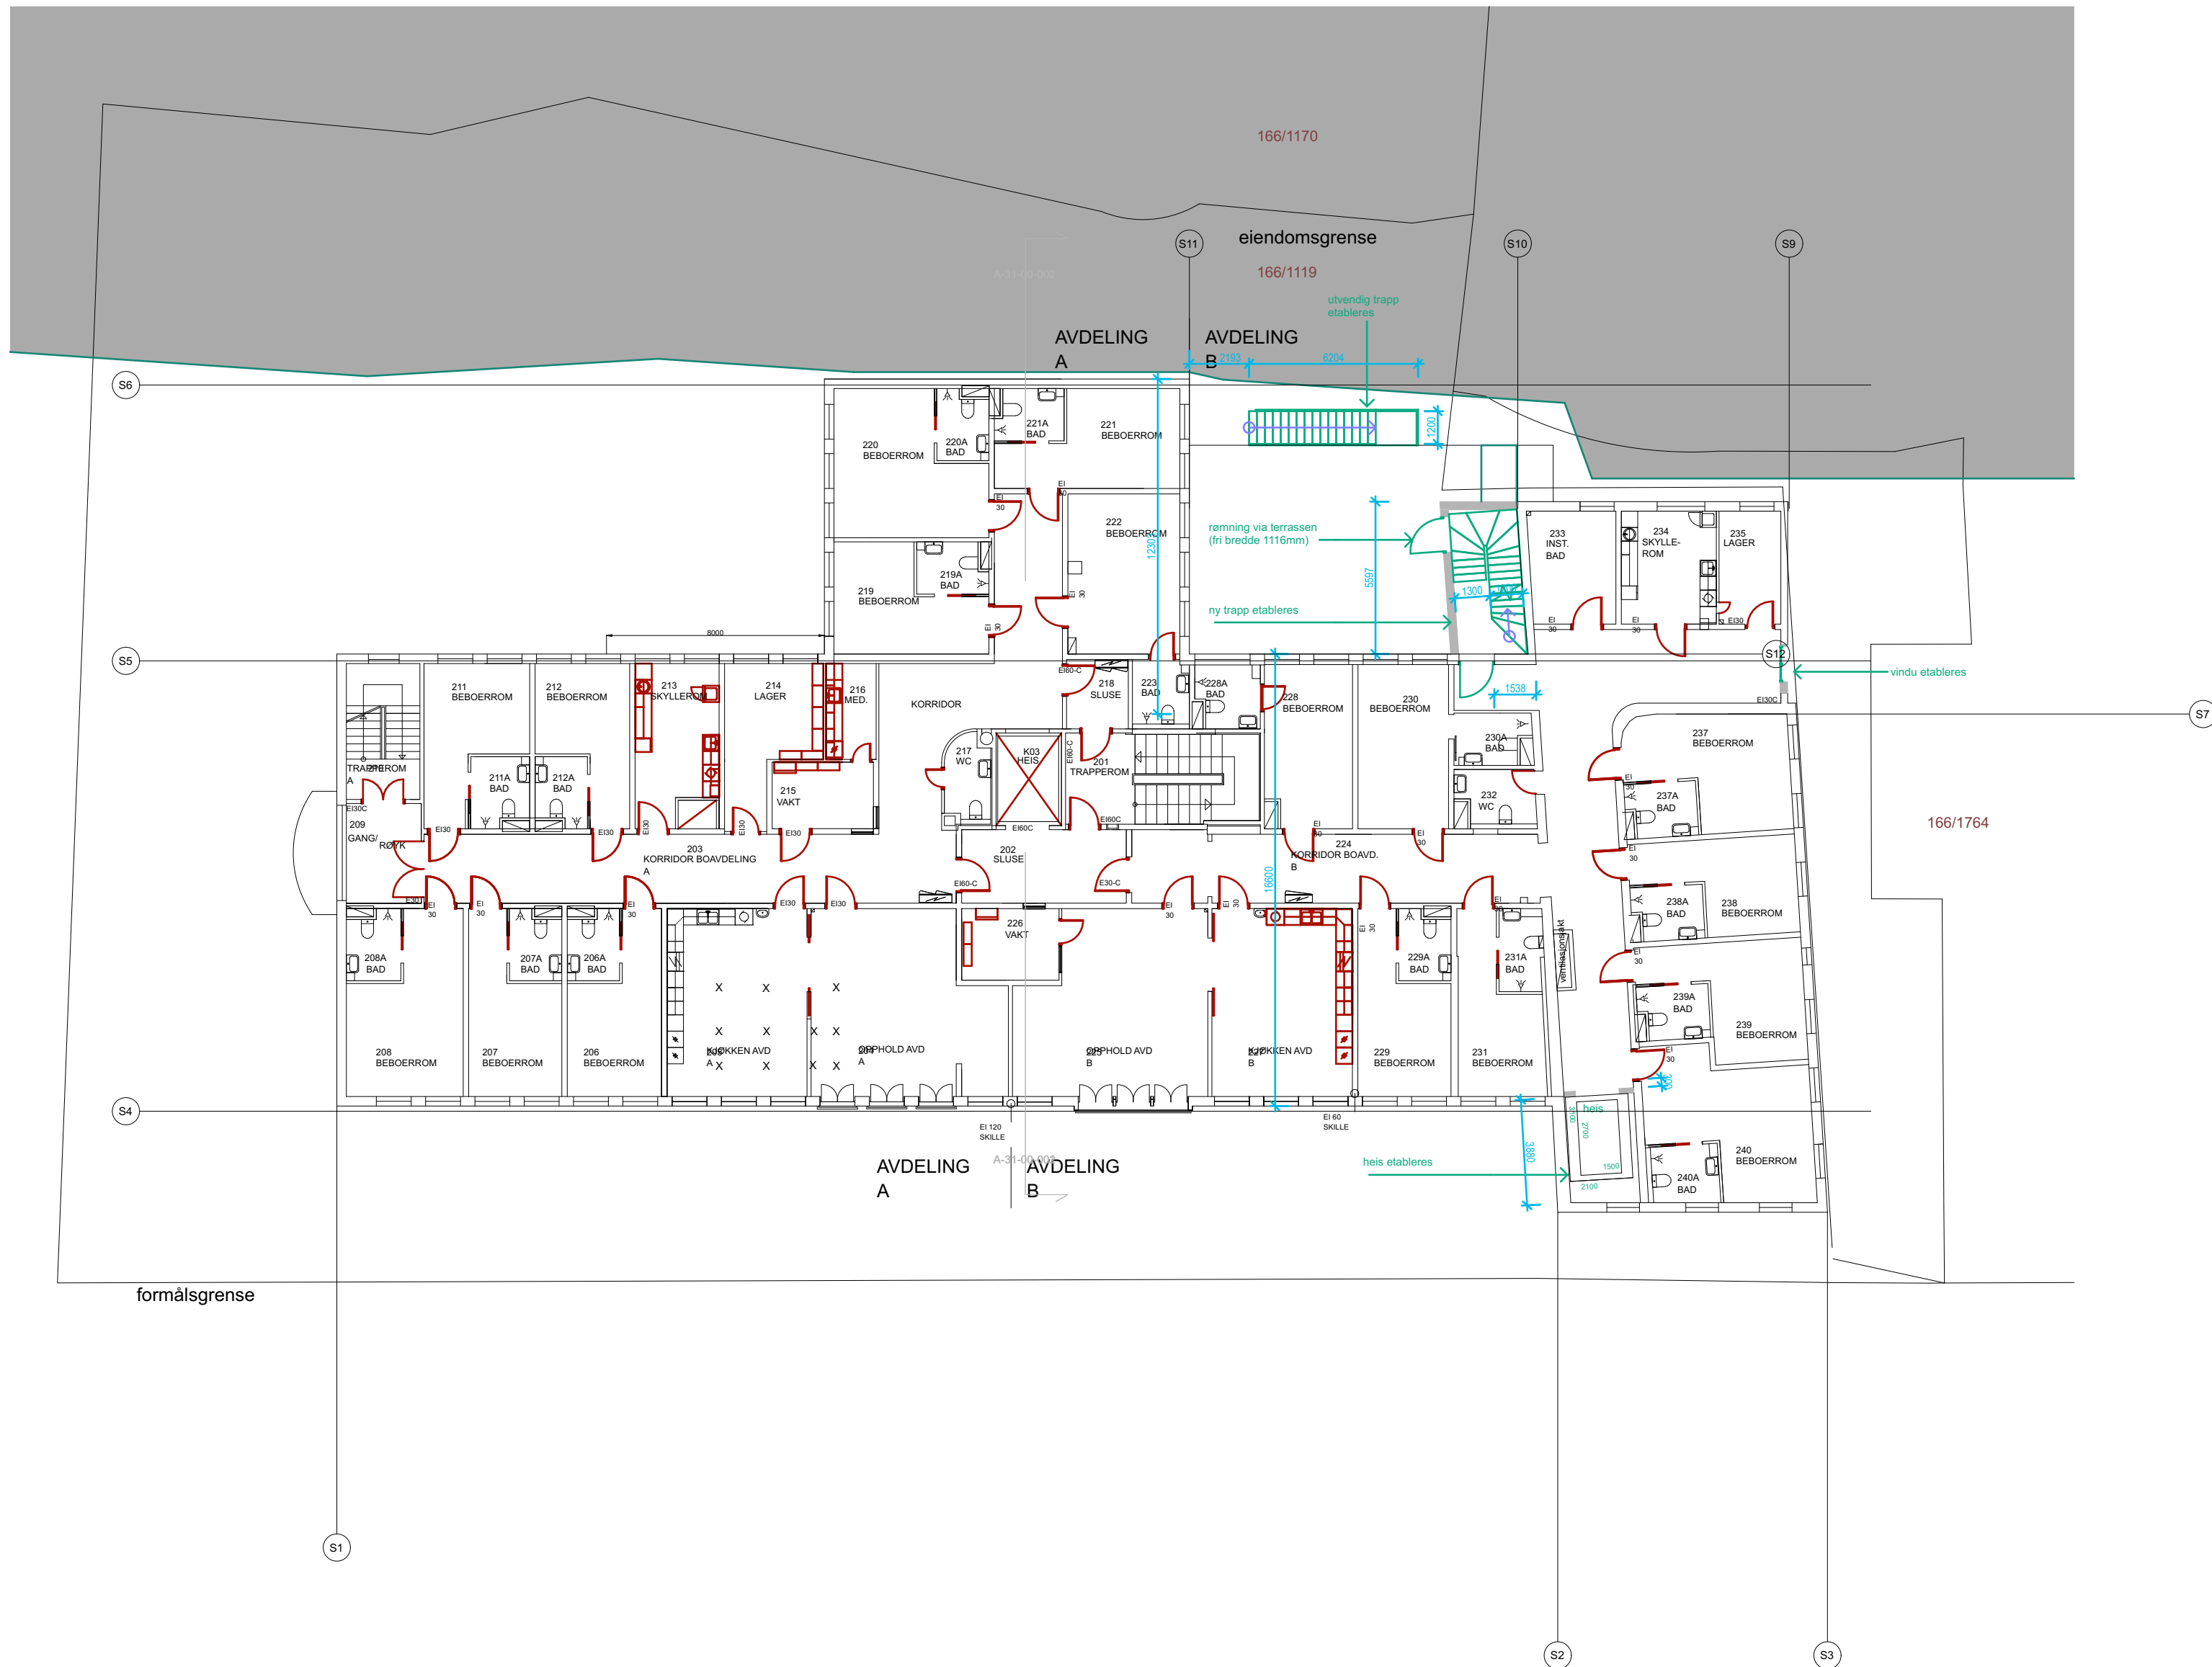

Rev	Beskrivelse	Dato	Sign	Kontr	Godkj
-----	-------------	------	------	-------	-------

Lokalisering:

N



Prosjekterende:
Arkitektgruppen Cubus AS
Halfdan Kjørulfs gate 4, 5017 Bergen
55 21 44 00 office@arkcubus.no
ARKITEKTGRUPPEN CUBUS

Tiltakshaver BERGEN KOMMUNE	Godkjent	
	Tegnet av:	Kontroll av:
	Prosjektnr. 2105000	
	Gnr./Bnr./Festnr. 166/1119	
	Dato 01.10.2021	
Prosjekt Kalfarveien 20, sykehjem	Mål: 1:200 (A2)	
	Tegning Ny_plan 02	
Fase Søknad om rammetillatelse		Rev. ID