


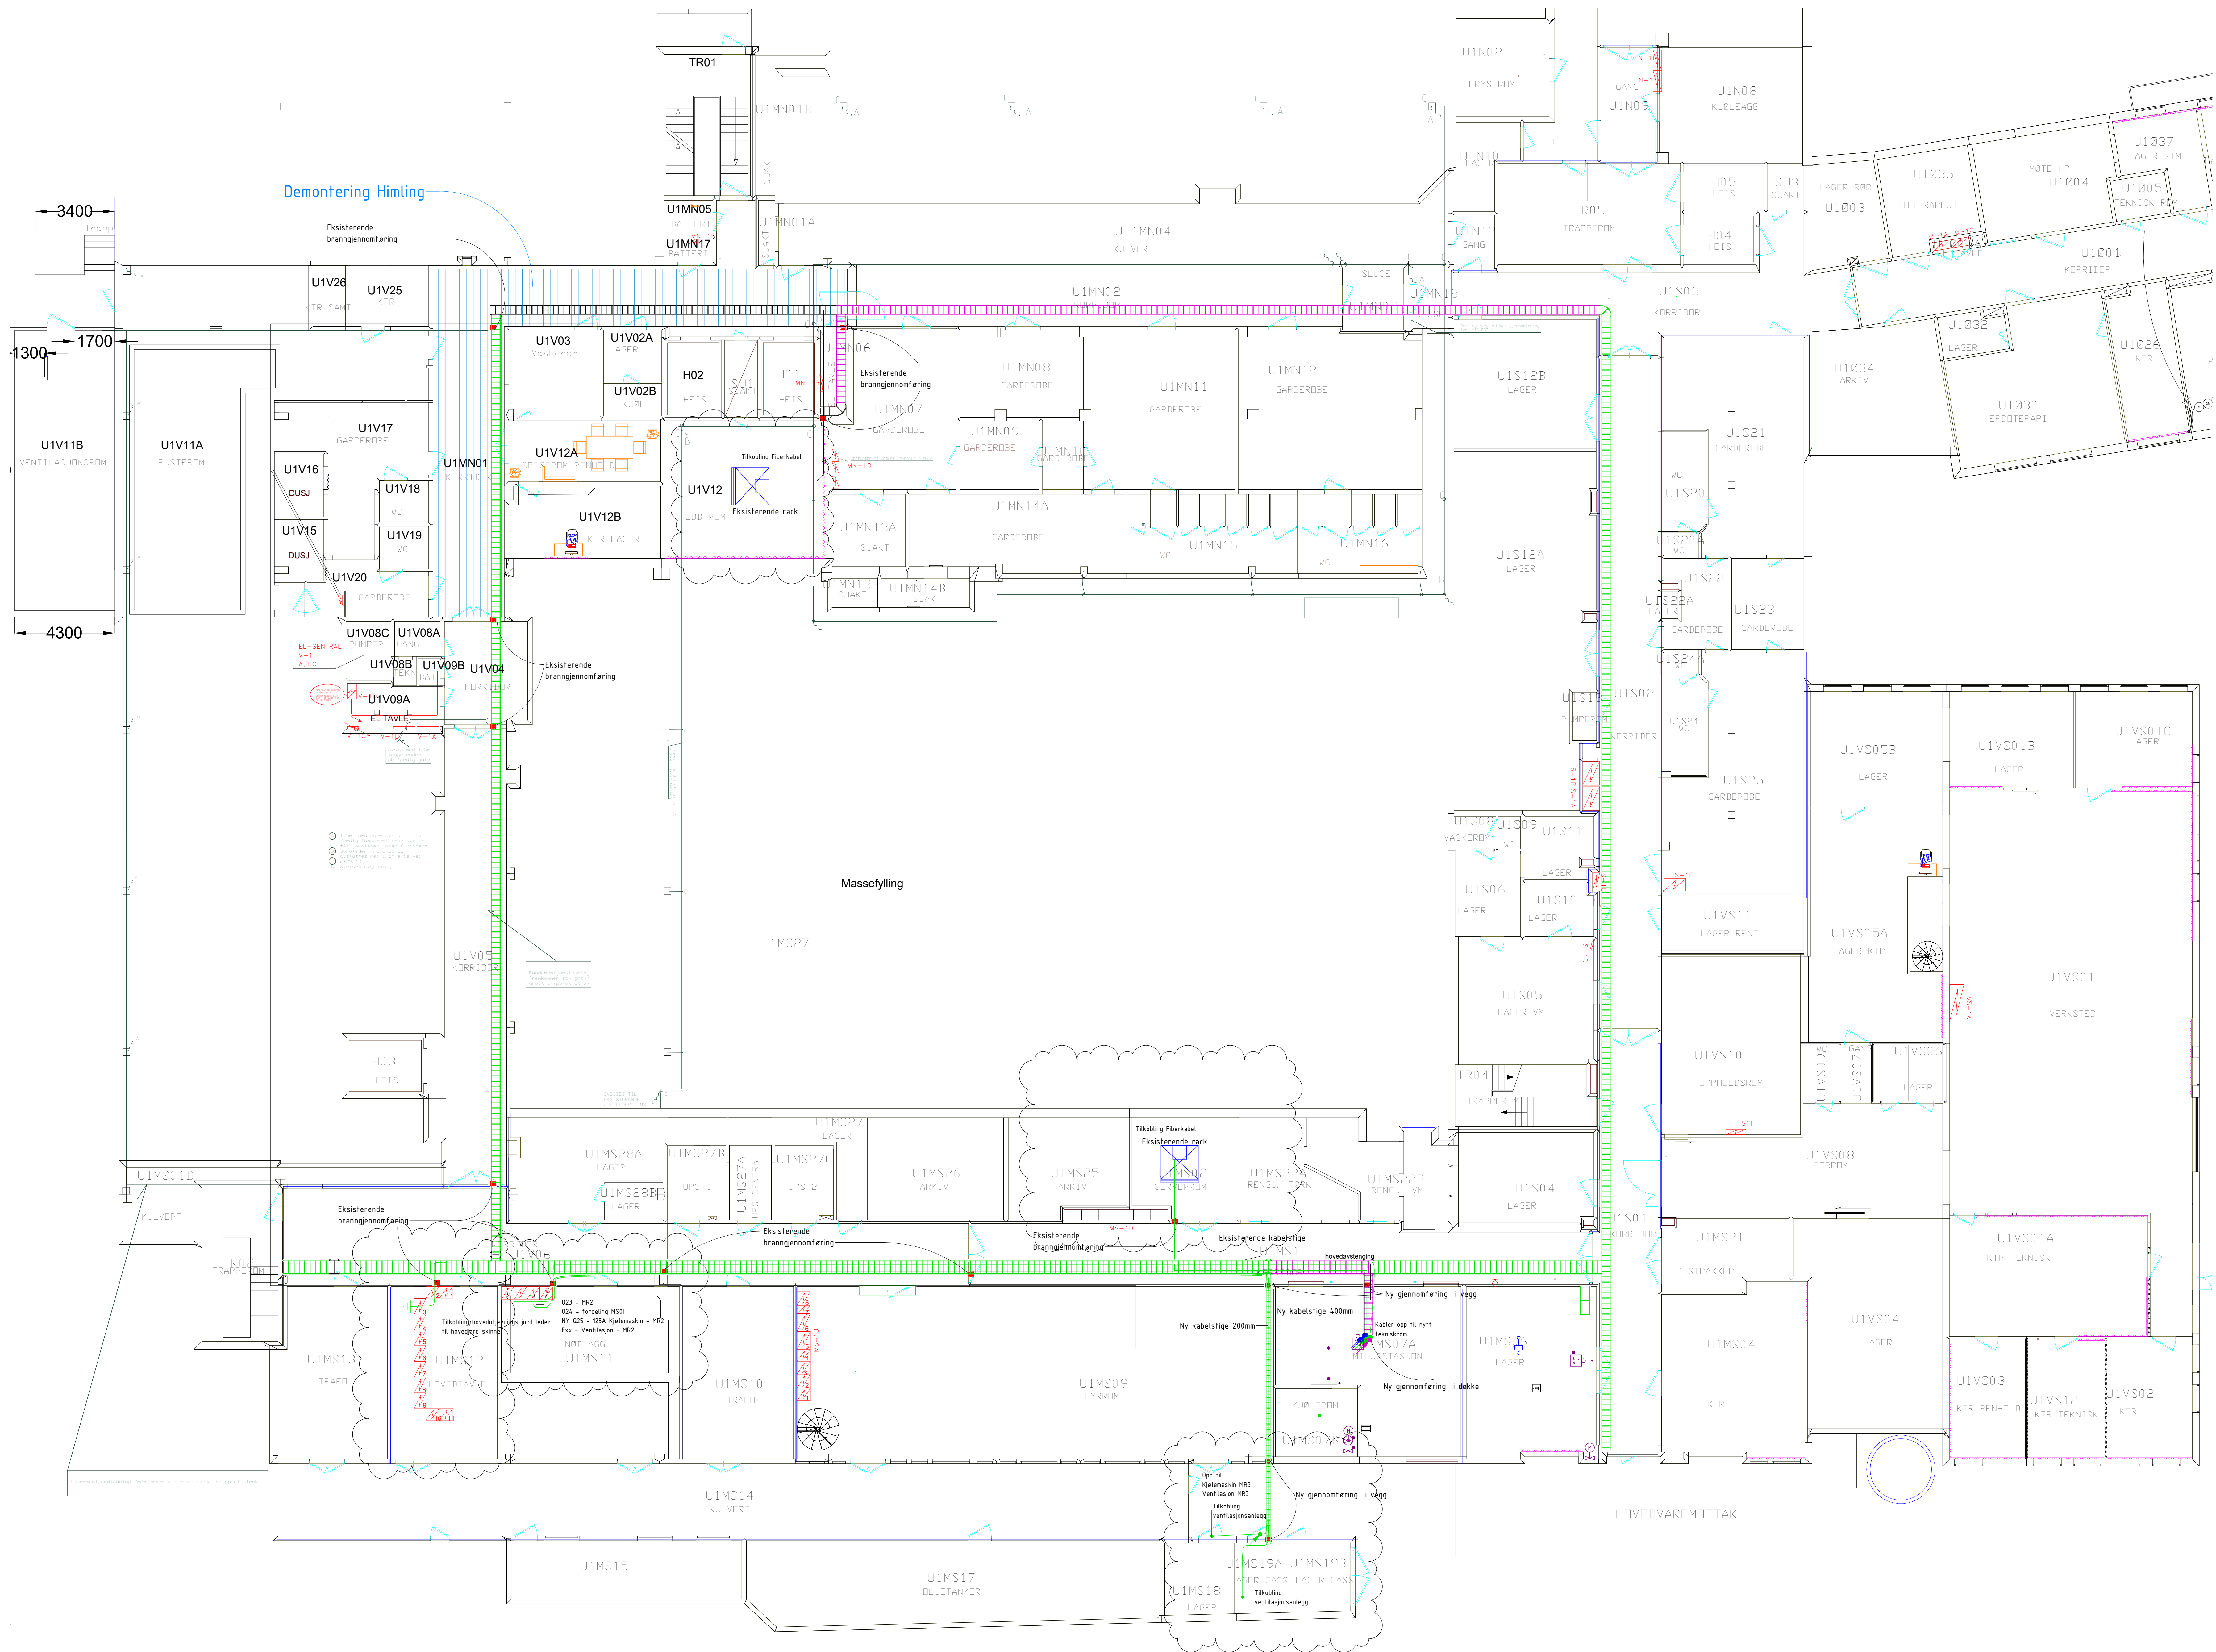

Prosjektnavn - 2		E400 20 U01-01 A	
Elektrotekniske anlegg		Tilbudstegning	
Plan U			

Rev		28.04.22		Tilbudstegning		Beskrivelse		Nr.		Saksbehandler		Oppdragsnr.	
A		28.04.22		Tilbudstegning		Beskrivelse		Nr.		Saksbehandler		Oppdragsnr.	
KSU Sykehus - Helse Møre og Romsdal		Ny MR		Prosjektnavn - 2		Elektrotekniske anlegg		Plan U		RUE		1:100	
Fag		RUE		Date		25.03.2022		Status		Tilbudstegning		Rev	
A		28.04.22		Tilbudstegning		Beskrivelse		Nr.		Saksbehandler		Oppdragsnr.	