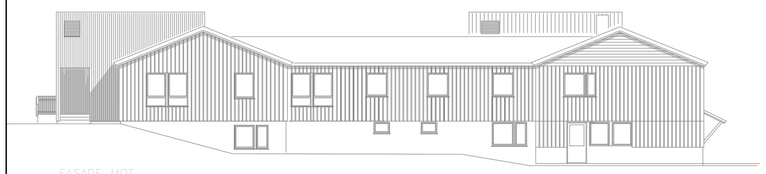

FASADE MOT
NORD

FASADE MOT
ØST

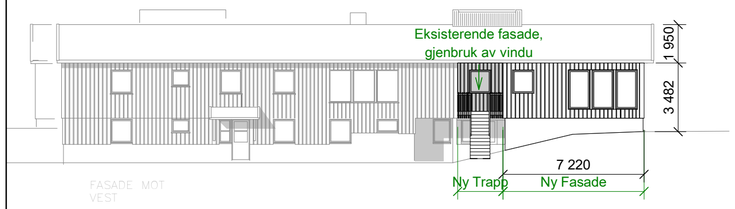

FASADE MOT
VEST

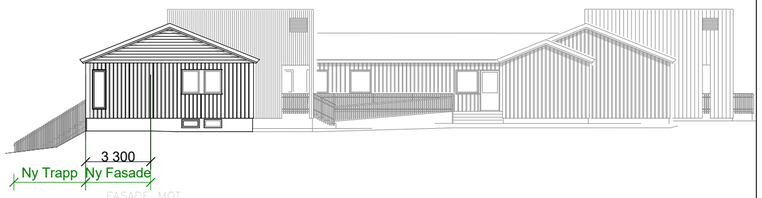

FASADE MOT
SØR

Rev.	Dato	Beskrivelse	Utarbeidet	Fagkontroll	Godkjent
A	2022-03-23	Første utsendelse	tuvlar	esmand	esmand

Dette dokumentet er utarbeidet av Norconsult AS som del av det oppdraget som fremgår nedenfor. Opphavsretten tilhører Norconsult AS. Dokumentet må bare benyttes til det formål som oppdragsavtalen beskriver, og må ikke kopieres eller gjøres tilgjengelig på annen måte eller i større utstrekning enn formålet tilsier.

STATSBYGG

Norconsult

Målestokk (gjelder A2)
1 : 200

Leilighet
Fasader - Nytt Tiltak
Kvammen Gård, ombygging
Forprosjekt
Rammesøknad

Oppdragsnummer	Eiendom	Bygg	Etasje	Fag	System	Type	Løpenr.	Fase	Rev.	Status
52200401	13896	113505	01	A	200	41	01	3.2	A	I