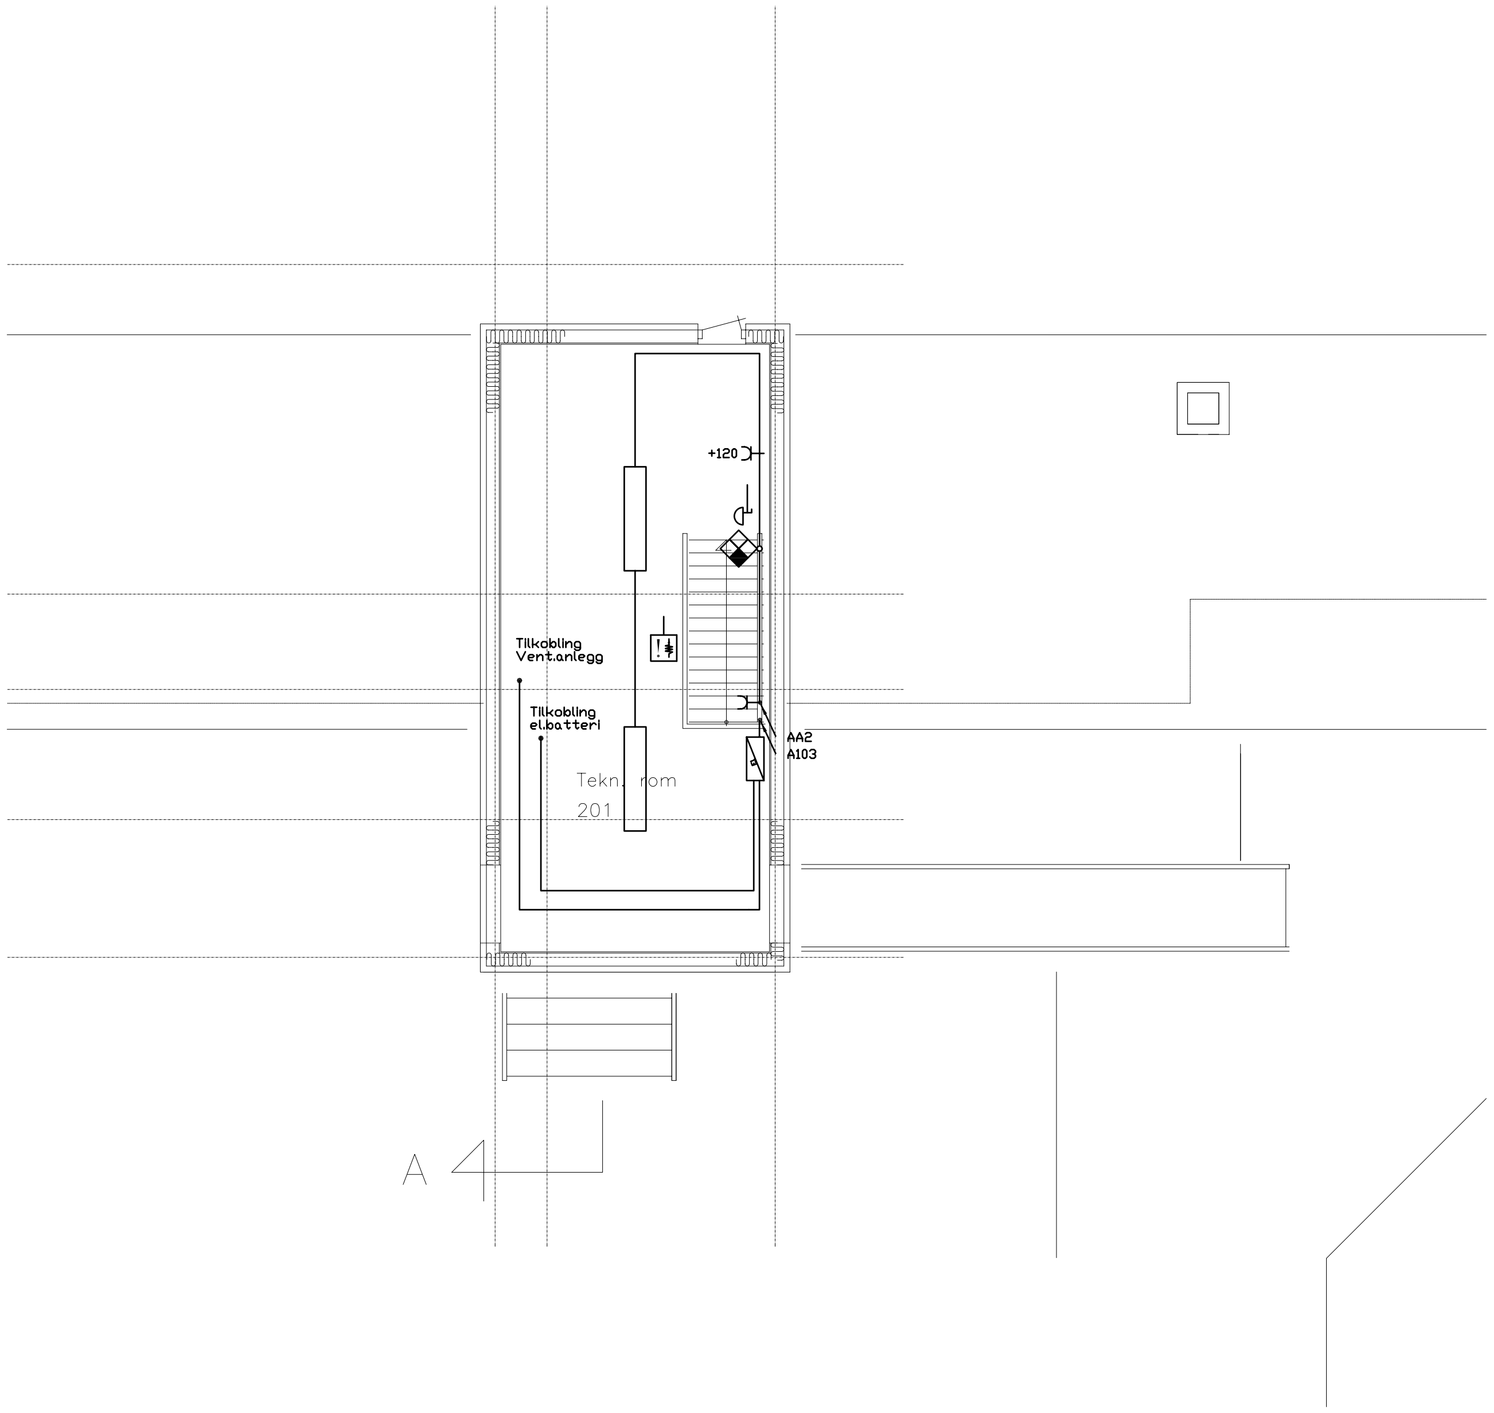

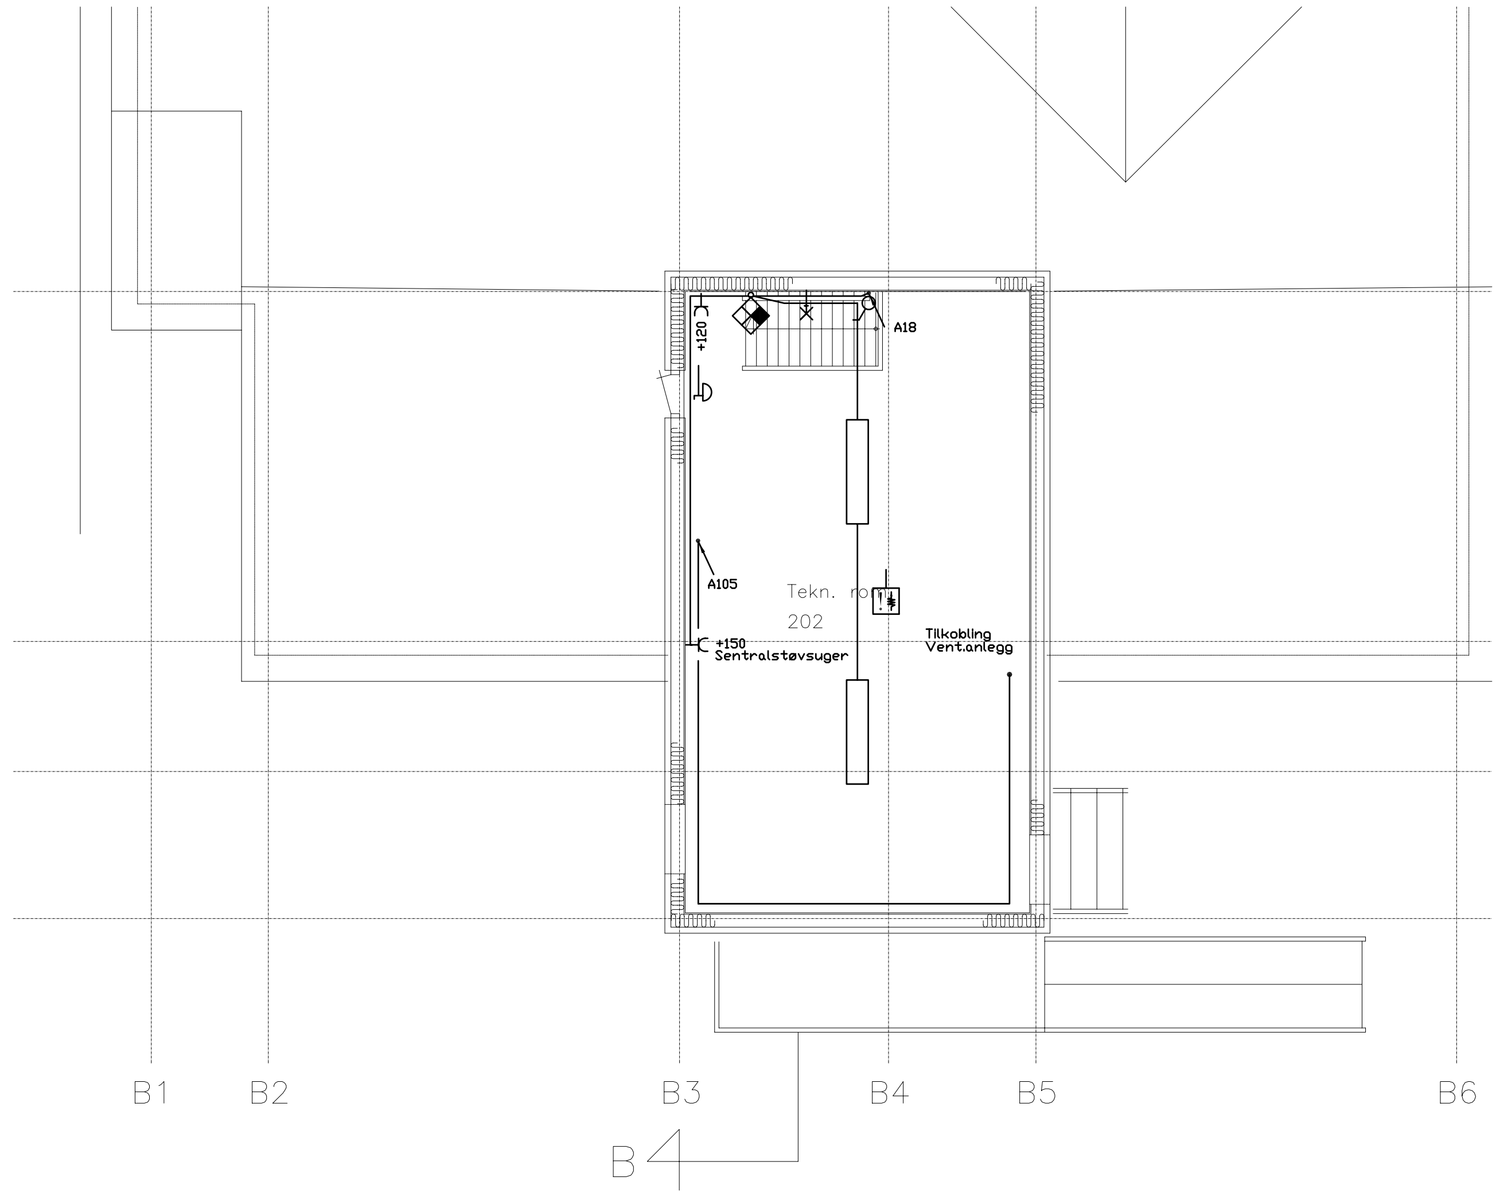

REV.	DATO	SIGN.	ANMERKNING	BYGGHERRE	ARKITEKT	BYGGELEDER	BYGGTEKN. RÅDG.	VVS-RÅDG.	EL-RÅDG.	ELENTREPRENØR
C	21.09.07	AS	As-built							2
B	10.11.06	SAK	Opplegg for sentralstøvsuger			1			1	3
A	09.10.06	SAK	Arbeidstegninger	1	1	1	1	1	1	3

ANTALL KOPIER SENDT

Prosjekt
Statsbygg Midt-Norge
Kvammen Gård Melhus, tilbygg

Tegning
Elektroteknisk anlegg
Plan loft, teknisk rom

Mål. 1 : 50

Dato 15.12.05

Sign. Svein Kristiansen

P.nr. 0522 | Tegn.nr. 14 | Rev. C

RYJORD AS NORD
Rådgivende Ingeniører Elektroteknikk MRIF
Kongensgt. 28
7713 Steinkjer
Tlf 74 13 49 50
Fax 74 13 49 60