

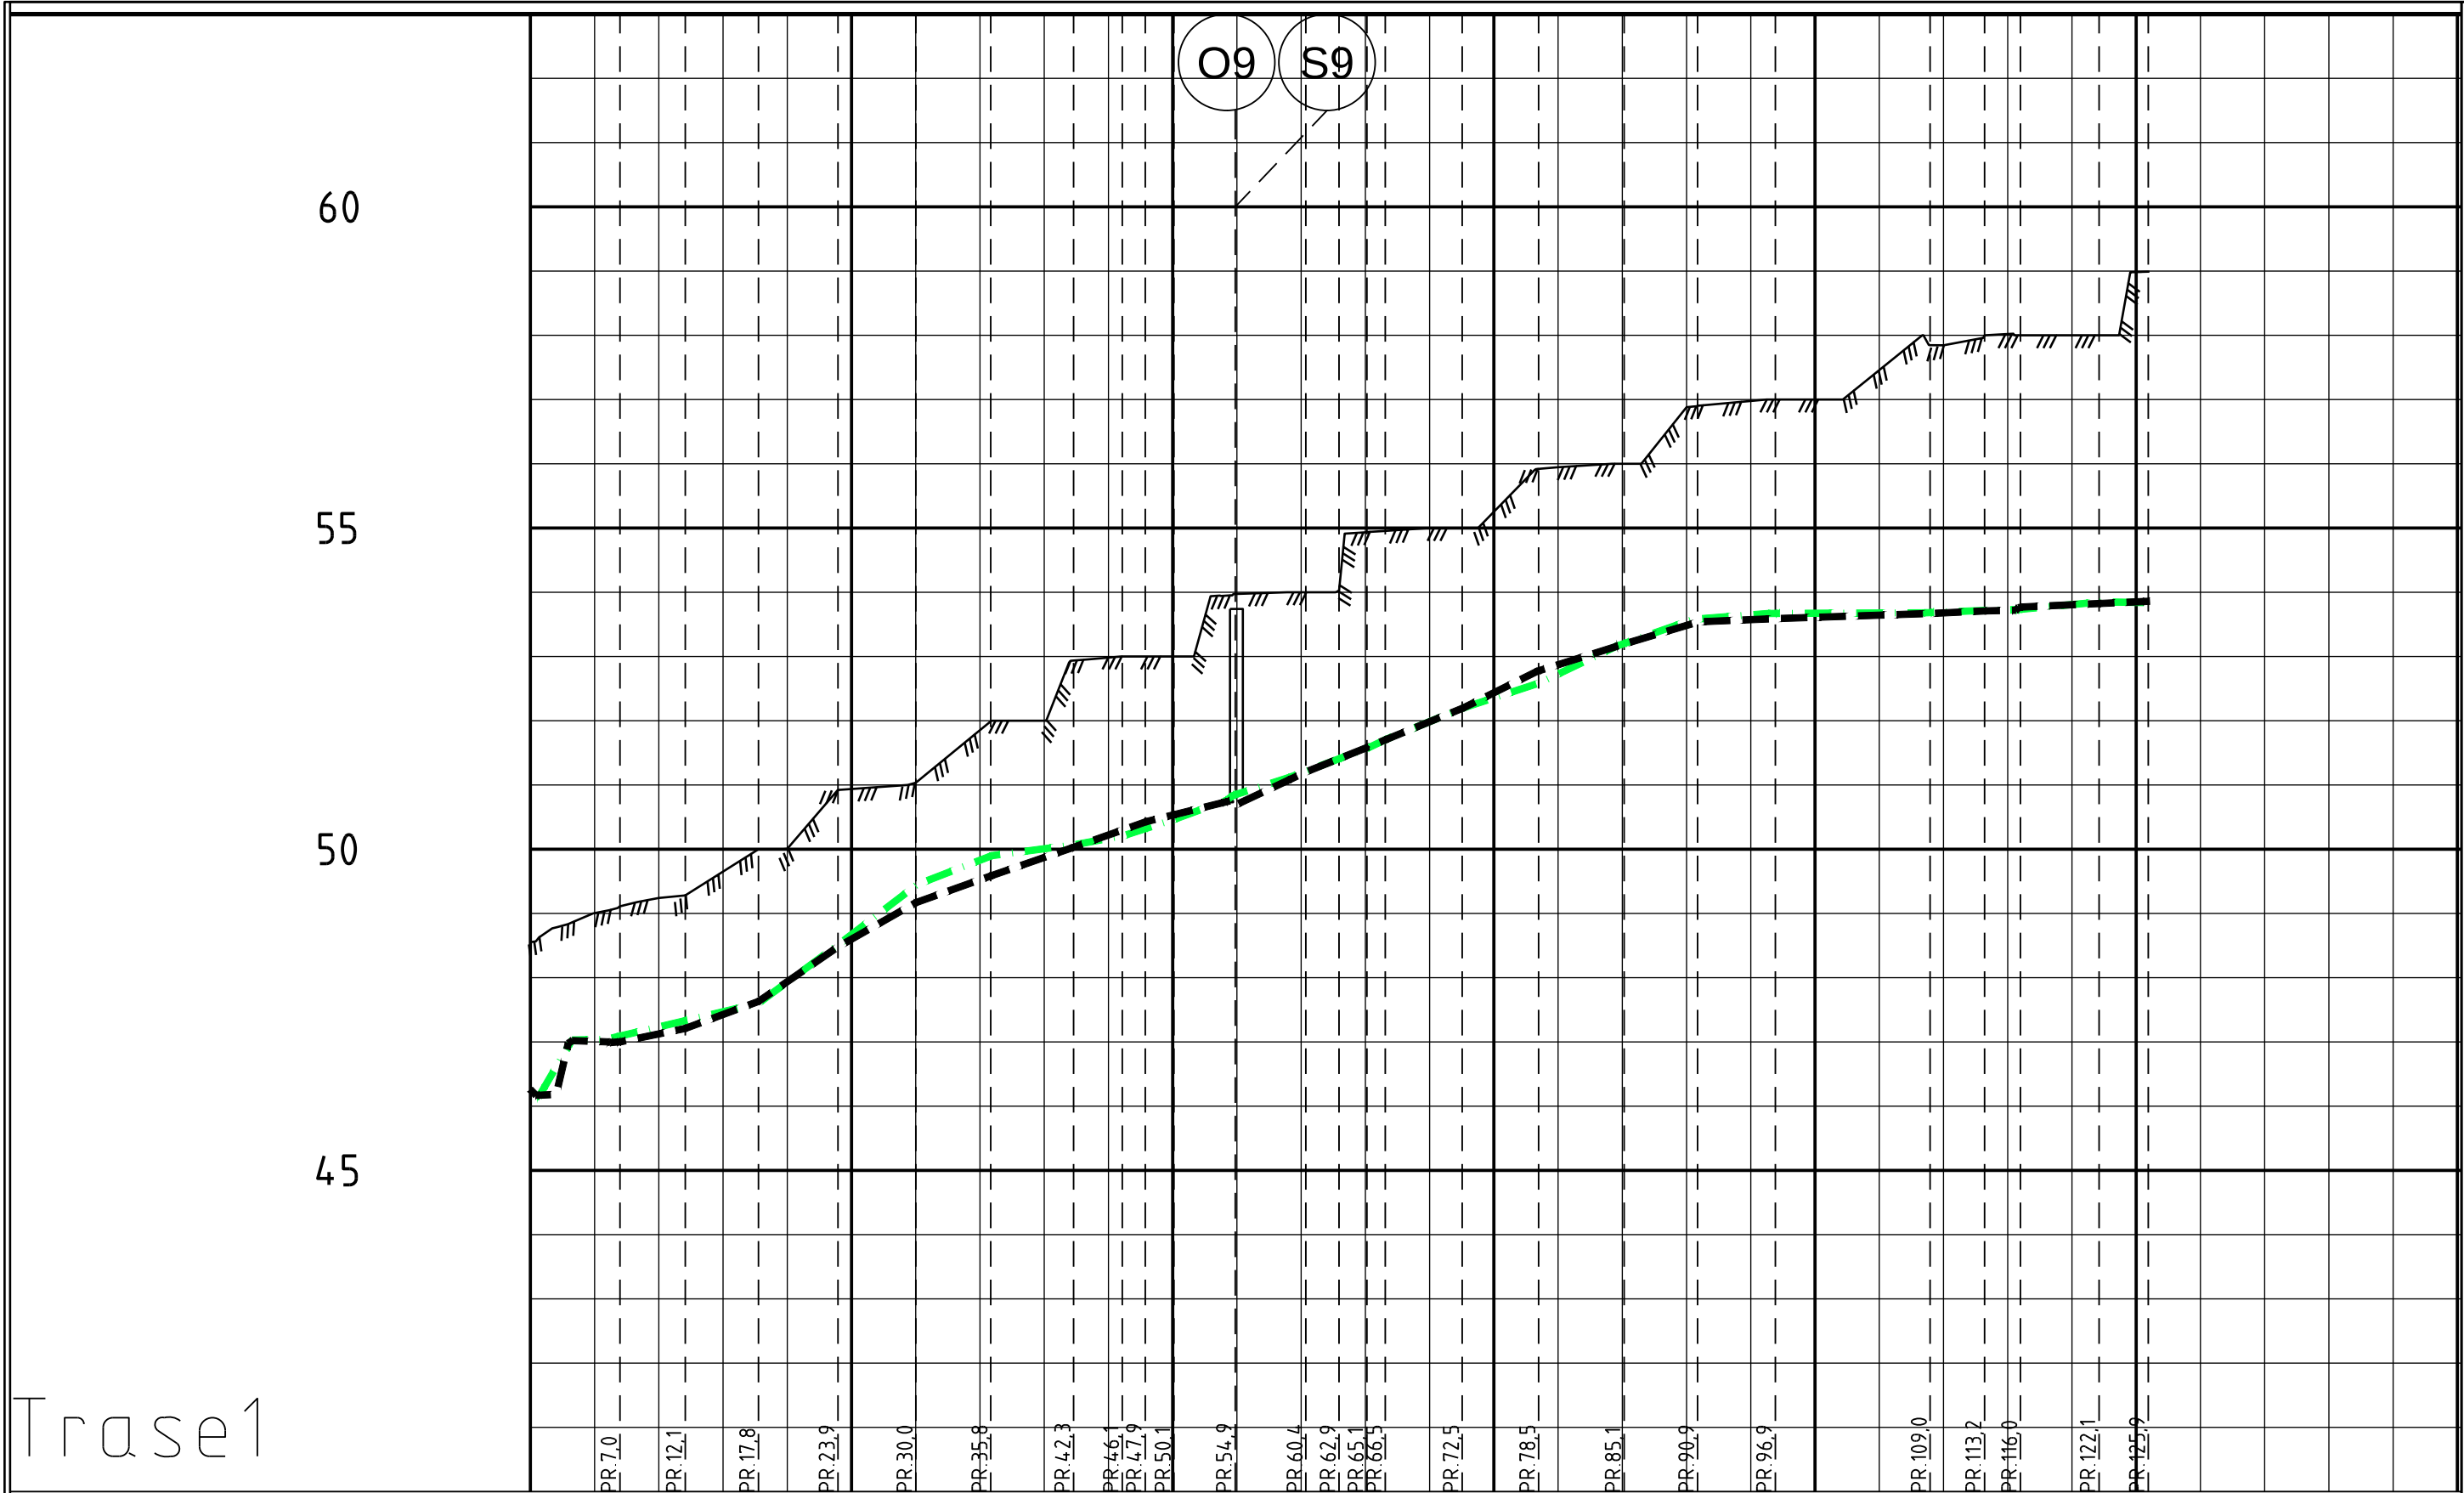


"X:\nor\opprodrag\Borø\5152345\BINVA_T\VA\KILLAY_VA.dwg - HIFBe - Plottet: 2016-09-29, 08:55:07 - LAYOUT = H01 - XREF = As-built_T_trekkerør og fjernvarme-plan, As-built_T_VA-plan, Situasjonsplan_UN_6A, Grunnkart"

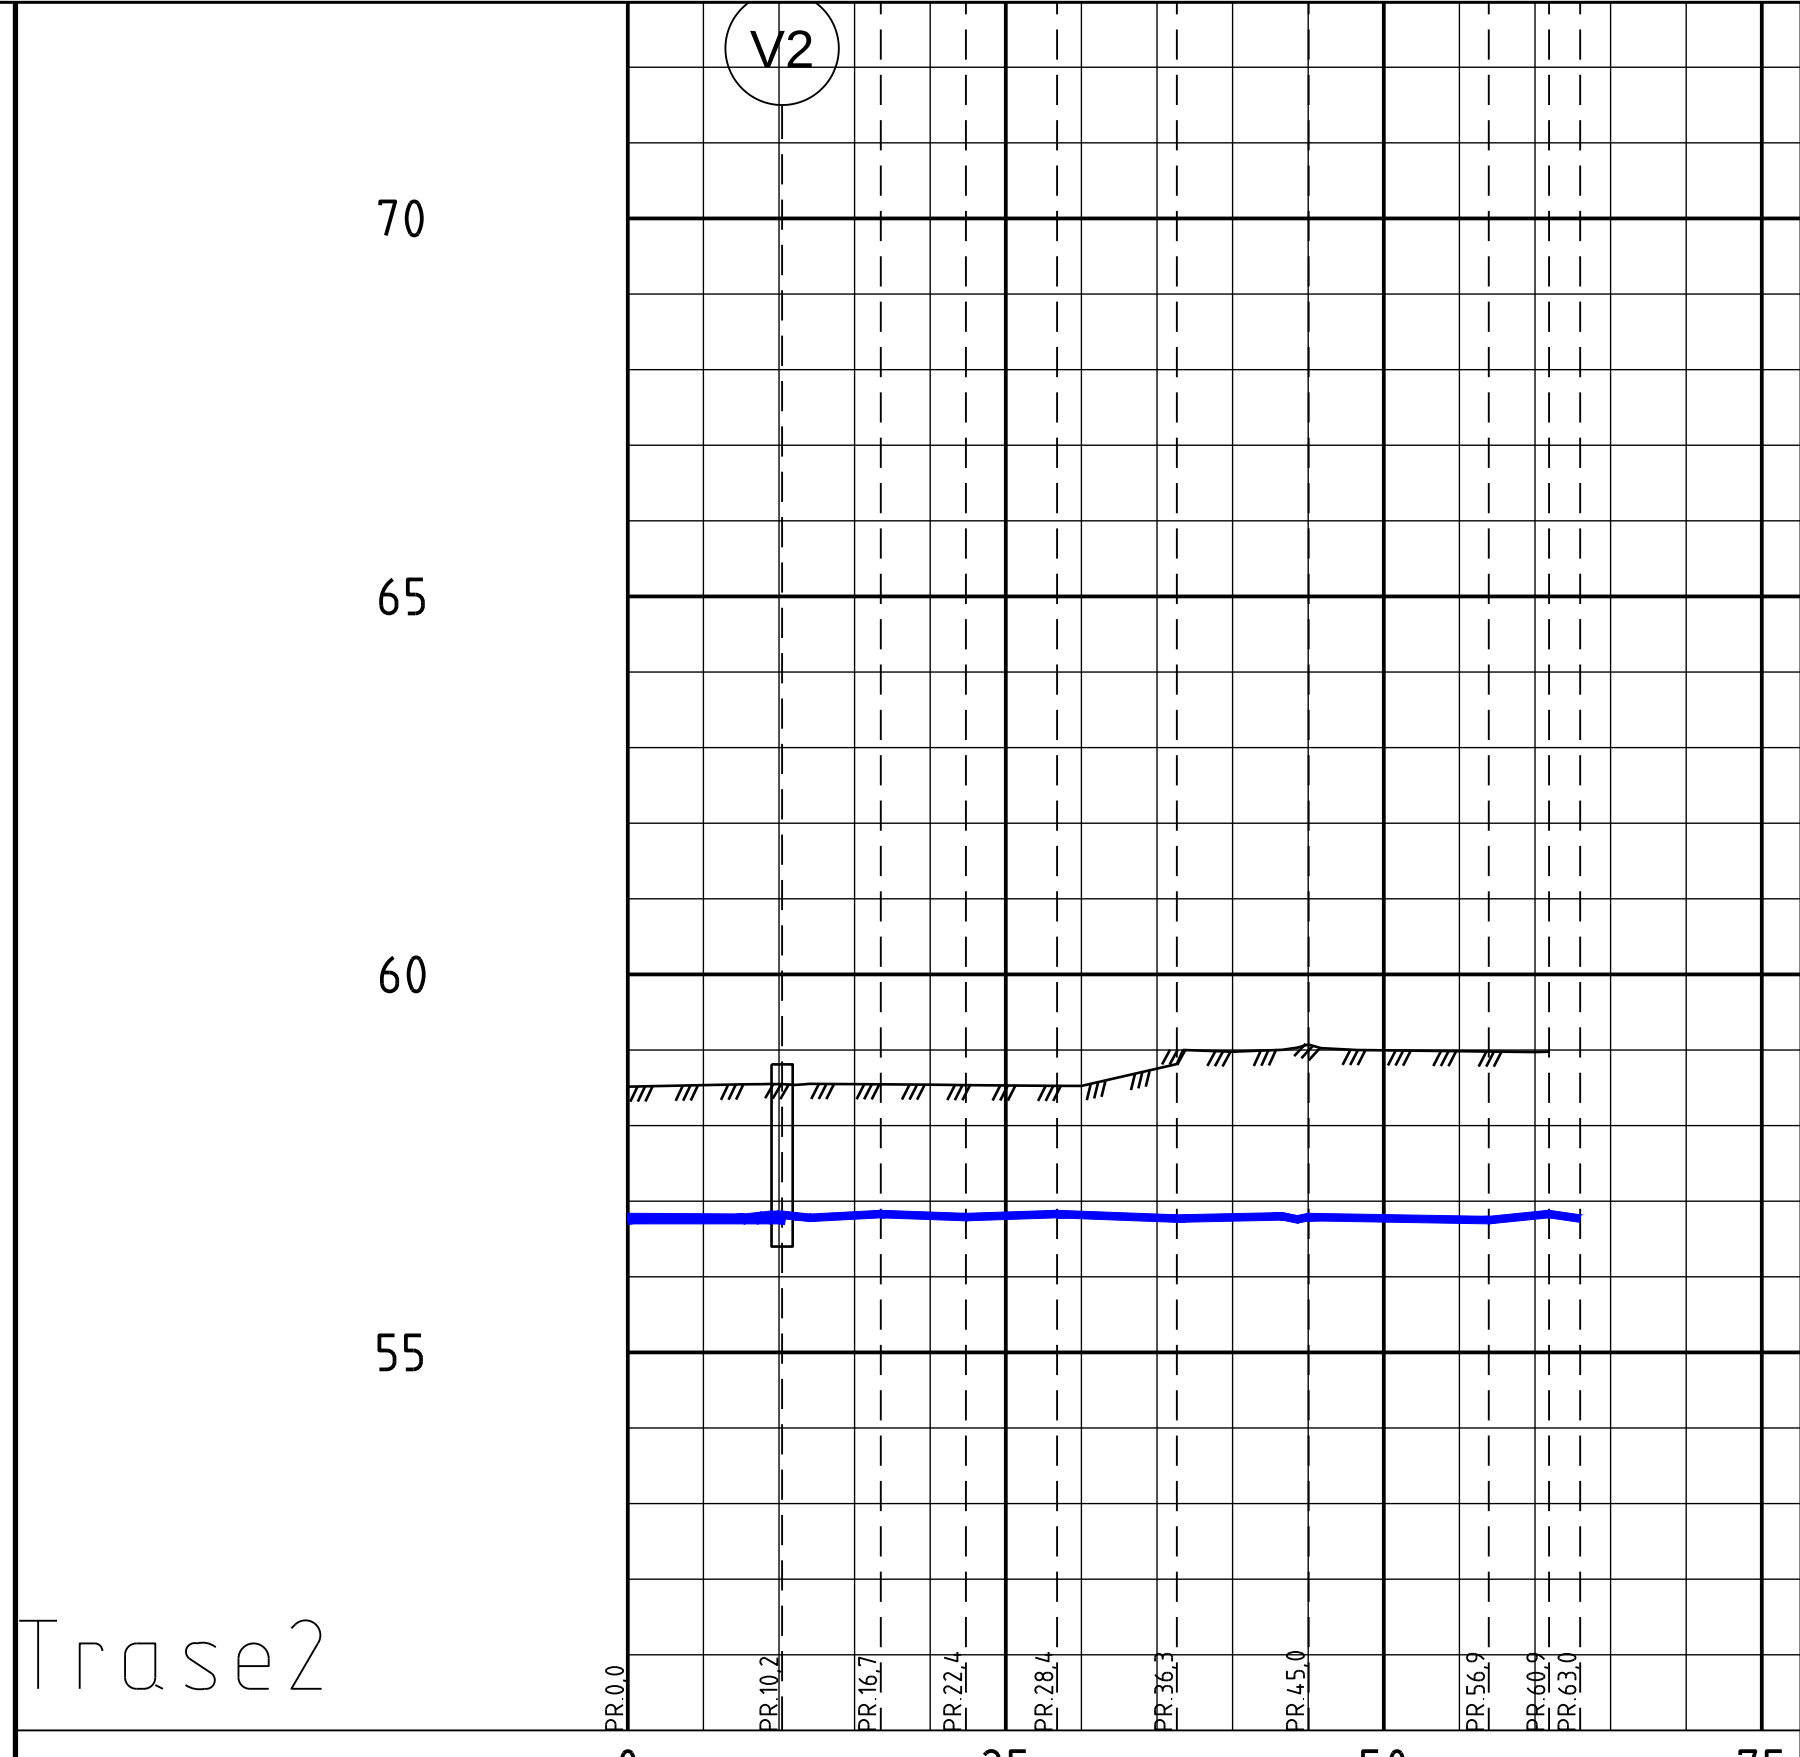

PROFIL NR.	
Grunneier	
Markslag	
Grunnforhold	
TERRENG H./TOPP VEGDEKKE	48.55
Hor vinkelpunktavstand i m	5.1 5.7 6.2 6.1 5.8 6.1 3.8 2.2 3.7 4.1 2.6 6.0 5.7 6.0 5.3 5.5 11.5 4.2 2.3 6.1 3.4
Kumavstand i m	5.1 5.7 6.4 6.0 5.7 6.2 3.8 2.2 3.7 4.1 2.6 6.0 5.7 6.0 5.3 5.5 11.5 4.2 2.3 6.1 3.4
Fall i ‰	47.3 47.3 145.0 152.8 77.3 27.0 36.9 50.21 72.8 64.0 74.7 81.4 65.4 95.5 70.0 15.3 0.8 7.9 4.3 18.3
Kote innv. bunn	47.06 47.33 47.60 48.54 49.45 49.89 50.06 50.21 50.33 50.47 50.74 50.76 51.12 51.22 51.41 51.71 52.20 52.20 53.58 53.16 53.21 53.58 53.67 53.72 53.76 53.83 53.86
Type og dim	160PVC SN8
Spillvannsledning	
Kumavstand i m	5.1 5.7 6.2 6.1 5.8 6.2 3.8 2.2 3.7 4.1 2.6 6.0 5.7 6.0 5.3 5.5 11.5 4.2 2.3 6.1 3.4
Kote innv. bunn	46.99 47.21 47.63 48.48 49.17 49.58 50.02 50.30 50.43 50.44 50.72 50.76 51.08 51.42 51.71 51.99 52.20 52.20 53.58 53.16 53.21 53.58 53.67 53.72 53.76 53.83 53.86
Type og dim	315Sort PVC SN8
Overvannsledning	

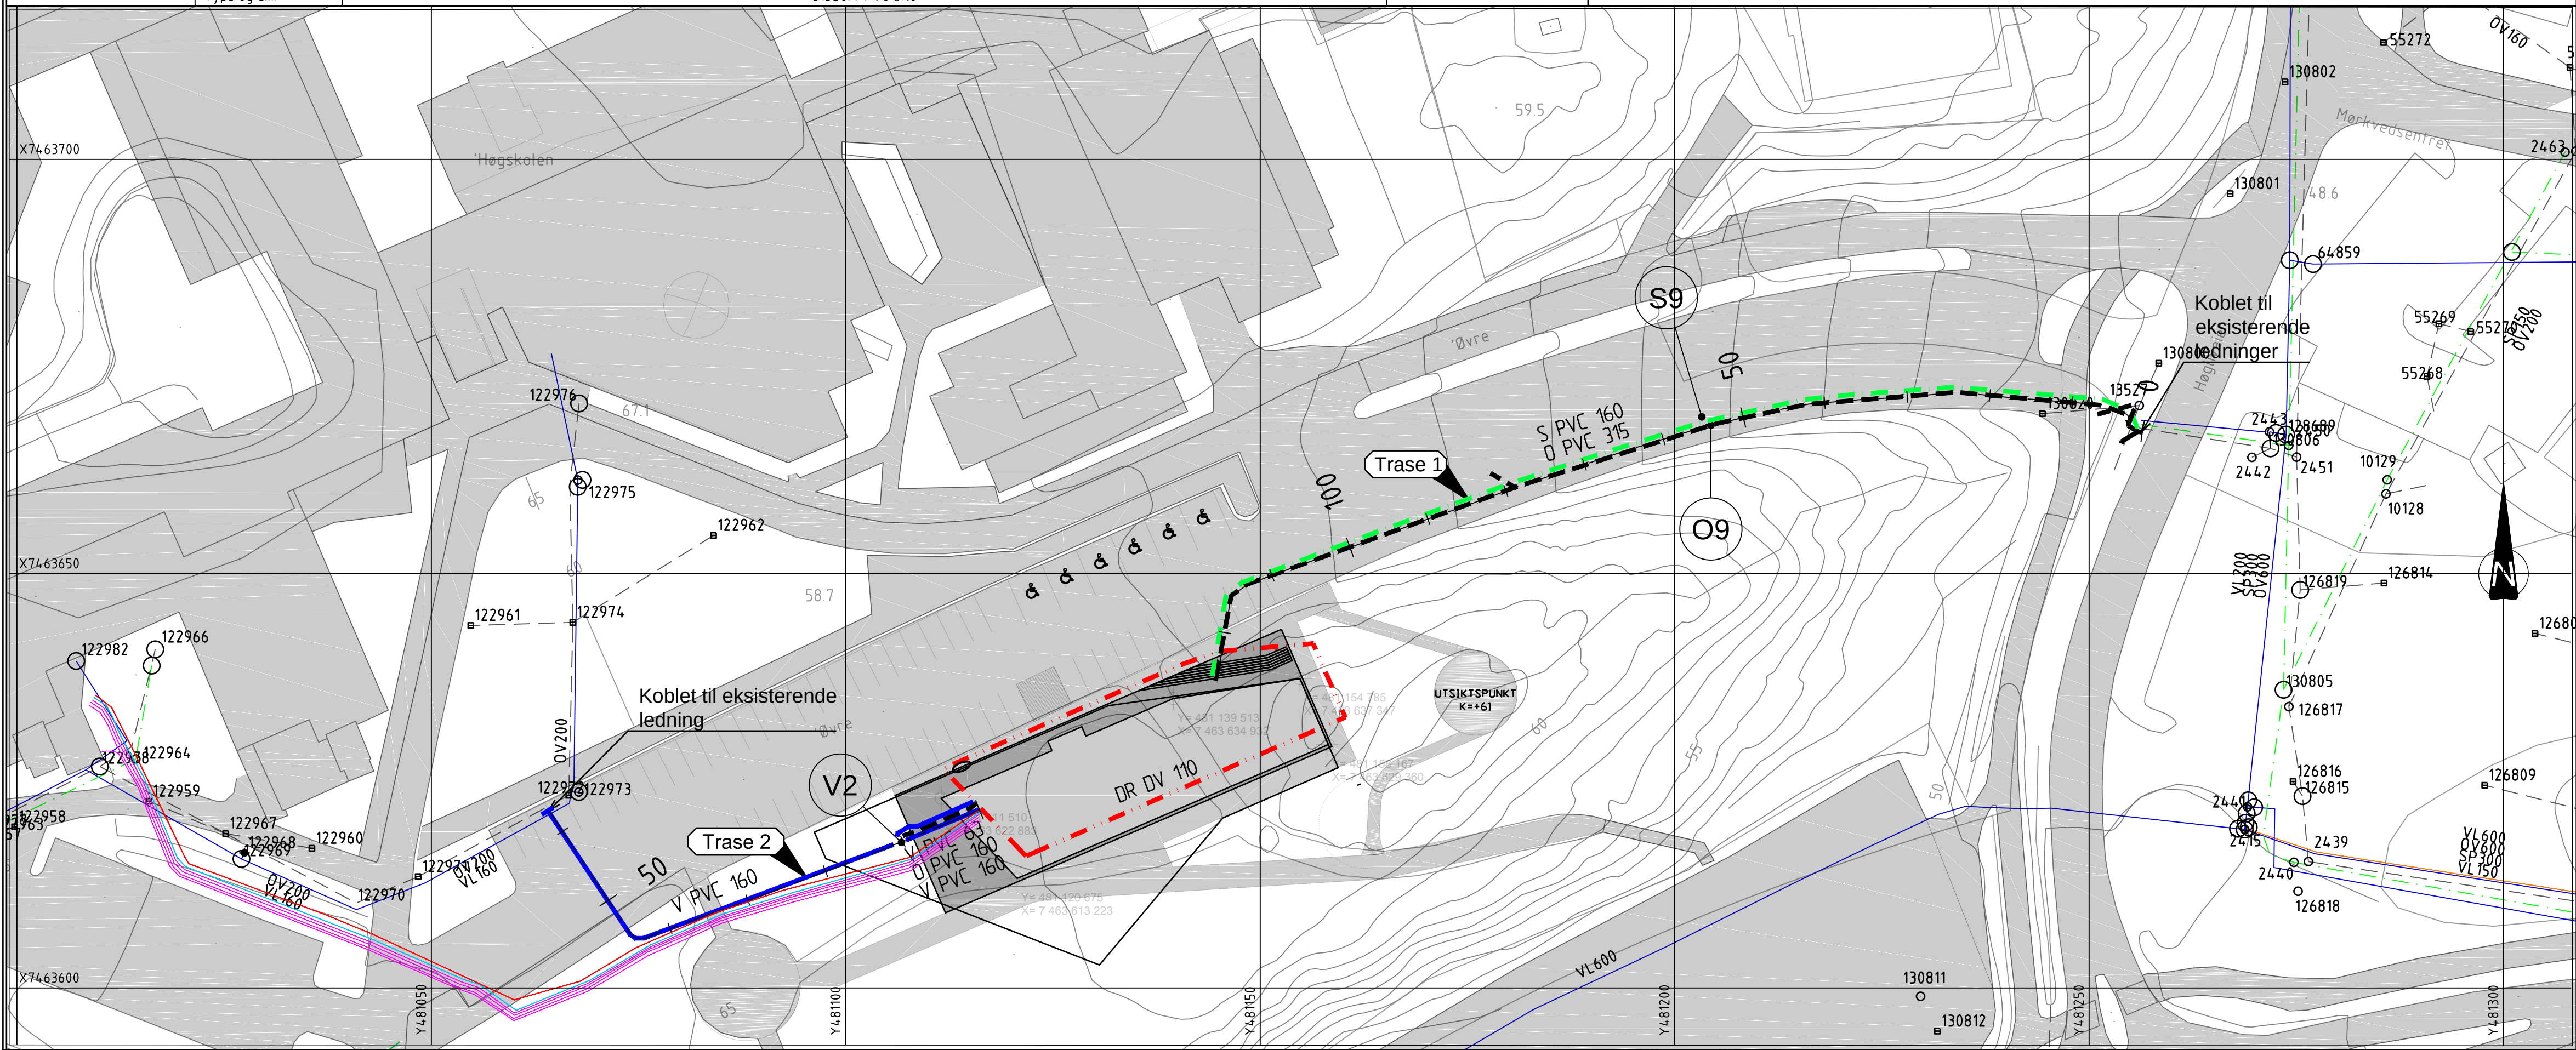

PROFIL NR.	
Grunneier	
Markslag	
Grunnforhold	
TERRENG H./TOPP VEGDEKKE	58.52
Hor vinkelpunktavstand i m	7.7 4.7 5.6 6.0 7.9 7.0 11.9 4.0 2.1
Kumavstand i m	7.7 12.4 18.0 23.6 31.5 38.5 50.4 54.4 66.3
Fall i ‰	-1.1 10.6 -7.1 6.6 -7.6 4.3 -4.3 -3.4
Kote utv. topp	56.79 56.78 56.78 56.83 56.79 56.83 56.77 56.80 56.76 56.75 56.83 56.77
Type og dim	160PVC
Vannledning	
Kumavstand i m	7.7 12.4 18.0 23.6 31.5 38.5 50.4 54.4 66.3
Fall i ‰	0.0 0.0 0.0 0.0 0.0 0.0 0.0 0.0 0.0
Kote utv. topp	56.75 56.74 56.74 56.74 56.74 56.74 56.74 56.74 56.74 56.74 56.74 56.74
Type og dim	63PVC
Vannledning 2	

TEGNFORKLARING

- Prosjektert vannledning
- Prosjektert overvannsledning
- Prosjektert spillvannsledning
- Prosjektert drensledning
- Prosjektert kum
- Kumnavn
- Eksisterende vannledning
- Eksisterende overvannsledning
- Eksisterende spillvannsledning
- Eksisterende signalkabeltrase
- Eksisterende kum
- Eksisterende sluk/sandfang
- Fjernvarme
- 3 pakk-rør
- Trekkerør

ANMERKNINGER

1 I tilkoblingspunktene må høydene på eksisterende ledninger sjekkes før tilknytning.

Ved overdekning mindre enn 1,8m må legges isolasjon over ledningene.

Tegningsnummer	Revisjon
H01	Z05

Z05	2016-09-29	Som utført	HIFBe	RO	RO
H04	2015-09-01	Overvannsledning senket pel 100-135	HIFBe	RO	RO
H03	2015-08-31	Spillvannsledning senket pel 100-135	HIFBe	RO	RO
H02	2015-06-24	Arbeidstegning	HIFBe	RO	RO
H01	2015-06-19	Arbeidstegning	HIFBe	RO	RO

Revisjon	Dato	Beskrivelse	Utarbeidet	Fagkontroll	Godkjent
----------	------	-------------	------------	-------------	----------

Dette dokumentet er utarbeidet av Norconsult AS som del av det oppdraget som fremgår nedenfor. Opphavsretten tilhører Norconsult AS. Dokumentet må bare benyttes til det formål som oppdragsavtalen beskriver, og må ikke kopieres eller gjøres tilgjengelig på annen måte eller i større utstrekning enn formålet tilsier.

Målestokk (gjelder for A1-format)	1:500/200
-----------------------------------	-----------

STATSBYGG

Universitetet i Nordland
Byggetrinn 6A

VA-ledninger
Plan og profil

Norconsult	Oppdragsnummer	Tegningsnummer	Revisjon
	5152345	H01	Z05